

ТЕХНИЧЕСКИЙ ПЛАН

Здания (многоквартирного дома)

(вид объекта недвижимости, в отношении которого подготовлен технический план, в родительном падеже)

Общие сведения о кадастровых работах

1. Технический план подготовлен в результате выполнения кадастровых работ в связи с:

созданием многоквартирного дома, расположенного по адресу: Российская Федерация, Московская область, Ленинский муниципальный район, городское поселение Видное, город Видное, жилой комплекс "Видный город", улица имени народного артиста СССР Святослава Рихтера, дом 6 и 270 помещений в нем, в том числе 200 жилых и 70 нежилых

2. Сведения о заказчике кадастровых работ:

Фонд "Специальные проекты" Фонда защиты прав граждан - участников долевого строительства", ОГРН: 1187700016350, ИНН: 7704460462

3. Сведения о кадастровом инженере:

Фамилия, имя, отчество (при наличии отчества): Коновалова Елена Витальевна

Страховой номер индивидуального лицевого счета: 103-317-057 98

Уникальный регистрационный номер члена саморегулируемой организации кадастровых инженеров в реестре членов саморегулируемой организации кадастровых инженеров и дата внесения сведений о физическом лице в такой реестр: 0007, «18» апреля 2016 г.

Контактный телефон: +74985688888

Почтовый адрес и адрес электронной почты, по которым осуществляется связь с кадастровым инженером: 143900, Московская область, город Балашиха, проспект Ленина, дом 27
e.konovalova@mobti.ru

Наименование саморегулируемой организации кадастровых инженеров, членом которой является кадастровый инженер:

Ассоциация Саморегулируемая Организация "Профессиональный Центр Кадастровых Инженеров" А СРО "ПрофЦКИ"

Полное или (в случае, если имеется) сокращенное наименование юридического лица, если кадастровый инженер является работником юридического лица, адрес юридического лица: ГБУ МОСКОВСКОЙ ОБЛАСТИ "МОБТИ", 143421, Московская область, Красногорский муниципальный район, сельское поселение Ильинское, 26 км. автодороги "Балтия", бизнес-центр "Рига Ленд" строение Б 2

Наименование, номер и дата документа, на основании которого выполняются кадастровые работы: Договор, № 08.1-17/214-20-СП, «23» апреля 2020 г.

Дата подготовки технического плана (число, месяц, год): «10» декабря 2020 г.

Исходные данные

1. Перечень документов, использованных при подготовке технического плана

№ п/п	Наименование документа	Реквизиты документа
1	2	3
1	Выписка из ЕГРН об объекте недвижимости с кадастровым номером 50:21:0030210:1000	99/2020/329786988, ФГИС ЕГРН, 22.05.2020
2	Выписка из каталога координат и высот геодезических пунктов Московской области	464, Управление Федеральной службы государственной регистрации, кадастра и картографии по Московской области, 03.03.2020
3	Выписка из каталога координат и высот геодезических пунктов Московской области	469, Управление Федеральной службы государственной регистрации, кадастра и картографии по Московской области, 03.03.2020
4	Разрешение на строительство	RU50-11-6296-2016, Министерство строительного комплекса Московской области, 25.10.2016
5	Проектная документация	б/н, 21.05.2019
6	Постановление	976, Администрация Ленинского городского округа Московской области, 16.07.2020
7	Чертеж	б/н, 15.09.2020

2. Сведения о геодезической основе, использованной при подготовке технического плана Система координат МСК-50, зона 2

№ п/п	Название пункта и тип знака геодезической сети	Класс геодезической сети	Координаты, м		Сведения о состоянии на «04» июня 2020 г.		
			X	Y	наружного знака пункта	центра пункта	марки
1	2	3	4	5	6	7	8
1	Архангельское сигн.	1 класс	441492.91	2185058.69	Утрачен	Сохранился	Сохранился
2	Апаринки сигн.	1 класс	448240.56	2205852.13	Сохранился	Сохранился	Сохранился
3	Быково сигн.	1 класс	437739.74	2195666.93	Сохранился	Сохранился	Сохранился

3. Сведения о средствах измерений

№ п/п	Наименование прибора (инструмента, аппаратуры)	Сведения об утверждении типа средств измерений	Реквизиты свидетельства о поверке прибора (инструмента, аппаратуры)
1	2	3	4
1	Система измерительная - сеть опорная базисная активная "СТП МОБТИ"	52219-12, 27.12.2020	Свидетельство о поверке 8/832-12024-18 от 28.12.2018г., ФГУП ВНИИФТРИ
2	Аппаратура геодезическая спутниковая Leica GS08	46978-11, 12.12.2020	377442 от 13.12.2019г., ООО "ТестИнТех"
3	Дальномер лазерный Leica Disto X310	55021-13, 12.12.2020	Свидетельство о поверке № 377439 от 13.12.2019г., ООО "ТестИнТех"

Характеристики объекта недвижимости

№ п/п	Наименование характеристики	Значение характеристики
1	2	3
1	Вид объекта недвижимости	Здание
2	Кадастровый номер объекта недвижимости	-
3	Ранее присвоенный государственный учетный номер объекта недвижимости (кадастровый, инвентарный или условный номер)	-
	Кадастровый номер исходного объекта недвижимости	-
4	Кадастровый номер земельного участка (земельных участков), в пределах которого (которых) расположен объект недвижимости	50:21:0030210:1000
5	Номер кадастрового квартала (кадастровых кварталов), в пределах которого (которых) расположен объект недвижимости	50:21:0030210
	Кадастровый номер иного объекта недвижимости, в пределах (в составе) которого расположен объект недвижимости	-
6	Номер, тип этажа (этажей), на котором (которых) расположено помещение	-
	Номер, тип этажа, на котором расположено машино-место	-
	Обозначение (номер) помещения, машино-места на поэтажном плане	-
7	Адрес объекта недвижимости	Российская Федерация, 142700, Московская область, район Ленинский, город Видное, территория ЖК Видный город, улица имени народного артиста СССР Святослава Рихтера, дом 6
	Дата последнего обновления записи в государственном адресном реестре	01.08.2020
	Местоположение объекта недвижимости	-
	Дополнение местоположения объекта недвижимости	Российская Федерация, Ленинский муниципальный район, городское поселение Видное
8	Назначение объекта недвижимости	Многоквартирный дом
	Проектируемое назначение объекта незавершенного строительства	-
9	Наименование объекта недвижимости	Жилой комплекс: жилой дом №5 (Корпус 5.1)
10	Количество этажей объекта недвижимости	9
	в том числе подземных	1
11	Материал наружных стен здания	Смешанные
12	Год ввода объекта недвижимости в эксплуатацию по завершении его строительства	2020
	Год завершения строительства объекта недвижимости	-
13	Площадь объекта недвижимости (P), м ²	14041.1
14	Вид (виды) разрешенного использования объекта недвижимости	-

Характеристики помещений, машино-мест в здании, сооружении

№ п/п	Наименование характеристики	Значение характеристики
1	2	3
1	Кадастровый номер либо ранее присвоенный государственный учетный номер помещения, машино-места (кадастровый, инвентарный или условный номер)	-
	Кадастровый номер исходного объекта недвижимости (объектов недвижимости)	-
2	Номер, тип этажа (этажей), на котором (которых) расположено помещение	1, Этаж
3	Обозначение (номер) помещения, машино-места на поэтажном плане	1
4	Адрес помещения	Российская Федерация, Московская область, Ленинский муниципальный район, городское поселение Видное, город Видное, жилой комплекс "Видный город", улица имени народного артиста СССР Святослава Рихтера, дом 6, квартира 1
	Местоположение помещения	-
	Дополнение местоположения помещения, машино-места	-
5	Назначение помещения	Жилое, Квартира
6	Вид (виды) разрешенного использования	-
7	Площадь помещения, машино-места (Р), м2	67.3
8	Наименование помещения	Квартира
№ п/п	Наименование характеристики	Значение характеристики
1	2	3
1	Кадастровый номер либо ранее присвоенный государственный учетный номер помещения, машино-места (кадастровый, инвентарный или условный номер)	-
	Кадастровый номер исходного объекта недвижимости (объектов недвижимости)	-
2	Номер, тип этажа (этажей), на котором (которых) расположено помещение	1, Этаж
3	Обозначение (номер) помещения, машино-места на поэтажном плане	2
4	Адрес помещения	Российская Федерация, Московская область, Ленинский муниципальный район, городское поселение Видное, город Видное, жилой комплекс "Видный город", улица имени народного артиста СССР Святослава Рихтера, дом 6, квартира 2
	Местоположение помещения	-
	Дополнение местоположения помещения, машино-места	-
5	Назначение помещения	Жилое, Квартира
6	Вид (виды) разрешенного использования	-
7	Площадь помещения, машино-места (Р), м2	35.3

8	Наименование помещения	Квартира
№ п/п	Наименование характеристики	Значение характеристики
1	2	3
1	Кадастровый номер либо ранее присвоенный государственный учетный номер помещения, машино-места (кадастровый, инвентарный или условный номер)	-
	Кадастровый номер исходного объекта недвижимости (объектов недвижимости)	-
2	Номер, тип этажа (этажей), на котором (которых) расположено помещение	1, Этаж
3	Обозначение (номер) помещения, машино-места на поэтажном плане	3
4	Адрес помещения	Российская Федерация, Московская область, Ленинский муниципальный район, городское поселение Видное, город Видное, жилой комплекс "Видный город", улица имени народного артиста СССР Святослава Рихтера, дом 6, квартира 3
	Местоположение помещения	-
	Дополнение местоположения помещения, машино-места	-
5	Назначение помещения	Жилое, Квартира
6	Вид (виды) разрешенного использования	-
7	Площадь помещения, машино-места (Р), м2	34.1
8	Наименование помещения	Квартира
№ п/п	Наименование характеристики	Значение характеристики
1	2	3
1	Кадастровый номер либо ранее присвоенный государственный учетный номер помещения, машино-места (кадастровый, инвентарный или условный номер)	-
	Кадастровый номер исходного объекта недвижимости (объектов недвижимости)	-
2	Номер, тип этажа (этажей), на котором (которых) расположено помещение	2, Этаж
3	Обозначение (номер) помещения, машино-места на поэтажном плане	4
4	Адрес помещения	Российская Федерация, Московская область, Ленинский муниципальный район, городское поселение Видное, город Видное, жилой комплекс "Видный город", улица имени народного артиста СССР Святослава Рихтера, дом 6, квартира 4
	Местоположение помещения	-
	Дополнение местоположения помещения, машино-места	-
5	Назначение помещения	Жилое, Квартира
6	Вид (виды) разрешенного использования	-
7	Площадь помещения, машино-места (Р), м2	59.9

8	Наименование помещения	Квартира
№ п/п	Наименование характеристики	Значение характеристики
1	2	3
1	Кадастровый номер либо ранее присвоенный государственный учетный номер помещения, машино-места (кадастровый, инвентарный или условный номер)	-
	Кадастровый номер исходного объекта недвижимости (объектов недвижимости)	-
2	Номер, тип этажа (этажей), на котором (которых) расположено помещение	2, Этаж
3	Обозначение (номер) помещения, машино-места на поэтажном плане	5
4	Адрес помещения	Российская Федерация, Московская область, Ленинский муниципальный район, городское поселение Видное, город Видное, жилой комплекс "Видный город", улица имени народного артиста СССР Святослава Рихтера, дом 6, квартира 5
	Местоположение помещения	-
	Дополнение местоположения помещения, машино-места	-
5	Назначение помещения	Жилое, Квартира
6	Вид (виды) разрешенного использования	-
7	Площадь помещения, машино-места (Р), м2	35.1
8	Наименование помещения	Квартира
№ п/п	Наименование характеристики	Значение характеристики
1	2	3
1	Кадастровый номер либо ранее присвоенный государственный учетный номер помещения, машино-места (кадастровый, инвентарный или условный номер)	-
	Кадастровый номер исходного объекта недвижимости (объектов недвижимости)	-
2	Номер, тип этажа (этажей), на котором (которых) расположено помещение	2, Этаж
3	Обозначение (номер) помещения, машино-места на поэтажном плане	6
4	Адрес помещения	Российская Федерация, Московская область, Ленинский муниципальный район, городское поселение Видное, город Видное, жилой комплекс "Видный город", улица имени народного артиста СССР Святослава Рихтера, дом 6, квартира 6
	Местоположение помещения	-
	Дополнение местоположения помещения, машино-места	-
5	Назначение помещения	Жилое, Квартира
6	Вид (виды) разрешенного использования	-
7	Площадь помещения, машино-места (Р), м2	34.3

8	Наименование помещения	Квартира
№ п/п	Наименование характеристики	Значение характеристики
1	2	3
1	Кадастровый номер либо ранее присвоенный государственный учетный номер помещения, машино-места (кадастровый, инвентарный или условный номер)	-
	Кадастровый номер исходного объекта недвижимости (объектов недвижимости)	-
2	Номер, тип этажа (этажей), на котором (которых) расположено помещение	2, Этаж
3	Обозначение (номер) помещения, машино-места на поэтажном плане	7
4	Адрес помещения	Российская Федерация, Московская область, Ленинский муниципальный район, городское поселение Видное, город Видное, жилой комплекс "Видный город", улица имени народного артиста СССР Святослава Рихтера, дом 6, квартира 7
	Местоположение помещения	-
	Дополнение местоположения помещения, машино-места	-
5	Назначение помещения	Жилое, Квартира
6	Вид (виды) разрешенного использования	-
7	Площадь помещения, машино-места (Р), м2	45.9
8	Наименование помещения	Квартира
№ п/п	Наименование характеристики	Значение характеристики
1	2	3
1	Кадастровый номер либо ранее присвоенный государственный учетный номер помещения, машино-места (кадастровый, инвентарный или условный номер)	-
	Кадастровый номер исходного объекта недвижимости (объектов недвижимости)	-
2	Номер, тип этажа (этажей), на котором (которых) расположено помещение	3, Этаж
3	Обозначение (номер) помещения, машино-места на поэтажном плане	8
4	Адрес помещения	Российская Федерация, Московская область, Ленинский муниципальный район, городское поселение Видное, город Видное, жилой комплекс "Видный город", улица имени народного артиста СССР Святослава Рихтера, дом 6, квартира 8
	Местоположение помещения	-
	Дополнение местоположения помещения, машино-места	-
5	Назначение помещения	Жилое, Квартира
6	Вид (виды) разрешенного использования	-
7	Площадь помещения, машино-места (Р), м2	60.4

8	Наименование помещения	Квартира
№ п/п	Наименование характеристики	Значение характеристики
1	2	3
1	Кадастровый номер либо ранее присвоенный государственный учетный номер помещения, машино-места (кадастровый, инвентарный или условный номер)	-
	Кадастровый номер исходного объекта недвижимости (объектов недвижимости)	-
2	Номер, тип этажа (этажей), на котором (которых) расположено помещение	3, Этаж
3	Обозначение (номер) помещения, машино-места на поэтажном плане	9
4	Адрес помещения	Российская Федерация, Московская область, Ленинский муниципальный район, городское поселение Видное, город Видное, жилой комплекс "Видный город", улица имени народного артиста СССР Святослава Рихтера, дом 6, квартира 9
	Местоположение помещения	-
	Дополнение местоположения помещения, машино-места	-
5	Назначение помещения	Жилое, Квартира
6	Вид (виды) разрешенного использования	-
7	Площадь помещения, машино-места (Р), м2	35.3
8	Наименование помещения	Квартира
№ п/п	Наименование характеристики	Значение характеристики
1	2	3
1	Кадастровый номер либо ранее присвоенный государственный учетный номер помещения, машино-места (кадастровый, инвентарный или условный номер)	-
	Кадастровый номер исходного объекта недвижимости (объектов недвижимости)	-
2	Номер, тип этажа (этажей), на котором (которых) расположено помещение	3, Этаж
3	Обозначение (номер) помещения, машино-места на поэтажном плане	10
4	Адрес помещения	Российская Федерация, Московская область, Ленинский муниципальный район, городское поселение Видное, город Видное, жилой комплекс "Видный город", улица имени народного артиста СССР Святослава Рихтера, дом 6, квартира 10
	Местоположение помещения	-
	Дополнение местоположения помещения, машино-места	-
5	Назначение помещения	Жилое, Квартира
6	Вид (виды) разрешенного использования	-
7	Площадь помещения, машино-места (Р), м2	34.1

8	Наименование помещения	Квартира
№ п/п	Наименование характеристики	Значение характеристики
1	2	3
1	Кадастровый номер либо ранее присвоенный государственный учетный номер помещения, машино-места (кадастровый, инвентарный или условный номер)	-
	Кадастровый номер исходного объекта недвижимости (объектов недвижимости)	-
2	Номер, тип этажа (этажей), на котором (которых) расположено помещение	3, Этаж
3	Обозначение (номер) помещения, машино-места на поэтажном плане	11
4	Адрес помещения	Российская Федерация, Московская область, Ленинский муниципальный район, городское поселение Видное, город Видное, жилой комплекс "Видный город", улица имени народного артиста СССР Святослава Рихтера, дом 6, квартира 11
	Местоположение помещения	-
	Дополнение местоположения помещения, машино-места	-
5	Назначение помещения	Жилое, Квартира
6	Вид (виды) разрешенного использования	-
7	Площадь помещения, машино-места (Р), м2	45.8
8	Наименование помещения	Квартира
№ п/п	Наименование характеристики	Значение характеристики
1	2	3
1	Кадастровый номер либо ранее присвоенный государственный учетный номер помещения, машино-места (кадастровый, инвентарный или условный номер)	-
	Кадастровый номер исходного объекта недвижимости (объектов недвижимости)	-
2	Номер, тип этажа (этажей), на котором (которых) расположено помещение	4, Этаж
3	Обозначение (номер) помещения, машино-места на поэтажном плане	12
4	Адрес помещения	Российская Федерация, Московская область, Ленинский муниципальный район, городское поселение Видное, город Видное, жилой комплекс "Видный город", улица имени народного артиста СССР Святослава Рихтера, дом 6, квартира 12
	Местоположение помещения	-
	Дополнение местоположения помещения, машино-места	-
5	Назначение помещения	Жилое, Квартира
6	Вид (виды) разрешенного использования	-
7	Площадь помещения, машино-места (Р), м2	60.5

8	Наименование помещения	Квартира
№ п/п	Наименование характеристики	Значение характеристики
1	2	3
1	Кадастровый номер либо ранее присвоенный государственный учетный номер помещения, машино-места (кадастровый, инвентарный или условный номер)	-
	Кадастровый номер исходного объекта недвижимости (объектов недвижимости)	-
2	Номер, тип этажа (этажей), на котором (которых) расположено помещение	4, Этаж
3	Обозначение (номер) помещения, машино-места на поэтажном плане	13
4	Адрес помещения	Российская Федерация, Московская область, Ленинский муниципальный район, городское поселение Видное, город Видное, жилой комплекс "Видный город", улица имени народного артиста СССР Святослава Рихтера, дом 6, квартира 13
	Местоположение помещения	-
	Дополнение местоположения помещения, машино-места	-
5	Назначение помещения	Жилое, Квартира
6	Вид (виды) разрешенного использования	-
7	Площадь помещения, машино-места (Р), м2	35.3
8	Наименование помещения	Квартира
№ п/п	Наименование характеристики	Значение характеристики
1	2	3
1	Кадастровый номер либо ранее присвоенный государственный учетный номер помещения, машино-места (кадастровый, инвентарный или условный номер)	-
	Кадастровый номер исходного объекта недвижимости (объектов недвижимости)	-
2	Номер, тип этажа (этажей), на котором (которых) расположено помещение	4, Этаж
3	Обозначение (номер) помещения, машино-места на поэтажном плане	14
4	Адрес помещения	Российская Федерация, Московская область, Ленинский муниципальный район, городское поселение Видное, город Видное, жилой комплекс "Видный город", улица имени народного артиста СССР Святослава Рихтера, дом 6, квартира 14
	Местоположение помещения	-
	Дополнение местоположения помещения, машино-места	-
5	Назначение помещения	Жилое, Квартира
6	Вид (виды) разрешенного использования	-
7	Площадь помещения, машино-места (Р), м2	34.2

8	Наименование помещения	Квартира
№ п/п	Наименование характеристики	Значение характеристики
1	2	3
1	Кадастровый номер либо ранее присвоенный государственный учетный номер помещения, машино-места (кадастровый, инвентарный или условный номер)	-
	Кадастровый номер исходного объекта недвижимости (объектов недвижимости)	-
2	Номер, тип этажа (этажей), на котором (которых) расположено помещение	4, Этаж
3	Обозначение (номер) помещения, машино-места на поэтажном плане	15
4	Адрес помещения	Российская Федерация, Московская область, Ленинский муниципальный район, городское поселение Видное, город Видное, жилой комплекс "Видный город", улица имени народного артиста СССР Святослава Рихтера, дом 6, квартира 15
	Местоположение помещения	-
	Дополнение местоположения помещения, машино-места	-
5	Назначение помещения	Жилое, Квартира
6	Вид (виды) разрешенного использования	-
7	Площадь помещения, машино-места (Р), м2	45.7
8	Наименование помещения	Квартира
№ п/п	Наименование характеристики	Значение характеристики
1	2	3
1	Кадастровый номер либо ранее присвоенный государственный учетный номер помещения, машино-места (кадастровый, инвентарный или условный номер)	-
	Кадастровый номер исходного объекта недвижимости (объектов недвижимости)	-
2	Номер, тип этажа (этажей), на котором (которых) расположено помещение	5, Этаж
3	Обозначение (номер) помещения, машино-места на поэтажном плане	16
4	Адрес помещения	Российская Федерация, Московская область, Ленинский муниципальный район, городское поселение Видное, город Видное, жилой комплекс "Видный город", улица имени народного артиста СССР Святослава Рихтера, дом 6, квартира 16
	Местоположение помещения	-
	Дополнение местоположения помещения, машино-места	-
5	Назначение помещения	Жилое, Квартира
6	Вид (виды) разрешенного использования	-
7	Площадь помещения, машино-места (Р), м2	60.2

8	Наименование помещения	Квартира
№ п/п	Наименование характеристики	Значение характеристики
1	2	3
1	Кадастровый номер либо ранее присвоенный государственный учетный номер помещения, машино-места (кадастровый, инвентарный или условный номер)	-
	Кадастровый номер исходного объекта недвижимости (объектов недвижимости)	-
2	Номер, тип этажа (этажей), на котором (которых) расположено помещение	5, Этаж
3	Обозначение (номер) помещения, машино-места на поэтажном плане	17
4	Адрес помещения	Российская Федерация, Московская область, Ленинский муниципальный район, городское поселение Видное, город Видное, жилой комплекс "Видный город", улица имени народного артиста СССР Святослава Рихтера, дом 6, квартира 17
	Местоположение помещения	-
	Дополнение местоположения помещения, машино-места	-
5	Назначение помещения	Жилое, Квартира
6	Вид (виды) разрешенного использования	-
7	Площадь помещения, машино-места (Р), м2	35.2
8	Наименование помещения	Квартира
№ п/п	Наименование характеристики	Значение характеристики
1	2	3
1	Кадастровый номер либо ранее присвоенный государственный учетный номер помещения, машино-места (кадастровый, инвентарный или условный номер)	-
	Кадастровый номер исходного объекта недвижимости (объектов недвижимости)	-
2	Номер, тип этажа (этажей), на котором (которых) расположено помещение	5, Этаж
3	Обозначение (номер) помещения, машино-места на поэтажном плане	18
4	Адрес помещения	Российская Федерация, Московская область, Ленинский муниципальный район, городское поселение Видное, город Видное, жилой комплекс "Видный город", улица имени народного артиста СССР Святослава Рихтера, дом 6, квартира 18
	Местоположение помещения	-
	Дополнение местоположения помещения, машино-места	-
5	Назначение помещения	Жилое, Квартира
6	Вид (виды) разрешенного использования	-
7	Площадь помещения, машино-места (Р), м2	34.1

8	Наименование помещения	Квартира
№ п/п	Наименование характеристики	Значение характеристики
1	2	3
1	Кадастровый номер либо ранее присвоенный государственный учетный номер помещения, машино-места (кадастровый, инвентарный или условный номер)	-
	Кадастровый номер исходного объекта недвижимости (объектов недвижимости)	-
2	Номер, тип этажа (этажей), на котором (которых) расположено помещение	5, Этаж
3	Обозначение (номер) помещения, машино-места на поэтажном плане	19
4	Адрес помещения	Российская Федерация, Московская область, Ленинский муниципальный район, городское поселение Видное, город Видное, жилой комплекс "Видный город", улица имени народного артиста СССР Святослава Рихтера, дом 6, квартира 19
	Местоположение помещения	-
	Дополнение местоположения помещения, машино-места	-
5	Назначение помещения	Жилое, Квартира
6	Вид (виды) разрешенного использования	-
7	Площадь помещения, машино-места (Р), м2	45.9
8	Наименование помещения	Квартира
№ п/п	Наименование характеристики	Значение характеристики
1	2	3
1	Кадастровый номер либо ранее присвоенный государственный учетный номер помещения, машино-места (кадастровый, инвентарный или условный номер)	-
	Кадастровый номер исходного объекта недвижимости (объектов недвижимости)	-
2	Номер, тип этажа (этажей), на котором (которых) расположено помещение	6, Этаж
3	Обозначение (номер) помещения, машино-места на поэтажном плане	20
4	Адрес помещения	Российская Федерация, Московская область, Ленинский муниципальный район, городское поселение Видное, город Видное, жилой комплекс "Видный город", улица имени народного артиста СССР Святослава Рихтера, дом 6, квартира 20
	Местоположение помещения	-
	Дополнение местоположения помещения, машино-места	-
5	Назначение помещения	Жилое, Квартира
6	Вид (виды) разрешенного использования	-
7	Площадь помещения, машино-места (Р), м2	60.7

8	Наименование помещения	Квартира
№ п/п	Наименование характеристики	Значение характеристики
1	2	3
1	Кадастровый номер либо ранее присвоенный государственный учетный номер помещения, машино-места (кадастровый, инвентарный или условный номер)	-
	Кадастровый номер исходного объекта недвижимости (объектов недвижимости)	-
2	Номер, тип этажа (этажей), на котором (которых) расположено помещение	6, Этаж
3	Обозначение (номер) помещения, машино-места на поэтажном плане	21
4	Адрес помещения	Российская Федерация, Московская область, Ленинский муниципальный район, городское поселение Видное, город Видное, жилой комплекс "Видный город", улица имени народного артиста СССР Святослава Рихтера, дом 6, квартира 21
	Местоположение помещения	-
	Дополнение местоположения помещения, машино-места	-
5	Назначение помещения	Жилое, Квартира
6	Вид (виды) разрешенного использования	-
7	Площадь помещения, машино-места (Р), м2	35.5
8	Наименование помещения	Квартира
№ п/п	Наименование характеристики	Значение характеристики
1	2	3
1	Кадастровый номер либо ранее присвоенный государственный учетный номер помещения, машино-места (кадастровый, инвентарный или условный номер)	-
	Кадастровый номер исходного объекта недвижимости (объектов недвижимости)	-
2	Номер, тип этажа (этажей), на котором (которых) расположено помещение	6, Этаж
3	Обозначение (номер) помещения, машино-места на поэтажном плане	22
4	Адрес помещения	Российская Федерация, Московская область, Ленинский муниципальный район, городское поселение Видное, город Видное, жилой комплекс "Видный город", улица имени народного артиста СССР Святослава Рихтера, дом 6, квартира 22
	Местоположение помещения	-
	Дополнение местоположения помещения, машино-места	-
5	Назначение помещения	Жилое, Квартира
6	Вид (виды) разрешенного использования	-
7	Площадь помещения, машино-места (Р), м2	34.0

8	Наименование помещения	Квартира
№ п/п	Наименование характеристики	Значение характеристики
1	2	3
1	Кадастровый номер либо ранее присвоенный государственный учетный номер помещения, машино-места (кадастровый, инвентарный или условный номер)	-
	Кадастровый номер исходного объекта недвижимости (объектов недвижимости)	-
2	Номер, тип этажа (этажей), на котором (которых) расположено помещение	6, Этаж
3	Обозначение (номер) помещения, машино-места на поэтажном плане	23
4	Адрес помещения	Российская Федерация, Московская область, Ленинский муниципальный район, городское поселение Видное, город Видное, жилой комплекс "Видный город", улица имени народного артиста СССР Святослава Рихтера, дом 6, квартира 23
	Местоположение помещения	-
	Дополнение местоположения помещения, машино-места	-
5	Назначение помещения	Жилое, Квартира
6	Вид (виды) разрешенного использования	-
7	Площадь помещения, машино-места (Р), м2	46.0
8	Наименование помещения	Квартира
№ п/п	Наименование характеристики	Значение характеристики
1	2	3
1	Кадастровый номер либо ранее присвоенный государственный учетный номер помещения, машино-места (кадастровый, инвентарный или условный номер)	-
	Кадастровый номер исходного объекта недвижимости (объектов недвижимости)	-
2	Номер, тип этажа (этажей), на котором (которых) расположено помещение	7, Этаж
3	Обозначение (номер) помещения, машино-места на поэтажном плане	24
4	Адрес помещения	Российская Федерация, Московская область, Ленинский муниципальный район, городское поселение Видное, город Видное, жилой комплекс "Видный город", улица имени народного артиста СССР Святослава Рихтера, дом 6, квартира 24
	Местоположение помещения	-
	Дополнение местоположения помещения, машино-места	-
5	Назначение помещения	Жилое, Квартира
6	Вид (виды) разрешенного использования	-
7	Площадь помещения, машино-места (Р), м2	60.8

8	Наименование помещения	Квартира
№ п/п	Наименование характеристики	Значение характеристики
1	2	3
1	Кадастровый номер либо ранее присвоенный государственный учетный номер помещения, машино-места (кадастровый, инвентарный или условный номер)	-
	Кадастровый номер исходного объекта недвижимости (объектов недвижимости)	-
2	Номер, тип этажа (этажей), на котором (которых) расположено помещение	7, Этаж
3	Обозначение (номер) помещения, машино-места на поэтажном плане	25
4	Адрес помещения	Российская Федерация, Московская область, Ленинский муниципальный район, городское поселение Видное, город Видное, жилой комплекс "Видный город", улица имени народного артиста СССР Святослава Рихтера, дом 6, квартира 25
	Местоположение помещения	-
	Дополнение местоположения помещения, машино-места	-
5	Назначение помещения	Жилое, Квартира
6	Вид (виды) разрешенного использования	-
7	Площадь помещения, машино-места (Р), м2	35.4
8	Наименование помещения	Квартира
№ п/п	Наименование характеристики	Значение характеристики
1	2	3
1	Кадастровый номер либо ранее присвоенный государственный учетный номер помещения, машино-места (кадастровый, инвентарный или условный номер)	-
	Кадастровый номер исходного объекта недвижимости (объектов недвижимости)	-
2	Номер, тип этажа (этажей), на котором (которых) расположено помещение	7, Этаж
3	Обозначение (номер) помещения, машино-места на поэтажном плане	26
4	Адрес помещения	Российская Федерация, Московская область, Ленинский муниципальный район, городское поселение Видное, город Видное, жилой комплекс "Видный город", улица имени народного артиста СССР Святослава Рихтера, дом 6, квартира 26
	Местоположение помещения	-
	Дополнение местоположения помещения, машино-места	-
5	Назначение помещения	Жилое, Квартира
6	Вид (виды) разрешенного использования	-
7	Площадь помещения, машино-места (Р), м2	34.1

8	Наименование помещения	Квартира
№ п/п	Наименование характеристики	Значение характеристики
1	2	3
1	Кадастровый номер либо ранее присвоенный государственный учетный номер помещения, машино-места (кадастровый, инвентарный или условный номер)	-
	Кадастровый номер исходного объекта недвижимости (объектов недвижимости)	-
2	Номер, тип этажа (этажей), на котором (которых) расположено помещение	7, Этаж
3	Обозначение (номер) помещения, машино-места на поэтажном плане	27
4	Адрес помещения	Российская Федерация, Московская область, Ленинский муниципальный район, городское поселение Видное, город Видное, жилой комплекс "Видный город", улица имени народного артиста СССР Святослава Рихтера, дом 6, квартира 27
	Местоположение помещения	-
	Дополнение местоположения помещения, машино-места	-
5	Назначение помещения	Жилое, Квартира
6	Вид (виды) разрешенного использования	-
7	Площадь помещения, машино-места (Р), м2	46.1
8	Наименование помещения	Квартира
№ п/п	Наименование характеристики	Значение характеристики
1	2	3
1	Кадастровый номер либо ранее присвоенный государственный учетный номер помещения, машино-места (кадастровый, инвентарный или условный номер)	-
	Кадастровый номер исходного объекта недвижимости (объектов недвижимости)	-
2	Номер, тип этажа (этажей), на котором (которых) расположено помещение	8, Этаж
3	Обозначение (номер) помещения, машино-места на поэтажном плане	28
4	Адрес помещения	Российская Федерация, Московская область, Ленинский муниципальный район, городское поселение Видное, город Видное, жилой комплекс "Видный город", улица имени народного артиста СССР Святослава Рихтера, дом 6, квартира 28
	Местоположение помещения	-
	Дополнение местоположения помещения, машино-места	-
5	Назначение помещения	Жилое, Квартира
6	Вид (виды) разрешенного использования	-
7	Площадь помещения, машино-места (Р), м2	60.6

8	Наименование помещения	Квартира
№ п/п	Наименование характеристики	Значение характеристики
1	2	3
1	Кадастровый номер либо ранее присвоенный государственный учетный номер помещения, машино-места (кадастровый, инвентарный или условный номер)	-
	Кадастровый номер исходного объекта недвижимости (объектов недвижимости)	-
2	Номер, тип этажа (этажей), на котором (которых) расположено помещение	8, Этаж
3	Обозначение (номер) помещения, машино-места на поэтажном плане	29
4	Адрес помещения	Российская Федерация, Московская область, Ленинский муниципальный район, городское поселение Видное, город Видное, жилой комплекс "Видный город", улица имени народного артиста СССР Святослава Рихтера, дом 6, квартира 29
	Местоположение помещения	-
	Дополнение местоположения помещения, машино-места	-
5	Назначение помещения	Жилое, Квартира
6	Вид (виды) разрешенного использования	-
7	Площадь помещения, машино-места (Р), м2	34.9
8	Наименование помещения	Квартира
№ п/п	Наименование характеристики	Значение характеристики
1	2	3
1	Кадастровый номер либо ранее присвоенный государственный учетный номер помещения, машино-места (кадастровый, инвентарный или условный номер)	-
	Кадастровый номер исходного объекта недвижимости (объектов недвижимости)	-
2	Номер, тип этажа (этажей), на котором (которых) расположено помещение	8, Этаж
3	Обозначение (номер) помещения, машино-места на поэтажном плане	30
4	Адрес помещения	Российская Федерация, Московская область, Ленинский муниципальный район, городское поселение Видное, город Видное, жилой комплекс "Видный город", улица имени народного артиста СССР Святослава Рихтера, дом 6, квартира 30
	Местоположение помещения	-
	Дополнение местоположения помещения, машино-места	-
5	Назначение помещения	Жилое, Квартира
6	Вид (виды) разрешенного использования	-
7	Площадь помещения, машино-места (Р), м2	34.2

8	Наименование помещения	Квартира
№ п/п	Наименование характеристики	Значение характеристики
1	2	3
1	Кадастровый номер либо ранее присвоенный государственный учетный номер помещения, машино-места (кадастровый, инвентарный или условный номер)	-
	Кадастровый номер исходного объекта недвижимости (объектов недвижимости)	-
2	Номер, тип этажа (этажей), на котором (которых) расположено помещение	8, Этаж
3	Обозначение (номер) помещения, машино-места на поэтажном плане	31
4	Адрес помещения	Российская Федерация, Московская область, Ленинский муниципальный район, городское поселение Видное, город Видное, жилой комплекс "Видный город", улица имени народного артиста СССР Святослава Рихтера, дом 6, квартира 31
	Местоположение помещения	-
	Дополнение местоположения помещения, машино-места	-
5	Назначение помещения	Жилое, Квартира
6	Вид (виды) разрешенного использования	-
7	Площадь помещения, машино-места (Р), м2	46.0
8	Наименование помещения	Квартира
№ п/п	Наименование характеристики	Значение характеристики
1	2	3
1	Кадастровый номер либо ранее присвоенный государственный учетный номер помещения, машино-места (кадастровый, инвентарный или условный номер)	-
	Кадастровый номер исходного объекта недвижимости (объектов недвижимости)	-
2	Номер, тип этажа (этажей), на котором (которых) расположено помещение	1, Этаж
3	Обозначение (номер) помещения, машино-места на поэтажном плане	32
4	Адрес помещения	Российская Федерация, Московская область, Ленинский муниципальный район, городское поселение Видное, город Видное, жилой комплекс "Видный город", улица имени народного артиста СССР Святослава Рихтера, дом 6, квартира 32
	Местоположение помещения	-
	Дополнение местоположения помещения, машино-места	-
5	Назначение помещения	Жилое, Квартира
6	Вид (виды) разрешенного использования	-
7	Площадь помещения, машино-места (Р), м2	46.2

8	Наименование помещения	Квартира
№ п/п	Наименование характеристики	Значение характеристики
1	2	3
1	Кадастровый номер либо ранее присвоенный государственный учетный номер помещения, машино-места (кадастровый, инвентарный или условный номер)	-
	Кадастровый номер исходного объекта недвижимости (объектов недвижимости)	-
2	Номер, тип этажа (этажей), на котором (которых) расположено помещение	2, Этаж
3	Обозначение (номер) помещения, машино-места на поэтажном плане	33
4	Адрес помещения	Российская Федерация, Московская область, Ленинский муниципальный район, городское поселение Видное, город Видное, жилой комплекс "Видный город", улица имени народного артиста СССР Святослава Рихтера, дом 6, квартира 33
	Местоположение помещения	-
	Дополнение местоположения помещения, машино-места	-
5	Назначение помещения	Жилое, Квартира
6	Вид (виды) разрешенного использования	-
7	Площадь помещения, машино-места (Р), м2	46.1
8	Наименование помещения	Квартира
№ п/п	Наименование характеристики	Значение характеристики
1	2	3
1	Кадастровый номер либо ранее присвоенный государственный учетный номер помещения, машино-места (кадастровый, инвентарный или условный номер)	-
	Кадастровый номер исходного объекта недвижимости (объектов недвижимости)	-
2	Номер, тип этажа (этажей), на котором (которых) расположено помещение	2, Этаж
3	Обозначение (номер) помещения, машино-места на поэтажном плане	34
4	Адрес помещения	Российская Федерация, Московская область, Ленинский муниципальный район, городское поселение Видное, город Видное, жилой комплекс "Видный город", улица имени народного артиста СССР Святослава Рихтера, дом 6, квартира 34
	Местоположение помещения	-
	Дополнение местоположения помещения, машино-места	-
5	Назначение помещения	Жилое, Квартира
6	Вид (виды) разрешенного использования	-
7	Площадь помещения, машино-места (Р), м2	34.7

8	Наименование помещения	Квартира
№ п/п	Наименование характеристики	Значение характеристики
1	2	3
1	Кадастровый номер либо ранее присвоенный государственный учетный номер помещения, машино-места (кадастровый, инвентарный или условный номер)	-
	Кадастровый номер исходного объекта недвижимости (объектов недвижимости)	-
2	Номер, тип этажа (этажей), на котором (которых) расположено помещение	2, Этаж
3	Обозначение (номер) помещения, машино-места на поэтажном плане	35
4	Адрес помещения	Российская Федерация, Московская область, Ленинский муниципальный район, городское поселение Видное, город Видное, жилой комплекс "Видный город", улица имени народного артиста СССР Святослава Рихтера, дом 6, квартира 35
	Местоположение помещения	-
	Дополнение местоположения помещения, машино-места	-
5	Назначение помещения	Жилое, Квартира
6	Вид (виды) разрешенного использования	-
7	Площадь помещения, машино-места (Р), м2	34.3
8	Наименование помещения	Квартира
№ п/п	Наименование характеристики	Значение характеристики
1	2	3
1	Кадастровый номер либо ранее присвоенный государственный учетный номер помещения, машино-места (кадастровый, инвентарный или условный номер)	-
	Кадастровый номер исходного объекта недвижимости (объектов недвижимости)	-
2	Номер, тип этажа (этажей), на котором (которых) расположено помещение	2, Этаж
3	Обозначение (номер) помещения, машино-места на поэтажном плане	36
4	Адрес помещения	Российская Федерация, Московская область, Ленинский муниципальный район, городское поселение Видное, город Видное, жилой комплекс "Видный город", улица имени народного артиста СССР Святослава Рихтера, дом 6, квартира 36
	Местоположение помещения	-
	Дополнение местоположения помещения, машино-места	-
5	Назначение помещения	Жилое, Квартира
6	Вид (виды) разрешенного использования	-
7	Площадь помещения, машино-места (Р), м2	46.2

8	Наименование помещения	Квартира
№ п/п	Наименование характеристики	Значение характеристики
1	2	3
1	Кадастровый номер либо ранее присвоенный государственный учетный номер помещения, машино-места (кадастровый, инвентарный или условный номер)	-
	Кадастровый номер исходного объекта недвижимости (объектов недвижимости)	-
2	Номер, тип этажа (этажей), на котором (которых) расположено помещение	3, Этаж
3	Обозначение (номер) помещения, машино-места на поэтажном плане	37
4	Адрес помещения	Российская Федерация, Московская область, Ленинский муниципальный район, городское поселение Видное, город Видное, жилой комплекс "Видный город", улица имени народного артиста СССР Святослава Рихтера, дом 6, квартира 37
	Местоположение помещения	-
	Дополнение местоположения помещения, машино-места	-
5	Назначение помещения	Жилое, Квартира
6	Вид (виды) разрешенного использования	-
7	Площадь помещения, машино-места (Р), м2	45.7
8	Наименование помещения	Квартира
№ п/п	Наименование характеристики	Значение характеристики
1	2	3
1	Кадастровый номер либо ранее присвоенный государственный учетный номер помещения, машино-места (кадастровый, инвентарный или условный номер)	-
	Кадастровый номер исходного объекта недвижимости (объектов недвижимости)	-
2	Номер, тип этажа (этажей), на котором (которых) расположено помещение	3, Этаж
3	Обозначение (номер) помещения, машино-места на поэтажном плане	38
4	Адрес помещения	Российская Федерация, Московская область, Ленинский муниципальный район, городское поселение Видное, город Видное, жилой комплекс "Видный город", улица имени народного артиста СССР Святослава Рихтера, дом 6, квартира 38
	Местоположение помещения	-
	Дополнение местоположения помещения, машино-места	-
5	Назначение помещения	Жилое, Квартира
6	Вид (виды) разрешенного использования	-
7	Площадь помещения, машино-места (Р), м2	34.4

8	Наименование помещения	Квартира
№ п/п	Наименование характеристики	Значение характеристики
1	2	3
1	Кадастровый номер либо ранее присвоенный государственный учетный номер помещения, машино-места (кадастровый, инвентарный или условный номер)	-
	Кадастровый номер исходного объекта недвижимости (объектов недвижимости)	-
2	Номер, тип этажа (этажей), на котором (которых) расположено помещение	3, Этаж
3	Обозначение (номер) помещения, машино-места на поэтажном плане	39
4	Адрес помещения	Российская Федерация, Московская область, Ленинский муниципальный район, городское поселение Видное, город Видное, жилой комплекс "Видный город", улица имени народного артиста СССР Святослава Рихтера, дом 6, квартира 39
	Местоположение помещения	-
	Дополнение местоположения помещения, машино-места	-
5	Назначение помещения	Жилое, Квартира
6	Вид (виды) разрешенного использования	-
7	Площадь помещения, машино-места (Р), м2	34.3
8	Наименование помещения	Квартира
№ п/п	Наименование характеристики	Значение характеристики
1	2	3
1	Кадастровый номер либо ранее присвоенный государственный учетный номер помещения, машино-места (кадастровый, инвентарный или условный номер)	-
	Кадастровый номер исходного объекта недвижимости (объектов недвижимости)	-
2	Номер, тип этажа (этажей), на котором (которых) расположено помещение	3, Этаж
3	Обозначение (номер) помещения, машино-места на поэтажном плане	40
4	Адрес помещения	Российская Федерация, Московская область, Ленинский муниципальный район, городское поселение Видное, город Видное, жилой комплекс "Видный город", улица имени народного артиста СССР Святослава Рихтера, дом 6, квартира 40
	Местоположение помещения	-
	Дополнение местоположения помещения, машино-места	-
5	Назначение помещения	Жилое, Квартира
6	Вид (виды) разрешенного использования	-
7	Площадь помещения, машино-места (Р), м2	46.1

8	Наименование помещения	Квартира
№ п/п	Наименование характеристики	Значение характеристики
1	2	3
1	Кадастровый номер либо ранее присвоенный государственный учетный номер помещения, машино-места (кадастровый, инвентарный или условный номер)	-
	Кадастровый номер исходного объекта недвижимости (объектов недвижимости)	-
2	Номер, тип этажа (этажей), на котором (которых) расположено помещение	4, Этаж
3	Обозначение (номер) помещения, машино-места на поэтажном плане	41
4	Адрес помещения	Российская Федерация, Московская область, Ленинский муниципальный район, городское поселение Видное, город Видное, жилой комплекс "Видный город", улица имени народного артиста СССР Святослава Рихтера, дом 6, квартира 41
	Местоположение помещения	-
	Дополнение местоположения помещения, машино-места	-
5	Назначение помещения	Жилое, Квартира
6	Вид (виды) разрешенного использования	-
7	Площадь помещения, машино-места (Р), м2	45.6
8	Наименование помещения	Квартира
№ п/п	Наименование характеристики	Значение характеристики
1	2	3
1	Кадастровый номер либо ранее присвоенный государственный учетный номер помещения, машино-места (кадастровый, инвентарный или условный номер)	-
	Кадастровый номер исходного объекта недвижимости (объектов недвижимости)	-
2	Номер, тип этажа (этажей), на котором (которых) расположено помещение	4, Этаж
3	Обозначение (номер) помещения, машино-места на поэтажном плане	42
4	Адрес помещения	Российская Федерация, Московская область, Ленинский муниципальный район, городское поселение Видное, город Видное, жилой комплекс "Видный город", улица имени народного артиста СССР Святослава Рихтера, дом 6, квартира 42
	Местоположение помещения	-
	Дополнение местоположения помещения, машино-места	-
5	Назначение помещения	Жилое, Квартира
6	Вид (виды) разрешенного использования	-
7	Площадь помещения, машино-места (Р), м2	34.3

8	Наименование помещения	Квартира
№ п/п	Наименование характеристики	Значение характеристики
1	2	3
1	Кадастровый номер либо ранее присвоенный государственный учетный номер помещения, машино-места (кадастровый, инвентарный или условный номер)	-
	Кадастровый номер исходного объекта недвижимости (объектов недвижимости)	-
2	Номер, тип этажа (этажей), на котором (которых) расположено помещение	4, Этаж
3	Обозначение (номер) помещения, машино-места на поэтажном плане	43
4	Адрес помещения	Российская Федерация, Московская область, Ленинский муниципальный район, городское поселение Видное, город Видное, жилой комплекс "Видный город", улица имени народного артиста СССР Святослава Рихтера, дом 6, квартира 43
	Местоположение помещения	-
	Дополнение местоположения помещения, машино-места	-
5	Назначение помещения	Жилое, Квартира
6	Вид (виды) разрешенного использования	-
7	Площадь помещения, машино-места (Р), м2	34.7
8	Наименование помещения	Квартира
№ п/п	Наименование характеристики	Значение характеристики
1	2	3
1	Кадастровый номер либо ранее присвоенный государственный учетный номер помещения, машино-места (кадастровый, инвентарный или условный номер)	-
	Кадастровый номер исходного объекта недвижимости (объектов недвижимости)	-
2	Номер, тип этажа (этажей), на котором (которых) расположено помещение	4, Этаж
3	Обозначение (номер) помещения, машино-места на поэтажном плане	44
4	Адрес помещения	Российская Федерация, Московская область, Ленинский муниципальный район, городское поселение Видное, город Видное, жилой комплекс "Видный город", улица имени народного артиста СССР Святослава Рихтера, дом 6, квартира 44
	Местоположение помещения	-
	Дополнение местоположения помещения, машино-места	-
5	Назначение помещения	Жилое, Квартира
6	Вид (виды) разрешенного использования	-
7	Площадь помещения, машино-места (Р), м2	46.4

8	Наименование помещения	Квартира
№ п/п	Наименование характеристики	Значение характеристики
1	2	3
1	Кадастровый номер либо ранее присвоенный государственный учетный номер помещения, машино-места (кадастровый, инвентарный или условный номер)	-
	Кадастровый номер исходного объекта недвижимости (объектов недвижимости)	-
2	Номер, тип этажа (этажей), на котором (которых) расположено помещение	5, Этаж
3	Обозначение (номер) помещения, машино-места на поэтажном плане	45
4	Адрес помещения	Российская Федерация, Московская область, Ленинский муниципальный район, городское поселение Видное, город Видное, жилой комплекс "Видный город", улица имени народного артиста СССР Святослава Рихтера, дом 6, квартира 45
	Местоположение помещения	-
	Дополнение местоположения помещения, машино-места	-
5	Назначение помещения	Жилое, Квартира
6	Вид (виды) разрешенного использования	-
7	Площадь помещения, машино-места (Р), м2	45.9
8	Наименование помещения	Квартира
№ п/п	Наименование характеристики	Значение характеристики
1	2	3
1	Кадастровый номер либо ранее присвоенный государственный учетный номер помещения, машино-места (кадастровый, инвентарный или условный номер)	-
	Кадастровый номер исходного объекта недвижимости (объектов недвижимости)	-
2	Номер, тип этажа (этажей), на котором (которых) расположено помещение	5, Этаж
3	Обозначение (номер) помещения, машино-места на поэтажном плане	46
4	Адрес помещения	Российская Федерация, Московская область, Ленинский муниципальный район, городское поселение Видное, город Видное, жилой комплекс "Видный город", улица имени народного артиста СССР Святослава Рихтера, дом 6, квартира 46
	Местоположение помещения	-
	Дополнение местоположения помещения, машино-места	-
5	Назначение помещения	Жилое, Квартира
6	Вид (виды) разрешенного использования	-
7	Площадь помещения, машино-места (Р), м2	34.6

8	Наименование помещения	Квартира
№ п/п	Наименование характеристики	Значение характеристики
1	2	3
1	Кадастровый номер либо ранее присвоенный государственный учетный номер помещения, машино-места (кадастровый, инвентарный или условный номер)	-
	Кадастровый номер исходного объекта недвижимости (объектов недвижимости)	-
2	Номер, тип этажа (этажей), на котором (которых) расположено помещение	5, Этаж
3	Обозначение (номер) помещения, машино-места на поэтажном плане	47
4	Адрес помещения	Российская Федерация, Московская область, Ленинский муниципальный район, городское поселение Видное, город Видное, жилой комплекс "Видный город", улица имени народного артиста СССР Святослава Рихтера, дом 6, квартира 47
	Местоположение помещения	-
	Дополнение местоположения помещения, машино-места	-
5	Назначение помещения	Жилое, Квартира
6	Вид (виды) разрешенного использования	-
7	Площадь помещения, машино-места (Р), м2	34.4
8	Наименование помещения	Квартира
№ п/п	Наименование характеристики	Значение характеристики
1	2	3
1	Кадастровый номер либо ранее присвоенный государственный учетный номер помещения, машино-места (кадастровый, инвентарный или условный номер)	-
	Кадастровый номер исходного объекта недвижимости (объектов недвижимости)	-
2	Номер, тип этажа (этажей), на котором (которых) расположено помещение	5, Этаж
3	Обозначение (номер) помещения, машино-места на поэтажном плане	48
4	Адрес помещения	Российская Федерация, Московская область, Ленинский муниципальный район, городское поселение Видное, город Видное, жилой комплекс "Видный город", улица имени народного артиста СССР Святослава Рихтера, дом 6, квартира 48
	Местоположение помещения	-
	Дополнение местоположения помещения, машино-места	-
5	Назначение помещения	Жилое, Квартира
6	Вид (виды) разрешенного использования	-
7	Площадь помещения, машино-места (Р), м2	46.3

8	Наименование помещения	Квартира
№ п/п	Наименование характеристики	Значение характеристики
1	2	3
1	Кадастровый номер либо ранее присвоенный государственный учетный номер помещения, машино-места (кадастровый, инвентарный или условный номер)	-
	Кадастровый номер исходного объекта недвижимости (объектов недвижимости)	-
2	Номер, тип этажа (этажей), на котором (которых) расположено помещение	6, Этаж
3	Обозначение (номер) помещения, машино-места на поэтажном плане	49
4	Адрес помещения	Российская Федерация, Московская область, Ленинский муниципальный район, городское поселение Видное, город Видное, жилой комплекс "Видный город", улица имени народного артиста СССР Святослава Рихтера, дом 6, квартира 49
	Местоположение помещения	-
	Дополнение местоположения помещения, машино-места	-
5	Назначение помещения	Жилое, Квартира
6	Вид (виды) разрешенного использования	-
7	Площадь помещения, машино-места (Р), м2	45.9
8	Наименование помещения	Квартира
№ п/п	Наименование характеристики	Значение характеристики
1	2	3
1	Кадастровый номер либо ранее присвоенный государственный учетный номер помещения, машино-места (кадастровый, инвентарный или условный номер)	-
	Кадастровый номер исходного объекта недвижимости (объектов недвижимости)	-
2	Номер, тип этажа (этажей), на котором (которых) расположено помещение	6, Этаж
3	Обозначение (номер) помещения, машино-места на поэтажном плане	50
4	Адрес помещения	Российская Федерация, Московская область, Ленинский муниципальный район, городское поселение Видное, город Видное, жилой комплекс "Видный город", улица имени народного артиста СССР Святослава Рихтера, дом 6, квартира 50
	Местоположение помещения	-
	Дополнение местоположения помещения, машино-места	-
5	Назначение помещения	Жилое, Квартира
6	Вид (виды) разрешенного использования	-
7	Площадь помещения, машино-места (Р), м2	34.6

8	Наименование помещения	Квартира
№ п/п	Наименование характеристики	Значение характеристики
1	2	3
1	Кадастровый номер либо ранее присвоенный государственный учетный номер помещения, машино-места (кадастровый, инвентарный или условный номер)	-
	Кадастровый номер исходного объекта недвижимости (объектов недвижимости)	-
2	Номер, тип этажа (этажей), на котором (которых) расположено помещение	6, Этаж
3	Обозначение (номер) помещения, машино-места на поэтажном плане	51
4	Адрес помещения	Российская Федерация, Московская область, Ленинский муниципальный район, городское поселение Видное, город Видное, жилой комплекс "Видный город", улица имени народного артиста СССР Святослава Рихтера, дом 6, квартира 51
	Местоположение помещения	-
	Дополнение местоположения помещения, машино-места	-
5	Назначение помещения	Жилое, Квартира
6	Вид (виды) разрешенного использования	-
7	Площадь помещения, машино-места (Р), м2	34.5
8	Наименование помещения	Квартира
№ п/п	Наименование характеристики	Значение характеристики
1	2	3
1	Кадастровый номер либо ранее присвоенный государственный учетный номер помещения, машино-места (кадастровый, инвентарный или условный номер)	-
	Кадастровый номер исходного объекта недвижимости (объектов недвижимости)	-
2	Номер, тип этажа (этажей), на котором (которых) расположено помещение	6, Этаж
3	Обозначение (номер) помещения, машино-места на поэтажном плане	52
4	Адрес помещения	Российская Федерация, Московская область, Ленинский муниципальный район, городское поселение Видное, город Видное, жилой комплекс "Видный город", улица имени народного артиста СССР Святослава Рихтера, дом 6, квартира 52
	Местоположение помещения	-
	Дополнение местоположения помещения, машино-места	-
5	Назначение помещения	Жилое, Квартира
6	Вид (виды) разрешенного использования	-
7	Площадь помещения, машино-места (Р), м2	46.1

8	Наименование помещения	Квартира
№ п/п	Наименование характеристики	Значение характеристики
1	2	3
1	Кадастровый номер либо ранее присвоенный государственный учетный номер помещения, машино-места (кадастровый, инвентарный или условный номер)	-
	Кадастровый номер исходного объекта недвижимости (объектов недвижимости)	-
2	Номер, тип этажа (этажей), на котором (которых) расположено помещение	7, Этаж
3	Обозначение (номер) помещения, машино-места на поэтажном плане	53
4	Адрес помещения	Российская Федерация, Московская область, Ленинский муниципальный район, городское поселение Видное, город Видное, жилой комплекс "Видный город", улица имени народного артиста СССР Святослава Рихтера, дом 6, квартира 53
	Местоположение помещения	-
	Дополнение местоположения помещения, машино-места	-
5	Назначение помещения	Жилое, Квартира
6	Вид (виды) разрешенного использования	-
7	Площадь помещения, машино-места (Р), м2	45.8
8	Наименование помещения	Квартира
№ п/п	Наименование характеристики	Значение характеристики
1	2	3
1	Кадастровый номер либо ранее присвоенный государственный учетный номер помещения, машино-места (кадастровый, инвентарный или условный номер)	-
	Кадастровый номер исходного объекта недвижимости (объектов недвижимости)	-
2	Номер, тип этажа (этажей), на котором (которых) расположено помещение	7, Этаж
3	Обозначение (номер) помещения, машино-места на поэтажном плане	54
4	Адрес помещения	Российская Федерация, Московская область, Ленинский муниципальный район, городское поселение Видное, город Видное, жилой комплекс "Видный город", улица имени народного артиста СССР Святослава Рихтера, дом 6, квартира 54
	Местоположение помещения	-
	Дополнение местоположения помещения, машино-места	-
5	Назначение помещения	Жилое, Квартира
6	Вид (виды) разрешенного использования	-
7	Площадь помещения, машино-места (Р), м2	34.6

8	Наименование помещения	Квартира
№ п/п	Наименование характеристики	Значение характеристики
1	2	3
1	Кадастровый номер либо ранее присвоенный государственный учетный номер помещения, машино-места (кадастровый, инвентарный или условный номер)	-
	Кадастровый номер исходного объекта недвижимости (объектов недвижимости)	-
2	Номер, тип этажа (этажей), на котором (которых) расположено помещение	7, Этаж
3	Обозначение (номер) помещения, машино-места на поэтажном плане	55
4	Адрес помещения	Российская Федерация, Московская область, Ленинский муниципальный район, городское поселение Видное, город Видное, жилой комплекс "Видный город", улица имени народного артиста СССР Святослава Рихтера, дом 6, квартира 55
	Местоположение помещения	-
	Дополнение местоположения помещения, машино-места	-
5	Назначение помещения	Жилое, Квартира
6	Вид (виды) разрешенного использования	-
7	Площадь помещения, машино-места (Р), м2	34.5
8	Наименование помещения	Квартира
№ п/п	Наименование характеристики	Значение характеристики
1	2	3
1	Кадастровый номер либо ранее присвоенный государственный учетный номер помещения, машино-места (кадастровый, инвентарный или условный номер)	-
	Кадастровый номер исходного объекта недвижимости (объектов недвижимости)	-
2	Номер, тип этажа (этажей), на котором (которых) расположено помещение	7, Этаж
3	Обозначение (номер) помещения, машино-места на поэтажном плане	56
4	Адрес помещения	Российская Федерация, Московская область, Ленинский муниципальный район, городское поселение Видное, город Видное, жилой комплекс "Видный город", улица имени народного артиста СССР Святослава Рихтера, дом 6, квартира 56
	Местоположение помещения	-
	Дополнение местоположения помещения, машино-места	-
5	Назначение помещения	Жилое, Квартира
6	Вид (виды) разрешенного использования	-
7	Площадь помещения, машино-места (Р), м2	46.2

8	Наименование помещения	Квартира
№ п/п	Наименование характеристики	Значение характеристики
1	2	3
1	Кадастровый номер либо ранее присвоенный государственный учетный номер помещения, машино-места (кадастровый, инвентарный или условный номер)	-
	Кадастровый номер исходного объекта недвижимости (объектов недвижимости)	-
2	Номер, тип этажа (этажей), на котором (которых) расположено помещение	8, Этаж
3	Обозначение (номер) помещения, машино-места на поэтажном плане	57
4	Адрес помещения	Российская Федерация, Московская область, Ленинский муниципальный район, городское поселение Видное, город Видное, жилой комплекс "Видный город", улица имени народного артиста СССР Святослава Рихтера, дом 6, квартира 57
	Местоположение помещения	-
	Дополнение местоположения помещения, машино-места	-
5	Назначение помещения	Жилое, Квартира
6	Вид (виды) разрешенного использования	-
7	Площадь помещения, машино-места (Р), м2	46.1
8	Наименование помещения	Квартира
№ п/п	Наименование характеристики	Значение характеристики
1	2	3
1	Кадастровый номер либо ранее присвоенный государственный учетный номер помещения, машино-места (кадастровый, инвентарный или условный номер)	-
	Кадастровый номер исходного объекта недвижимости (объектов недвижимости)	-
2	Номер, тип этажа (этажей), на котором (которых) расположено помещение	8, Этаж
3	Обозначение (номер) помещения, машино-места на поэтажном плане	58
4	Адрес помещения	Российская Федерация, Московская область, Ленинский муниципальный район, городское поселение Видное, город Видное, жилой комплекс "Видный город", улица имени народного артиста СССР Святослава Рихтера, дом 6, квартира 58
	Местоположение помещения	-
	Дополнение местоположения помещения, машино-места	-
5	Назначение помещения	Жилое, Квартира
6	Вид (виды) разрешенного использования	-
7	Площадь помещения, машино-места (Р), м2	34.6

8	Наименование помещения	Квартира
№ п/п	Наименование характеристики	Значение характеристики
1	2	3
1	Кадастровый номер либо ранее присвоенный государственный учетный номер помещения, машино-места (кадастровый, инвентарный или условный номер)	-
	Кадастровый номер исходного объекта недвижимости (объектов недвижимости)	-
2	Номер, тип этажа (этажей), на котором (которых) расположено помещение	8, Этаж
3	Обозначение (номер) помещения, машино-места на поэтажном плане	59
4	Адрес помещения	Российская Федерация, Московская область, Ленинский муниципальный район, городское поселение Видное, город Видное, жилой комплекс "Видный город", улица имени народного артиста СССР Святослава Рихтера, дом 6, квартира 59
	Местоположение помещения	-
	Дополнение местоположения помещения, машино-места	-
5	Назначение помещения	Жилое, Квартира
6	Вид (виды) разрешенного использования	-
7	Площадь помещения, машино-места (Р), м2	34.2
8	Наименование помещения	Квартира
№ п/п	Наименование характеристики	Значение характеристики
1	2	3
1	Кадастровый номер либо ранее присвоенный государственный учетный номер помещения, машино-места (кадастровый, инвентарный или условный номер)	-
	Кадастровый номер исходного объекта недвижимости (объектов недвижимости)	-
2	Номер, тип этажа (этажей), на котором (которых) расположено помещение	8, Этаж
3	Обозначение (номер) помещения, машино-места на поэтажном плане	60
4	Адрес помещения	Российская Федерация, Московская область, Ленинский муниципальный район, городское поселение Видное, город Видное, жилой комплекс "Видный город", улица имени народного артиста СССР Святослава Рихтера, дом 6, квартира 60
	Местоположение помещения	-
	Дополнение местоположения помещения, машино-места	-
5	Назначение помещения	Жилое, Квартира
6	Вид (виды) разрешенного использования	-
7	Площадь помещения, машино-места (Р), м2	45.9

8	Наименование помещения	Квартира
№ п/п	Наименование характеристики	Значение характеристики
1	2	3
1	Кадастровый номер либо ранее присвоенный государственный учетный номер помещения, машино-места (кадастровый, инвентарный или условный номер)	-
	Кадастровый номер исходного объекта недвижимости (объектов недвижимости)	-
2	Номер, тип этажа (этажей), на котором (которых) расположено помещение	1, Этаж
3	Обозначение (номер) помещения, машино-места на поэтажном плане	61
4	Адрес помещения	Российская Федерация, Московская область, Ленинский муниципальный район, городское поселение Видное, город Видное, жилой комплекс "Видный город", улица имени народного артиста СССР Святослава Рихтера, дом 6, квартира 61
	Местоположение помещения	-
	Дополнение местоположения помещения, машино-места	-
5	Назначение помещения	Жилое, Квартира
6	Вид (виды) разрешенного использования	-
7	Площадь помещения, машино-места (Р), м2	66.6
8	Наименование помещения	Квартира
№ п/п	Наименование характеристики	Значение характеристики
1	2	3
1	Кадастровый номер либо ранее присвоенный государственный учетный номер помещения, машино-места (кадастровый, инвентарный или условный номер)	-
	Кадастровый номер исходного объекта недвижимости (объектов недвижимости)	-
2	Номер, тип этажа (этажей), на котором (которых) расположено помещение	2, Этаж
3	Обозначение (номер) помещения, машино-места на поэтажном плане	62
4	Адрес помещения	Российская Федерация, Московская область, Ленинский муниципальный район, городское поселение Видное, город Видное, жилой комплекс "Видный город", улица имени народного артиста СССР Святослава Рихтера, дом 6, квартира 62
	Местоположение помещения	-
	Дополнение местоположения помещения, машино-места	-
5	Назначение помещения	Жилое, Квартира
6	Вид (виды) разрешенного использования	-
7	Площадь помещения, машино-места (Р), м2	66.9

8	Наименование помещения	Квартира
№ п/п	Наименование характеристики	Значение характеристики
1	2	3
1	Кадастровый номер либо ранее присвоенный государственный учетный номер помещения, машино-места (кадастровый, инвентарный или условный номер)	-
	Кадастровый номер исходного объекта недвижимости (объектов недвижимости)	-
2	Номер, тип этажа (этажей), на котором (которых) расположено помещение	2, Этаж
3	Обозначение (номер) помещения, машино-места на поэтажном плане	63
4	Адрес помещения	Российская Федерация, Московская область, Ленинский муниципальный район, городское поселение Видное, город Видное, жилой комплекс "Видный город", улица имени народного артиста СССР Святослава Рихтера, дом 6, квартира 63
	Местоположение помещения	-
	Дополнение местоположения помещения, машино-места	-
5	Назначение помещения	Жилое, Квартира
6	Вид (виды) разрешенного использования	-
7	Площадь помещения, машино-места (Р), м2	28.0
8	Наименование помещения	Квартира
№ п/п	Наименование характеристики	Значение характеристики
1	2	3
1	Кадастровый номер либо ранее присвоенный государственный учетный номер помещения, машино-места (кадастровый, инвентарный или условный номер)	-
	Кадастровый номер исходного объекта недвижимости (объектов недвижимости)	-
2	Номер, тип этажа (этажей), на котором (которых) расположено помещение	2, Этаж
3	Обозначение (номер) помещения, машино-места на поэтажном плане	64
4	Адрес помещения	Российская Федерация, Московская область, Ленинский муниципальный район, городское поселение Видное, город Видное, жилой комплекс "Видный город", улица имени народного артиста СССР Святослава Рихтера, дом 6, квартира 64
	Местоположение помещения	-
	Дополнение местоположения помещения, машино-места	-
5	Назначение помещения	Жилое, Квартира
6	Вид (виды) разрешенного использования	-
7	Площадь помещения, машино-места (Р), м2	45.6

8	Наименование помещения	Квартира
№ п/п	Наименование характеристики	Значение характеристики
1	2	3
1	Кадастровый номер либо ранее присвоенный государственный учетный номер помещения, машино-места (кадастровый, инвентарный или условный номер)	-
	Кадастровый номер исходного объекта недвижимости (объектов недвижимости)	-
2	Номер, тип этажа (этажей), на котором (которых) расположено помещение	2, Этаж
3	Обозначение (номер) помещения, машино-места на поэтажном плане	65
4	Адрес помещения	Российская Федерация, Московская область, Ленинский муниципальный район, городское поселение Видное, город Видное, жилой комплекс "Видный город", улица имени народного артиста СССР Святослава Рихтера, дом 6, квартира 65
	Местоположение помещения	-
	Дополнение местоположения помещения, машино-места	-
5	Назначение помещения	Жилое, Квартира
6	Вид (виды) разрешенного использования	-
7	Площадь помещения, машино-места (Р), м2	38.5
8	Наименование помещения	Квартира
№ п/п	Наименование характеристики	Значение характеристики
1	2	3
1	Кадастровый номер либо ранее присвоенный государственный учетный номер помещения, машино-места (кадастровый, инвентарный или условный номер)	-
	Кадастровый номер исходного объекта недвижимости (объектов недвижимости)	-
2	Номер, тип этажа (этажей), на котором (которых) расположено помещение	2, Этаж
3	Обозначение (номер) помещения, машино-места на поэтажном плане	66
4	Адрес помещения	Российская Федерация, Московская область, Ленинский муниципальный район, городское поселение Видное, город Видное, жилой комплекс "Видный город", улица имени народного артиста СССР Святослава Рихтера, дом 6, квартира 66
	Местоположение помещения	-
	Дополнение местоположения помещения, машино-места	-
5	Назначение помещения	Жилое, Квартира
6	Вид (виды) разрешенного использования	-
7	Площадь помещения, машино-места (Р), м2	38.0

8	Наименование помещения	Квартира
№ п/п	Наименование характеристики	Значение характеристики
1	2	3
1	Кадастровый номер либо ранее присвоенный государственный учетный номер помещения, машино-места (кадастровый, инвентарный или условный номер)	-
	Кадастровый номер исходного объекта недвижимости (объектов недвижимости)	-
2	Номер, тип этажа (этажей), на котором (которых) расположено помещение	3, Этаж
3	Обозначение (номер) помещения, машино-места на поэтажном плане	67
4	Адрес помещения	Российская Федерация, Московская область, Ленинский муниципальный район, городское поселение Видное, город Видное, жилой комплекс "Видный город", улица имени народного артиста СССР Святослава Рихтера, дом 6, квартира 67
	Местоположение помещения	-
	Дополнение местоположения помещения, машино-места	-
5	Назначение помещения	Жилое, Квартира
6	Вид (виды) разрешенного использования	-
7	Площадь помещения, машино-места (Р), м2	66.6
8	Наименование помещения	Квартира
№ п/п	Наименование характеристики	Значение характеристики
1	2	3
1	Кадастровый номер либо ранее присвоенный государственный учетный номер помещения, машино-места (кадастровый, инвентарный или условный номер)	-
	Кадастровый номер исходного объекта недвижимости (объектов недвижимости)	-
2	Номер, тип этажа (этажей), на котором (которых) расположено помещение	3, Этаж
3	Обозначение (номер) помещения, машино-места на поэтажном плане	68
4	Адрес помещения	Российская Федерация, Московская область, Ленинский муниципальный район, городское поселение Видное, город Видное, жилой комплекс "Видный город", улица имени народного артиста СССР Святослава Рихтера, дом 6, квартира 68
	Местоположение помещения	-
	Дополнение местоположения помещения, машино-места	-
5	Назначение помещения	Жилое, Квартира
6	Вид (виды) разрешенного использования	-
7	Площадь помещения, машино-места (Р), м2	28.4

8	Наименование помещения	Квартира
№ п/п	Наименование характеристики	Значение характеристики
1	2	3
1	Кадастровый номер либо ранее присвоенный государственный учетный номер помещения, машино-места (кадастровый, инвентарный или условный номер)	-
	Кадастровый номер исходного объекта недвижимости (объектов недвижимости)	-
2	Номер, тип этажа (этажей), на котором (которых) расположено помещение	3, Этаж
3	Обозначение (номер) помещения, машино-места на поэтажном плане	69
4	Адрес помещения	Российская Федерация, Московская область, Ленинский муниципальный район, городское поселение Видное, город Видное, жилой комплекс "Видный город", улица имени народного артиста СССР Святослава Рихтера, дом 6, квартира 69
	Местоположение помещения	-
	Дополнение местоположения помещения, машино-места	-
5	Назначение помещения	Жилое, Квартира
6	Вид (виды) разрешенного использования	-
7	Площадь помещения, машино-места (Р), м2	45.8
8	Наименование помещения	Квартира
№ п/п	Наименование характеристики	Значение характеристики
1	2	3
1	Кадастровый номер либо ранее присвоенный государственный учетный номер помещения, машино-места (кадастровый, инвентарный или условный номер)	-
	Кадастровый номер исходного объекта недвижимости (объектов недвижимости)	-
2	Номер, тип этажа (этажей), на котором (которых) расположено помещение	3, Этаж
3	Обозначение (номер) помещения, машино-места на поэтажном плане	70
4	Адрес помещения	Российская Федерация, Московская область, Ленинский муниципальный район, городское поселение Видное, город Видное, жилой комплекс "Видный город", улица имени народного артиста СССР Святослава Рихтера, дом 6, квартира 70
	Местоположение помещения	-
	Дополнение местоположения помещения, машино-места	-
5	Назначение помещения	Жилое, Квартира
6	Вид (виды) разрешенного использования	-
7	Площадь помещения, машино-места (Р), м2	38.8

8	Наименование помещения	Квартира
№ п/п	Наименование характеристики	Значение характеристики
1	2	3
1	Кадастровый номер либо ранее присвоенный государственный учетный номер помещения, машино-места (кадастровый, инвентарный или условный номер)	-
	Кадастровый номер исходного объекта недвижимости (объектов недвижимости)	-
2	Номер, тип этажа (этажей), на котором (которых) расположено помещение	3, Этаж
3	Обозначение (номер) помещения, машино-места на поэтажном плане	71
4	Адрес помещения	Российская Федерация, Московская область, Ленинский муниципальный район, городское поселение Видное, город Видное, жилой комплекс "Видный город", улица имени народного артиста СССР Святослава Рихтера, дом 6, квартира 71
	Местоположение помещения	-
	Дополнение местоположения помещения, машино-места	-
5	Назначение помещения	Жилое, Квартира
6	Вид (виды) разрешенного использования	-
7	Площадь помещения, машино-места (Р), м2	38.4
8	Наименование помещения	Квартира
№ п/п	Наименование характеристики	Значение характеристики
1	2	3
1	Кадастровый номер либо ранее присвоенный государственный учетный номер помещения, машино-места (кадастровый, инвентарный или условный номер)	-
	Кадастровый номер исходного объекта недвижимости (объектов недвижимости)	-
2	Номер, тип этажа (этажей), на котором (которых) расположено помещение	4, Этаж
3	Обозначение (номер) помещения, машино-места на поэтажном плане	72
4	Адрес помещения	Российская Федерация, Московская область, Ленинский муниципальный район, городское поселение Видное, город Видное, жилой комплекс "Видный город", улица имени народного артиста СССР Святослава Рихтера, дом 6, квартира 72
	Местоположение помещения	-
	Дополнение местоположения помещения, машино-места	-
5	Назначение помещения	Жилое, Квартира
6	Вид (виды) разрешенного использования	-
7	Площадь помещения, машино-места (Р), м2	66.6

8	Наименование помещения	Квартира
№ п/п	Наименование характеристики	Значение характеристики
1	2	3
1	Кадастровый номер либо ранее присвоенный государственный учетный номер помещения, машино-места (кадастровый, инвентарный или условный номер)	-
	Кадастровый номер исходного объекта недвижимости (объектов недвижимости)	-
2	Номер, тип этажа (этажей), на котором (которых) расположено помещение	4, Этаж
3	Обозначение (номер) помещения, машино-места на поэтажном плане	73
4	Адрес помещения	Российская Федерация, Московская область, Ленинский муниципальный район, городское поселение Видное, город Видное, жилой комплекс "Видный город", улица имени народного артиста СССР Святослава Рихтера, дом 6, квартира 73
	Местоположение помещения	-
	Дополнение местоположения помещения, машино-места	-
5	Назначение помещения	Жилое, Квартира
6	Вид (виды) разрешенного использования	-
7	Площадь помещения, машино-места (Р), м2	28.0
8	Наименование помещения	Квартира
№ п/п	Наименование характеристики	Значение характеристики
1	2	3
1	Кадастровый номер либо ранее присвоенный государственный учетный номер помещения, машино-места (кадастровый, инвентарный или условный номер)	-
	Кадастровый номер исходного объекта недвижимости (объектов недвижимости)	-
2	Номер, тип этажа (этажей), на котором (которых) расположено помещение	4, Этаж
3	Обозначение (номер) помещения, машино-места на поэтажном плане	74
4	Адрес помещения	Российская Федерация, Московская область, Ленинский муниципальный район, городское поселение Видное, город Видное, жилой комплекс "Видный город", улица имени народного артиста СССР Святослава Рихтера, дом 6, квартира 74
	Местоположение помещения	-
	Дополнение местоположения помещения, машино-места	-
5	Назначение помещения	Жилое, Квартира
6	Вид (виды) разрешенного использования	-
7	Площадь помещения, машино-места (Р), м2	46.1

8	Наименование помещения	Квартира
№ п/п	Наименование характеристики	Значение характеристики
1	2	3
1	Кадастровый номер либо ранее присвоенный государственный учетный номер помещения, машино-места (кадастровый, инвентарный или условный номер)	-
	Кадастровый номер исходного объекта недвижимости (объектов недвижимости)	-
2	Номер, тип этажа (этажей), на котором (которых) расположено помещение	4, Этаж
3	Обозначение (номер) помещения, машино-места на поэтажном плане	75
4	Адрес помещения	Российская Федерация, Московская область, Ленинский муниципальный район, городское поселение Видное, город Видное, жилой комплекс "Видный город", улица имени народного артиста СССР Святослава Рихтера, дом 6, квартира 75
	Местоположение помещения	-
	Дополнение местоположения помещения, машино-места	-
5	Назначение помещения	Жилое, Квартира
6	Вид (виды) разрешенного использования	-
7	Площадь помещения, машино-места (Р), м2	38.5
8	Наименование помещения	Квартира
№ п/п	Наименование характеристики	Значение характеристики
1	2	3
1	Кадастровый номер либо ранее присвоенный государственный учетный номер помещения, машино-места (кадастровый, инвентарный или условный номер)	-
	Кадастровый номер исходного объекта недвижимости (объектов недвижимости)	-
2	Номер, тип этажа (этажей), на котором (которых) расположено помещение	4, Этаж
3	Обозначение (номер) помещения, машино-места на поэтажном плане	76
4	Адрес помещения	Российская Федерация, Московская область, Ленинский муниципальный район, городское поселение Видное, город Видное, жилой комплекс "Видный город", улица имени народного артиста СССР Святослава Рихтера, дом 6, квартира 76
	Местоположение помещения	-
	Дополнение местоположения помещения, машино-места	-
5	Назначение помещения	Жилое, Квартира
6	Вид (виды) разрешенного использования	-
7	Площадь помещения, машино-места (Р), м2	38.5

8	Наименование помещения	Квартира
№ п/п	Наименование характеристики	Значение характеристики
1	2	3
1	Кадастровый номер либо ранее присвоенный государственный учетный номер помещения, машино-места (кадастровый, инвентарный или условный номер)	-
	Кадастровый номер исходного объекта недвижимости (объектов недвижимости)	-
2	Номер, тип этажа (этажей), на котором (которых) расположено помещение	5, Этаж
3	Обозначение (номер) помещения, машино-места на поэтажном плане	77
4	Адрес помещения	Российская Федерация, Московская область, Ленинский муниципальный район, городское поселение Видное, город Видное, жилой комплекс "Видный город", улица имени народного артиста СССР Святослава Рихтера, дом 6, квартира 77
	Местоположение помещения	-
	Дополнение местоположения помещения, машино-места	-
5	Назначение помещения	Жилое, Квартира
6	Вид (виды) разрешенного использования	-
7	Площадь помещения, машино-места (Р), м2	66.6
8	Наименование помещения	Квартира
№ п/п	Наименование характеристики	Значение характеристики
1	2	3
1	Кадастровый номер либо ранее присвоенный государственный учетный номер помещения, машино-места (кадастровый, инвентарный или условный номер)	-
	Кадастровый номер исходного объекта недвижимости (объектов недвижимости)	-
2	Номер, тип этажа (этажей), на котором (которых) расположено помещение	5, Этаж
3	Обозначение (номер) помещения, машино-места на поэтажном плане	78
4	Адрес помещения	Российская Федерация, Московская область, Ленинский муниципальный район, городское поселение Видное, город Видное, жилой комплекс "Видный город", улица имени народного артиста СССР Святослава Рихтера, дом 6, квартира 78
	Местоположение помещения	-
	Дополнение местоположения помещения, машино-места	-
5	Назначение помещения	Жилое, Квартира
6	Вид (виды) разрешенного использования	-
7	Площадь помещения, машино-места (Р), м2	27.9

8	Наименование помещения	Квартира
№ п/п	Наименование характеристики	Значение характеристики
1	2	3
1	Кадастровый номер либо ранее присвоенный государственный учетный номер помещения, машино-места (кадастровый, инвентарный или условный номер)	-
	Кадастровый номер исходного объекта недвижимости (объектов недвижимости)	-
2	Номер, тип этажа (этажей), на котором (которых) расположено помещение	5, Этаж
3	Обозначение (номер) помещения, машино-места на поэтажном плане	79
4	Адрес помещения	Российская Федерация, Московская область, Ленинский муниципальный район, городское поселение Видное, город Видное, жилой комплекс "Видный город", улица имени народного артиста СССР Святослава Рихтера, дом 6, квартира 79
	Местоположение помещения	-
	Дополнение местоположения помещения, машино-места	-
5	Назначение помещения	Жилое, Квартира
6	Вид (виды) разрешенного использования	-
7	Площадь помещения, машино-места (Р), м2	46.1
8	Наименование помещения	Квартира
№ п/п	Наименование характеристики	Значение характеристики
1	2	3
1	Кадастровый номер либо ранее присвоенный государственный учетный номер помещения, машино-места (кадастровый, инвентарный или условный номер)	-
	Кадастровый номер исходного объекта недвижимости (объектов недвижимости)	-
2	Номер, тип этажа (этажей), на котором (которых) расположено помещение	5, Этаж
3	Обозначение (номер) помещения, машино-места на поэтажном плане	80
4	Адрес помещения	Российская Федерация, Московская область, Ленинский муниципальный район, городское поселение Видное, город Видное, жилой комплекс "Видный город", улица имени народного артиста СССР Святослава Рихтера, дом 6, квартира 80
	Местоположение помещения	-
	Дополнение местоположения помещения, машино-места	-
5	Назначение помещения	Жилое, Квартира
6	Вид (виды) разрешенного использования	-
7	Площадь помещения, машино-места (Р), м2	38.5

8	Наименование помещения	Квартира
№ п/п	Наименование характеристики	Значение характеристики
1	2	3
1	Кадастровый номер либо ранее присвоенный государственный учетный номер помещения, машино-места (кадастровый, инвентарный или условный номер)	-
	Кадастровый номер исходного объекта недвижимости (объектов недвижимости)	-
2	Номер, тип этажа (этажей), на котором (которых) расположено помещение	5, Этаж
3	Обозначение (номер) помещения, машино-места на поэтажном плане	81
4	Адрес помещения	Российская Федерация, Московская область, Ленинский муниципальный район, городское поселение Видное, город Видное, жилой комплекс "Видный город", улица имени народного артиста СССР Святослава Рихтера, дом 6, квартира 81
	Местоположение помещения	-
	Дополнение местоположения помещения, машино-места	-
5	Назначение помещения	Жилое, Квартира
6	Вид (виды) разрешенного использования	-
7	Площадь помещения, машино-места (Р), м2	38.4
8	Наименование помещения	Квартира
№ п/п	Наименование характеристики	Значение характеристики
1	2	3
1	Кадастровый номер либо ранее присвоенный государственный учетный номер помещения, машино-места (кадастровый, инвентарный или условный номер)	-
	Кадастровый номер исходного объекта недвижимости (объектов недвижимости)	-
2	Номер, тип этажа (этажей), на котором (которых) расположено помещение	6, Этаж
3	Обозначение (номер) помещения, машино-места на поэтажном плане	82
4	Адрес помещения	Российская Федерация, Московская область, Ленинский муниципальный район, городское поселение Видное, город Видное, жилой комплекс "Видный город", улица имени народного артиста СССР Святослава Рихтера, дом 6, квартира 82
	Местоположение помещения	-
	Дополнение местоположения помещения, машино-места	-
5	Назначение помещения	Жилое, Квартира
6	Вид (виды) разрешенного использования	-
7	Площадь помещения, машино-места (Р), м2	66.6

8	Наименование помещения	Квартира
№ п/п	Наименование характеристики	Значение характеристики
1	2	3
1	Кадастровый номер либо ранее присвоенный государственный учетный номер помещения, машино-места (кадастровый, инвентарный или условный номер)	-
	Кадастровый номер исходного объекта недвижимости (объектов недвижимости)	-
2	Номер, тип этажа (этажей), на котором (которых) расположено помещение	6, Этаж
3	Обозначение (номер) помещения, машино-места на поэтажном плане	83
4	Адрес помещения	Российская Федерация, Московская область, Ленинский муниципальный район, городское поселение Видное, город Видное, жилой комплекс "Видный город", улица имени народного артиста СССР Святослава Рихтера, дом 6, квартира 83
	Местоположение помещения	-
	Дополнение местоположения помещения, машино-места	-
5	Назначение помещения	Жилое, Квартира
6	Вид (виды) разрешенного использования	-
7	Площадь помещения, машино-места (Р), м2	28.2
8	Наименование помещения	Квартира
№ п/п	Наименование характеристики	Значение характеристики
1	2	3
1	Кадастровый номер либо ранее присвоенный государственный учетный номер помещения, машино-места (кадастровый, инвентарный или условный номер)	-
	Кадастровый номер исходного объекта недвижимости (объектов недвижимости)	-
2	Номер, тип этажа (этажей), на котором (которых) расположено помещение	6, Этаж
3	Обозначение (номер) помещения, машино-места на поэтажном плане	84
4	Адрес помещения	Российская Федерация, Московская область, Ленинский муниципальный район, городское поселение Видное, город Видное, жилой комплекс "Видный город", улица имени народного артиста СССР Святослава Рихтера, дом 6, квартира 84
	Местоположение помещения	-
	Дополнение местоположения помещения, машино-места	-
5	Назначение помещения	Жилое, Квартира
6	Вид (виды) разрешенного использования	-
7	Площадь помещения, машино-места (Р), м2	46.1

8	Наименование помещения	Квартира
№ п/п	Наименование характеристики	Значение характеристики
1	2	3
1	Кадастровый номер либо ранее присвоенный государственный учетный номер помещения, машино-места (кадастровый, инвентарный или условный номер)	-
	Кадастровый номер исходного объекта недвижимости (объектов недвижимости)	-
2	Номер, тип этажа (этажей), на котором (которых) расположено помещение	6, Этаж
3	Обозначение (номер) помещения, машино-места на поэтажном плане	85
4	Адрес помещения	Российская Федерация, Московская область, Ленинский муниципальный район, городское поселение Видное, город Видное, жилой комплекс "Видный город", улица имени народного артиста СССР Святослава Рихтера, дом 6, квартира 85
	Местоположение помещения	-
	Дополнение местоположения помещения, машино-места	-
5	Назначение помещения	Жилое, Квартира
6	Вид (виды) разрешенного использования	-
7	Площадь помещения, машино-места (Р), м2	38.5
8	Наименование помещения	Квартира
№ п/п	Наименование характеристики	Значение характеристики
1	2	3
1	Кадастровый номер либо ранее присвоенный государственный учетный номер помещения, машино-места (кадастровый, инвентарный или условный номер)	-
	Кадастровый номер исходного объекта недвижимости (объектов недвижимости)	-
2	Номер, тип этажа (этажей), на котором (которых) расположено помещение	6, Этаж
3	Обозначение (номер) помещения, машино-места на поэтажном плане	86
4	Адрес помещения	Российская Федерация, Московская область, Ленинский муниципальный район, городское поселение Видное, город Видное, жилой комплекс "Видный город", улица имени народного артиста СССР Святослава Рихтера, дом 6, квартира 86
	Местоположение помещения	-
	Дополнение местоположения помещения, машино-места	-
5	Назначение помещения	Жилое, Квартира
6	Вид (виды) разрешенного использования	-
7	Площадь помещения, машино-места (Р), м2	38.2

8	Наименование помещения	Квартира
№ п/п	Наименование характеристики	Значение характеристики
1	2	3
1	Кадастровый номер либо ранее присвоенный государственный учетный номер помещения, машино-места (кадастровый, инвентарный или условный номер)	-
	Кадастровый номер исходного объекта недвижимости (объектов недвижимости)	-
2	Номер, тип этажа (этажей), на котором (которых) расположено помещение	7, Этаж
3	Обозначение (номер) помещения, машино-места на поэтажном плане	87
4	Адрес помещения	Российская Федерация, Московская область, Ленинский муниципальный район, городское поселение Видное, город Видное, жилой комплекс "Видный город", улица имени народного артиста СССР Святослава Рихтера, дом 6, квартира 87
	Местоположение помещения	-
	Дополнение местоположения помещения, машино-места	-
5	Назначение помещения	Жилое, Квартира
6	Вид (виды) разрешенного использования	-
7	Площадь помещения, машино-места (Р), м2	66.6
8	Наименование помещения	Квартира
№ п/п	Наименование характеристики	Значение характеристики
1	2	3
1	Кадастровый номер либо ранее присвоенный государственный учетный номер помещения, машино-места (кадастровый, инвентарный или условный номер)	-
	Кадастровый номер исходного объекта недвижимости (объектов недвижимости)	-
2	Номер, тип этажа (этажей), на котором (которых) расположено помещение	7, Этаж
3	Обозначение (номер) помещения, машино-места на поэтажном плане	88
4	Адрес помещения	Российская Федерация, Московская область, Ленинский муниципальный район, городское поселение Видное, город Видное, жилой комплекс "Видный город", улица имени народного артиста СССР Святослава Рихтера, дом 6, квартира 88
	Местоположение помещения	-
	Дополнение местоположения помещения, машино-места	-
5	Назначение помещения	Жилое, Квартира
6	Вид (виды) разрешенного использования	-
7	Площадь помещения, машино-места (Р), м2	28.1

8	Наименование помещения	Квартира
№ п/п	Наименование характеристики	Значение характеристики
1	2	3
1	Кадастровый номер либо ранее присвоенный государственный учетный номер помещения, машино-места (кадастровый, инвентарный или условный номер)	-
	Кадастровый номер исходного объекта недвижимости (объектов недвижимости)	-
2	Номер, тип этажа (этажей), на котором (которых) расположено помещение	7, Этаж
3	Обозначение (номер) помещения, машино-места на поэтажном плане	89
4	Адрес помещения	Российская Федерация, Московская область, Ленинский муниципальный район, городское поселение Видное, город Видное, жилой комплекс "Видный город", улица имени народного артиста СССР Святослава Рихтера, дом 6, квартира 89
	Местоположение помещения	-
	Дополнение местоположения помещения, машино-места	-
5	Назначение помещения	Жилое, Квартира
6	Вид (виды) разрешенного использования	-
7	Площадь помещения, машино-места (Р), м2	45.9
8	Наименование помещения	Квартира
№ п/п	Наименование характеристики	Значение характеристики
1	2	3
1	Кадастровый номер либо ранее присвоенный государственный учетный номер помещения, машино-места (кадастровый, инвентарный или условный номер)	-
	Кадастровый номер исходного объекта недвижимости (объектов недвижимости)	-
2	Номер, тип этажа (этажей), на котором (которых) расположено помещение	7, Этаж
3	Обозначение (номер) помещения, машино-места на поэтажном плане	90
4	Адрес помещения	Российская Федерация, Московская область, Ленинский муниципальный район, городское поселение Видное, город Видное, жилой комплекс "Видный город", улица имени народного артиста СССР Святослава Рихтера, дом 6, квартира 90
	Местоположение помещения	-
	Дополнение местоположения помещения, машино-места	-
5	Назначение помещения	Жилое, Квартира
6	Вид (виды) разрешенного использования	-
7	Площадь помещения, машино-места (Р), м2	38.5

8	Наименование помещения	Квартира
№ п/п	Наименование характеристики	Значение характеристики
1	2	3
1	Кадастровый номер либо ранее присвоенный государственный учетный номер помещения, машино-места (кадастровый, инвентарный или условный номер)	-
	Кадастровый номер исходного объекта недвижимости (объектов недвижимости)	-
2	Номер, тип этажа (этажей), на котором (которых) расположено помещение	7, Этаж
3	Обозначение (номер) помещения, машино-места на поэтажном плане	91
4	Адрес помещения	Российская Федерация, Московская область, Ленинский муниципальный район, городское поселение Видное, город Видное, жилой комплекс "Видный город", улица имени народного артиста СССР Святослава Рихтера, дом 6, квартира 91
	Местоположение помещения	-
	Дополнение местоположения помещения, машино-места	-
5	Назначение помещения	Жилое, Квартира
6	Вид (виды) разрешенного использования	-
7	Площадь помещения, машино-места (Р), м2	38.5
8	Наименование помещения	Квартира
№ п/п	Наименование характеристики	Значение характеристики
1	2	3
1	Кадастровый номер либо ранее присвоенный государственный учетный номер помещения, машино-места (кадастровый, инвентарный или условный номер)	-
	Кадастровый номер исходного объекта недвижимости (объектов недвижимости)	-
2	Номер, тип этажа (этажей), на котором (которых) расположено помещение	8, Этаж
3	Обозначение (номер) помещения, машино-места на поэтажном плане	92
4	Адрес помещения	Российская Федерация, Московская область, Ленинский муниципальный район, городское поселение Видное, город Видное, жилой комплекс "Видный город", улица имени народного артиста СССР Святослава Рихтера, дом 6, квартира 92
	Местоположение помещения	-
	Дополнение местоположения помещения, машино-места	-
5	Назначение помещения	Жилое, Квартира
6	Вид (виды) разрешенного использования	-
7	Площадь помещения, машино-места (Р), м2	66.6

8	Наименование помещения	Квартира
№ п/п	Наименование характеристики	Значение характеристики
1	2	3
1	Кадастровый номер либо ранее присвоенный государственный учетный номер помещения, машино-места (кадастровый, инвентарный или условный номер)	-
	Кадастровый номер исходного объекта недвижимости (объектов недвижимости)	-
2	Номер, тип этажа (этажей), на котором (которых) расположено помещение	8, Этаж
3	Обозначение (номер) помещения, машино-места на поэтажном плане	93
4	Адрес помещения	Российская Федерация, Московская область, Ленинский муниципальный район, городское поселение Видное, город Видное, жилой комплекс "Видный город", улица имени народного артиста СССР Святослава Рихтера, дом 6, квартира 93
	Местоположение помещения	-
	Дополнение местоположения помещения, машино-места	-
5	Назначение помещения	Жилое, Квартира
6	Вид (виды) разрешенного использования	-
7	Площадь помещения, машино-места (Р), м2	27.8
8	Наименование помещения	Квартира
№ п/п	Наименование характеристики	Значение характеристики
1	2	3
1	Кадастровый номер либо ранее присвоенный государственный учетный номер помещения, машино-места (кадастровый, инвентарный или условный номер)	-
	Кадастровый номер исходного объекта недвижимости (объектов недвижимости)	-
2	Номер, тип этажа (этажей), на котором (которых) расположено помещение	8, Этаж
3	Обозначение (номер) помещения, машино-места на поэтажном плане	94
4	Адрес помещения	Российская Федерация, Московская область, Ленинский муниципальный район, городское поселение Видное, город Видное, жилой комплекс "Видный город", улица имени народного артиста СССР Святослава Рихтера, дом 6, квартира 94
	Местоположение помещения	-
	Дополнение местоположения помещения, машино-места	-
5	Назначение помещения	Жилое, Квартира
6	Вид (виды) разрешенного использования	-
7	Площадь помещения, машино-места (Р), м2	45.8

8	Наименование помещения	Квартира
№ п/п	Наименование характеристики	Значение характеристики
1	2	3
1	Кадастровый номер либо ранее присвоенный государственный учетный номер помещения, машино-места (кадастровый, инвентарный или условный номер)	-
	Кадастровый номер исходного объекта недвижимости (объектов недвижимости)	-
2	Номер, тип этажа (этажей), на котором (которых) расположено помещение	8, Этаж
3	Обозначение (номер) помещения, машино-места на поэтажном плане	95
4	Адрес помещения	Российская Федерация, Московская область, Ленинский муниципальный район, городское поселение Видное, город Видное, жилой комплекс "Видный город", улица имени народного артиста СССР Святослава Рихтера, дом 6, квартира 95
	Местоположение помещения	-
	Дополнение местоположения помещения, машино-места	-
5	Назначение помещения	Жилое, Квартира
6	Вид (виды) разрешенного использования	-
7	Площадь помещения, машино-места (Р), м2	78.4
8	Наименование помещения	Квартира
№ п/п	Наименование характеристики	Значение характеристики
1	2	3
1	Кадастровый номер либо ранее присвоенный государственный учетный номер помещения, машино-места (кадастровый, инвентарный или условный номер)	-
	Кадастровый номер исходного объекта недвижимости (объектов недвижимости)	-
2	Номер, тип этажа (этажей), на котором (которых) расположено помещение	1, Этаж
3	Обозначение (номер) помещения, машино-места на поэтажном плане	96
4	Адрес помещения	Российская Федерация, Московская область, Ленинский муниципальный район, городское поселение Видное, город Видное, жилой комплекс "Видный город", улица имени народного артиста СССР Святослава Рихтера, дом 6, квартира 96
	Местоположение помещения	-
	Дополнение местоположения помещения, машино-места	-
5	Назначение помещения	Жилое, Квартира
6	Вид (виды) разрешенного использования	-
7	Площадь помещения, машино-места (Р), м2	46.0

8	Наименование помещения	Квартира
№ п/п	Наименование характеристики	Значение характеристики
1	2	3
1	Кадастровый номер либо ранее присвоенный государственный учетный номер помещения, машино-места (кадастровый, инвентарный или условный номер)	-
	Кадастровый номер исходного объекта недвижимости (объектов недвижимости)	-
2	Номер, тип этажа (этажей), на котором (которых) расположено помещение	1, Этаж
3	Обозначение (номер) помещения, машино-места на поэтажном плане	97
4	Адрес помещения	Российская Федерация, Московская область, Ленинский муниципальный район, городское поселение Видное, город Видное, жилой комплекс "Видный город", улица имени народного артиста СССР Святослава Рихтера, дом 6, квартира 97
	Местоположение помещения	-
	Дополнение местоположения помещения, машино-места	-
5	Назначение помещения	Жилое, Квартира
6	Вид (виды) разрешенного использования	-
7	Площадь помещения, машино-места (Р), м2	31.4
8	Наименование помещения	Квартира
№ п/п	Наименование характеристики	Значение характеристики
1	2	3
1	Кадастровый номер либо ранее присвоенный государственный учетный номер помещения, машино-места (кадастровый, инвентарный или условный номер)	-
	Кадастровый номер исходного объекта недвижимости (объектов недвижимости)	-
2	Номер, тип этажа (этажей), на котором (которых) расположено помещение	1, Этаж
3	Обозначение (номер) помещения, машино-места на поэтажном плане	98
4	Адрес помещения	Российская Федерация, Московская область, Ленинский муниципальный район, городское поселение Видное, город Видное, жилой комплекс "Видный город", улица имени народного артиста СССР Святослава Рихтера, дом 6, квартира 98
	Местоположение помещения	-
	Дополнение местоположения помещения, машино-места	-
5	Назначение помещения	Жилое, Квартира
6	Вид (виды) разрешенного использования	-
7	Площадь помещения, машино-места (Р), м2	46.2

8	Наименование помещения	Квартира
№ п/п	Наименование характеристики	Значение характеристики
1	2	3
1	Кадастровый номер либо ранее присвоенный государственный учетный номер помещения, машино-места (кадастровый, инвентарный или условный номер)	-
	Кадастровый номер исходного объекта недвижимости (объектов недвижимости)	-
2	Номер, тип этажа (этажей), на котором (которых) расположено помещение	2, Этаж
3	Обозначение (номер) помещения, машино-места на поэтажном плане	99
4	Адрес помещения	Российская Федерация, Московская область, Ленинский муниципальный район, городское поселение Видное, город Видное, жилой комплекс "Видный город", улица имени народного артиста СССР Святослава Рихтера, дом 6, квартира 99
	Местоположение помещения	-
	Дополнение местоположения помещения, машино-места	-
5	Назначение помещения	Жилое, Квартира
6	Вид (виды) разрешенного использования	-
7	Площадь помещения, машино-места (Р), м2	45.9
8	Наименование помещения	Квартира
№ п/п	Наименование характеристики	Значение характеристики
1	2	3
1	Кадастровый номер либо ранее присвоенный государственный учетный номер помещения, машино-места (кадастровый, инвентарный или условный номер)	-
	Кадастровый номер исходного объекта недвижимости (объектов недвижимости)	-
2	Номер, тип этажа (этажей), на котором (которых) расположено помещение	2, Этаж
3	Обозначение (номер) помещения, машино-места на поэтажном плане	100
4	Адрес помещения	Российская Федерация, Московская область, Ленинский муниципальный район, городское поселение Видное, город Видное, жилой комплекс "Видный город", улица имени народного артиста СССР Святослава Рихтера, дом 6, квартира 100
	Местоположение помещения	-
	Дополнение местоположения помещения, машино-места	-
5	Назначение помещения	Жилое, Квартира
6	Вид (виды) разрешенного использования	-
7	Площадь помещения, машино-места (Р), м2	31.9

8	Наименование помещения	Квартира
№ п/п	Наименование характеристики	Значение характеристики
1	2	3
1	Кадастровый номер либо ранее присвоенный государственный учетный номер помещения, машино-места (кадастровый, инвентарный или условный номер)	-
	Кадастровый номер исходного объекта недвижимости (объектов недвижимости)	-
2	Номер, тип этажа (этажей), на котором (которых) расположено помещение	2, Этаж
3	Обозначение (номер) помещения, машино-места на поэтажном плане	101
4	Адрес помещения	Российская Федерация, Московская область, Ленинский муниципальный район, городское поселение Видное, город Видное, жилой комплекс "Видный город", улица имени народного артиста СССР Святослава Рихтера, дом 6, квартира 101
	Местоположение помещения	-
	Дополнение местоположения помещения, машино-места	-
5	Назначение помещения	Жилое, Квартира
6	Вид (виды) разрешенного использования	-
7	Площадь помещения, машино-места (Р), м2	31.8
8	Наименование помещения	Квартира
№ п/п	Наименование характеристики	Значение характеристики
1	2	3
1	Кадастровый номер либо ранее присвоенный государственный учетный номер помещения, машино-места (кадастровый, инвентарный или условный номер)	-
	Кадастровый номер исходного объекта недвижимости (объектов недвижимости)	-
2	Номер, тип этажа (этажей), на котором (которых) расположено помещение	2, Этаж
3	Обозначение (номер) помещения, машино-места на поэтажном плане	102
4	Адрес помещения	Российская Федерация, Московская область, Ленинский муниципальный район, городское поселение Видное, город Видное, жилой комплекс "Видный город", улица имени народного артиста СССР Святослава Рихтера, дом 6, квартира 102
	Местоположение помещения	-
	Дополнение местоположения помещения, машино-места	-
5	Назначение помещения	Жилое, Квартира
6	Вид (виды) разрешенного использования	-
7	Площадь помещения, машино-места (Р), м2	46.1

8	Наименование помещения	Квартира
№ п/п	Наименование характеристики	Значение характеристики
1	2	3
1	Кадастровый номер либо ранее присвоенный государственный учетный номер помещения, машино-места (кадастровый, инвентарный или условный номер)	-
	Кадастровый номер исходного объекта недвижимости (объектов недвижимости)	-
2	Номер, тип этажа (этажей), на котором (которых) расположено помещение	3, Этаж
3	Обозначение (номер) помещения, машино-места на поэтажном плане	103
4	Адрес помещения	Российская Федерация, Московская область, Ленинский муниципальный район, городское поселение Видное, город Видное, жилой комплекс "Видный город", улица имени народного артиста СССР Святослава Рихтера, дом 6, квартира 103
	Местоположение помещения	-
	Дополнение местоположения помещения, машино-места	-
5	Назначение помещения	Жилое, Квартира
6	Вид (виды) разрешенного использования	-
7	Площадь помещения, машино-места (Р), м2	45.5
8	Наименование помещения	Квартира
№ п/п	Наименование характеристики	Значение характеристики
1	2	3
1	Кадастровый номер либо ранее присвоенный государственный учетный номер помещения, машино-места (кадастровый, инвентарный или условный номер)	-
	Кадастровый номер исходного объекта недвижимости (объектов недвижимости)	-
2	Номер, тип этажа (этажей), на котором (которых) расположено помещение	3, Этаж
3	Обозначение (номер) помещения, машино-места на поэтажном плане	104
4	Адрес помещения	Российская Федерация, Московская область, Ленинский муниципальный район, городское поселение Видное, город Видное, жилой комплекс "Видный город", улица имени народного артиста СССР Святослава Рихтера, дом 6, квартира 104
	Местоположение помещения	-
	Дополнение местоположения помещения, машино-места	-
5	Назначение помещения	Жилое, Квартира
6	Вид (виды) разрешенного использования	-
7	Площадь помещения, машино-места (Р), м2	31.9

8	Наименование помещения	Квартира
№ п/п	Наименование характеристики	Значение характеристики
1	2	3
1	Кадастровый номер либо ранее присвоенный государственный учетный номер помещения, машино-места (кадастровый, инвентарный или условный номер)	-
	Кадастровый номер исходного объекта недвижимости (объектов недвижимости)	-
2	Номер, тип этажа (этажей), на котором (которых) расположено помещение	3, Этаж
3	Обозначение (номер) помещения, машино-места на поэтажном плане	105
4	Адрес помещения	Российская Федерация, Московская область, Ленинский муниципальный район, городское поселение Видное, город Видное, жилой комплекс "Видный город", улица имени народного артиста СССР Святослава Рихтера, дом 6, квартира 105
	Местоположение помещения	-
	Дополнение местоположения помещения, машино-места	-
5	Назначение помещения	Жилое, Квартира
6	Вид (виды) разрешенного использования	-
7	Площадь помещения, машино-места (Р), м2	31.7
8	Наименование помещения	Квартира
№ п/п	Наименование характеристики	Значение характеристики
1	2	3
1	Кадастровый номер либо ранее присвоенный государственный учетный номер помещения, машино-места (кадастровый, инвентарный или условный номер)	-
	Кадастровый номер исходного объекта недвижимости (объектов недвижимости)	-
2	Номер, тип этажа (этажей), на котором (которых) расположено помещение	3, Этаж
3	Обозначение (номер) помещения, машино-места на поэтажном плане	106
4	Адрес помещения	Российская Федерация, Московская область, Ленинский муниципальный район, городское поселение Видное, город Видное, жилой комплекс "Видный город", улица имени народного артиста СССР Святослава Рихтера, дом 6, квартира 106
	Местоположение помещения	-
	Дополнение местоположения помещения, машино-места	-
5	Назначение помещения	Жилое, Квартира
6	Вид (виды) разрешенного использования	-
7	Площадь помещения, машино-места (Р), м2	45.7

8	Наименование помещения	Квартира
№ п/п	Наименование характеристики	Значение характеристики
1	2	3
1	Кадастровый номер либо ранее присвоенный государственный учетный номер помещения, машино-места (кадастровый, инвентарный или условный номер)	-
	Кадастровый номер исходного объекта недвижимости (объектов недвижимости)	-
2	Номер, тип этажа (этажей), на котором (которых) расположено помещение	4, Этаж
3	Обозначение (номер) помещения, машино-места на поэтажном плане	107
4	Адрес помещения	Российская Федерация, Московская область, Ленинский муниципальный район, городское поселение Видное, город Видное, жилой комплекс "Видный город", улица имени народного артиста СССР Святослава Рихтера, дом 6, квартира 107
	Местоположение помещения	-
	Дополнение местоположения помещения, машино-места	-
5	Назначение помещения	Жилое, Квартира
6	Вид (виды) разрешенного использования	-
7	Площадь помещения, машино-места (Р), м2	46.3
8	Наименование помещения	Квартира
№ п/п	Наименование характеристики	Значение характеристики
1	2	3
1	Кадастровый номер либо ранее присвоенный государственный учетный номер помещения, машино-места (кадастровый, инвентарный или условный номер)	-
	Кадастровый номер исходного объекта недвижимости (объектов недвижимости)	-
2	Номер, тип этажа (этажей), на котором (которых) расположено помещение	4, Этаж
3	Обозначение (номер) помещения, машино-места на поэтажном плане	108
4	Адрес помещения	Российская Федерация, Московская область, Ленинский муниципальный район, городское поселение Видное, город Видное, жилой комплекс "Видный город", улица имени народного артиста СССР Святослава Рихтера, дом 6, квартира 108
	Местоположение помещения	-
	Дополнение местоположения помещения, машино-места	-
5	Назначение помещения	Жилое, Квартира
6	Вид (виды) разрешенного использования	-
7	Площадь помещения, машино-места (Р), м2	31.8

8	Наименование помещения	Квартира
№ п/п	Наименование характеристики	Значение характеристики
1	2	3
1	Кадастровый номер либо ранее присвоенный государственный учетный номер помещения, машино-места (кадастровый, инвентарный или условный номер)	-
	Кадастровый номер исходного объекта недвижимости (объектов недвижимости)	-
2	Номер, тип этажа (этажей), на котором (которых) расположено помещение	4, Этаж
3	Обозначение (номер) помещения, машино-места на поэтажном плане	109
4	Адрес помещения	Российская Федерация, Московская область, Ленинский муниципальный район, городское поселение Видное, город Видное, жилой комплекс "Видный город", улица имени народного артиста СССР Святослава Рихтера, дом 6, квартира 109
	Местоположение помещения	-
	Дополнение местоположения помещения, машино-места	-
5	Назначение помещения	Жилое, Квартира
6	Вид (виды) разрешенного использования	-
7	Площадь помещения, машино-места (Р), м2	31.9
8	Наименование помещения	Квартира
№ п/п	Наименование характеристики	Значение характеристики
1	2	3
1	Кадастровый номер либо ранее присвоенный государственный учетный номер помещения, машино-места (кадастровый, инвентарный или условный номер)	-
	Кадастровый номер исходного объекта недвижимости (объектов недвижимости)	-
2	Номер, тип этажа (этажей), на котором (которых) расположено помещение	4, Этаж
3	Обозначение (номер) помещения, машино-места на поэтажном плане	110
4	Адрес помещения	Российская Федерация, Московская область, Ленинский муниципальный район, городское поселение Видное, город Видное, жилой комплекс "Видный город", улица имени народного артиста СССР Святослава Рихтера, дом 6, квартира 110
	Местоположение помещения	-
	Дополнение местоположения помещения, машино-места	-
5	Назначение помещения	Жилое, Квартира
6	Вид (виды) разрешенного использования	-
7	Площадь помещения, машино-места (Р), м2	45.3

8	Наименование помещения	Квартира
№ п/п	Наименование характеристики	Значение характеристики
1	2	3
1	Кадастровый номер либо ранее присвоенный государственный учетный номер помещения, машино-места (кадастровый, инвентарный или условный номер)	-
	Кадастровый номер исходного объекта недвижимости (объектов недвижимости)	-
2	Номер, тип этажа (этажей), на котором (которых) расположено помещение	5, Этаж
3	Обозначение (номер) помещения, машино-места на поэтажном плане	111
4	Адрес помещения	Российская Федерация, Московская область, Ленинский муниципальный район, городское поселение Видное, город Видное, жилой комплекс "Видный город", улица имени народного артиста СССР Святослава Рихтера, дом 6, квартира 111
	Местоположение помещения	-
	Дополнение местоположения помещения, машино-места	-
5	Назначение помещения	Жилое, Квартира
6	Вид (виды) разрешенного использования	-
7	Площадь помещения, машино-места (Р), м2	45.8
8	Наименование помещения	Квартира
№ п/п	Наименование характеристики	Значение характеристики
1	2	3
1	Кадастровый номер либо ранее присвоенный государственный учетный номер помещения, машино-места (кадастровый, инвентарный или условный номер)	-
	Кадастровый номер исходного объекта недвижимости (объектов недвижимости)	-
2	Номер, тип этажа (этажей), на котором (которых) расположено помещение	5, Этаж
3	Обозначение (номер) помещения, машино-места на поэтажном плане	112
4	Адрес помещения	Российская Федерация, Московская область, Ленинский муниципальный район, городское поселение Видное, город Видное, жилой комплекс "Видный город", улица имени народного артиста СССР Святослава Рихтера, дом 6, квартира 112
	Местоположение помещения	-
	Дополнение местоположения помещения, машино-места	-
5	Назначение помещения	Жилое, Квартира
6	Вид (виды) разрешенного использования	-
7	Площадь помещения, машино-места (Р), м2	31.7

8	Наименование помещения	Квартира
№ п/п	Наименование характеристики	Значение характеристики
1	2	3
1	Кадастровый номер либо ранее присвоенный государственный учетный номер помещения, машино-места (кадастровый, инвентарный или условный номер)	-
	Кадастровый номер исходного объекта недвижимости (объектов недвижимости)	-
2	Номер, тип этажа (этажей), на котором (которых) расположено помещение	5, Этаж
3	Обозначение (номер) помещения, машино-места на поэтажном плане	113
4	Адрес помещения	Российская Федерация, Московская область, Ленинский муниципальный район, городское поселение Видное, город Видное, жилой комплекс "Видный город", улица имени народного артиста СССР Святослава Рихтера, дом 6, квартира 113
	Местоположение помещения	-
	Дополнение местоположения помещения, машино-места	-
5	Назначение помещения	Жилое, Квартира
6	Вид (виды) разрешенного использования	-
7	Площадь помещения, машино-места (Р), м2	32.1
8	Наименование помещения	Квартира
№ п/п	Наименование характеристики	Значение характеристики
1	2	3
1	Кадастровый номер либо ранее присвоенный государственный учетный номер помещения, машино-места (кадастровый, инвентарный или условный номер)	-
	Кадастровый номер исходного объекта недвижимости (объектов недвижимости)	-
2	Номер, тип этажа (этажей), на котором (которых) расположено помещение	5, Этаж
3	Обозначение (номер) помещения, машино-места на поэтажном плане	114
4	Адрес помещения	Российская Федерация, Московская область, Ленинский муниципальный район, городское поселение Видное, город Видное, жилой комплекс "Видный город", улица имени народного артиста СССР Святослава Рихтера, дом 6, квартира 114
	Местоположение помещения	-
	Дополнение местоположения помещения, машино-места	-
5	Назначение помещения	Жилое, Квартира
6	Вид (виды) разрешенного использования	-
7	Площадь помещения, машино-места (Р), м2	45.8

8	Наименование помещения	Квартира
№ п/п	Наименование характеристики	Значение характеристики
1	2	3
1	Кадастровый номер либо ранее присвоенный государственный учетный номер помещения, машино-места (кадастровый, инвентарный или условный номер)	-
	Кадастровый номер исходного объекта недвижимости (объектов недвижимости)	-
2	Номер, тип этажа (этажей), на котором (которых) расположено помещение	6, Этаж
3	Обозначение (номер) помещения, машино-места на поэтажном плане	115
4	Адрес помещения	Российская Федерация, Московская область, Ленинский муниципальный район, городское поселение Видное, город Видное, жилой комплекс "Видный город", улица имени народного артиста СССР Святослава Рихтера, дом 6, квартира 115
	Местоположение помещения	-
	Дополнение местоположения помещения, машино-места	-
5	Назначение помещения	Жилое, Квартира
6	Вид (виды) разрешенного использования	-
7	Площадь помещения, машино-места (Р), м2	46.1
8	Наименование помещения	Квартира
№ п/п	Наименование характеристики	Значение характеристики
1	2	3
1	Кадастровый номер либо ранее присвоенный государственный учетный номер помещения, машино-места (кадастровый, инвентарный или условный номер)	-
	Кадастровый номер исходного объекта недвижимости (объектов недвижимости)	-
2	Номер, тип этажа (этажей), на котором (которых) расположено помещение	6, Этаж
3	Обозначение (номер) помещения, машино-места на поэтажном плане	116
4	Адрес помещения	Российская Федерация, Московская область, Ленинский муниципальный район, городское поселение Видное, город Видное, жилой комплекс "Видный город", улица имени народного артиста СССР Святослава Рихтера, дом 6, квартира 116
	Местоположение помещения	-
	Дополнение местоположения помещения, машино-места	-
5	Назначение помещения	Жилое, Квартира
6	Вид (виды) разрешенного использования	-
7	Площадь помещения, машино-места (Р), м2	31.5

8	Наименование помещения	Квартира
№ п/п	Наименование характеристики	Значение характеристики
1	2	3
1	Кадастровый номер либо ранее присвоенный государственный учетный номер помещения, машино-места (кадастровый, инвентарный или условный номер)	-
	Кадастровый номер исходного объекта недвижимости (объектов недвижимости)	-
2	Номер, тип этажа (этажей), на котором (которых) расположено помещение	6, Этаж
3	Обозначение (номер) помещения, машино-места на поэтажном плане	117
4	Адрес помещения	Российская Федерация, Московская область, Ленинский муниципальный район, городское поселение Видное, город Видное, жилой комплекс "Видный город", улица имени народного артиста СССР Святослава Рихтера, дом 6, квартира 117
	Местоположение помещения	-
	Дополнение местоположения помещения, машино-места	-
5	Назначение помещения	Жилое, Квартира
6	Вид (виды) разрешенного использования	-
7	Площадь помещения, машино-места (Р), м2	31.8
8	Наименование помещения	Квартира
№ п/п	Наименование характеристики	Значение характеристики
1	2	3
1	Кадастровый номер либо ранее присвоенный государственный учетный номер помещения, машино-места (кадастровый, инвентарный или условный номер)	-
	Кадастровый номер исходного объекта недвижимости (объектов недвижимости)	-
2	Номер, тип этажа (этажей), на котором (которых) расположено помещение	6, Этаж
3	Обозначение (номер) помещения, машино-места на поэтажном плане	118
4	Адрес помещения	Российская Федерация, Московская область, Ленинский муниципальный район, городское поселение Видное, город Видное, жилой комплекс "Видный город", улица имени народного артиста СССР Святослава Рихтера, дом 6, квартира 118
	Местоположение помещения	-
	Дополнение местоположения помещения, машино-места	-
5	Назначение помещения	Жилое, Квартира
6	Вид (виды) разрешенного использования	-
7	Площадь помещения, машино-места (Р), м2	45.6

8	Наименование помещения	Квартира
№ п/п	Наименование характеристики	Значение характеристики
1	2	3
1	Кадастровый номер либо ранее присвоенный государственный учетный номер помещения, машино-места (кадастровый, инвентарный или условный номер)	-
	Кадастровый номер исходного объекта недвижимости (объектов недвижимости)	-
2	Номер, тип этажа (этажей), на котором (которых) расположено помещение	7, Этаж
3	Обозначение (номер) помещения, машино-места на поэтажном плане	119
4	Адрес помещения	Российская Федерация, Московская область, Ленинский муниципальный район, городское поселение Видное, город Видное, жилой комплекс "Видный город", улица имени народного артиста СССР Святослава Рихтера, дом 6, квартира 119
	Местоположение помещения	-
	Дополнение местоположения помещения, машино-места	-
5	Назначение помещения	Жилое, Квартира
6	Вид (виды) разрешенного использования	-
7	Площадь помещения, машино-места (Р), м2	45.7
8	Наименование помещения	Квартира
№ п/п	Наименование характеристики	Значение характеристики
1	2	3
1	Кадастровый номер либо ранее присвоенный государственный учетный номер помещения, машино-места (кадастровый, инвентарный или условный номер)	-
	Кадастровый номер исходного объекта недвижимости (объектов недвижимости)	-
2	Номер, тип этажа (этажей), на котором (которых) расположено помещение	7, Этаж
3	Обозначение (номер) помещения, машино-места на поэтажном плане	120
4	Адрес помещения	Российская Федерация, Московская область, Ленинский муниципальный район, городское поселение Видное, город Видное, жилой комплекс "Видный город", улица имени народного артиста СССР Святослава Рихтера, дом 6, квартира 120
	Местоположение помещения	-
	Дополнение местоположения помещения, машино-места	-
5	Назначение помещения	Жилое, Квартира
6	Вид (виды) разрешенного использования	-
7	Площадь помещения, машино-места (Р), м2	31.7

8	Наименование помещения	Квартира
№ п/п	Наименование характеристики	Значение характеристики
1	2	3
1	Кадастровый номер либо ранее присвоенный государственный учетный номер помещения, машино-места (кадастровый, инвентарный или условный номер)	-
	Кадастровый номер исходного объекта недвижимости (объектов недвижимости)	-
2	Номер, тип этажа (этажей), на котором (которых) расположено помещение	7, Этаж
3	Обозначение (номер) помещения, машино-места на поэтажном плане	121
4	Адрес помещения	Российская Федерация, Московская область, Ленинский муниципальный район, городское поселение Видное, город Видное, жилой комплекс "Видный город", улица имени народного артиста СССР Святослава Рихтера, дом 6, квартира 121
	Местоположение помещения	-
	Дополнение местоположения помещения, машино-места	-
5	Назначение помещения	Жилое, Квартира
6	Вид (виды) разрешенного использования	-
7	Площадь помещения, машино-места (Р), м2	31.8
8	Наименование помещения	Квартира
№ п/п	Наименование характеристики	Значение характеристики
1	2	3
1	Кадастровый номер либо ранее присвоенный государственный учетный номер помещения, машино-места (кадастровый, инвентарный или условный номер)	-
	Кадастровый номер исходного объекта недвижимости (объектов недвижимости)	-
2	Номер, тип этажа (этажей), на котором (которых) расположено помещение	7, Этаж
3	Обозначение (номер) помещения, машино-места на поэтажном плане	122
4	Адрес помещения	Российская Федерация, Московская область, Ленинский муниципальный район, городское поселение Видное, город Видное, жилой комплекс "Видный город", улица имени народного артиста СССР Святослава Рихтера, дом 6, квартира 122
	Местоположение помещения	-
	Дополнение местоположения помещения, машино-места	-
5	Назначение помещения	Жилое, Квартира
6	Вид (виды) разрешенного использования	-
7	Площадь помещения, машино-места (Р), м2	44.9

8	Наименование помещения	Квартира
№ п/п	Наименование характеристики	Значение характеристики
1	2	3
1	Кадастровый номер либо ранее присвоенный государственный учетный номер помещения, машино-места (кадастровый, инвентарный или условный номер)	-
	Кадастровый номер исходного объекта недвижимости (объектов недвижимости)	-
2	Номер, тип этажа (этажей), на котором (которых) расположено помещение	8, Этаж
3	Обозначение (номер) помещения, машино-места на поэтажном плане	123
4	Адрес помещения	Российская Федерация, Московская область, Ленинский муниципальный район, городское поселение Видное, город Видное, жилой комплекс "Видный город", улица имени народного артиста СССР Святослава Рихтера, дом 6, квартира 123
	Местоположение помещения	-
	Дополнение местоположения помещения, машино-места	-
5	Назначение помещения	Жилое, Квартира
6	Вид (виды) разрешенного использования	-
7	Площадь помещения, машино-места (Р), м2	45.9
8	Наименование помещения	Квартира
№ п/п	Наименование характеристики	Значение характеристики
1	2	3
1	Кадастровый номер либо ранее присвоенный государственный учетный номер помещения, машино-места (кадастровый, инвентарный или условный номер)	-
	Кадастровый номер исходного объекта недвижимости (объектов недвижимости)	-
2	Номер, тип этажа (этажей), на котором (которых) расположено помещение	8, Этаж
3	Обозначение (номер) помещения, машино-места на поэтажном плане	124
4	Адрес помещения	Российская Федерация, Московская область, Ленинский муниципальный район, городское поселение Видное, город Видное, жилой комплекс "Видный город", улица имени народного артиста СССР Святослава Рихтера, дом 6, квартира 124
	Местоположение помещения	-
	Дополнение местоположения помещения, машино-места	-
5	Назначение помещения	Жилое, Квартира
6	Вид (виды) разрешенного использования	-
7	Площадь помещения, машино-места (Р), м2	31.8

8	Наименование помещения	Квартира
№ п/п	Наименование характеристики	Значение характеристики
1	2	3
1	Кадастровый номер либо ранее присвоенный государственный учетный номер помещения, машино-места (кадастровый, инвентарный или условный номер)	-
	Кадастровый номер исходного объекта недвижимости (объектов недвижимости)	-
2	Номер, тип этажа (этажей), на котором (которых) расположено помещение	8, Этаж
3	Обозначение (номер) помещения, машино-места на поэтажном плане	125
4	Адрес помещения	Российская Федерация, Московская область, Ленинский муниципальный район, городское поселение Видное, город Видное, жилой комплекс "Видный город", улица имени народного артиста СССР Святослава Рихтера, дом 6, квартира 125
	Местоположение помещения	-
	Дополнение местоположения помещения, машино-места	-
5	Назначение помещения	Жилое, Квартира
6	Вид (виды) разрешенного использования	-
7	Площадь помещения, машино-места (Р), м2	31.9
8	Наименование помещения	Квартира
№ п/п	Наименование характеристики	Значение характеристики
1	2	3
1	Кадастровый номер либо ранее присвоенный государственный учетный номер помещения, машино-места (кадастровый, инвентарный или условный номер)	-
	Кадастровый номер исходного объекта недвижимости (объектов недвижимости)	-
2	Номер, тип этажа (этажей), на котором (которых) расположено помещение	8, Этаж
3	Обозначение (номер) помещения, машино-места на поэтажном плане	126
4	Адрес помещения	Российская Федерация, Московская область, Ленинский муниципальный район, городское поселение Видное, город Видное, жилой комплекс "Видный город", улица имени народного артиста СССР Святослава Рихтера, дом 6, квартира 126
	Местоположение помещения	-
	Дополнение местоположения помещения, машино-места	-
5	Назначение помещения	Жилое, Квартира
6	Вид (виды) разрешенного использования	-
7	Площадь помещения, машино-места (Р), м2	45.8

8	Наименование помещения	Квартира
№ п/п	Наименование характеристики	Значение характеристики
1	2	3
1	Кадастровый номер либо ранее присвоенный государственный учетный номер помещения, машино-места (кадастровый, инвентарный или условный номер)	-
	Кадастровый номер исходного объекта недвижимости (объектов недвижимости)	-
2	Номер, тип этажа (этажей), на котором (которых) расположено помещение	1, Этаж
3	Обозначение (номер) помещения, машино-места на поэтажном плане	127
4	Адрес помещения	Российская Федерация, Московская область, Ленинский муниципальный район, городское поселение Видное, город Видное, жилой комплекс "Видный город", улица имени народного артиста СССР Святослава Рихтера, дом 6, квартира 127
	Местоположение помещения	-
	Дополнение местоположения помещения, машино-места	-
5	Назначение помещения	Жилое, Квартира
6	Вид (виды) разрешенного использования	-
7	Площадь помещения, машино-места (Р), м2	46.0
8	Наименование помещения	Квартира
№ п/п	Наименование характеристики	Значение характеристики
1	2	3
1	Кадастровый номер либо ранее присвоенный государственный учетный номер помещения, машино-места (кадастровый, инвентарный или условный номер)	-
	Кадастровый номер исходного объекта недвижимости (объектов недвижимости)	-
2	Номер, тип этажа (этажей), на котором (которых) расположено помещение	1, Этаж
3	Обозначение (номер) помещения, машино-места на поэтажном плане	128
4	Адрес помещения	Российская Федерация, Московская область, Ленинский муниципальный район, городское поселение Видное, город Видное, жилой комплекс "Видный город", улица имени народного артиста СССР Святослава Рихтера, дом 6, квартира 128
	Местоположение помещения	-
	Дополнение местоположения помещения, машино-места	-
5	Назначение помещения	Жилое, Квартира
6	Вид (виды) разрешенного использования	-
7	Площадь помещения, машино-места (Р), м2	31.9

8	Наименование помещения	Квартира
№ п/п	Наименование характеристики	Значение характеристики
1	2	3
1	Кадастровый номер либо ранее присвоенный государственный учетный номер помещения, машино-места (кадастровый, инвентарный или условный номер)	-
	Кадастровый номер исходного объекта недвижимости (объектов недвижимости)	-
2	Номер, тип этажа (этажей), на котором (которых) расположено помещение	1, Этаж
3	Обозначение (номер) помещения, машино-места на поэтажном плане	129
4	Адрес помещения	Российская Федерация, Московская область, Ленинский муниципальный район, городское поселение Видное, город Видное, жилой комплекс "Видный город", улица имени народного артиста СССР Святослава Рихтера, дом 6, квартира 129
	Местоположение помещения	-
	Дополнение местоположения помещения, машино-места	-
5	Назначение помещения	Жилое, Квартира
6	Вид (виды) разрешенного использования	-
7	Площадь помещения, машино-места (Р), м2	45.9
8	Наименование помещения	Квартира
№ п/п	Наименование характеристики	Значение характеристики
1	2	3
1	Кадастровый номер либо ранее присвоенный государственный учетный номер помещения, машино-места (кадастровый, инвентарный или условный номер)	-
	Кадастровый номер исходного объекта недвижимости (объектов недвижимости)	-
2	Номер, тип этажа (этажей), на котором (которых) расположено помещение	2, Этаж
3	Обозначение (номер) помещения, машино-места на поэтажном плане	130
4	Адрес помещения	Российская Федерация, Московская область, Ленинский муниципальный район, городское поселение Видное, город Видное, жилой комплекс "Видный город", улица имени народного артиста СССР Святослава Рихтера, дом 6, квартира 130
	Местоположение помещения	-
	Дополнение местоположения помещения, машино-места	-
5	Назначение помещения	Жилое, Квартира
6	Вид (виды) разрешенного использования	-
7	Площадь помещения, машино-места (Р), м2	45.6

8	Наименование помещения	Квартира
№ п/п	Наименование характеристики	Значение характеристики
1	2	3
1	Кадастровый номер либо ранее присвоенный государственный учетный номер помещения, машино-места (кадастровый, инвентарный или условный номер)	-
	Кадастровый номер исходного объекта недвижимости (объектов недвижимости)	-
2	Номер, тип этажа (этажей), на котором (которых) расположено помещение	2, Этаж
3	Обозначение (номер) помещения, машино-места на поэтажном плане	131
4	Адрес помещения	Российская Федерация, Московская область, Ленинский муниципальный район, городское поселение Видное, город Видное, жилой комплекс "Видный город", улица имени народного артиста СССР Святослава Рихтера, дом 6, квартира 131
	Местоположение помещения	-
	Дополнение местоположения помещения, машино-места	-
5	Назначение помещения	Жилое, Квартира
6	Вид (виды) разрешенного использования	-
7	Площадь помещения, машино-места (Р), м2	31.9
8	Наименование помещения	Квартира
№ п/п	Наименование характеристики	Значение характеристики
1	2	3
1	Кадастровый номер либо ранее присвоенный государственный учетный номер помещения, машино-места (кадастровый, инвентарный или условный номер)	-
	Кадастровый номер исходного объекта недвижимости (объектов недвижимости)	-
2	Номер, тип этажа (этажей), на котором (которых) расположено помещение	2, Этаж
3	Обозначение (номер) помещения, машино-места на поэтажном плане	132
4	Адрес помещения	Российская Федерация, Московская область, Ленинский муниципальный район, городское поселение Видное, город Видное, жилой комплекс "Видный город", улица имени народного артиста СССР Святослава Рихтера, дом 6, квартира 132
	Местоположение помещения	-
	Дополнение местоположения помещения, машино-места	-
5	Назначение помещения	Жилое, Квартира
6	Вид (виды) разрешенного использования	-
7	Площадь помещения, машино-места (Р), м2	31.9

8	Наименование помещения	Квартира
№ п/п	Наименование характеристики	Значение характеристики
1	2	3
1	Кадастровый номер либо ранее присвоенный государственный учетный номер помещения, машино-места (кадастровый, инвентарный или условный номер)	-
	Кадастровый номер исходного объекта недвижимости (объектов недвижимости)	-
2	Номер, тип этажа (этажей), на котором (которых) расположено помещение	2, Этаж
3	Обозначение (номер) помещения, машино-места на поэтажном плане	133
4	Адрес помещения	Российская Федерация, Московская область, Ленинский муниципальный район, городское поселение Видное, город Видное, жилой комплекс "Видный город", улица имени народного артиста СССР Святослава Рихтера, дом 6, квартира 133
	Местоположение помещения	-
	Дополнение местоположения помещения, машино-места	-
5	Назначение помещения	Жилое, Квартира
6	Вид (виды) разрешенного использования	-
7	Площадь помещения, машино-места (Р), м2	46.0
8	Наименование помещения	Квартира
№ п/п	Наименование характеристики	Значение характеристики
1	2	3
1	Кадастровый номер либо ранее присвоенный государственный учетный номер помещения, машино-места (кадастровый, инвентарный или условный номер)	-
	Кадастровый номер исходного объекта недвижимости (объектов недвижимости)	-
2	Номер, тип этажа (этажей), на котором (которых) расположено помещение	3, Этаж
3	Обозначение (номер) помещения, машино-места на поэтажном плане	134
4	Адрес помещения	Российская Федерация, Московская область, Ленинский муниципальный район, городское поселение Видное, город Видное, жилой комплекс "Видный город", улица имени народного артиста СССР Святослава Рихтера, дом 6, квартира 134
	Местоположение помещения	-
	Дополнение местоположения помещения, машино-места	-
5	Назначение помещения	Жилое, Квартира
6	Вид (виды) разрешенного использования	-
7	Площадь помещения, машино-места (Р), м2	45.9

8	Наименование помещения	Квартира
№ п/п	Наименование характеристики	Значение характеристики
1	2	3
1	Кадастровый номер либо ранее присвоенный государственный учетный номер помещения, машино-места (кадастровый, инвентарный или условный номер)	-
	Кадастровый номер исходного объекта недвижимости (объектов недвижимости)	-
2	Номер, тип этажа (этажей), на котором (которых) расположено помещение	3, Этаж
3	Обозначение (номер) помещения, машино-места на поэтажном плане	135
4	Адрес помещения	Российская Федерация, Московская область, Ленинский муниципальный район, городское поселение Видное, город Видное, жилой комплекс "Видный город", улица имени народного артиста СССР Святослава Рихтера, дом 6, квартира 135
	Местоположение помещения	-
	Дополнение местоположения помещения, машино-места	-
5	Назначение помещения	Жилое, Квартира
6	Вид (виды) разрешенного использования	-
7	Площадь помещения, машино-места (Р), м2	31.8
8	Наименование помещения	Квартира
№ п/п	Наименование характеристики	Значение характеристики
1	2	3
1	Кадастровый номер либо ранее присвоенный государственный учетный номер помещения, машино-места (кадастровый, инвентарный или условный номер)	-
	Кадастровый номер исходного объекта недвижимости (объектов недвижимости)	-
2	Номер, тип этажа (этажей), на котором (которых) расположено помещение	3, Этаж
3	Обозначение (номер) помещения, машино-места на поэтажном плане	136
4	Адрес помещения	Российская Федерация, Московская область, Ленинский муниципальный район, городское поселение Видное, город Видное, жилой комплекс "Видный город", улица имени народного артиста СССР Святослава Рихтера, дом 6, квартира 136
	Местоположение помещения	-
	Дополнение местоположения помещения, машино-места	-
5	Назначение помещения	Жилое, Квартира
6	Вид (виды) разрешенного использования	-
7	Площадь помещения, машино-места (Р), м2	31.6

8	Наименование помещения	Квартира
№ п/п	Наименование характеристики	Значение характеристики
1	2	3
1	Кадастровый номер либо ранее присвоенный государственный учетный номер помещения, машино-места (кадастровый, инвентарный или условный номер)	-
	Кадастровый номер исходного объекта недвижимости (объектов недвижимости)	-
2	Номер, тип этажа (этажей), на котором (которых) расположено помещение	3, Этаж
3	Обозначение (номер) помещения, машино-места на поэтажном плане	137
4	Адрес помещения	Российская Федерация, Московская область, Ленинский муниципальный район, городское поселение Видное, город Видное, жилой комплекс "Видный город", улица имени народного артиста СССР Святослава Рихтера, дом 6, квартира 137
	Местоположение помещения	-
	Дополнение местоположения помещения, машино-места	-
5	Назначение помещения	Жилое, Квартира
6	Вид (виды) разрешенного использования	-
7	Площадь помещения, машино-места (Р), м2	46.1
8	Наименование помещения	Квартира
№ п/п	Наименование характеристики	Значение характеристики
1	2	3
1	Кадастровый номер либо ранее присвоенный государственный учетный номер помещения, машино-места (кадастровый, инвентарный или условный номер)	-
	Кадастровый номер исходного объекта недвижимости (объектов недвижимости)	-
2	Номер, тип этажа (этажей), на котором (которых) расположено помещение	4, Этаж
3	Обозначение (номер) помещения, машино-места на поэтажном плане	138
4	Адрес помещения	Российская Федерация, Московская область, Ленинский муниципальный район, городское поселение Видное, город Видное, жилой комплекс "Видный город", улица имени народного артиста СССР Святослава Рихтера, дом 6, квартира 138
	Местоположение помещения	-
	Дополнение местоположения помещения, машино-места	-
5	Назначение помещения	Жилое, Квартира
6	Вид (виды) разрешенного использования	-
7	Площадь помещения, машино-места (Р), м2	45.5

8	Наименование помещения	Квартира
№ п/п	Наименование характеристики	Значение характеристики
1	2	3
1	Кадастровый номер либо ранее присвоенный государственный учетный номер помещения, машино-места (кадастровый, инвентарный или условный номер)	-
	Кадастровый номер исходного объекта недвижимости (объектов недвижимости)	-
2	Номер, тип этажа (этажей), на котором (которых) расположено помещение	4, Этаж
3	Обозначение (номер) помещения, машино-места на поэтажном плане	139
4	Адрес помещения	Российская Федерация, Московская область, Ленинский муниципальный район, городское поселение Видное, город Видное, жилой комплекс "Видный город", улица имени народного артиста СССР Святослава Рихтера, дом 6, квартира 139
	Местоположение помещения	-
	Дополнение местоположения помещения, машино-места	-
5	Назначение помещения	Жилое, Квартира
6	Вид (виды) разрешенного использования	-
7	Площадь помещения, машино-места (Р), м2	32.0
8	Наименование помещения	Квартира
№ п/п	Наименование характеристики	Значение характеристики
1	2	3
1	Кадастровый номер либо ранее присвоенный государственный учетный номер помещения, машино-места (кадастровый, инвентарный или условный номер)	-
	Кадастровый номер исходного объекта недвижимости (объектов недвижимости)	-
2	Номер, тип этажа (этажей), на котором (которых) расположено помещение	4, Этаж
3	Обозначение (номер) помещения, машино-места на поэтажном плане	140
4	Адрес помещения	Российская Федерация, Московская область, Ленинский муниципальный район, городское поселение Видное, город Видное, жилой комплекс "Видный город", улица имени народного артиста СССР Святослава Рихтера, дом 6, квартира 140
	Местоположение помещения	-
	Дополнение местоположения помещения, машино-места	-
5	Назначение помещения	Жилое, Квартира
6	Вид (виды) разрешенного использования	-
7	Площадь помещения, машино-места (Р), м2	31.8

8	Наименование помещения	Квартира
№ п/п	Наименование характеристики	Значение характеристики
1	2	3
1	Кадастровый номер либо ранее присвоенный государственный учетный номер помещения, машино-места (кадастровый, инвентарный или условный номер)	-
	Кадастровый номер исходного объекта недвижимости (объектов недвижимости)	-
2	Номер, тип этажа (этажей), на котором (которых) расположено помещение	4, Этаж
3	Обозначение (номер) помещения, машино-места на поэтажном плане	141
4	Адрес помещения	Российская Федерация, Московская область, Ленинский муниципальный район, городское поселение Видное, город Видное, жилой комплекс "Видный город", улица имени народного артиста СССР Святослава Рихтера, дом 6, квартира 141
	Местоположение помещения	-
	Дополнение местоположения помещения, машино-места	-
5	Назначение помещения	Жилое, Квартира
6	Вид (виды) разрешенного использования	-
7	Площадь помещения, машино-места (Р), м2	45.4
8	Наименование помещения	Квартира
№ п/п	Наименование характеристики	Значение характеристики
1	2	3
1	Кадастровый номер либо ранее присвоенный государственный учетный номер помещения, машино-места (кадастровый, инвентарный или условный номер)	-
	Кадастровый номер исходного объекта недвижимости (объектов недвижимости)	-
2	Номер, тип этажа (этажей), на котором (которых) расположено помещение	5, Этаж
3	Обозначение (номер) помещения, машино-места на поэтажном плане	142
4	Адрес помещения	Российская Федерация, Московская область, Ленинский муниципальный район, городское поселение Видное, город Видное, жилой комплекс "Видный город", улица имени народного артиста СССР Святослава Рихтера, дом 6, квартира 142
	Местоположение помещения	-
	Дополнение местоположения помещения, машино-места	-
5	Назначение помещения	Жилое, Квартира
6	Вид (виды) разрешенного использования	-
7	Площадь помещения, машино-места (Р), м2	45.6

8	Наименование помещения	Квартира
№ п/п	Наименование характеристики	Значение характеристики
1	2	3
1	Кадастровый номер либо ранее присвоенный государственный учетный номер помещения, машино-места (кадастровый, инвентарный или условный номер)	-
	Кадастровый номер исходного объекта недвижимости (объектов недвижимости)	-
2	Номер, тип этажа (этажей), на котором (которых) расположено помещение	5, Этаж
3	Обозначение (номер) помещения, машино-места на поэтажном плане	143
4	Адрес помещения	Российская Федерация, Московская область, Ленинский муниципальный район, городское поселение Видное, город Видное, жилой комплекс "Видный город", улица имени народного артиста СССР Святослава Рихтера, дом 6, квартира 143
	Местоположение помещения	-
	Дополнение местоположения помещения, машино-места	-
5	Назначение помещения	Жилое, Квартира
6	Вид (виды) разрешенного использования	-
7	Площадь помещения, машино-места (Р), м2	32.0
8	Наименование помещения	Квартира
№ п/п	Наименование характеристики	Значение характеристики
1	2	3
1	Кадастровый номер либо ранее присвоенный государственный учетный номер помещения, машино-места (кадастровый, инвентарный или условный номер)	-
	Кадастровый номер исходного объекта недвижимости (объектов недвижимости)	-
2	Номер, тип этажа (этажей), на котором (которых) расположено помещение	5, Этаж
3	Обозначение (номер) помещения, машино-места на поэтажном плане	144
4	Адрес помещения	Российская Федерация, Московская область, Ленинский муниципальный район, городское поселение Видное, город Видное, жилой комплекс "Видный город", улица имени народного артиста СССР Святослава Рихтера, дом 6, квартира 144
	Местоположение помещения	-
	Дополнение местоположения помещения, машино-места	-
5	Назначение помещения	Жилое, Квартира
6	Вид (виды) разрешенного использования	-
7	Площадь помещения, машино-места (Р), м2	31.6

8	Наименование помещения	Квартира
№ п/п	Наименование характеристики	Значение характеристики
1	2	3
1	Кадастровый номер либо ранее присвоенный государственный учетный номер помещения, машино-места (кадастровый, инвентарный или условный номер)	-
	Кадастровый номер исходного объекта недвижимости (объектов недвижимости)	-
2	Номер, тип этажа (этажей), на котором (которых) расположено помещение	5, Этаж
3	Обозначение (номер) помещения, машино-места на поэтажном плане	145
4	Адрес помещения	Российская Федерация, Московская область, Ленинский муниципальный район, городское поселение Видное, город Видное, жилой комплекс "Видный город", улица имени народного артиста СССР Святослава Рихтера, дом 6, квартира 145
	Местоположение помещения	-
	Дополнение местоположения помещения, машино-места	-
5	Назначение помещения	Жилое, Квартира
6	Вид (виды) разрешенного использования	-
7	Площадь помещения, машино-места (Р), м2	45.5
8	Наименование помещения	Квартира
№ п/п	Наименование характеристики	Значение характеристики
1	2	3
1	Кадастровый номер либо ранее присвоенный государственный учетный номер помещения, машино-места (кадастровый, инвентарный или условный номер)	-
	Кадастровый номер исходного объекта недвижимости (объектов недвижимости)	-
2	Номер, тип этажа (этажей), на котором (которых) расположено помещение	6, Этаж
3	Обозначение (номер) помещения, машино-места на поэтажном плане	146
4	Адрес помещения	Российская Федерация, Московская область, Ленинский муниципальный район, городское поселение Видное, город Видное, жилой комплекс "Видный город", улица имени народного артиста СССР Святослава Рихтера, дом 6, квартира 146
	Местоположение помещения	-
	Дополнение местоположения помещения, машино-места	-
5	Назначение помещения	Жилое, Квартира
6	Вид (виды) разрешенного использования	-
7	Площадь помещения, машино-места (Р), м2	45.6

8	Наименование помещения	Квартира
№ п/п	Наименование характеристики	Значение характеристики
1	2	3
1	Кадастровый номер либо ранее присвоенный государственный учетный номер помещения, машино-места (кадастровый, инвентарный или условный номер)	-
	Кадастровый номер исходного объекта недвижимости (объектов недвижимости)	-
2	Номер, тип этажа (этажей), на котором (которых) расположено помещение	6, Этаж
3	Обозначение (номер) помещения, машино-места на поэтажном плане	147
4	Адрес помещения	Российская Федерация, Московская область, Ленинский муниципальный район, городское поселение Видное, город Видное, жилой комплекс "Видный город", улица имени народного артиста СССР Святослава Рихтера, дом 6, квартира 147
	Местоположение помещения	-
	Дополнение местоположения помещения, машино-места	-
5	Назначение помещения	Жилое, Квартира
6	Вид (виды) разрешенного использования	-
7	Площадь помещения, машино-места (Р), м2	31.5
8	Наименование помещения	Квартира
№ п/п	Наименование характеристики	Значение характеристики
1	2	3
1	Кадастровый номер либо ранее присвоенный государственный учетный номер помещения, машино-места (кадастровый, инвентарный или условный номер)	-
	Кадастровый номер исходного объекта недвижимости (объектов недвижимости)	-
2	Номер, тип этажа (этажей), на котором (которых) расположено помещение	6, Этаж
3	Обозначение (номер) помещения, машино-места на поэтажном плане	148
4	Адрес помещения	Российская Федерация, Московская область, Ленинский муниципальный район, городское поселение Видное, город Видное, жилой комплекс "Видный город", улица имени народного артиста СССР Святослава Рихтера, дом 6, квартира 148
	Местоположение помещения	-
	Дополнение местоположения помещения, машино-места	-
5	Назначение помещения	Жилое, Квартира
6	Вид (виды) разрешенного использования	-
7	Площадь помещения, машино-места (Р), м2	31.5

8	Наименование помещения	Квартира
№ п/п	Наименование характеристики	Значение характеристики
1	2	3
1	Кадастровый номер либо ранее присвоенный государственный учетный номер помещения, машино-места (кадастровый, инвентарный или условный номер)	-
	Кадастровый номер исходного объекта недвижимости (объектов недвижимости)	-
2	Номер, тип этажа (этажей), на котором (которых) расположено помещение	6, Этаж
3	Обозначение (номер) помещения, машино-места на поэтажном плане	149
4	Адрес помещения	Российская Федерация, Московская область, Ленинский муниципальный район, городское поселение Видное, город Видное, жилой комплекс "Видный город", улица имени народного артиста СССР Святослава Рихтера, дом 6, квартира 149
	Местоположение помещения	-
	Дополнение местоположения помещения, машино-места	-
5	Назначение помещения	Жилое, Квартира
6	Вид (виды) разрешенного использования	-
7	Площадь помещения, машино-места (Р), м2	45.5
8	Наименование помещения	Квартира
№ п/п	Наименование характеристики	Значение характеристики
1	2	3
1	Кадастровый номер либо ранее присвоенный государственный учетный номер помещения, машино-места (кадастровый, инвентарный или условный номер)	-
	Кадастровый номер исходного объекта недвижимости (объектов недвижимости)	-
2	Номер, тип этажа (этажей), на котором (которых) расположено помещение	7, Этаж
3	Обозначение (номер) помещения, машино-места на поэтажном плане	150
4	Адрес помещения	Российская Федерация, Московская область, Ленинский муниципальный район, городское поселение Видное, город Видное, жилой комплекс "Видный город", улица имени народного артиста СССР Святослава Рихтера, дом 6, квартира 150
	Местоположение помещения	-
	Дополнение местоположения помещения, машино-места	-
5	Назначение помещения	Жилое, Квартира
6	Вид (виды) разрешенного использования	-
7	Площадь помещения, машино-места (Р), м2	45.3

8	Наименование помещения	Квартира
№ п/п	Наименование характеристики	Значение характеристики
1	2	3
1	Кадастровый номер либо ранее присвоенный государственный учетный номер помещения, машино-места (кадастровый, инвентарный или условный номер)	-
	Кадастровый номер исходного объекта недвижимости (объектов недвижимости)	-
2	Номер, тип этажа (этажей), на котором (которых) расположено помещение	7, Этаж
3	Обозначение (номер) помещения, машино-места на поэтажном плане	151
4	Адрес помещения	Российская Федерация, Московская область, Ленинский муниципальный район, городское поселение Видное, город Видное, жилой комплекс "Видный город", улица имени народного артиста СССР Святослава Рихтера, дом 6, квартира 151
	Местоположение помещения	-
	Дополнение местоположения помещения, машино-места	-
5	Назначение помещения	Жилое, Квартира
6	Вид (виды) разрешенного использования	-
7	Площадь помещения, машино-места (Р), м2	32.0
8	Наименование помещения	Квартира
№ п/п	Наименование характеристики	Значение характеристики
1	2	3
1	Кадастровый номер либо ранее присвоенный государственный учетный номер помещения, машино-места (кадастровый, инвентарный или условный номер)	-
	Кадастровый номер исходного объекта недвижимости (объектов недвижимости)	-
2	Номер, тип этажа (этажей), на котором (которых) расположено помещение	7, Этаж
3	Обозначение (номер) помещения, машино-места на поэтажном плане	152
4	Адрес помещения	Российская Федерация, Московская область, Ленинский муниципальный район, городское поселение Видное, город Видное, жилой комплекс "Видный город", улица имени народного артиста СССР Святослава Рихтера, дом 6, квартира 152
	Местоположение помещения	-
	Дополнение местоположения помещения, машино-места	-
5	Назначение помещения	Жилое, Квартира
6	Вид (виды) разрешенного использования	-
7	Площадь помещения, машино-места (Р), м2	31.4

8	Наименование помещения	Квартира
№ п/п	Наименование характеристики	Значение характеристики
1	2	3
1	Кадастровый номер либо ранее присвоенный государственный учетный номер помещения, машино-места (кадастровый, инвентарный или условный номер)	-
	Кадастровый номер исходного объекта недвижимости (объектов недвижимости)	-
2	Номер, тип этажа (этажей), на котором (которых) расположено помещение	7, Этаж
3	Обозначение (номер) помещения, машино-места на поэтажном плане	153
4	Адрес помещения	Российская Федерация, Московская область, Ленинский муниципальный район, городское поселение Видное, город Видное, жилой комплекс "Видный город", улица имени народного артиста СССР Святослава Рихтера, дом 6, квартира 153
	Местоположение помещения	-
	Дополнение местоположения помещения, машино-места	-
5	Назначение помещения	Жилое, Квартира
6	Вид (виды) разрешенного использования	-
7	Площадь помещения, машино-места (Р), м2	45.4
8	Наименование помещения	Квартира
№ п/п	Наименование характеристики	Значение характеристики
1	2	3
1	Кадастровый номер либо ранее присвоенный государственный учетный номер помещения, машино-места (кадастровый, инвентарный или условный номер)	-
	Кадастровый номер исходного объекта недвижимости (объектов недвижимости)	-
2	Номер, тип этажа (этажей), на котором (которых) расположено помещение	8, Этаж
3	Обозначение (номер) помещения, машино-места на поэтажном плане	154
4	Адрес помещения	Российская Федерация, Московская область, Ленинский муниципальный район, городское поселение Видное, город Видное, жилой комплекс "Видный город", улица имени народного артиста СССР Святослава Рихтера, дом 6, квартира 154
	Местоположение помещения	-
	Дополнение местоположения помещения, машино-места	-
5	Назначение помещения	Жилое, Квартира
6	Вид (виды) разрешенного использования	-
7	Площадь помещения, машино-места (Р), м2	45.4

8	Наименование помещения	Квартира
№ п/п	Наименование характеристики	Значение характеристики
1	2	3
1	Кадастровый номер либо ранее присвоенный государственный учетный номер помещения, машино-места (кадастровый, инвентарный или условный номер)	-
	Кадастровый номер исходного объекта недвижимости (объектов недвижимости)	-
2	Номер, тип этажа (этажей), на котором (которых) расположено помещение	8, Этаж
3	Обозначение (номер) помещения, машино-места на поэтажном плане	155
4	Адрес помещения	Российская Федерация, Московская область, Ленинский муниципальный район, городское поселение Видное, город Видное, жилой комплекс "Видный город", улица имени народного артиста СССР Святослава Рихтера, дом 6, квартира 155
	Местоположение помещения	-
	Дополнение местоположения помещения, машино-места	-
5	Назначение помещения	Жилое, Квартира
6	Вид (виды) разрешенного использования	-
7	Площадь помещения, машино-места (Р), м2	31.8
8	Наименование помещения	Квартира
№ п/п	Наименование характеристики	Значение характеристики
1	2	3
1	Кадастровый номер либо ранее присвоенный государственный учетный номер помещения, машино-места (кадастровый, инвентарный или условный номер)	-
	Кадастровый номер исходного объекта недвижимости (объектов недвижимости)	-
2	Номер, тип этажа (этажей), на котором (которых) расположено помещение	8, Этаж
3	Обозначение (номер) помещения, машино-места на поэтажном плане	156
4	Адрес помещения	Российская Федерация, Московская область, Ленинский муниципальный район, городское поселение Видное, город Видное, жилой комплекс "Видный город", улица имени народного артиста СССР Святослава Рихтера, дом 6, квартира 156
	Местоположение помещения	-
	Дополнение местоположения помещения, машино-места	-
5	Назначение помещения	Жилое, Квартира
6	Вид (виды) разрешенного использования	-
7	Площадь помещения, машино-места (Р), м2	31.5

8	Наименование помещения	Квартира
№ п/п	Наименование характеристики	Значение характеристики
1	2	3
1	Кадастровый номер либо ранее присвоенный государственный учетный номер помещения, машино-места (кадастровый, инвентарный или условный номер)	-
	Кадастровый номер исходного объекта недвижимости (объектов недвижимости)	-
2	Номер, тип этажа (этажей), на котором (которых) расположено помещение	8, Этаж
3	Обозначение (номер) помещения, машино-места на поэтажном плане	157
4	Адрес помещения	Российская Федерация, Московская область, Ленинский муниципальный район, городское поселение Видное, город Видное, жилой комплекс "Видный город", улица имени народного артиста СССР Святослава Рихтера, дом 6, квартира 157
	Местоположение помещения	-
	Дополнение местоположения помещения, машино-места	-
5	Назначение помещения	Жилое, Квартира
6	Вид (виды) разрешенного использования	-
7	Площадь помещения, машино-места (Р), м2	45.5
8	Наименование помещения	Квартира
№ п/п	Наименование характеристики	Значение характеристики
1	2	3
1	Кадастровый номер либо ранее присвоенный государственный учетный номер помещения, машино-места (кадастровый, инвентарный или условный номер)	-
	Кадастровый номер исходного объекта недвижимости (объектов недвижимости)	-
2	Номер, тип этажа (этажей), на котором (которых) расположено помещение	1, Этаж
3	Обозначение (номер) помещения, машино-места на поэтажном плане	158
4	Адрес помещения	Российская Федерация, Московская область, Ленинский муниципальный район, городское поселение Видное, город Видное, жилой комплекс "Видный город", улица имени народного артиста СССР Святослава Рихтера, дом 6, квартира 158
	Местоположение помещения	-
	Дополнение местоположения помещения, машино-места	-
5	Назначение помещения	Жилое, Квартира
6	Вид (виды) разрешенного использования	-
7	Площадь помещения, машино-места (Р), м2	42.1

8	Наименование помещения	Квартира
№ п/п	Наименование характеристики	Значение характеристики
1	2	3
1	Кадастровый номер либо ранее присвоенный государственный учетный номер помещения, машино-места (кадастровый, инвентарный или условный номер)	-
	Кадастровый номер исходного объекта недвижимости (объектов недвижимости)	-
2	Номер, тип этажа (этажей), на котором (которых) расположено помещение	2, Этаж
3	Обозначение (номер) помещения, машино-места на поэтажном плане	159
4	Адрес помещения	Российская Федерация, Московская область, Ленинский муниципальный район, городское поселение Видное, город Видное, жилой комплекс "Видный город", улица имени народного артиста СССР Святослава Рихтера, дом 6, квартира 159
	Местоположение помещения	-
	Дополнение местоположения помещения, машино-места	-
5	Назначение помещения	Жилое, Квартира
6	Вид (виды) разрешенного использования	-
7	Площадь помещения, машино-места (Р), м2	51.6
8	Наименование помещения	Квартира
№ п/п	Наименование характеристики	Значение характеристики
1	2	3
1	Кадастровый номер либо ранее присвоенный государственный учетный номер помещения, машино-места (кадастровый, инвентарный или условный номер)	-
	Кадастровый номер исходного объекта недвижимости (объектов недвижимости)	-
2	Номер, тип этажа (этажей), на котором (которых) расположено помещение	2, Этаж
3	Обозначение (номер) помещения, машино-места на поэтажном плане	160
4	Адрес помещения	Российская Федерация, Московская область, Ленинский муниципальный район, городское поселение Видное, город Видное, жилой комплекс "Видный город", улица имени народного артиста СССР Святослава Рихтера, дом 6, квартира 160
	Местоположение помещения	-
	Дополнение местоположения помещения, машино-места	-
5	Назначение помещения	Жилое, Квартира
6	Вид (виды) разрешенного использования	-
7	Площадь помещения, машино-места (Р), м2	26.3

8	Наименование помещения	Квартира
№ п/п	Наименование характеристики	Значение характеристики
1	2	3
1	Кадастровый номер либо ранее присвоенный государственный учетный номер помещения, машино-места (кадастровый, инвентарный или условный номер)	-
	Кадастровый номер исходного объекта недвижимости (объектов недвижимости)	-
2	Номер, тип этажа (этажей), на котором (которых) расположено помещение	2, Этаж
3	Обозначение (номер) помещения, машино-места на поэтажном плане	161
4	Адрес помещения	Российская Федерация, Московская область, Ленинский муниципальный район, городское поселение Видное, город Видное, жилой комплекс "Видный город", улица имени народного артиста СССР Святослава Рихтера, дом 6, квартира 161
	Местоположение помещения	-
	Дополнение местоположения помещения, машино-места	-
5	Назначение помещения	Жилое, Квартира
6	Вид (виды) разрешенного использования	-
7	Площадь помещения, машино-места (Р), м2	37.5
8	Наименование помещения	Квартира
№ п/п	Наименование характеристики	Значение характеристики
1	2	3
1	Кадастровый номер либо ранее присвоенный государственный учетный номер помещения, машино-места (кадастровый, инвентарный или условный номер)	-
	Кадастровый номер исходного объекта недвижимости (объектов недвижимости)	-
2	Номер, тип этажа (этажей), на котором (которых) расположено помещение	2, Этаж
3	Обозначение (номер) помещения, машино-места на поэтажном плане	162
4	Адрес помещения	Российская Федерация, Московская область, Ленинский муниципальный район, городское поселение Видное, город Видное, жилой комплекс "Видный город", улица имени народного артиста СССР Святослава Рихтера, дом 6, квартира 162
	Местоположение помещения	-
	Дополнение местоположения помещения, машино-места	-
5	Назначение помещения	Жилое, Квартира
6	Вид (виды) разрешенного использования	-
7	Площадь помещения, машино-места (Р), м2	44.7

8	Наименование помещения	Квартира
№ п/п	Наименование характеристики	Значение характеристики
1	2	3
1	Кадастровый номер либо ранее присвоенный государственный учетный номер помещения, машино-места (кадастровый, инвентарный или условный номер)	-
	Кадастровый номер исходного объекта недвижимости (объектов недвижимости)	-
2	Номер, тип этажа (этажей), на котором (которых) расположено помещение	2, Этаж
3	Обозначение (номер) помещения, машино-места на поэтажном плане	163
4	Адрес помещения	Российская Федерация, Московская область, Ленинский муниципальный район, городское поселение Видное, город Видное, жилой комплекс "Видный город", улица имени народного артиста СССР Святослава Рихтера, дом 6, квартира 163
	Местоположение помещения	-
	Дополнение местоположения помещения, машино-места	-
5	Назначение помещения	Жилое, Квартира
6	Вид (виды) разрешенного использования	-
7	Площадь помещения, машино-места (Р), м2	34.0
8	Наименование помещения	Квартира
№ п/п	Наименование характеристики	Значение характеристики
1	2	3
1	Кадастровый номер либо ранее присвоенный государственный учетный номер помещения, машино-места (кадастровый, инвентарный или условный номер)	-
	Кадастровый номер исходного объекта недвижимости (объектов недвижимости)	-
2	Номер, тип этажа (этажей), на котором (которых) расположено помещение	2, Этаж
3	Обозначение (номер) помещения, машино-места на поэтажном плане	164
4	Адрес помещения	Российская Федерация, Московская область, Ленинский муниципальный район, городское поселение Видное, город Видное, жилой комплекс "Видный город", улица имени народного артиста СССР Святослава Рихтера, дом 6, квартира 164
	Местоположение помещения	-
	Дополнение местоположения помещения, машино-места	-
5	Назначение помещения	Жилое, Квартира
6	Вид (виды) разрешенного использования	-
7	Площадь помещения, машино-места (Р), м2	42.5

8	Наименование помещения	Квартира
№ п/п	Наименование характеристики	Значение характеристики
1	2	3
1	Кадастровый номер либо ранее присвоенный государственный учетный номер помещения, машино-места (кадастровый, инвентарный или условный номер)	-
	Кадастровый номер исходного объекта недвижимости (объектов недвижимости)	-
2	Номер, тип этажа (этажей), на котором (которых) расположено помещение	3, Этаж
3	Обозначение (номер) помещения, машино-места на поэтажном плане	165
4	Адрес помещения	Российская Федерация, Московская область, Ленинский муниципальный район, городское поселение Видное, город Видное, жилой комплекс "Видный город", улица имени народного артиста СССР Святослава Рихтера, дом 6, квартира 165
	Местоположение помещения	-
	Дополнение местоположения помещения, машино-места	-
5	Назначение помещения	Жилое, Квартира
6	Вид (виды) разрешенного использования	-
7	Площадь помещения, машино-места (Р), м2	52.0
8	Наименование помещения	Квартира
№ п/п	Наименование характеристики	Значение характеристики
1	2	3
1	Кадастровый номер либо ранее присвоенный государственный учетный номер помещения, машино-места (кадастровый, инвентарный или условный номер)	-
	Кадастровый номер исходного объекта недвижимости (объектов недвижимости)	-
2	Номер, тип этажа (этажей), на котором (которых) расположено помещение	3, Этаж
3	Обозначение (номер) помещения, машино-места на поэтажном плане	166
4	Адрес помещения	Российская Федерация, Московская область, Ленинский муниципальный район, городское поселение Видное, город Видное, жилой комплекс "Видный город", улица имени народного артиста СССР Святослава Рихтера, дом 6, квартира 166
	Местоположение помещения	-
	Дополнение местоположения помещения, машино-места	-
5	Назначение помещения	Жилое, Квартира
6	Вид (виды) разрешенного использования	-
7	Площадь помещения, машино-места (Р), м2	26.1

8	Наименование помещения	Квартира
№ п/п	Наименование характеристики	Значение характеристики
1	2	3
1	Кадастровый номер либо ранее присвоенный государственный учетный номер помещения, машино-места (кадастровый, инвентарный или условный номер)	-
	Кадастровый номер исходного объекта недвижимости (объектов недвижимости)	-
2	Номер, тип этажа (этажей), на котором (которых) расположено помещение	3, Этаж
3	Обозначение (номер) помещения, машино-места на поэтажном плане	167
4	Адрес помещения	Российская Федерация, Московская область, Ленинский муниципальный район, городское поселение Видное, город Видное, жилой комплекс "Видный город", улица имени народного артиста СССР Святослава Рихтера, дом 6, квартира 167
	Местоположение помещения	-
	Дополнение местоположения помещения, машино-места	-
5	Назначение помещения	Жилое, Квартира
6	Вид (виды) разрешенного использования	-
7	Площадь помещения, машино-места (Р), м2	37.7
8	Наименование помещения	Квартира
№ п/п	Наименование характеристики	Значение характеристики
1	2	3
1	Кадастровый номер либо ранее присвоенный государственный учетный номер помещения, машино-места (кадастровый, инвентарный или условный номер)	-
	Кадастровый номер исходного объекта недвижимости (объектов недвижимости)	-
2	Номер, тип этажа (этажей), на котором (которых) расположено помещение	3, Этаж
3	Обозначение (номер) помещения, машино-места на поэтажном плане	168
4	Адрес помещения	Российская Федерация, Московская область, Ленинский муниципальный район, городское поселение Видное, город Видное, жилой комплекс "Видный город", улица имени народного артиста СССР Святослава Рихтера, дом 6, квартира 168
	Местоположение помещения	-
	Дополнение местоположения помещения, машино-места	-
5	Назначение помещения	Жилое, Квартира
6	Вид (виды) разрешенного использования	-
7	Площадь помещения, машино-места (Р), м2	44.4

8	Наименование помещения	Квартира
№ п/п	Наименование характеристики	Значение характеристики
1	2	3
1	Кадастровый номер либо ранее присвоенный государственный учетный номер помещения, машино-места (кадастровый, инвентарный или условный номер)	-
	Кадастровый номер исходного объекта недвижимости (объектов недвижимости)	-
2	Номер, тип этажа (этажей), на котором (которых) расположено помещение	3, Этаж
3	Обозначение (номер) помещения, машино-места на поэтажном плане	169
4	Адрес помещения	Российская Федерация, Московская область, Ленинский муниципальный район, городское поселение Видное, город Видное, жилой комплекс "Видный город", улица имени народного артиста СССР Святослава Рихтера, дом 6, квартира 169
	Местоположение помещения	-
	Дополнение местоположения помещения, машино-места	-
5	Назначение помещения	Жилое, Квартира
6	Вид (виды) разрешенного использования	-
7	Площадь помещения, машино-места (Р), м2	34.0
8	Наименование помещения	Квартира
№ п/п	Наименование характеристики	Значение характеристики
1	2	3
1	Кадастровый номер либо ранее присвоенный государственный учетный номер помещения, машино-места (кадастровый, инвентарный или условный номер)	-
	Кадастровый номер исходного объекта недвижимости (объектов недвижимости)	-
2	Номер, тип этажа (этажей), на котором (которых) расположено помещение	3, Этаж
3	Обозначение (номер) помещения, машино-места на поэтажном плане	170
4	Адрес помещения	Российская Федерация, Московская область, Ленинский муниципальный район, городское поселение Видное, город Видное, жилой комплекс "Видный город", улица имени народного артиста СССР Святослава Рихтера, дом 6, квартира 170
	Местоположение помещения	-
	Дополнение местоположения помещения, машино-места	-
5	Назначение помещения	Жилое, Квартира
6	Вид (виды) разрешенного использования	-
7	Площадь помещения, машино-места (Р), м2	42.6

8	Наименование помещения	Квартира
№ п/п	Наименование характеристики	Значение характеристики
1	2	3
1	Кадастровый номер либо ранее присвоенный государственный учетный номер помещения, машино-места (кадастровый, инвентарный или условный номер)	-
	Кадастровый номер исходного объекта недвижимости (объектов недвижимости)	-
2	Номер, тип этажа (этажей), на котором (которых) расположено помещение	4, Этаж
3	Обозначение (номер) помещения, машино-места на поэтажном плане	171
4	Адрес помещения	Российская Федерация, Московская область, Ленинский муниципальный район, городское поселение Видное, город Видное, жилой комплекс "Видный город", улица имени народного артиста СССР Святослава Рихтера, дом 6, квартира 171
	Местоположение помещения	-
	Дополнение местоположения помещения, машино-места	-
5	Назначение помещения	Жилое, Квартира
6	Вид (виды) разрешенного использования	-
7	Площадь помещения, машино-места (Р), м2	51.7
8	Наименование помещения	Квартира
№ п/п	Наименование характеристики	Значение характеристики
1	2	3
1	Кадастровый номер либо ранее присвоенный государственный учетный номер помещения, машино-места (кадастровый, инвентарный или условный номер)	-
	Кадастровый номер исходного объекта недвижимости (объектов недвижимости)	-
2	Номер, тип этажа (этажей), на котором (которых) расположено помещение	4, Этаж
3	Обозначение (номер) помещения, машино-места на поэтажном плане	172
4	Адрес помещения	Российская Федерация, Московская область, Ленинский муниципальный район, городское поселение Видное, город Видное, жилой комплекс "Видный город", улица имени народного артиста СССР Святослава Рихтера, дом 6, квартира 172
	Местоположение помещения	-
	Дополнение местоположения помещения, машино-места	-
5	Назначение помещения	Жилое, Квартира
6	Вид (виды) разрешенного использования	-
7	Площадь помещения, машино-места (Р), м2	25.8

8	Наименование помещения	Квартира
№ п/п	Наименование характеристики	Значение характеристики
1	2	3
1	Кадастровый номер либо ранее присвоенный государственный учетный номер помещения, машино-места (кадастровый, инвентарный или условный номер)	-
	Кадастровый номер исходного объекта недвижимости (объектов недвижимости)	-
2	Номер, тип этажа (этажей), на котором (которых) расположено помещение	4, Этаж
3	Обозначение (номер) помещения, машино-места на поэтажном плане	173
4	Адрес помещения	Российская Федерация, Московская область, Ленинский муниципальный район, городское поселение Видное, город Видное, жилой комплекс "Видный город", улица имени народного артиста СССР Святослава Рихтера, дом 6, квартира 173
	Местоположение помещения	-
	Дополнение местоположения помещения, машино-места	-
5	Назначение помещения	Жилое, Квартира
6	Вид (виды) разрешенного использования	-
7	Площадь помещения, машино-места (Р), м2	37.7
8	Наименование помещения	Квартира
№ п/п	Наименование характеристики	Значение характеристики
1	2	3
1	Кадастровый номер либо ранее присвоенный государственный учетный номер помещения, машино-места (кадастровый, инвентарный или условный номер)	-
	Кадастровый номер исходного объекта недвижимости (объектов недвижимости)	-
2	Номер, тип этажа (этажей), на котором (которых) расположено помещение	4, Этаж
3	Обозначение (номер) помещения, машино-места на поэтажном плане	174
4	Адрес помещения	Российская Федерация, Московская область, Ленинский муниципальный район, городское поселение Видное, город Видное, жилой комплекс "Видный город", улица имени народного артиста СССР Святослава Рихтера, дом 6, квартира 174
	Местоположение помещения	-
	Дополнение местоположения помещения, машино-места	-
5	Назначение помещения	Жилое, Квартира
6	Вид (виды) разрешенного использования	-
7	Площадь помещения, машино-места (Р), м2	44.8

8	Наименование помещения	Квартира
№ п/п	Наименование характеристики	Значение характеристики
1	2	3
1	Кадастровый номер либо ранее присвоенный государственный учетный номер помещения, машино-места (кадастровый, инвентарный или условный номер)	-
	Кадастровый номер исходного объекта недвижимости (объектов недвижимости)	-
2	Номер, тип этажа (этажей), на котором (которых) расположено помещение	4, Этаж
3	Обозначение (номер) помещения, машино-места на поэтажном плане	175
4	Адрес помещения	Российская Федерация, Московская область, Ленинский муниципальный район, городское поселение Видное, город Видное, жилой комплекс "Видный город", улица имени народного артиста СССР Святослава Рихтера, дом 6, квартира 175
	Местоположение помещения	-
	Дополнение местоположения помещения, машино-места	-
5	Назначение помещения	Жилое, Квартира
6	Вид (виды) разрешенного использования	-
7	Площадь помещения, машино-места (Р), м2	34.3
8	Наименование помещения	Квартира
№ п/п	Наименование характеристики	Значение характеристики
1	2	3
1	Кадастровый номер либо ранее присвоенный государственный учетный номер помещения, машино-места (кадастровый, инвентарный или условный номер)	-
	Кадастровый номер исходного объекта недвижимости (объектов недвижимости)	-
2	Номер, тип этажа (этажей), на котором (которых) расположено помещение	4, Этаж
3	Обозначение (номер) помещения, машино-места на поэтажном плане	176
4	Адрес помещения	Российская Федерация, Московская область, Ленинский муниципальный район, городское поселение Видное, город Видное, жилой комплекс "Видный город", улица имени народного артиста СССР Святослава Рихтера, дом 6, квартира 176
	Местоположение помещения	-
	Дополнение местоположения помещения, машино-места	-
5	Назначение помещения	Жилое, Квартира
6	Вид (виды) разрешенного использования	-
7	Площадь помещения, машино-места (Р), м2	42.3

8	Наименование помещения	Квартира
№ п/п	Наименование характеристики	Значение характеристики
1	2	3
1	Кадастровый номер либо ранее присвоенный государственный учетный номер помещения, машино-места (кадастровый, инвентарный или условный номер)	-
	Кадастровый номер исходного объекта недвижимости (объектов недвижимости)	-
2	Номер, тип этажа (этажей), на котором (которых) расположено помещение	5, Этаж
3	Обозначение (номер) помещения, машино-места на поэтажном плане	177
4	Адрес помещения	Российская Федерация, Московская область, Ленинский муниципальный район, городское поселение Видное, город Видное, жилой комплекс "Видный город", улица имени народного артиста СССР Святослава Рихтера, дом 6, квартира 177
	Местоположение помещения	-
	Дополнение местоположения помещения, машино-места	-
5	Назначение помещения	Жилое, Квартира
6	Вид (виды) разрешенного использования	-
7	Площадь помещения, машино-места (Р), м2	51.9
8	Наименование помещения	Квартира
№ п/п	Наименование характеристики	Значение характеристики
1	2	3
1	Кадастровый номер либо ранее присвоенный государственный учетный номер помещения, машино-места (кадастровый, инвентарный или условный номер)	-
	Кадастровый номер исходного объекта недвижимости (объектов недвижимости)	-
2	Номер, тип этажа (этажей), на котором (которых) расположено помещение	5, Этаж
3	Обозначение (номер) помещения, машино-места на поэтажном плане	178
4	Адрес помещения	Российская Федерация, Московская область, Ленинский муниципальный район, городское поселение Видное, город Видное, жилой комплекс "Видный город", улица имени народного артиста СССР Святослава Рихтера, дом 6, квартира 178
	Местоположение помещения	-
	Дополнение местоположения помещения, машино-места	-
5	Назначение помещения	Жилое, Квартира
6	Вид (виды) разрешенного использования	-
7	Площадь помещения, машино-места (Р), м2	26.1

8	Наименование помещения	Квартира
№ п/п	Наименование характеристики	Значение характеристики
1	2	3
1	Кадастровый номер либо ранее присвоенный государственный учетный номер помещения, машино-места (кадастровый, инвентарный или условный номер)	-
	Кадастровый номер исходного объекта недвижимости (объектов недвижимости)	-
2	Номер, тип этажа (этажей), на котором (которых) расположено помещение	5, Этаж
3	Обозначение (номер) помещения, машино-места на поэтажном плане	179
4	Адрес помещения	Российская Федерация, Московская область, Ленинский муниципальный район, городское поселение Видное, город Видное, жилой комплекс "Видный город", улица имени народного артиста СССР Святослава Рихтера, дом 6, квартира 179
	Местоположение помещения	-
	Дополнение местоположения помещения, машино-места	-
5	Назначение помещения	Жилое, Квартира
6	Вид (виды) разрешенного использования	-
7	Площадь помещения, машино-места (Р), м2	37.8
8	Наименование помещения	Квартира
№ п/п	Наименование характеристики	Значение характеристики
1	2	3
1	Кадастровый номер либо ранее присвоенный государственный учетный номер помещения, машино-места (кадастровый, инвентарный или условный номер)	-
	Кадастровый номер исходного объекта недвижимости (объектов недвижимости)	-
2	Номер, тип этажа (этажей), на котором (которых) расположено помещение	5, Этаж
3	Обозначение (номер) помещения, машино-места на поэтажном плане	180
4	Адрес помещения	Российская Федерация, Московская область, Ленинский муниципальный район, городское поселение Видное, город Видное, жилой комплекс "Видный город", улица имени народного артиста СССР Святослава Рихтера, дом 6, квартира 180
	Местоположение помещения	-
	Дополнение местоположения помещения, машино-места	-
5	Назначение помещения	Жилое, Квартира
6	Вид (виды) разрешенного использования	-
7	Площадь помещения, машино-места (Р), м2	44.5

8	Наименование помещения	Квартира
№ п/п	Наименование характеристики	Значение характеристики
1	2	3
1	Кадастровый номер либо ранее присвоенный государственный учетный номер помещения, машино-места (кадастровый, инвентарный или условный номер)	-
	Кадастровый номер исходного объекта недвижимости (объектов недвижимости)	-
2	Номер, тип этажа (этажей), на котором (которых) расположено помещение	5, Этаж
3	Обозначение (номер) помещения, машино-места на поэтажном плане	181
4	Адрес помещения	Российская Федерация, Московская область, Ленинский муниципальный район, городское поселение Видное, город Видное, жилой комплекс "Видный город", улица имени народного артиста СССР Святослава Рихтера, дом 6, квартира 181
	Местоположение помещения	-
	Дополнение местоположения помещения, машино-места	-
5	Назначение помещения	Жилое, Квартира
6	Вид (виды) разрешенного использования	-
7	Площадь помещения, машино-места (Р), м2	33.9
8	Наименование помещения	Квартира
№ п/п	Наименование характеристики	Значение характеристики
1	2	3
1	Кадастровый номер либо ранее присвоенный государственный учетный номер помещения, машино-места (кадастровый, инвентарный или условный номер)	-
	Кадастровый номер исходного объекта недвижимости (объектов недвижимости)	-
2	Номер, тип этажа (этажей), на котором (которых) расположено помещение	5, Этаж
3	Обозначение (номер) помещения, машино-места на поэтажном плане	182
4	Адрес помещения	Российская Федерация, Московская область, Ленинский муниципальный район, городское поселение Видное, город Видное, жилой комплекс "Видный город", улица имени народного артиста СССР Святослава Рихтера, дом 6, квартира 182
	Местоположение помещения	-
	Дополнение местоположения помещения, машино-места	-
5	Назначение помещения	Жилое, Квартира
6	Вид (виды) разрешенного использования	-
7	Площадь помещения, машино-места (Р), м2	42.0

8	Наименование помещения	Квартира
№ п/п	Наименование характеристики	Значение характеристики
1	2	3
1	Кадастровый номер либо ранее присвоенный государственный учетный номер помещения, машино-места (кадастровый, инвентарный или условный номер)	-
	Кадастровый номер исходного объекта недвижимости (объектов недвижимости)	-
2	Номер, тип этажа (этажей), на котором (которых) расположено помещение	6, Этаж
3	Обозначение (номер) помещения, машино-места на поэтажном плане	183
4	Адрес помещения	Российская Федерация, Московская область, Ленинский муниципальный район, городское поселение Видное, город Видное, жилой комплекс "Видный город", улица имени народного артиста СССР Святослава Рихтера, дом 6, квартира 183
	Местоположение помещения	-
	Дополнение местоположения помещения, машино-места	-
5	Назначение помещения	Жилое, Квартира
6	Вид (виды) разрешенного использования	-
7	Площадь помещения, машино-места (Р), м2	51.8
8	Наименование помещения	Квартира
№ п/п	Наименование характеристики	Значение характеристики
1	2	3
1	Кадастровый номер либо ранее присвоенный государственный учетный номер помещения, машино-места (кадастровый, инвентарный или условный номер)	-
	Кадастровый номер исходного объекта недвижимости (объектов недвижимости)	-
2	Номер, тип этажа (этажей), на котором (которых) расположено помещение	6, Этаж
3	Обозначение (номер) помещения, машино-места на поэтажном плане	184
4	Адрес помещения	Российская Федерация, Московская область, Ленинский муниципальный район, городское поселение Видное, город Видное, жилой комплекс "Видный город", улица имени народного артиста СССР Святослава Рихтера, дом 6, квартира 184
	Местоположение помещения	-
	Дополнение местоположения помещения, машино-места	-
5	Назначение помещения	Жилое, Квартира
6	Вид (виды) разрешенного использования	-
7	Площадь помещения, машино-места (Р), м2	26.0

8	Наименование помещения	Квартира
№ п/п	Наименование характеристики	Значение характеристики
1	2	3
1	Кадастровый номер либо ранее присвоенный государственный учетный номер помещения, машино-места (кадастровый, инвентарный или условный номер)	-
	Кадастровый номер исходного объекта недвижимости (объектов недвижимости)	-
2	Номер, тип этажа (этажей), на котором (которых) расположено помещение	6, Этаж
3	Обозначение (номер) помещения, машино-места на поэтажном плане	185
4	Адрес помещения	Российская Федерация, Московская область, Ленинский муниципальный район, городское поселение Видное, город Видное, жилой комплекс "Видный город", улица имени народного артиста СССР Святослава Рихтера, дом 6, квартира 185
	Местоположение помещения	-
	Дополнение местоположения помещения, машино-места	-
5	Назначение помещения	Жилое, Квартира
6	Вид (виды) разрешенного использования	-
7	Площадь помещения, машино-места (Р), м2	37.7
8	Наименование помещения	Квартира
№ п/п	Наименование характеристики	Значение характеристики
1	2	3
1	Кадастровый номер либо ранее присвоенный государственный учетный номер помещения, машино-места (кадастровый, инвентарный или условный номер)	-
	Кадастровый номер исходного объекта недвижимости (объектов недвижимости)	-
2	Номер, тип этажа (этажей), на котором (которых) расположено помещение	6, Этаж
3	Обозначение (номер) помещения, машино-места на поэтажном плане	186
4	Адрес помещения	Российская Федерация, Московская область, Ленинский муниципальный район, городское поселение Видное, город Видное, жилой комплекс "Видный город", улица имени народного артиста СССР Святослава Рихтера, дом 6, квартира 186
	Местоположение помещения	-
	Дополнение местоположения помещения, машино-места	-
5	Назначение помещения	Жилое, Квартира
6	Вид (виды) разрешенного использования	-
7	Площадь помещения, машино-места (Р), м2	44.5

8	Наименование помещения	Квартира
№ п/п	Наименование характеристики	Значение характеристики
1	2	3
1	Кадастровый номер либо ранее присвоенный государственный учетный номер помещения, машино-места (кадастровый, инвентарный или условный номер)	-
	Кадастровый номер исходного объекта недвижимости (объектов недвижимости)	-
2	Номер, тип этажа (этажей), на котором (которых) расположено помещение	6, Этаж
3	Обозначение (номер) помещения, машино-места на поэтажном плане	187
4	Адрес помещения	Российская Федерация, Московская область, Ленинский муниципальный район, городское поселение Видное, город Видное, жилой комплекс "Видный город", улица имени народного артиста СССР Святослава Рихтера, дом 6, квартира 187
	Местоположение помещения	-
	Дополнение местоположения помещения, машино-места	-
5	Назначение помещения	Жилое, Квартира
6	Вид (виды) разрешенного использования	-
7	Площадь помещения, машино-места (Р), м2	34.1
8	Наименование помещения	Квартира
№ п/п	Наименование характеристики	Значение характеристики
1	2	3
1	Кадастровый номер либо ранее присвоенный государственный учетный номер помещения, машино-места (кадастровый, инвентарный или условный номер)	-
	Кадастровый номер исходного объекта недвижимости (объектов недвижимости)	-
2	Номер, тип этажа (этажей), на котором (которых) расположено помещение	6, Этаж
3	Обозначение (номер) помещения, машино-места на поэтажном плане	188
4	Адрес помещения	Российская Федерация, Московская область, Ленинский муниципальный район, городское поселение Видное, город Видное, жилой комплекс "Видный город", улица имени народного артиста СССР Святослава Рихтера, дом 6, квартира 188
	Местоположение помещения	-
	Дополнение местоположения помещения, машино-места	-
5	Назначение помещения	Жилое, Квартира
6	Вид (виды) разрешенного использования	-
7	Площадь помещения, машино-места (Р), м2	42.3

8	Наименование помещения	Квартира
№ п/п	Наименование характеристики	Значение характеристики
1	2	3
1	Кадастровый номер либо ранее присвоенный государственный учетный номер помещения, машино-места (кадастровый, инвентарный или условный номер)	-
	Кадастровый номер исходного объекта недвижимости (объектов недвижимости)	-
2	Номер, тип этажа (этажей), на котором (которых) расположено помещение	7, Этаж
3	Обозначение (номер) помещения, машино-места на поэтажном плане	189
4	Адрес помещения	Российская Федерация, Московская область, Ленинский муниципальный район, городское поселение Видное, город Видное, жилой комплекс "Видный город", улица имени народного артиста СССР Святослава Рихтера, дом 6, квартира 189
	Местоположение помещения	-
	Дополнение местоположения помещения, машино-места	-
5	Назначение помещения	Жилое, Квартира
6	Вид (виды) разрешенного использования	-
7	Площадь помещения, машино-места (Р), м2	51.3
8	Наименование помещения	Квартира
№ п/п	Наименование характеристики	Значение характеристики
1	2	3
1	Кадастровый номер либо ранее присвоенный государственный учетный номер помещения, машино-места (кадастровый, инвентарный или условный номер)	-
	Кадастровый номер исходного объекта недвижимости (объектов недвижимости)	-
2	Номер, тип этажа (этажей), на котором (которых) расположено помещение	7, Этаж
3	Обозначение (номер) помещения, машино-места на поэтажном плане	190
4	Адрес помещения	Российская Федерация, Московская область, Ленинский муниципальный район, городское поселение Видное, город Видное, жилой комплекс "Видный город", улица имени народного артиста СССР Святослава Рихтера, дом 6, квартира 190
	Местоположение помещения	-
	Дополнение местоположения помещения, машино-места	-
5	Назначение помещения	Жилое, Квартира
6	Вид (виды) разрешенного использования	-
7	Площадь помещения, машино-места (Р), м2	25.8

8	Наименование помещения	Квартира
№ п/п	Наименование характеристики	Значение характеристики
1	2	3
1	Кадастровый номер либо ранее присвоенный государственный учетный номер помещения, машино-места (кадастровый, инвентарный или условный номер)	-
	Кадастровый номер исходного объекта недвижимости (объектов недвижимости)	-
2	Номер, тип этажа (этажей), на котором (которых) расположено помещение	7, Этаж
3	Обозначение (номер) помещения, машино-места на поэтажном плане	191
4	Адрес помещения	Российская Федерация, Московская область, Ленинский муниципальный район, городское поселение Видное, город Видное, жилой комплекс "Видный город", улица имени народного артиста СССР Святослава Рихтера, дом 6, квартира 191
	Местоположение помещения	-
	Дополнение местоположения помещения, машино-места	-
5	Назначение помещения	Жилое, Квартира
6	Вид (виды) разрешенного использования	-
7	Площадь помещения, машино-места (Р), м2	37.7
8	Наименование помещения	Квартира
№ п/п	Наименование характеристики	Значение характеристики
1	2	3
1	Кадастровый номер либо ранее присвоенный государственный учетный номер помещения, машино-места (кадастровый, инвентарный или условный номер)	-
	Кадастровый номер исходного объекта недвижимости (объектов недвижимости)	-
2	Номер, тип этажа (этажей), на котором (которых) расположено помещение	7, Этаж
3	Обозначение (номер) помещения, машино-места на поэтажном плане	192
4	Адрес помещения	Российская Федерация, Московская область, Ленинский муниципальный район, городское поселение Видное, город Видное, жилой комплекс "Видный город", улица имени народного артиста СССР Святослава Рихтера, дом 6, квартира 192
	Местоположение помещения	-
	Дополнение местоположения помещения, машино-места	-
5	Назначение помещения	Жилое, Квартира
6	Вид (виды) разрешенного использования	-
7	Площадь помещения, машино-места (Р), м2	44.0

8	Наименование помещения	Квартира
№ п/п	Наименование характеристики	Значение характеристики
1	2	3
1	Кадастровый номер либо ранее присвоенный государственный учетный номер помещения, машино-места (кадастровый, инвентарный или условный номер)	-
	Кадастровый номер исходного объекта недвижимости (объектов недвижимости)	-
2	Номер, тип этажа (этажей), на котором (которых) расположено помещение	7, Этаж
3	Обозначение (номер) помещения, машино-места на поэтажном плане	193
4	Адрес помещения	Российская Федерация, Московская область, Ленинский муниципальный район, городское поселение Видное, город Видное, жилой комплекс "Видный город", улица имени народного артиста СССР Святослава Рихтера, дом 6, квартира 193
	Местоположение помещения	-
	Дополнение местоположения помещения, машино-места	-
5	Назначение помещения	Жилое, Квартира
6	Вид (виды) разрешенного использования	-
7	Площадь помещения, машино-места (Р), м2	33.9
8	Наименование помещения	Квартира
№ п/п	Наименование характеристики	Значение характеристики
1	2	3
1	Кадастровый номер либо ранее присвоенный государственный учетный номер помещения, машино-места (кадастровый, инвентарный или условный номер)	-
	Кадастровый номер исходного объекта недвижимости (объектов недвижимости)	-
2	Номер, тип этажа (этажей), на котором (которых) расположено помещение	7, Этаж
3	Обозначение (номер) помещения, машино-места на поэтажном плане	194
4	Адрес помещения	Российская Федерация, Московская область, Ленинский муниципальный район, городское поселение Видное, город Видное, жилой комплекс "Видный город", улица имени народного артиста СССР Святослава Рихтера, дом 6, квартира 194
	Местоположение помещения	-
	Дополнение местоположения помещения, машино-места	-
5	Назначение помещения	Жилое, Квартира
6	Вид (виды) разрешенного использования	-
7	Площадь помещения, машино-места (Р), м2	42.1

8	Наименование помещения	Квартира
№ п/п	Наименование характеристики	Значение характеристики
1	2	3
1	Кадастровый номер либо ранее присвоенный государственный учетный номер помещения, машино-места (кадастровый, инвентарный или условный номер)	-
	Кадастровый номер исходного объекта недвижимости (объектов недвижимости)	-
2	Номер, тип этажа (этажей), на котором (которых) расположено помещение	8, Этаж
3	Обозначение (номер) помещения, машино-места на поэтажном плане	195
4	Адрес помещения	Российская Федерация, Московская область, Ленинский муниципальный район, городское поселение Видное, город Видное, жилой комплекс "Видный город", улица имени народного артиста СССР Святослава Рихтера, дом 6, квартира 195
	Местоположение помещения	-
	Дополнение местоположения помещения, машино-места	-
5	Назначение помещения	Жилое, Квартира
6	Вид (виды) разрешенного использования	-
7	Площадь помещения, машино-места (Р), м2	51.2
8	Наименование помещения	Квартира
№ п/п	Наименование характеристики	Значение характеристики
1	2	3
1	Кадастровый номер либо ранее присвоенный государственный учетный номер помещения, машино-места (кадастровый, инвентарный или условный номер)	-
	Кадастровый номер исходного объекта недвижимости (объектов недвижимости)	-
2	Номер, тип этажа (этажей), на котором (которых) расположено помещение	8, Этаж
3	Обозначение (номер) помещения, машино-места на поэтажном плане	196
4	Адрес помещения	Российская Федерация, Московская область, Ленинский муниципальный район, городское поселение Видное, город Видное, жилой комплекс "Видный город", улица имени народного артиста СССР Святослава Рихтера, дом 6, квартира 196
	Местоположение помещения	-
	Дополнение местоположения помещения, машино-места	-
5	Назначение помещения	Жилое, Квартира
6	Вид (виды) разрешенного использования	-
7	Площадь помещения, машино-места (Р), м2	26.0

8	Наименование помещения	Квартира
№ п/п	Наименование характеристики	Значение характеристики
1	2	3
1	Кадастровый номер либо ранее присвоенный государственный учетный номер помещения, машино-места (кадастровый, инвентарный или условный номер)	-
	Кадастровый номер исходного объекта недвижимости (объектов недвижимости)	-
2	Номер, тип этажа (этажей), на котором (которых) расположено помещение	8, Этаж
3	Обозначение (номер) помещения, машино-места на поэтажном плане	197
4	Адрес помещения	Российская Федерация, Московская область, Ленинский муниципальный район, городское поселение Видное, город Видное, жилой комплекс "Видный город", улица имени народного артиста СССР Святослава Рихтера, дом 6, квартира 197
	Местоположение помещения	-
	Дополнение местоположения помещения, машино-места	-
5	Назначение помещения	Жилое, Квартира
6	Вид (виды) разрешенного использования	-
7	Площадь помещения, машино-места (Р), м2	37.7
8	Наименование помещения	Квартира
№ п/п	Наименование характеристики	Значение характеристики
1	2	3
1	Кадастровый номер либо ранее присвоенный государственный учетный номер помещения, машино-места (кадастровый, инвентарный или условный номер)	-
	Кадастровый номер исходного объекта недвижимости (объектов недвижимости)	-
2	Номер, тип этажа (этажей), на котором (которых) расположено помещение	8, Этаж
3	Обозначение (номер) помещения, машино-места на поэтажном плане	198
4	Адрес помещения	Российская Федерация, Московская область, Ленинский муниципальный район, городское поселение Видное, город Видное, жилой комплекс "Видный город", улица имени народного артиста СССР Святослава Рихтера, дом 6, квартира 198
	Местоположение помещения	-
	Дополнение местоположения помещения, машино-места	-
5	Назначение помещения	Жилое, Квартира
6	Вид (виды) разрешенного использования	-
7	Площадь помещения, машино-места (Р), м2	44.3

8	Наименование помещения	Квартира
№ п/п	Наименование характеристики	Значение характеристики
1	2	3
1	Кадастровый номер либо ранее присвоенный государственный учетный номер помещения, машино-места (кадастровый, инвентарный или условный номер)	-
	Кадастровый номер исходного объекта недвижимости (объектов недвижимости)	-
2	Номер, тип этажа (этажей), на котором (которых) расположено помещение	8, Этаж
3	Обозначение (номер) помещения, машино-места на поэтажном плане	199
4	Адрес помещения	Российская Федерация, Московская область, Ленинский муниципальный район, городское поселение Видное, город Видное, жилой комплекс "Видный город", улица имени народного артиста СССР Святослава Рихтера, дом 6, квартира 199
	Местоположение помещения	-
	Дополнение местоположения помещения, машино-места	-
5	Назначение помещения	Жилое, Квартира
6	Вид (виды) разрешенного использования	-
7	Площадь помещения, машино-места (Р), м2	34.0
8	Наименование помещения	Квартира
№ п/п	Наименование характеристики	Значение характеристики
1	2	3
1	Кадастровый номер либо ранее присвоенный государственный учетный номер помещения, машино-места (кадастровый, инвентарный или условный номер)	-
	Кадастровый номер исходного объекта недвижимости (объектов недвижимости)	-
2	Номер, тип этажа (этажей), на котором (которых) расположено помещение	8, Этаж
3	Обозначение (номер) помещения, машино-места на поэтажном плане	200
4	Адрес помещения	Российская Федерация, Московская область, Ленинский муниципальный район, городское поселение Видное, город Видное, жилой комплекс "Видный город", улица имени народного артиста СССР Святослава Рихтера, дом 6, квартира 200
	Местоположение помещения	-
	Дополнение местоположения помещения, машино-места	-
5	Назначение помещения	Жилое, Квартира
6	Вид (виды) разрешенного использования	-
7	Площадь помещения, машино-места (Р), м2	42.1

8	Наименование помещения	Квартира
№ п/п	Наименование характеристики	Значение характеристики
1	2	3
1	Кадастровый номер либо ранее присвоенный государственный учетный номер помещения, машино-места (кадастровый, инвентарный или условный номер)	-
	Кадастровый номер исходного объекта недвижимости (объектов недвижимости)	-
2	Номер, тип этажа (этажей), на котором (которых) расположено помещение	-1 (подвальный), Этаж
3	Обозначение (номер) помещения, машино-места на поэтажном плане	101
4	Адрес помещения	Российская Федерация, Московская область, Ленинский муниципальный район, городское поселение Видное, город Видное, жилой комплекс "Видный город", улица имени народного артиста СССР Святослава Рихтера, дом 6, помещение 101
	Местоположение помещения	-
	Дополнение местоположения помещения, машино-места	-
5	Назначение помещения	Нежилое
6	Вид (виды) разрешенного использования	-
7	Площадь помещения, машино-места (Р), м2	3.9
8	Наименование помещения	Кладовая
№ п/п	Наименование характеристики	Значение характеристики
1	2	3
1	Кадастровый номер либо ранее присвоенный государственный учетный номер помещения, машино-места (кадастровый, инвентарный или условный номер)	-
	Кадастровый номер исходного объекта недвижимости (объектов недвижимости)	-
2	Номер, тип этажа (этажей), на котором (которых) расположено помещение	-1 (подвальный), Этаж
3	Обозначение (номер) помещения, машино-места на поэтажном плане	102
4	Адрес помещения	Российская Федерация, Московская область, Ленинский муниципальный район, городское поселение Видное, город Видное, жилой комплекс "Видный город", улица имени народного артиста СССР Святослава Рихтера, дом 6, помещение 102
	Местоположение помещения	-
	Дополнение местоположения помещения, машино-места	-
5	Назначение помещения	Нежилое
6	Вид (виды) разрешенного использования	-
7	Площадь помещения, машино-места (Р), м2	4.1

8	Наименование помещения	Кладовая
№ п/п	Наименование характеристики	Значение характеристики
1	2	3
1	Кадастровый номер либо ранее присвоенный государственный учетный номер помещения, машино-места (кадастровый, инвентарный или условный номер)	-
	Кадастровый номер исходного объекта недвижимости (объектов недвижимости)	-
2	Номер, тип этажа (этажей), на котором (которых) расположено помещение	-1 (подвальный), Этаж
3	Обозначение (номер) помещения, машино-места на поэтажном плане	103
4	Адрес помещения	Российская Федерация, Московская область, Ленинский муниципальный район, городское поселение Видное, город Видное, жилой комплекс "Видный город", улица имени народного артиста СССР Святослава Рихтера, дом 6, помещение 103
	Местоположение помещения	-
	Дополнение местоположения помещения, машино-места	-
5	Назначение помещения	Нежилое
6	Вид (виды) разрешенного использования	-
7	Площадь помещения, машино-места (Р), м2	3.8
8	Наименование помещения	Кладовая
№ п/п	Наименование характеристики	Значение характеристики
1	2	3
1	Кадастровый номер либо ранее присвоенный государственный учетный номер помещения, машино-места (кадастровый, инвентарный или условный номер)	-
	Кадастровый номер исходного объекта недвижимости (объектов недвижимости)	-
2	Номер, тип этажа (этажей), на котором (которых) расположено помещение	-1 (подвальный), Этаж
3	Обозначение (номер) помещения, машино-места на поэтажном плане	104
4	Адрес помещения	Российская Федерация, Московская область, Ленинский муниципальный район, городское поселение Видное, город Видное, жилой комплекс "Видный город", улица имени народного артиста СССР Святослава Рихтера, дом 6, помещение 104
	Местоположение помещения	-
	Дополнение местоположения помещения, машино-места	-
5	Назначение помещения	Нежилое
6	Вид (виды) разрешенного использования	-
7	Площадь помещения, машино-места (Р), м2	3.6

8	Наименование помещения	Кладовая
№ п/п	Наименование характеристики	Значение характеристики
1	2	3
1	Кадастровый номер либо ранее присвоенный государственный учетный номер помещения, машино-места (кадастровый, инвентарный или условный номер)	-
	Кадастровый номер исходного объекта недвижимости (объектов недвижимости)	-
2	Номер, тип этажа (этажей), на котором (которых) расположено помещение	-1 (подвальный), Этаж
3	Обозначение (номер) помещения, машино-места на поэтажном плане	105
4	Адрес помещения	Российская Федерация, Московская область, Ленинский муниципальный район, городское поселение Видное, город Видное, жилой комплекс "Видный город", улица имени народного артиста СССР Святослава Рихтера, дом 6, помещение 105
	Местоположение помещения	-
	Дополнение местоположения помещения, машино-места	-
5	Назначение помещения	Нежилое
6	Вид (виды) разрешенного использования	-
7	Площадь помещения, машино-места (Р), м2	4.1
8	Наименование помещения	Кладовая
№ п/п	Наименование характеристики	Значение характеристики
1	2	3
1	Кадастровый номер либо ранее присвоенный государственный учетный номер помещения, машино-места (кадастровый, инвентарный или условный номер)	-
	Кадастровый номер исходного объекта недвижимости (объектов недвижимости)	-
2	Номер, тип этажа (этажей), на котором (которых) расположено помещение	-1 (подвальный), Этаж
3	Обозначение (номер) помещения, машино-места на поэтажном плане	106
4	Адрес помещения	Российская Федерация, Московская область, Ленинский муниципальный район, городское поселение Видное, город Видное, жилой комплекс "Видный город", улица имени народного артиста СССР Святослава Рихтера, дом 6, помещение 106
	Местоположение помещения	-
	Дополнение местоположения помещения, машино-места	-
5	Назначение помещения	Нежилое
6	Вид (виды) разрешенного использования	-
7	Площадь помещения, машино-места (Р), м2	3.0

8	Наименование помещения	Кладовая
№ п/п	Наименование характеристики	Значение характеристики
1	2	3
1	Кадастровый номер либо ранее присвоенный государственный учетный номер помещения, машино-места (кадастровый, инвентарный или условный номер)	-
	Кадастровый номер исходного объекта недвижимости (объектов недвижимости)	-
2	Номер, тип этажа (этажей), на котором (которых) расположено помещение	-1 (подвальный), Этаж
3	Обозначение (номер) помещения, машино-места на поэтажном плане	201
4	Адрес помещения	Российская Федерация, Московская область, Ленинский муниципальный район, городское поселение Видное, город Видное, жилой комплекс "Видный город", улица имени народного артиста СССР Святослава Рихтера, дом 6, помещение 201
	Местоположение помещения	-
	Дополнение местоположения помещения, машино-места	-
5	Назначение помещения	Нежилое
6	Вид (виды) разрешенного использования	-
7	Площадь помещения, машино-места (Р), м2	4.9
8	Наименование помещения	Кладовая
№ п/п	Наименование характеристики	Значение характеристики
1	2	3
1	Кадастровый номер либо ранее присвоенный государственный учетный номер помещения, машино-места (кадастровый, инвентарный или условный номер)	-
	Кадастровый номер исходного объекта недвижимости (объектов недвижимости)	-
2	Номер, тип этажа (этажей), на котором (которых) расположено помещение	-1 (подвальный), Этаж
3	Обозначение (номер) помещения, машино-места на поэтажном плане	202
4	Адрес помещения	Российская Федерация, Московская область, Ленинский муниципальный район, городское поселение Видное, город Видное, жилой комплекс "Видный город", улица имени народного артиста СССР Святослава Рихтера, дом 6, помещение 202
	Местоположение помещения	-
	Дополнение местоположения помещения, машино-места	-
5	Назначение помещения	Нежилое
6	Вид (виды) разрешенного использования	-
7	Площадь помещения, машино-места (Р), м2	3.2

8	Наименование помещения	Кладовая
№ п/п	Наименование характеристики	Значение характеристики
1	2	3
1	Кадастровый номер либо ранее присвоенный государственный учетный номер помещения, машино-места (кадастровый, инвентарный или условный номер)	-
	Кадастровый номер исходного объекта недвижимости (объектов недвижимости)	-
2	Номер, тип этажа (этажей), на котором (которых) расположено помещение	-1 (подвальный), Этаж
3	Обозначение (номер) помещения, машино-места на поэтажном плане	203
4	Адрес помещения	Российская Федерация, Московская область, Ленинский муниципальный район, городское поселение Видное, город Видное, жилой комплекс "Видный город", улица имени народного артиста СССР Святослава Рихтера, дом 6, помещение 203
	Местоположение помещения	-
	Дополнение местоположения помещения, машино-места	-
5	Назначение помещения	Нежилое
6	Вид (виды) разрешенного использования	-
7	Площадь помещения, машино-места (Р), м2	4.0
8	Наименование помещения	Кладовая
№ п/п	Наименование характеристики	Значение характеристики
1	2	3
1	Кадастровый номер либо ранее присвоенный государственный учетный номер помещения, машино-места (кадастровый, инвентарный или условный номер)	-
	Кадастровый номер исходного объекта недвижимости (объектов недвижимости)	-
2	Номер, тип этажа (этажей), на котором (которых) расположено помещение	-1 (подвальный), Этаж
3	Обозначение (номер) помещения, машино-места на поэтажном плане	204
4	Адрес помещения	Российская Федерация, Московская область, Ленинский муниципальный район, городское поселение Видное, город Видное, жилой комплекс "Видный город", улица имени народного артиста СССР Святослава Рихтера, дом 6, помещение 204
	Местоположение помещения	-
	Дополнение местоположения помещения, машино-места	-
5	Назначение помещения	Нежилое
6	Вид (виды) разрешенного использования	-
7	Площадь помещения, машино-места (Р), м2	5.0

8	Наименование помещения	Кладовая
№ п/п	Наименование характеристики	Значение характеристики
1	2	3
1	Кадастровый номер либо ранее присвоенный государственный учетный номер помещения, машино-места (кадастровый, инвентарный или условный номер)	-
	Кадастровый номер исходного объекта недвижимости (объектов недвижимости)	-
2	Номер, тип этажа (этажей), на котором (которых) расположено помещение	-1 (подвальный), Этаж
3	Обозначение (номер) помещения, машино-места на поэтажном плане	301
4	Адрес помещения	Российская Федерация, Московская область, Ленинский муниципальный район, городское поселение Видное, город Видное, жилой комплекс "Видный город", улица имени народного артиста СССР Святослава Рихтера, дом 6, помещение 301
	Местоположение помещения	-
	Дополнение местоположения помещения, машино-места	-
5	Назначение помещения	Нежилое
6	Вид (виды) разрешенного использования	-
7	Площадь помещения, машино-места (Р), м2	5.0
8	Наименование помещения	Кладовая
№ п/п	Наименование характеристики	Значение характеристики
1	2	3
1	Кадастровый номер либо ранее присвоенный государственный учетный номер помещения, машино-места (кадастровый, инвентарный или условный номер)	-
	Кадастровый номер исходного объекта недвижимости (объектов недвижимости)	-
2	Номер, тип этажа (этажей), на котором (которых) расположено помещение	-1 (подвальный), Этаж
3	Обозначение (номер) помещения, машино-места на поэтажном плане	302
4	Адрес помещения	Российская Федерация, Московская область, Ленинский муниципальный район, городское поселение Видное, город Видное, жилой комплекс "Видный город", улица имени народного артиста СССР Святослава Рихтера, дом 6, помещение 302
	Местоположение помещения	-
	Дополнение местоположения помещения, машино-места	-
5	Назначение помещения	Нежилое
6	Вид (виды) разрешенного использования	-
7	Площадь помещения, машино-места (Р), м2	3.1

8	Наименование помещения	Кладовая
№ п/п	Наименование характеристики	Значение характеристики
1	2	3
1	Кадастровый номер либо ранее присвоенный государственный учетный номер помещения, машино-места (кадастровый, инвентарный или условный номер)	-
	Кадастровый номер исходного объекта недвижимости (объектов недвижимости)	-
2	Номер, тип этажа (этажей), на котором (которых) расположено помещение	-1 (подвальный), Этаж
3	Обозначение (номер) помещения, машино-места на поэтажном плане	303
4	Адрес помещения	Российская Федерация, Московская область, Ленинский муниципальный район, городское поселение Видное, город Видное, жилой комплекс "Видный город", улица имени народного артиста СССР Святослава Рихтера, дом 6, помещение 303
	Местоположение помещения	-
	Дополнение местоположения помещения, машино-места	-
5	Назначение помещения	Нежилое
6	Вид (виды) разрешенного использования	-
7	Площадь помещения, машино-места (Р), м2	3.2
8	Наименование помещения	Кладовая
№ п/п	Наименование характеристики	Значение характеристики
1	2	3
1	Кадастровый номер либо ранее присвоенный государственный учетный номер помещения, машино-места (кадастровый, инвентарный или условный номер)	-
	Кадастровый номер исходного объекта недвижимости (объектов недвижимости)	-
2	Номер, тип этажа (этажей), на котором (которых) расположено помещение	-1 (подвальный), Этаж
3	Обозначение (номер) помещения, машино-места на поэтажном плане	304
4	Адрес помещения	Российская Федерация, Московская область, Ленинский муниципальный район, городское поселение Видное, город Видное, жилой комплекс "Видный город", улица имени народного артиста СССР Святослава Рихтера, дом 6, помещение 304
	Местоположение помещения	-
	Дополнение местоположения помещения, машино-места	-
5	Назначение помещения	Нежилое
6	Вид (виды) разрешенного использования	-
7	Площадь помещения, машино-места (Р), м2	4.2

8	Наименование помещения	Кладовая
№ п/п	Наименование характеристики	Значение характеристики
1	2	3
1	Кадастровый номер либо ранее присвоенный государственный учетный номер помещения, машино-места (кадастровый, инвентарный или условный номер)	-
	Кадастровый номер исходного объекта недвижимости (объектов недвижимости)	-
2	Номер, тип этажа (этажей), на котором (которых) расположено помещение	-1 (подвальный), Этаж
3	Обозначение (номер) помещения, машино-места на поэтажном плане	305
4	Адрес помещения	Российская Федерация, Московская область, Ленинский муниципальный район, городское поселение Видное, город Видное, жилой комплекс "Видный город", улица имени народного артиста СССР Святослава Рихтера, дом 6, помещение 305
	Местоположение помещения	-
	Дополнение местоположения помещения, машино-места	-
5	Назначение помещения	Нежилое
6	Вид (виды) разрешенного использования	-
7	Площадь помещения, машино-места (Р), м2	4.9
8	Наименование помещения	Кладовая
№ п/п	Наименование характеристики	Значение характеристики
1	2	3
1	Кадастровый номер либо ранее присвоенный государственный учетный номер помещения, машино-места (кадастровый, инвентарный или условный номер)	-
	Кадастровый номер исходного объекта недвижимости (объектов недвижимости)	-
2	Номер, тип этажа (этажей), на котором (которых) расположено помещение	-1 (подвальный), Этаж
3	Обозначение (номер) помещения, машино-места на поэтажном плане	306
4	Адрес помещения	Российская Федерация, Московская область, Ленинский муниципальный район, городское поселение Видное, город Видное, жилой комплекс "Видный город", улица имени народного артиста СССР Святослава Рихтера, дом 6, помещение 306
	Местоположение помещения	-
	Дополнение местоположения помещения, машино-места	-
5	Назначение помещения	Нежилое
6	Вид (виды) разрешенного использования	-
7	Площадь помещения, машино-места (Р), м2	3.5

8	Наименование помещения	Кладовая
№ п/п	Наименование характеристики	Значение характеристики
1	2	3
1	Кадастровый номер либо ранее присвоенный государственный учетный номер помещения, машино-места (кадастровый, инвентарный или условный номер)	-
	Кадастровый номер исходного объекта недвижимости (объектов недвижимости)	-
2	Номер, тип этажа (этажей), на котором (которых) расположено помещение	-1 (подвальный), Этаж
3	Обозначение (номер) помещения, машино-места на поэтажном плане	307
4	Адрес помещения	Российская Федерация, Московская область, Ленинский муниципальный район, городское поселение Видное, город Видное, жилой комплекс "Видный город", улица имени народного артиста СССР Святослава Рихтера, дом 6, помещение 307
	Местоположение помещения	-
	Дополнение местоположения помещения, машино-места	-
5	Назначение помещения	Нежилое
6	Вид (виды) разрешенного использования	-
7	Площадь помещения, машино-места (Р), м2	4.2
8	Наименование помещения	Кладовая
№ п/п	Наименование характеристики	Значение характеристики
1	2	3
1	Кадастровый номер либо ранее присвоенный государственный учетный номер помещения, машино-места (кадастровый, инвентарный или условный номер)	-
	Кадастровый номер исходного объекта недвижимости (объектов недвижимости)	-
2	Номер, тип этажа (этажей), на котором (которых) расположено помещение	-1 (подвальный), Этаж
3	Обозначение (номер) помещения, машино-места на поэтажном плане	308
4	Адрес помещения	Российская Федерация, Московская область, Ленинский муниципальный район, городское поселение Видное, город Видное, жилой комплекс "Видный город", улица имени народного артиста СССР Святослава Рихтера, дом 6, помещение 308
	Местоположение помещения	-
	Дополнение местоположения помещения, машино-места	-
5	Назначение помещения	Нежилое
6	Вид (виды) разрешенного использования	-
7	Площадь помещения, машино-места (Р), м2	3.8

8	Наименование помещения	Кладовая
№ п/п	Наименование характеристики	Значение характеристики
1	2	3
1	Кадастровый номер либо ранее присвоенный государственный учетный номер помещения, машино-места (кадастровый, инвентарный или условный номер)	-
	Кадастровый номер исходного объекта недвижимости (объектов недвижимости)	-
2	Номер, тип этажа (этажей), на котором (которых) расположено помещение	-1 (подвальный), Этаж
3	Обозначение (номер) помещения, машино-места на поэтажном плане	309
4	Адрес помещения	Российская Федерация, Московская область, Ленинский муниципальный район, городское поселение Видное, город Видное, жилой комплекс "Видный город", улица имени народного артиста СССР Святослава Рихтера, дом 6, помещение 309
	Местоположение помещения	-
	Дополнение местоположения помещения, машино-места	-
5	Назначение помещения	Нежилое
6	Вид (виды) разрешенного использования	-
7	Площадь помещения, машино-места (Р), м2	3.2
8	Наименование помещения	Кладовая
№ п/п	Наименование характеристики	Значение характеристики
1	2	3
1	Кадастровый номер либо ранее присвоенный государственный учетный номер помещения, машино-места (кадастровый, инвентарный или условный номер)	-
	Кадастровый номер исходного объекта недвижимости (объектов недвижимости)	-
2	Номер, тип этажа (этажей), на котором (которых) расположено помещение	-1 (подвальный), Этаж
3	Обозначение (номер) помещения, машино-места на поэтажном плане	310
4	Адрес помещения	Российская Федерация, Московская область, Ленинский муниципальный район, городское поселение Видное, город Видное, жилой комплекс "Видный город", улица имени народного артиста СССР Святослава Рихтера, дом 6, помещение 310
	Местоположение помещения	-
	Дополнение местоположения помещения, машино-места	-
5	Назначение помещения	Нежилое
6	Вид (виды) разрешенного использования	-
7	Площадь помещения, машино-места (Р), м2	3.1

8	Наименование помещения	Кладовая
№ п/п	Наименование характеристики	Значение характеристики
1	2	3
1	Кадастровый номер либо ранее присвоенный государственный учетный номер помещения, машино-места (кадастровый, инвентарный или условный номер)	-
	Кадастровый номер исходного объекта недвижимости (объектов недвижимости)	-
2	Номер, тип этажа (этажей), на котором (которых) расположено помещение	-1 (подвальный), Этаж
3	Обозначение (номер) помещения, машино-места на поэтажном плане	401
4	Адрес помещения	Российская Федерация, Московская область, Ленинский муниципальный район, городское поселение Видное, город Видное, жилой комплекс "Видный город", улица имени народного артиста СССР Святослава Рихтера, дом 6, помещение 401
	Местоположение помещения	-
	Дополнение местоположения помещения, машино-места	-
5	Назначение помещения	Нежилое
6	Вид (виды) разрешенного использования	-
7	Площадь помещения, машино-места (Р), м2	4.1
8	Наименование помещения	Кладовая
№ п/п	Наименование характеристики	Значение характеристики
1	2	3
1	Кадастровый номер либо ранее присвоенный государственный учетный номер помещения, машино-места (кадастровый, инвентарный или условный номер)	-
	Кадастровый номер исходного объекта недвижимости (объектов недвижимости)	-
2	Номер, тип этажа (этажей), на котором (которых) расположено помещение	-1 (подвальный), Этаж
3	Обозначение (номер) помещения, машино-места на поэтажном плане	402
4	Адрес помещения	Российская Федерация, Московская область, Ленинский муниципальный район, городское поселение Видное, город Видное, жилой комплекс "Видный город", улица имени народного артиста СССР Святослава Рихтера, дом 6, помещение 402
	Местоположение помещения	-
	Дополнение местоположения помещения, машино-места	-
5	Назначение помещения	Нежилое
6	Вид (виды) разрешенного использования	-
7	Площадь помещения, машино-места (Р), м2	3.3

8	Наименование помещения	Кладовая
№ п/п	Наименование характеристики	Значение характеристики
1	2	3
1	Кадастровый номер либо ранее присвоенный государственный учетный номер помещения, машино-места (кадастровый, инвентарный или условный номер)	-
	Кадастровый номер исходного объекта недвижимости (объектов недвижимости)	-
2	Номер, тип этажа (этажей), на котором (которых) расположено помещение	-1 (подвальный), Этаж
3	Обозначение (номер) помещения, машино-места на поэтажном плане	403
4	Адрес помещения	Российская Федерация, Московская область, Ленинский муниципальный район, городское поселение Видное, город Видное, жилой комплекс "Видный город", улица имени народного артиста СССР Святослава Рихтера, дом 6, помещение 403
	Местоположение помещения	-
	Дополнение местоположения помещения, машино-места	-
5	Назначение помещения	Нежилое
6	Вид (виды) разрешенного использования	-
7	Площадь помещения, машино-места (Р), м2	4.6
8	Наименование помещения	Кладовая
№ п/п	Наименование характеристики	Значение характеристики
1	2	3
1	Кадастровый номер либо ранее присвоенный государственный учетный номер помещения, машино-места (кадастровый, инвентарный или условный номер)	-
	Кадастровый номер исходного объекта недвижимости (объектов недвижимости)	-
2	Номер, тип этажа (этажей), на котором (которых) расположено помещение	-1 (подвальный), Этаж
3	Обозначение (номер) помещения, машино-места на поэтажном плане	404
4	Адрес помещения	Российская Федерация, Московская область, Ленинский муниципальный район, городское поселение Видное, город Видное, жилой комплекс "Видный город", улица имени народного артиста СССР Святослава Рихтера, дом 6, помещение 404
	Местоположение помещения	-
	Дополнение местоположения помещения, машино-места	-
5	Назначение помещения	Нежилое
6	Вид (виды) разрешенного использования	-
7	Площадь помещения, машино-места (Р), м2	4.2

8	Наименование помещения	Кладовая
№ п/п	Наименование характеристики	Значение характеристики
1	2	3
1	Кадастровый номер либо ранее присвоенный государственный учетный номер помещения, машино-места (кадастровый, инвентарный или условный номер)	-
	Кадастровый номер исходного объекта недвижимости (объектов недвижимости)	-
2	Номер, тип этажа (этажей), на котором (которых) расположено помещение	-1 (подвальный), Этаж
3	Обозначение (номер) помещения, машино-места на поэтажном плане	405
4	Адрес помещения	Российская Федерация, Московская область, Ленинский муниципальный район, городское поселение Видное, город Видное, жилой комплекс "Видный город", улица имени народного артиста СССР Святослава Рихтера, дом 6, помещение 405
	Местоположение помещения	-
	Дополнение местоположения помещения, машино-места	-
5	Назначение помещения	Нежилое
6	Вид (виды) разрешенного использования	-
7	Площадь помещения, машино-места (Р), м2	4.4
8	Наименование помещения	Кладовая
№ п/п	Наименование характеристики	Значение характеристики
1	2	3
1	Кадастровый номер либо ранее присвоенный государственный учетный номер помещения, машино-места (кадастровый, инвентарный или условный номер)	-
	Кадастровый номер исходного объекта недвижимости (объектов недвижимости)	-
2	Номер, тип этажа (этажей), на котором (которых) расположено помещение	-1 (подвальный), Этаж
3	Обозначение (номер) помещения, машино-места на поэтажном плане	406
4	Адрес помещения	Российская Федерация, Московская область, Ленинский муниципальный район, городское поселение Видное, город Видное, жилой комплекс "Видный город", улица имени народного артиста СССР Святослава Рихтера, дом 6, помещение 406
	Местоположение помещения	-
	Дополнение местоположения помещения, машино-места	-
5	Назначение помещения	Нежилое
6	Вид (виды) разрешенного использования	-
7	Площадь помещения, машино-места (Р), м2	4.1

8	Наименование помещения	Кладовая
№ п/п	Наименование характеристики	Значение характеристики
1	2	3
1	Кадастровый номер либо ранее присвоенный государственный учетный номер помещения, машино-места (кадастровый, инвентарный или условный номер)	-
	Кадастровый номер исходного объекта недвижимости (объектов недвижимости)	-
2	Номер, тип этажа (этажей), на котором (которых) расположено помещение	-1 (подвальный), Этаж
3	Обозначение (номер) помещения, машино-места на поэтажном плане	407
4	Адрес помещения	Российская Федерация, Московская область, Ленинский муниципальный район, городское поселение Видное, город Видное, жилой комплекс "Видный город", улица имени народного артиста СССР Святослава Рихтера, дом 6, помещение 407
	Местоположение помещения	-
	Дополнение местоположения помещения, машино-места	-
5	Назначение помещения	Нежилое
6	Вид (виды) разрешенного использования	-
7	Площадь помещения, машино-места (Р), м2	4.0
8	Наименование помещения	Кладовая
№ п/п	Наименование характеристики	Значение характеристики
1	2	3
1	Кадастровый номер либо ранее присвоенный государственный учетный номер помещения, машино-места (кадастровый, инвентарный или условный номер)	-
	Кадастровый номер исходного объекта недвижимости (объектов недвижимости)	-
2	Номер, тип этажа (этажей), на котором (которых) расположено помещение	-1 (подвальный), Этаж
3	Обозначение (номер) помещения, машино-места на поэтажном плане	408
4	Адрес помещения	Российская Федерация, Московская область, Ленинский муниципальный район, городское поселение Видное, город Видное, жилой комплекс "Видный город", улица имени народного артиста СССР Святослава Рихтера, дом 6, помещение 408
	Местоположение помещения	-
	Дополнение местоположения помещения, машино-места	-
5	Назначение помещения	Нежилое
6	Вид (виды) разрешенного использования	-
7	Площадь помещения, машино-места (Р), м2	4.3

8	Наименование помещения	Кладовая
№ п/п	Наименование характеристики	Значение характеристики
1	2	3
1	Кадастровый номер либо ранее присвоенный государственный учетный номер помещения, машино-места (кадастровый, инвентарный или условный номер)	-
	Кадастровый номер исходного объекта недвижимости (объектов недвижимости)	-
2	Номер, тип этажа (этажей), на котором (которых) расположено помещение	-1 (подвальный), Этаж
3	Обозначение (номер) помещения, машино-места на поэтажном плане	409
4	Адрес помещения	Российская Федерация, Московская область, Ленинский муниципальный район, городское поселение Видное, город Видное, жилой комплекс "Видный город", улица имени народного артиста СССР Святослава Рихтера, дом 6, помещение 409
	Местоположение помещения	-
	Дополнение местоположения помещения, машино-места	-
5	Назначение помещения	Нежилое
6	Вид (виды) разрешенного использования	-
7	Площадь помещения, машино-места (Р), м2	4.9
8	Наименование помещения	Кладовая
№ п/п	Наименование характеристики	Значение характеристики
1	2	3
1	Кадастровый номер либо ранее присвоенный государственный учетный номер помещения, машино-места (кадастровый, инвентарный или условный номер)	-
	Кадастровый номер исходного объекта недвижимости (объектов недвижимости)	-
2	Номер, тип этажа (этажей), на котором (которых) расположено помещение	-1 (подвальный), Этаж
3	Обозначение (номер) помещения, машино-места на поэтажном плане	410
4	Адрес помещения	Российская Федерация, Московская область, Ленинский муниципальный район, городское поселение Видное, город Видное, жилой комплекс "Видный город", улица имени народного артиста СССР Святослава Рихтера, дом 6, помещение 410
	Местоположение помещения	-
	Дополнение местоположения помещения, машино-места	-
5	Назначение помещения	Нежилое
6	Вид (виды) разрешенного использования	-
7	Площадь помещения, машино-места (Р), м2	3.1

8	Наименование помещения	Кладовая
№ п/п	Наименование характеристики	Значение характеристики
1	2	3
1	Кадастровый номер либо ранее присвоенный государственный учетный номер помещения, машино-места (кадастровый, инвентарный или условный номер)	-
	Кадастровый номер исходного объекта недвижимости (объектов недвижимости)	-
2	Номер, тип этажа (этажей), на котором (которых) расположено помещение	-1 (подвальный), Этаж
3	Обозначение (номер) помещения, машино-места на поэтажном плане	411
4	Адрес помещения	Российская Федерация, Московская область, Ленинский муниципальный район, городское поселение Видное, город Видное, жилой комплекс "Видный город", улица имени народного артиста СССР Святослава Рихтера, дом 6, помещение 411
	Местоположение помещения	-
	Дополнение местоположения помещения, машино-места	-
5	Назначение помещения	Нежилое
6	Вид (виды) разрешенного использования	-
7	Площадь помещения, машино-места (Р), м2	3.6
8	Наименование помещения	Кладовая
№ п/п	Наименование характеристики	Значение характеристики
1	2	3
1	Кадастровый номер либо ранее присвоенный государственный учетный номер помещения, машино-места (кадастровый, инвентарный или условный номер)	-
	Кадастровый номер исходного объекта недвижимости (объектов недвижимости)	-
2	Номер, тип этажа (этажей), на котором (которых) расположено помещение	-1 (подвальный), Этаж
3	Обозначение (номер) помещения, машино-места на поэтажном плане	412
4	Адрес помещения	Российская Федерация, Московская область, Ленинский муниципальный район, городское поселение Видное, город Видное, жилой комплекс "Видный город", улица имени народного артиста СССР Святослава Рихтера, дом 6, помещение 412
	Местоположение помещения	-
	Дополнение местоположения помещения, машино-места	-
5	Назначение помещения	Нежилое
6	Вид (виды) разрешенного использования	-
7	Площадь помещения, машино-места (Р), м2	3.8

8	Наименование помещения	Кладовая
№ п/п	Наименование характеристики	Значение характеристики
1	2	3
1	Кадастровый номер либо ранее присвоенный государственный учетный номер помещения, машино-места (кадастровый, инвентарный или условный номер)	-
	Кадастровый номер исходного объекта недвижимости (объектов недвижимости)	-
2	Номер, тип этажа (этажей), на котором (которых) расположено помещение	-1 (подвальный), Этаж
3	Обозначение (номер) помещения, машино-места на поэтажном плане	413
4	Адрес помещения	Российская Федерация, Московская область, Ленинский муниципальный район, городское поселение Видное, город Видное, жилой комплекс "Видный город", улица имени народного артиста СССР Святослава Рихтера, дом 6, помещение 413
	Местоположение помещения	-
	Дополнение местоположения помещения, машино-места	-
5	Назначение помещения	Нежилое
6	Вид (виды) разрешенного использования	-
7	Площадь помещения, машино-места (Р), м2	3.4
8	Наименование помещения	Кладовая
№ п/п	Наименование характеристики	Значение характеристики
1	2	3
1	Кадастровый номер либо ранее присвоенный государственный учетный номер помещения, машино-места (кадастровый, инвентарный или условный номер)	-
	Кадастровый номер исходного объекта недвижимости (объектов недвижимости)	-
2	Номер, тип этажа (этажей), на котором (которых) расположено помещение	-1 (подвальный), Этаж
3	Обозначение (номер) помещения, машино-места на поэтажном плане	414
4	Адрес помещения	Российская Федерация, Московская область, Ленинский муниципальный район, городское поселение Видное, город Видное, жилой комплекс "Видный город", улица имени народного артиста СССР Святослава Рихтера, дом 6, помещение 414
	Местоположение помещения	-
	Дополнение местоположения помещения, машино-места	-
5	Назначение помещения	Нежилое
6	Вид (виды) разрешенного использования	-
7	Площадь помещения, машино-места (Р), м2	3.8

8	Наименование помещения	Кладовая
№ п/п	Наименование характеристики	Значение характеристики
1	2	3
1	Кадастровый номер либо ранее присвоенный государственный учетный номер помещения, машино-места (кадастровый, инвентарный или условный номер)	-
	Кадастровый номер исходного объекта недвижимости (объектов недвижимости)	-
2	Номер, тип этажа (этажей), на котором (которых) расположено помещение	-1 (подвальный), Этаж
3	Обозначение (номер) помещения, машино-места на поэтажном плане	501
4	Адрес помещения	Российская Федерация, Московская область, Ленинский муниципальный район, городское поселение Видное, город Видное, жилой комплекс "Видный город", улица имени народного артиста СССР Святослава Рихтера, дом 6, помещение 501
	Местоположение помещения	-
	Дополнение местоположения помещения, машино-места	-
5	Назначение помещения	Нежилое
6	Вид (виды) разрешенного использования	-
7	Площадь помещения, машино-места (Р), м2	4.1
8	Наименование помещения	Кладовая
№ п/п	Наименование характеристики	Значение характеристики
1	2	3
1	Кадастровый номер либо ранее присвоенный государственный учетный номер помещения, машино-места (кадастровый, инвентарный или условный номер)	-
	Кадастровый номер исходного объекта недвижимости (объектов недвижимости)	-
2	Номер, тип этажа (этажей), на котором (которых) расположено помещение	-1 (подвальный), Этаж
3	Обозначение (номер) помещения, машино-места на поэтажном плане	502
4	Адрес помещения	Российская Федерация, Московская область, Ленинский муниципальный район, городское поселение Видное, город Видное, жилой комплекс "Видный город", улица имени народного артиста СССР Святослава Рихтера, дом 6, помещение 502
	Местоположение помещения	-
	Дополнение местоположения помещения, машино-места	-
5	Назначение помещения	Нежилое
6	Вид (виды) разрешенного использования	-
7	Площадь помещения, машино-места (Р), м2	4.1

8	Наименование помещения	Кладовая
№ п/п	Наименование характеристики	Значение характеристики
1	2	3
1	Кадастровый номер либо ранее присвоенный государственный учетный номер помещения, машино-места (кадастровый, инвентарный или условный номер)	-
	Кадастровый номер исходного объекта недвижимости (объектов недвижимости)	-
2	Номер, тип этажа (этажей), на котором (которых) расположено помещение	-1 (подвальный), Этаж
3	Обозначение (номер) помещения, машино-места на поэтажном плане	503
4	Адрес помещения	Российская Федерация, Московская область, Ленинский муниципальный район, городское поселение Видное, город Видное, жилой комплекс "Видный город", улица имени народного артиста СССР Святослава Рихтера, дом 6, помещение 503
	Местоположение помещения	-
	Дополнение местоположения помещения, машино-места	-
5	Назначение помещения	Нежилое
6	Вид (виды) разрешенного использования	-
7	Площадь помещения, машино-места (Р), м2	3.1
8	Наименование помещения	Кладовая
№ п/п	Наименование характеристики	Значение характеристики
1	2	3
1	Кадастровый номер либо ранее присвоенный государственный учетный номер помещения, машино-места (кадастровый, инвентарный или условный номер)	-
	Кадастровый номер исходного объекта недвижимости (объектов недвижимости)	-
2	Номер, тип этажа (этажей), на котором (которых) расположено помещение	-1 (подвальный), Этаж
3	Обозначение (номер) помещения, машино-места на поэтажном плане	504
4	Адрес помещения	Российская Федерация, Московская область, Ленинский муниципальный район, городское поселение Видное, город Видное, жилой комплекс "Видный город", улица имени народного артиста СССР Святослава Рихтера, дом 6, помещение 504
	Местоположение помещения	-
	Дополнение местоположения помещения, машино-места	-
5	Назначение помещения	Нежилое
6	Вид (виды) разрешенного использования	-
7	Площадь помещения, машино-места (Р), м2	3.1

8	Наименование помещения	Кладовая
№ п/п	Наименование характеристики	Значение характеристики
1	2	3
1	Кадастровый номер либо ранее присвоенный государственный учетный номер помещения, машино-места (кадастровый, инвентарный или условный номер)	-
	Кадастровый номер исходного объекта недвижимости (объектов недвижимости)	-
2	Номер, тип этажа (этажей), на котором (которых) расположено помещение	-1 (подвальный), Этаж
3	Обозначение (номер) помещения, машино-места на поэтажном плане	505
4	Адрес помещения	Российская Федерация, Московская область, Ленинский муниципальный район, городское поселение Видное, город Видное, жилой комплекс "Видный город", улица имени народного артиста СССР Святослава Рихтера, дом 6, помещение 505
	Местоположение помещения	-
	Дополнение местоположения помещения, машино-места	-
5	Назначение помещения	Нежилое
6	Вид (виды) разрешенного использования	-
7	Площадь помещения, машино-места (Р), м2	3.0
8	Наименование помещения	Кладовая
№ п/п	Наименование характеристики	Значение характеристики
1	2	3
1	Кадастровый номер либо ранее присвоенный государственный учетный номер помещения, машино-места (кадастровый, инвентарный или условный номер)	-
	Кадастровый номер исходного объекта недвижимости (объектов недвижимости)	-
2	Номер, тип этажа (этажей), на котором (которых) расположено помещение	-1 (подвальный), Этаж
3	Обозначение (номер) помещения, машино-места на поэтажном плане	506
4	Адрес помещения	Российская Федерация, Московская область, Ленинский муниципальный район, городское поселение Видное, город Видное, жилой комплекс "Видный город", улица имени народного артиста СССР Святослава Рихтера, дом 6, помещение 506
	Местоположение помещения	-
	Дополнение местоположения помещения, машино-места	-
5	Назначение помещения	Нежилое
6	Вид (виды) разрешенного использования	-
7	Площадь помещения, машино-места (Р), м2	3.5

8	Наименование помещения	Кладовая
№ п/п	Наименование характеристики	Значение характеристики
1	2	3
1	Кадастровый номер либо ранее присвоенный государственный учетный номер помещения, машино-места (кадастровый, инвентарный или условный номер)	-
	Кадастровый номер исходного объекта недвижимости (объектов недвижимости)	-
2	Номер, тип этажа (этажей), на котором (которых) расположено помещение	-1 (подвальный), Этаж
3	Обозначение (номер) помещения, машино-места на поэтажном плане	507
4	Адрес помещения	Российская Федерация, Московская область, Ленинский муниципальный район, городское поселение Видное, город Видное, жилой комплекс "Видный город", улица имени народного артиста СССР Святослава Рихтера, дом 6, помещение 507
	Местоположение помещения	-
	Дополнение местоположения помещения, машино-места	-
5	Назначение помещения	Нежилое
6	Вид (виды) разрешенного использования	-
7	Площадь помещения, машино-места (Р), м2	3.1
8	Наименование помещения	Кладовая
№ п/п	Наименование характеристики	Значение характеристики
1	2	3
1	Кадастровый номер либо ранее присвоенный государственный учетный номер помещения, машино-места (кадастровый, инвентарный или условный номер)	-
	Кадастровый номер исходного объекта недвижимости (объектов недвижимости)	-
2	Номер, тип этажа (этажей), на котором (которых) расположено помещение	-1 (подвальный), Этаж
3	Обозначение (номер) помещения, машино-места на поэтажном плане	508
4	Адрес помещения	Российская Федерация, Московская область, Ленинский муниципальный район, городское поселение Видное, город Видное, жилой комплекс "Видный город", улица имени народного артиста СССР Святослава Рихтера, дом 6, помещение 508
	Местоположение помещения	-
	Дополнение местоположения помещения, машино-места	-
5	Назначение помещения	Нежилое
6	Вид (виды) разрешенного использования	-
7	Площадь помещения, машино-места (Р), м2	3.2

8	Наименование помещения	Кладовая
№ п/п	Наименование характеристики	Значение характеристики
1	2	3
1	Кадастровый номер либо ранее присвоенный государственный учетный номер помещения, машино-места (кадастровый, инвентарный или условный номер)	-
	Кадастровый номер исходного объекта недвижимости (объектов недвижимости)	-
2	Номер, тип этажа (этажей), на котором (которых) расположено помещение	-1 (подвальный), Этаж
3	Обозначение (номер) помещения, машино-места на поэтажном плане	509
4	Адрес помещения	Российская Федерация, Московская область, Ленинский муниципальный район, городское поселение Видное, город Видное, жилой комплекс "Видный город", улица имени народного артиста СССР Святослава Рихтера, дом 6, помещение 509
	Местоположение помещения	-
	Дополнение местоположения помещения, машино-места	-
5	Назначение помещения	Нежилое
6	Вид (виды) разрешенного использования	-
7	Площадь помещения, машино-места (Р), м2	3.4
8	Наименование помещения	Кладовая
№ п/п	Наименование характеристики	Значение характеристики
1	2	3
1	Кадастровый номер либо ранее присвоенный государственный учетный номер помещения, машино-места (кадастровый, инвентарный или условный номер)	-
	Кадастровый номер исходного объекта недвижимости (объектов недвижимости)	-
2	Номер, тип этажа (этажей), на котором (которых) расположено помещение	-1 (подвальный), Этаж
3	Обозначение (номер) помещения, машино-места на поэтажном плане	510
4	Адрес помещения	Российская Федерация, Московская область, Ленинский муниципальный район, городское поселение Видное, город Видное, жилой комплекс "Видный город", улица имени народного артиста СССР Святослава Рихтера, дом 6, помещение 510
	Местоположение помещения	-
	Дополнение местоположения помещения, машино-места	-
5	Назначение помещения	Нежилое
6	Вид (виды) разрешенного использования	-
7	Площадь помещения, машино-места (Р), м2	4.2

8	Наименование помещения	Кладовая
№ п/п	Наименование характеристики	Значение характеристики
1	2	3
1	Кадастровый номер либо ранее присвоенный государственный учетный номер помещения, машино-места (кадастровый, инвентарный или условный номер)	-
	Кадастровый номер исходного объекта недвижимости (объектов недвижимости)	-
2	Номер, тип этажа (этажей), на котором (которых) расположено помещение	-1 (подвальный), Этаж
3	Обозначение (номер) помещения, машино-места на поэтажном плане	511
4	Адрес помещения	Российская Федерация, Московская область, Ленинский муниципальный район, городское поселение Видное, город Видное, жилой комплекс "Видный город", улица имени народного артиста СССР Святослава Рихтера, дом 6, помещение 511
	Местоположение помещения	-
	Дополнение местоположения помещения, машино-места	-
5	Назначение помещения	Нежилое
6	Вид (виды) разрешенного использования	-
7	Площадь помещения, машино-места (Р), м2	4.1
8	Наименование помещения	Кладовая
№ п/п	Наименование характеристики	Значение характеристики
1	2	3
1	Кадастровый номер либо ранее присвоенный государственный учетный номер помещения, машино-места (кадастровый, инвентарный или условный номер)	-
	Кадастровый номер исходного объекта недвижимости (объектов недвижимости)	-
2	Номер, тип этажа (этажей), на котором (которых) расположено помещение	-1 (подвальный), Этаж
3	Обозначение (номер) помещения, машино-места на поэтажном плане	512
4	Адрес помещения	Российская Федерация, Московская область, Ленинский муниципальный район, городское поселение Видное, город Видное, жилой комплекс "Видный город", улица имени народного артиста СССР Святослава Рихтера, дом 6, помещение 512
	Местоположение помещения	-
	Дополнение местоположения помещения, машино-места	-
5	Назначение помещения	Нежилое
6	Вид (виды) разрешенного использования	-
7	Площадь помещения, машино-места (Р), м2	3.9

8	Наименование помещения	Кладовая
№ п/п	Наименование характеристики	Значение характеристики
1	2	3
1	Кадастровый номер либо ранее присвоенный государственный учетный номер помещения, машино-места (кадастровый, инвентарный или условный номер)	-
	Кадастровый номер исходного объекта недвижимости (объектов недвижимости)	-
2	Номер, тип этажа (этажей), на котором (которых) расположено помещение	-1 (подвальный), Этаж
3	Обозначение (номер) помещения, машино-места на поэтажном плане	513
4	Адрес помещения	Российская Федерация, Московская область, Ленинский муниципальный район, городское поселение Видное, город Видное, жилой комплекс "Видный город", улица имени народного артиста СССР Святослава Рихтера, дом 6, помещение 513
	Местоположение помещения	-
	Дополнение местоположения помещения, машино-места	-
5	Назначение помещения	Нежилое
6	Вид (виды) разрешенного использования	-
7	Площадь помещения, машино-места (Р), м2	4.3
8	Наименование помещения	Кладовая
№ п/п	Наименование характеристики	Значение характеристики
1	2	3
1	Кадастровый номер либо ранее присвоенный государственный учетный номер помещения, машино-места (кадастровый, инвентарный или условный номер)	-
	Кадастровый номер исходного объекта недвижимости (объектов недвижимости)	-
2	Номер, тип этажа (этажей), на котором (которых) расположено помещение	-1 (подвальный), Этаж
3	Обозначение (номер) помещения, машино-места на поэтажном плане	514
4	Адрес помещения	Российская Федерация, Московская область, Ленинский муниципальный район, городское поселение Видное, город Видное, жилой комплекс "Видный город", улица имени народного артиста СССР Святослава Рихтера, дом 6, помещение 514
	Местоположение помещения	-
	Дополнение местоположения помещения, машино-места	-
5	Назначение помещения	Нежилое
6	Вид (виды) разрешенного использования	-
7	Площадь помещения, машино-места (Р), м2	3.3



8	Наименование помещения	Кладовая
№ п/п	Наименование характеристики	Значение характеристики
1	2	3
1	Кадастровый номер либо ранее присвоенный государственный учетный номер помещения, машино-места (кадастровый, инвентарный или условный номер)	-
	Кадастровый номер исходного объекта недвижимости (объектов недвижимости)	-
2	Номер, тип этажа (этажей), на котором (которых) расположено помещение	-1 (подвальный), Этаж
3	Обозначение (номер) помещения, машино-места на поэтажном плане	515
4	Адрес помещения	Российская Федерация, Московская область, Ленинский муниципальный район, городское поселение Видное, город Видное, жилой комплекс "Видный город", улица имени народного артиста СССР Святослава Рихтера, дом 6, помещение 515
	Местоположение помещения	-
	Дополнение местоположения помещения, машино-места	-
5	Назначение помещения	Нежилое
6	Вид (виды) разрешенного использования	-
7	Площадь помещения, машино-места (Р), м2	3.0
8	Наименование помещения	Кладовая
№ п/п	Наименование характеристики	Значение характеристики
1	2	3
1	Кадастровый номер либо ранее присвоенный государственный учетный номер помещения, машино-места (кадастровый, инвентарный или условный номер)	-
	Кадастровый номер исходного объекта недвижимости (объектов недвижимости)	-
2	Номер, тип этажа (этажей), на котором (которых) расположено помещение	-1 (подвальный), Этаж
3	Обозначение (номер) помещения, машино-места на поэтажном плане	516
4	Адрес помещения	Российская Федерация, Московская область, Ленинский муниципальный район, городское поселение Видное, город Видное, жилой комплекс "Видный город", улица имени народного артиста СССР Святослава Рихтера, дом 6, помещение 516
	Местоположение помещения	-
	Дополнение местоположения помещения, машино-места	-
5	Назначение помещения	Нежилое
6	Вид (виды) разрешенного использования	-
7	Площадь помещения, машино-места (Р), м2	3.0

8	Наименование помещения	Кладовая
№ п/п	Наименование характеристики	Значение характеристики
1	2	3
1	Кадастровый номер либо ранее присвоенный государственный учетный номер помещения, машино-места (кадастровый, инвентарный или условный номер)	-
	Кадастровый номер исходного объекта недвижимости (объектов недвижимости)	-
2	Номер, тип этажа (этажей), на котором (которых) расположено помещение	-1 (подвальный), Этаж
3	Обозначение (номер) помещения, машино-места на поэтажном плане	601
4	Адрес помещения	Российская Федерация, Московская область, Ленинский муниципальный район, городское поселение Видное, город Видное, жилой комплекс "Видный город", улица имени народного артиста СССР Святослава Рихтера, дом 6, помещение 601
	Местоположение помещения	-
	Дополнение местоположения помещения, машино-места	-
5	Назначение помещения	Нежилое
6	Вид (виды) разрешенного использования	-
7	Площадь помещения, машино-места (Р), м2	3.3
8	Наименование помещения	Кладовая
№ п/п	Наименование характеристики	Значение характеристики
1	2	3
1	Кадастровый номер либо ранее присвоенный государственный учетный номер помещения, машино-места (кадастровый, инвентарный или условный номер)	-
	Кадастровый номер исходного объекта недвижимости (объектов недвижимости)	-
2	Номер, тип этажа (этажей), на котором (которых) расположено помещение	-1 (подвальный), Этаж
3	Обозначение (номер) помещения, машино-места на поэтажном плане	602
4	Адрес помещения	Российская Федерация, Московская область, Ленинский муниципальный район, городское поселение Видное, город Видное, жилой комплекс "Видный город", улица имени народного артиста СССР Святослава Рихтера, дом 6, помещение 602
	Местоположение помещения	-
	Дополнение местоположения помещения, машино-места	-
5	Назначение помещения	Нежилое
6	Вид (виды) разрешенного использования	-
7	Площадь помещения, машино-места (Р), м2	4.5

8	Наименование помещения	Кладовая
№ п/п	Наименование характеристики	Значение характеристики
1	2	3
1	Кадастровый номер либо ранее присвоенный государственный учетный номер помещения, машино-места (кадастровый, инвентарный или условный номер)	-
	Кадастровый номер исходного объекта недвижимости (объектов недвижимости)	-
2	Номер, тип этажа (этажей), на котором (которых) расположено помещение	-1 (подвальный), Этаж
3	Обозначение (номер) помещения, машино-места на поэтажном плане	603
4	Адрес помещения	Российская Федерация, Московская область, Ленинский муниципальный район, городское поселение Видное, город Видное, жилой комплекс "Видный город", улица имени народного артиста СССР Святослава Рихтера, дом 6, помещение 603
	Местоположение помещения	-
	Дополнение местоположения помещения, машино-места	-
5	Назначение помещения	Нежилое
6	Вид (виды) разрешенного использования	-
7	Площадь помещения, машино-места (Р), м2	3.7
8	Наименование помещения	Кладовая
№ п/п	Наименование характеристики	Значение характеристики
1	2	3
1	Кадастровый номер либо ранее присвоенный государственный учетный номер помещения, машино-места (кадастровый, инвентарный или условный номер)	-
	Кадастровый номер исходного объекта недвижимости (объектов недвижимости)	-
2	Номер, тип этажа (этажей), на котором (которых) расположено помещение	-1 (подвальный), Этаж
3	Обозначение (номер) помещения, машино-места на поэтажном плане	Н-0001
4	Адрес помещения	Российская Федерация, Московская область, Ленинский муниципальный район, городское поселение Видное, город Видное, жилой комплекс "Видный город", улица имени народного артиста СССР Святослава Рихтера, дом 6, помещение 206Н
	Местоположение помещения	-
	Дополнение местоположения помещения, машино-места	-
5	Назначение помещения	Нежилое
6	Вид (виды) разрешенного использования	-
7	Площадь помещения, машино-места (Р), м2	34.3

План этажа (части этажа)

1 подъезд, 1 этаж

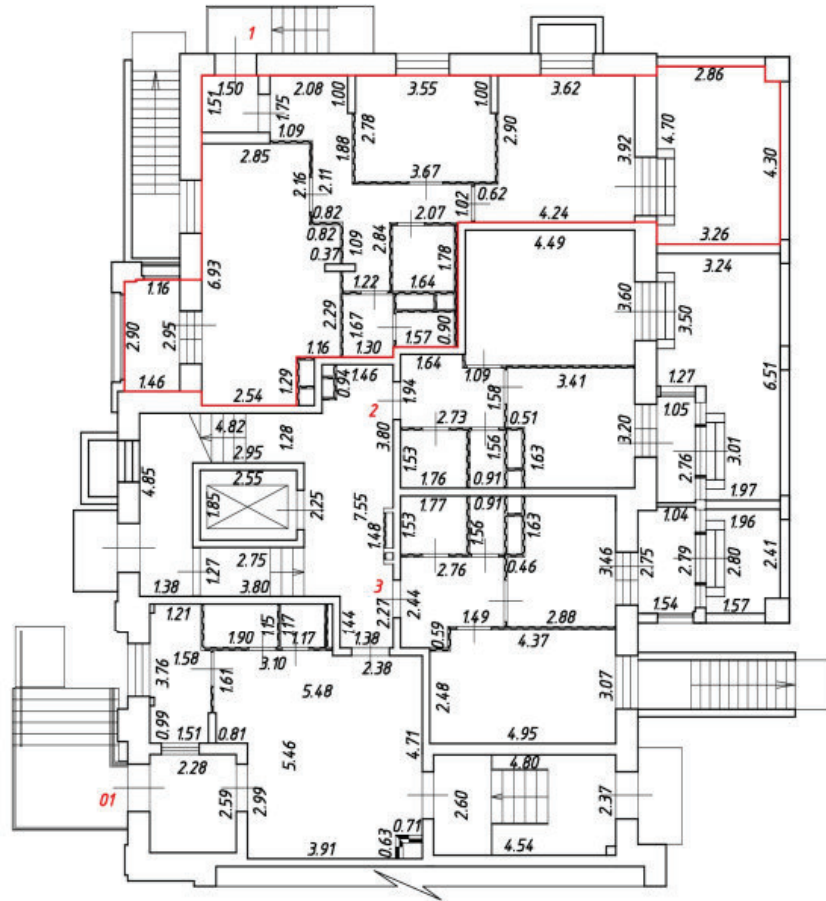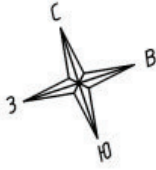



Масштаб 1:200

Условные обозначения:

№ п/п	Наименование условного знака	Изображение
1	Часть границы вновь образованного помещения	
2	Стена с окном и дверью	
3	Перегородка	
4	Лестница	
5	Дверь остекленная (на балкон, лоджию)	
6	Терраса	

План этажа (части этажа)

1 подъезд, 1 этаж

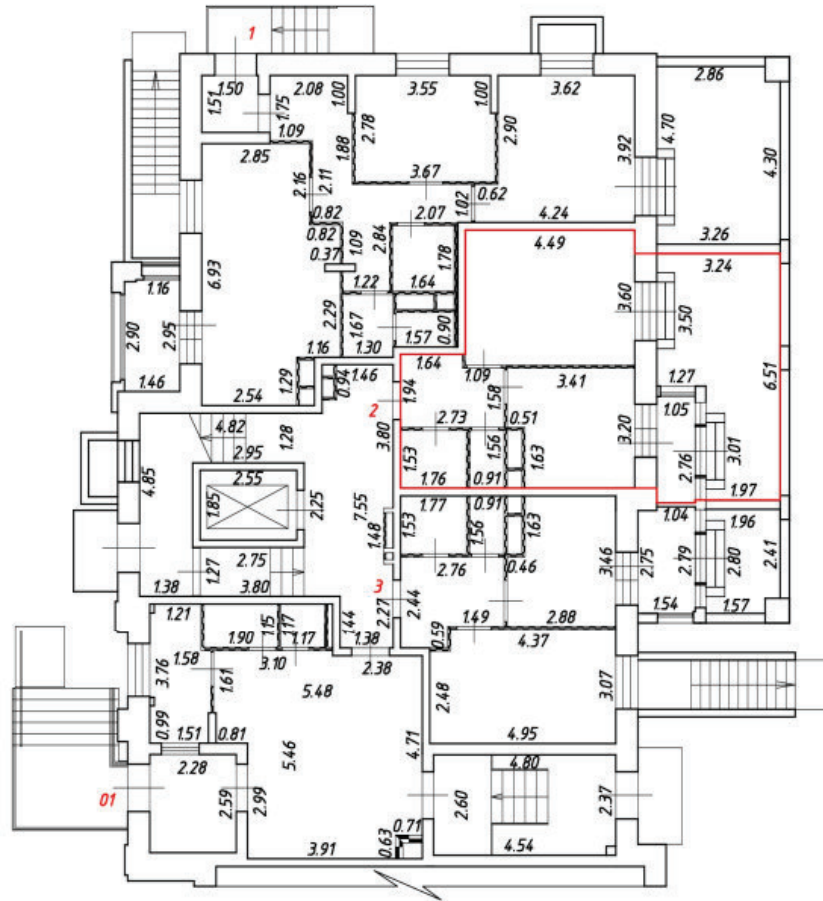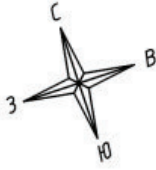



Масштаб 1:200

Условные обозначения:

№ п/п	Наименование условного знака	Изображение
1	Часть границы вновь образованного помещения	
2	Стена с окном и дверью	
3	Перегородка	
4	Лестница	
5	Дверь остекленная (на балкон, лоджию)	
6	Терраса	

План этажа (части этажа)

1 подъезд, 1 этаж

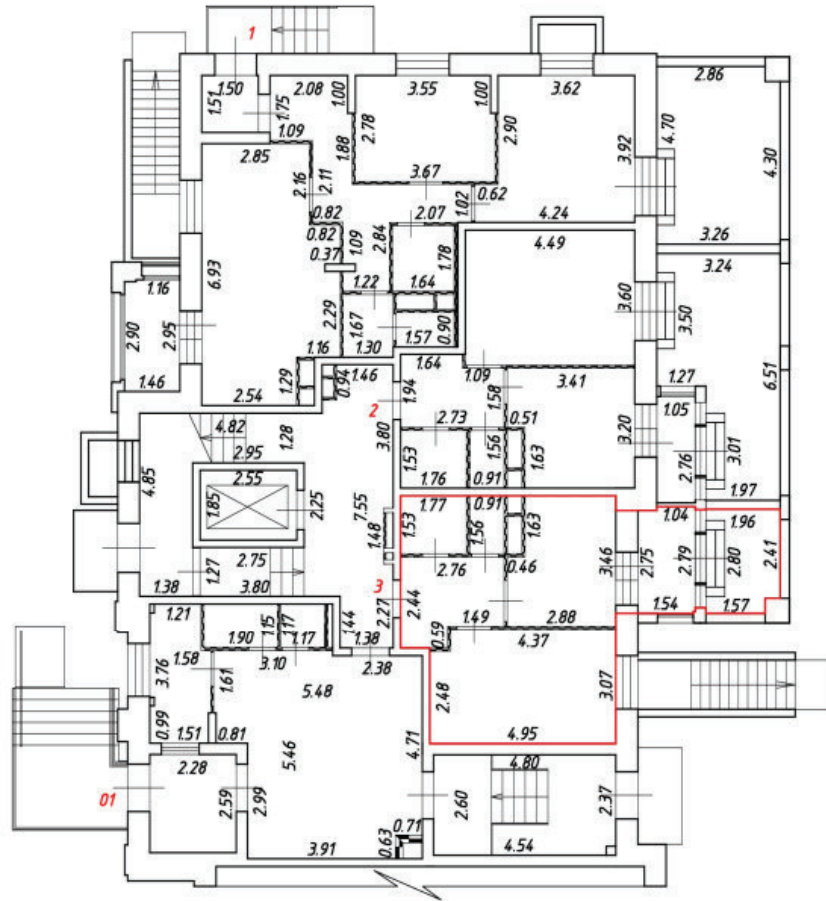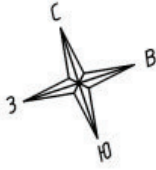



Масштаб 1:200

Условные обозначения:

№ п/п	Наименование условного знака	Изображение
1	Часть границы вновь образованного помещения	
2	Стена с окном и дверью	
3	Перегородка	
4	Лестница	
5	Дверь остекленная (на балкон, лоджию)	
6	Терраса	

План этажа (части этажа)

1 подъезд, 2 этаж

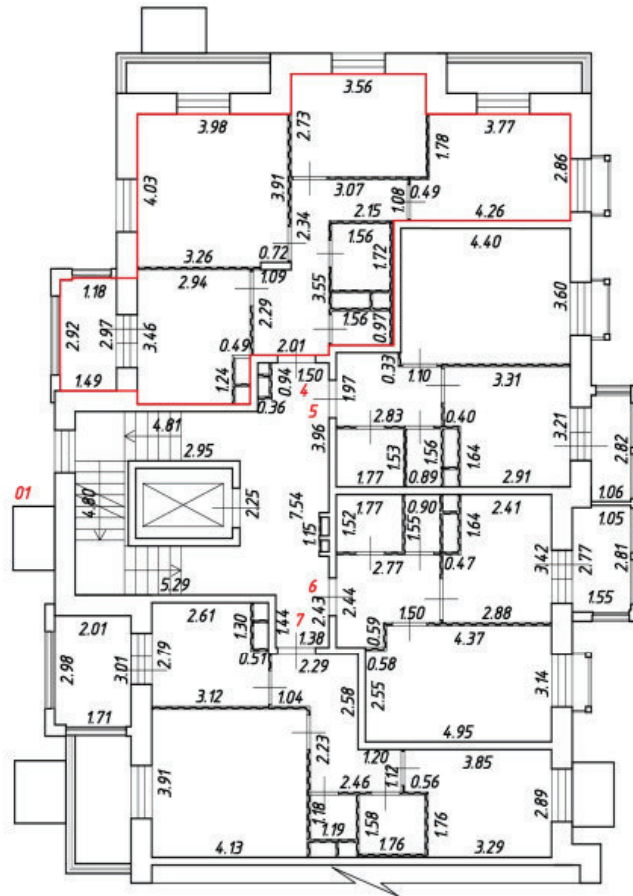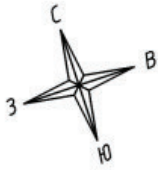



Масштаб 1:200

Условные обозначения:

№ п/п	Наименование условного знака	Изображение
1	Часть границы вночь образованного помещения	
2	Стена с окном и дверью	
3	Перегородка	
4	Лестница	
5	Дверь остекленная (на балкон, лоджию)	

План этажа (части этажа)

1 подъезд, 2 этаж

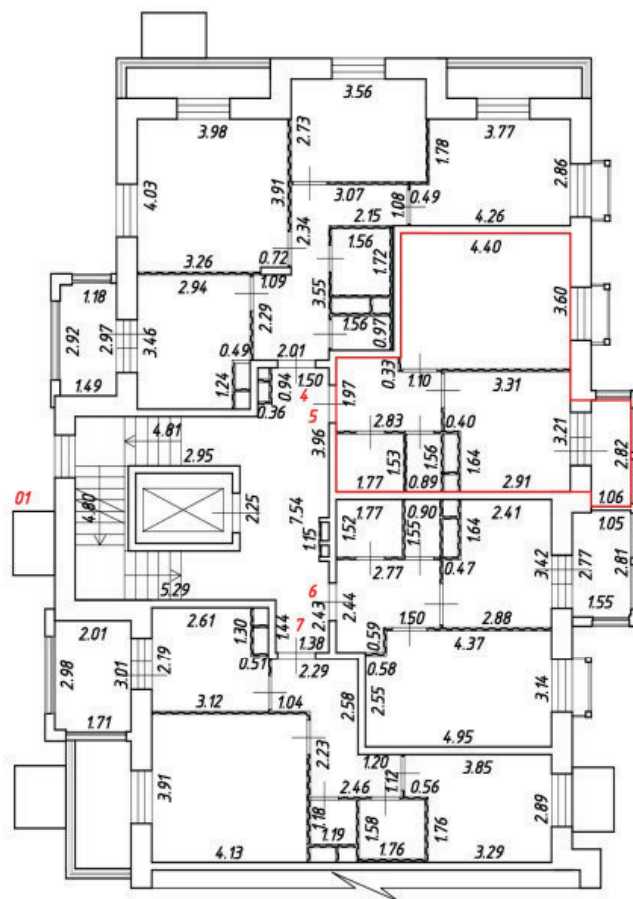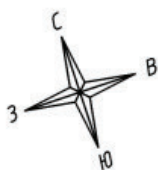



Масштаб 1:200

Условные обозначения:

№ п/п	Наименование условного знака	Изображение
1	Часть границы вночь образованного помещения	
2	Стена с окном и дверью	
3	Перегородка	
4	Лестница	
5	Дверь остекленная (на балкон, лоджию)	

План этажа (части этажа)

1 подъезд, 2 этаж

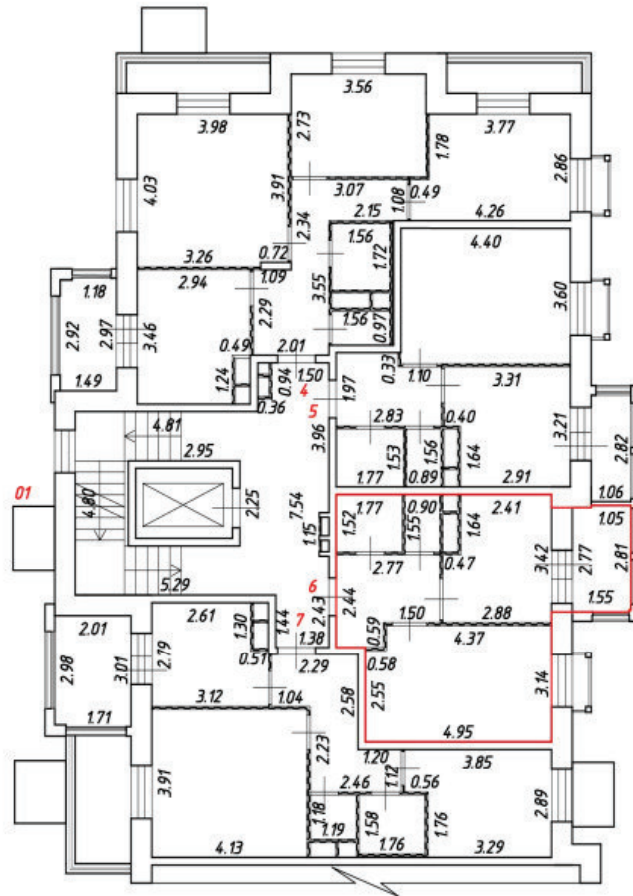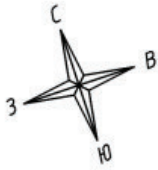



Масштаб 1:200

Условные обозначения:

№ п/п	Наименование условного знака	Изображение
1	Часть границы вночь образованного помещения	
2	Стена с окном и дверью	
3	Перегородка	
4	Лестница	
5	Дверь остекленная (на балкон, лоджию)	

План этажа (части этажа)

1 подъезд, 2 этаж

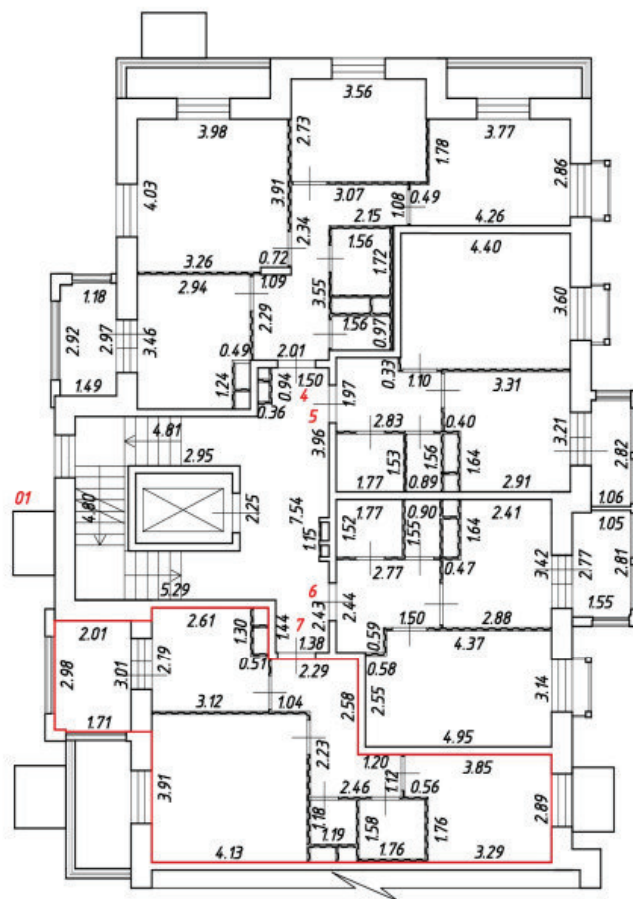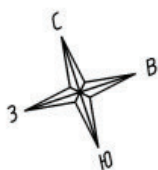



Масштаб 1:200

Условные обозначения:

№ п/п	Наименование условного знака	Изображение
1	Часть границы вночь образованного помещения	
2	Стена с окном и дверью	
3	Перегородка	
4	Лестница	
5	Дверь остекленная (на балкон, лоджию)	

План этажа (части этажа)

1 подъезд, 3 этаж

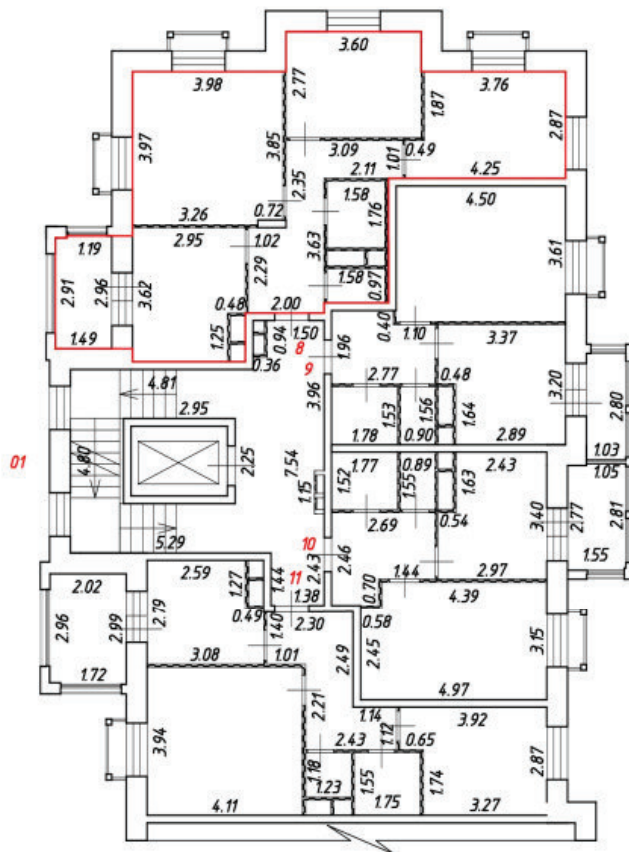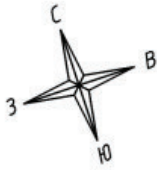



Масштаб 1:200

Условные обозначения:

№ п/п	Наименование условного знака	Изображение
1	Часть границы вночь образованного помещения	
2	Стена с окном и дверью	
3	Перегородка	
4	Лестница	
5	Дверь остекленная (на балкон, лоджию)	

План этажа (части этажа)

1 подъезд, 3 этаж

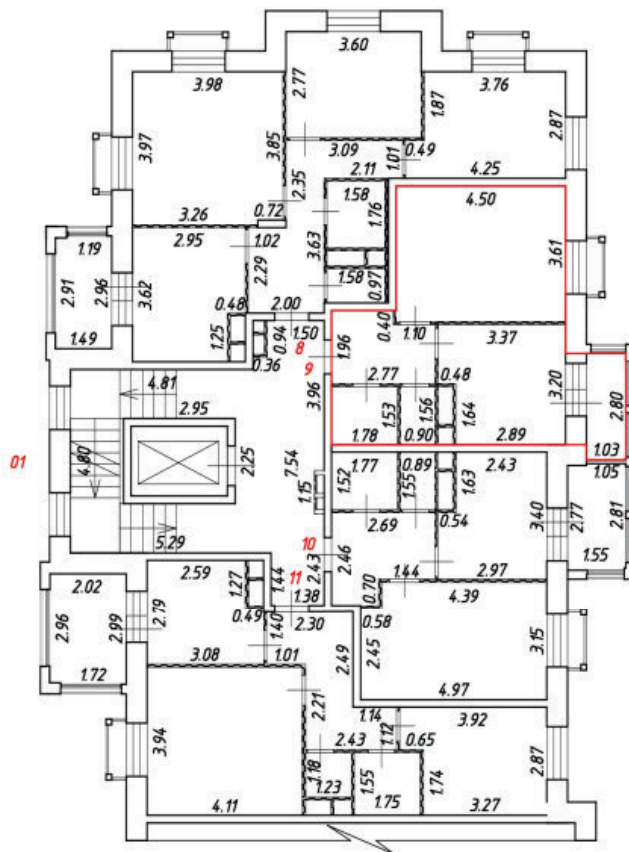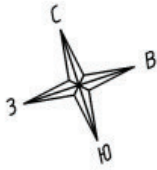



Масштаб 1:200

Условные обозначения:

№ п/п	Наименование условного знака	Изображение
1	Часть границы вночь образованного помещения	
2	Стена с окном и дверью	
3	Перегородка	
4	Лестница	
5	Дверь остекленная (на балкон, лоджию)	

План этажа (части этажа)

1 подъезд, 3 этаж

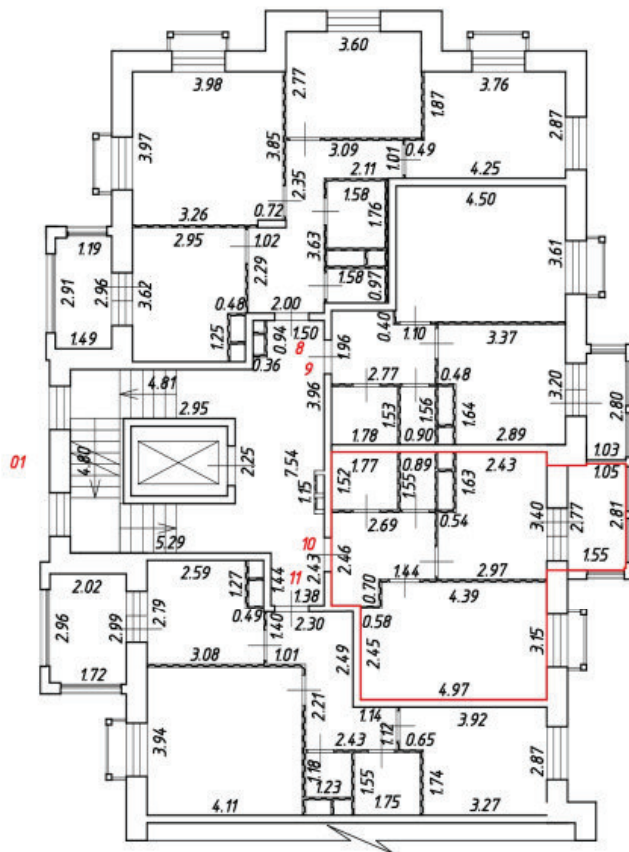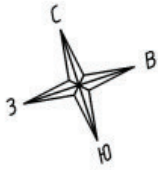



Масштаб 1:200

Условные обозначения:

№ п/п	Наименование условного знака	Изображение
1	Часть границы вночь образованного помещения	
2	Стена с окном и дверью	
3	Перегородка	
4	Лестница	
5	Дверь остекленная (на балкон, лоджию)	

План этажа (части этажа)

1 подъезд, 3 этаж

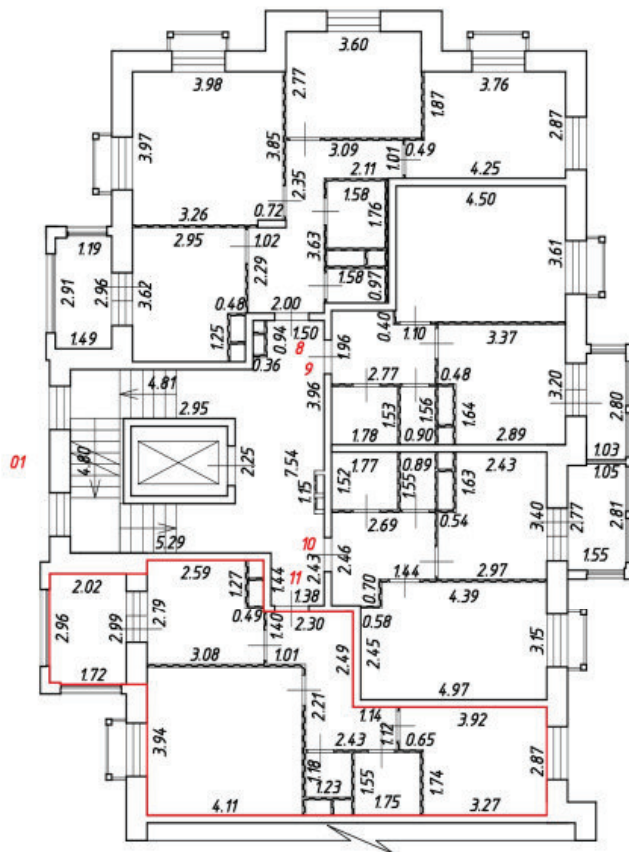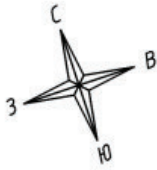



Масштаб 1:200

Условные обозначения:

№ п/п	Наименование условного знака	Изображение
1	Часть границы вночь образованного помещения	
2	Стена с окном и дверью	
3	Перегородка	
4	Лестница	
5	Дверь остекленная (на балкон, лоджию)	

План этажа (части этажа)

1 подъезд, 4 этаж

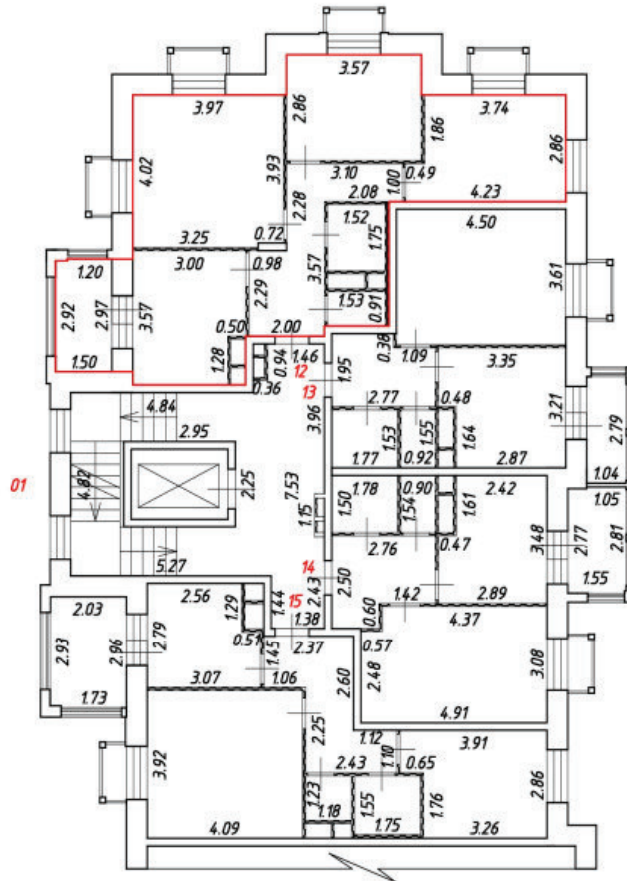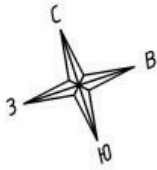



Масштаб 1:200

Условные обозначения:

№ п/п	Наименование условного знака	Изображение
1	Часть границы вночь образованного помещения	
2	Стена с окном и дверью	
3	Перегородка	
4	Лестница	
5	Дверь остекленная (на балкон, лоджию)	

План этажа (части этажа)

1 подъезд, 4 этаж

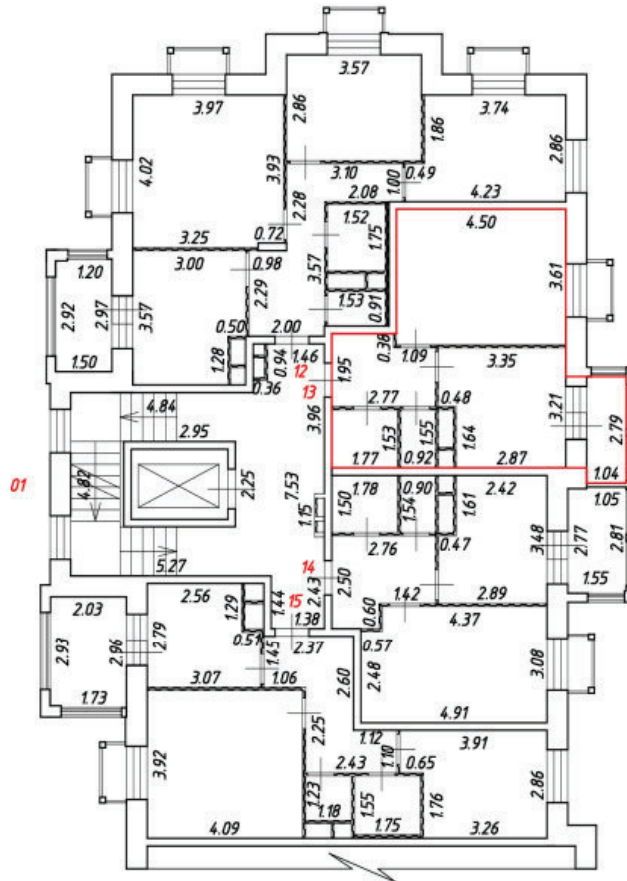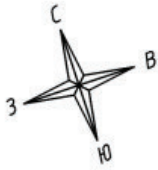



Масштаб 1:200

Условные обозначения:

№ п/п	Наименование условного знака	Изображение
1	Часть границы вночь образованного помещения	
2	Стена с окном и дверью	
3	Перегородка	
4	Лестница	
5	Дверь остекленная (на балкон, лоджию)	

План этажа (части этажа)

1 подъезд, 4 этаж

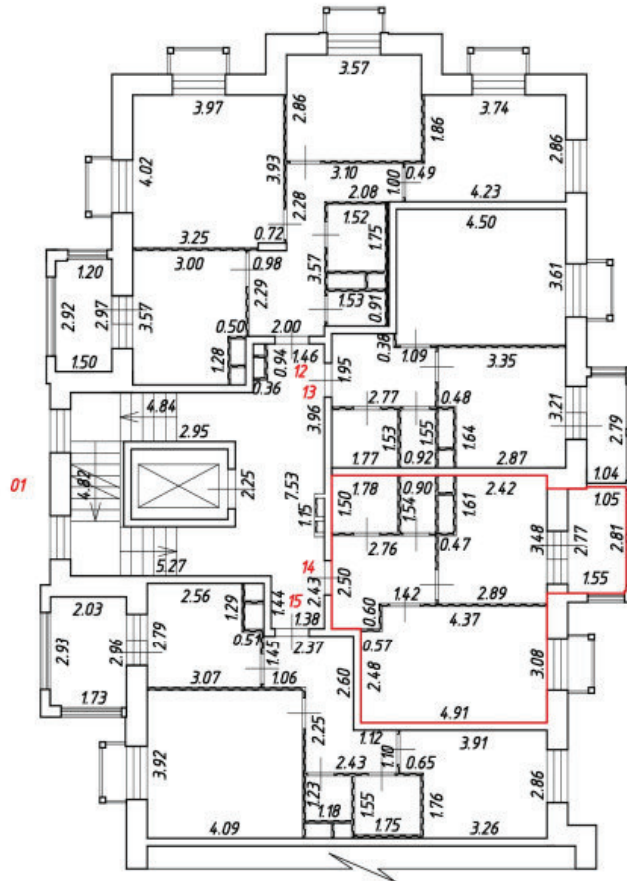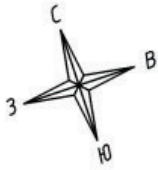



Масштаб 1:200

Условные обозначения:

№ п/п	Наименование условного знака	Изображение
1	Часть границы вночь образованного помещения	
2	Стена с окном и дверью	
3	Перегородка	
4	Лестница	
5	Дверь остекленная (на балкон, лоджию)	

План этажа (части этажа)

1 подъезд, 4 этаж

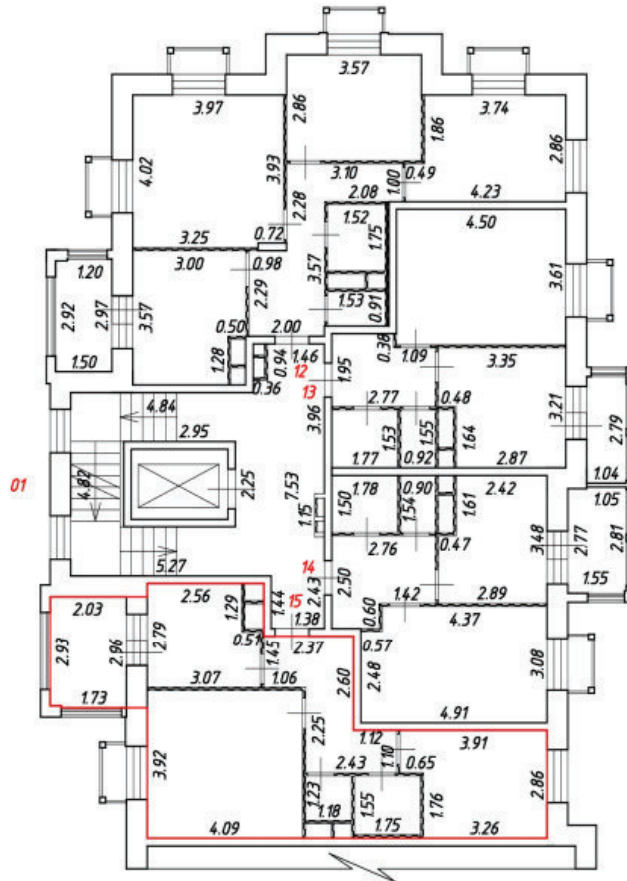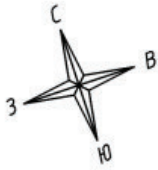



Масштаб 1:200

Условные обозначения:

№ п/п	Наименование условного знака	Изображение
1	Часть границы вночь образованного помещения	
2	Стена с окном и дверью	
3	Перегородка	
4	Лестница	
5	Дверь остекленная (на балкон, лоджию)	

План этажа (части этажа)

1 подъезд, 5 этаж

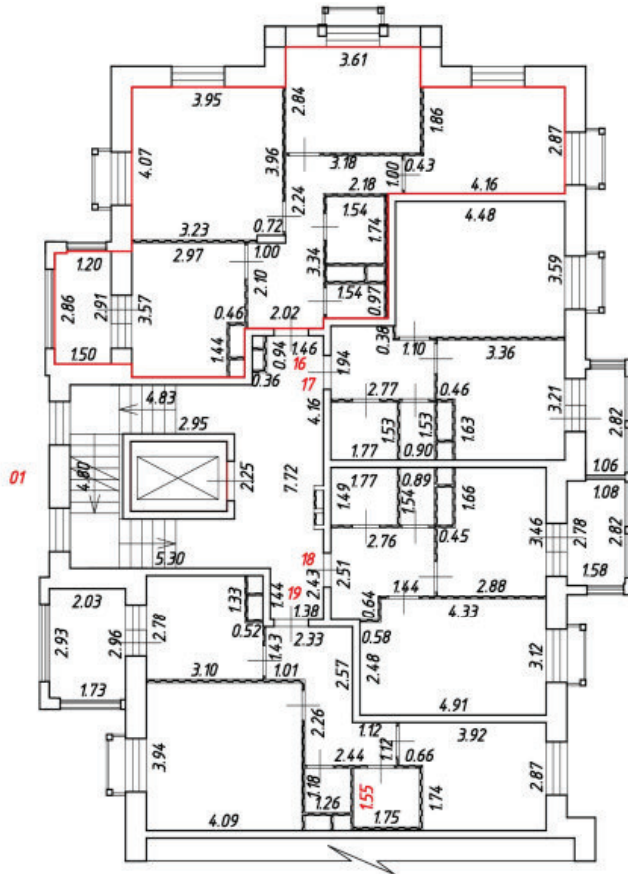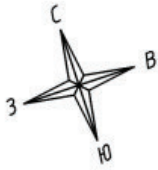



Масштаб 1:200

Условные обозначения:

№ п/п	Наименование условного знака	Изображение
1	Часть границы вновь образованного помещения	
2	Стена с окном и дверью	
3	Перегородка	
4	Лестница	
5	Дверь остекленная (на балкон, лоджию)	

План этажа (части этажа)

1 подъезд, 5 этаж

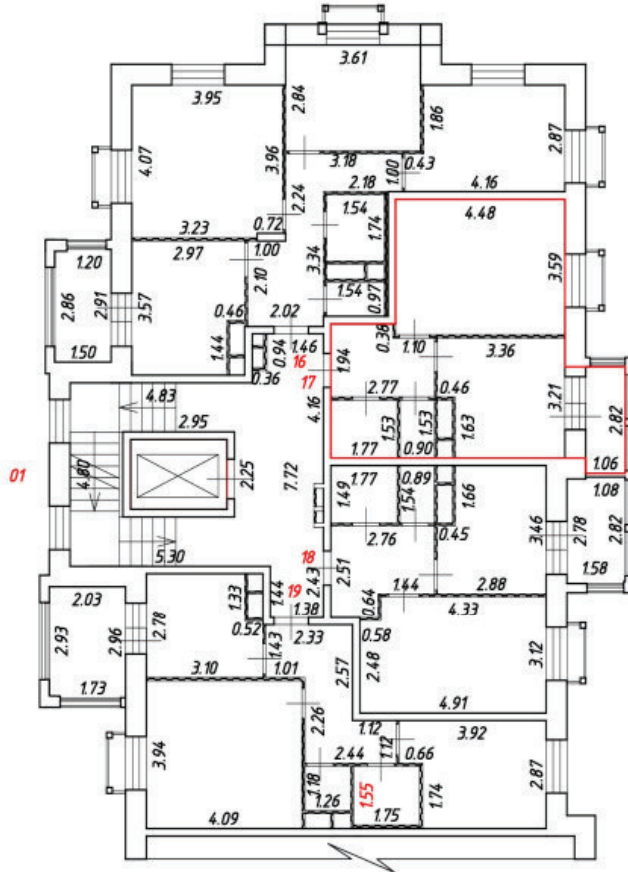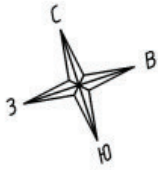



Масштаб 1:200

Условные обозначения:

№ п/п	Наименование условного знака	Изображение
1	Часть границы вновь образованного помещения	
2	Стена с окном и дверью	
3	Перегородка	
4	Лестница	
5	Дверь остекленная (на балкон, лоджию)	

План этажа (части этажа)

1 подъезд, 5 этаж

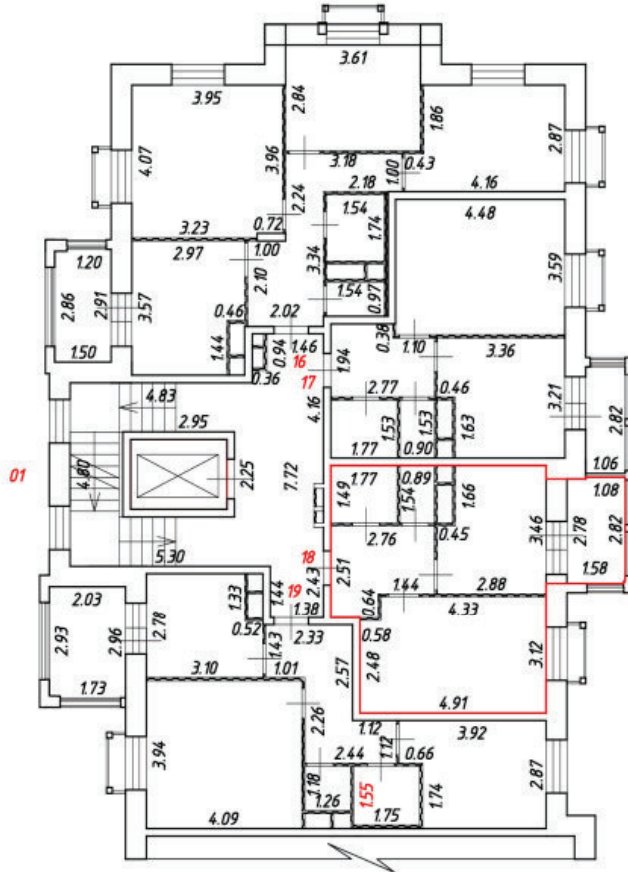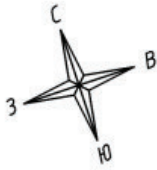



Масштаб 1:200

Условные обозначения:

№ п/п	Наименование условного знака	Изображение
1	Часть границы вночь образованного помещения	
2	Стена с окном и дверью	
3	Перегородка	
4	Лестница	
5	Дверь остекленная (на балкон, лоджию)	

План этажа (части этажа)

1 подъезд, 5 этаж

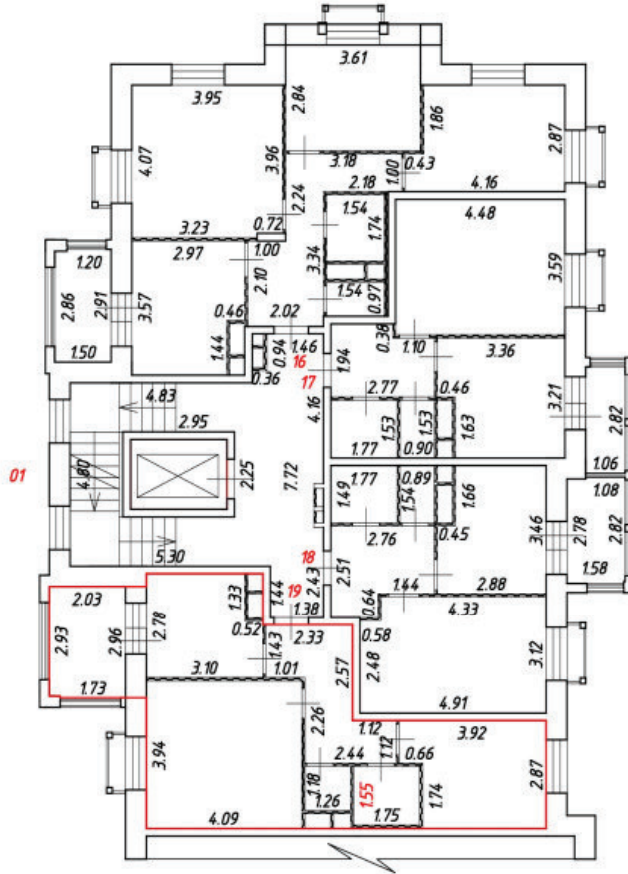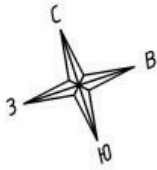



Масштаб 1:200

Условные обозначения:

№ п/п	Наименование условного знака	Изображение
1	Часть границы вновь образованного помещения	
2	Стена с окном и дверью	
3	Перегородка	
4	Лестница	
5	Дверь остекленная (на балкон, лоджию)	

План этажа (части этажа)

1 подъезд, 6 этаж

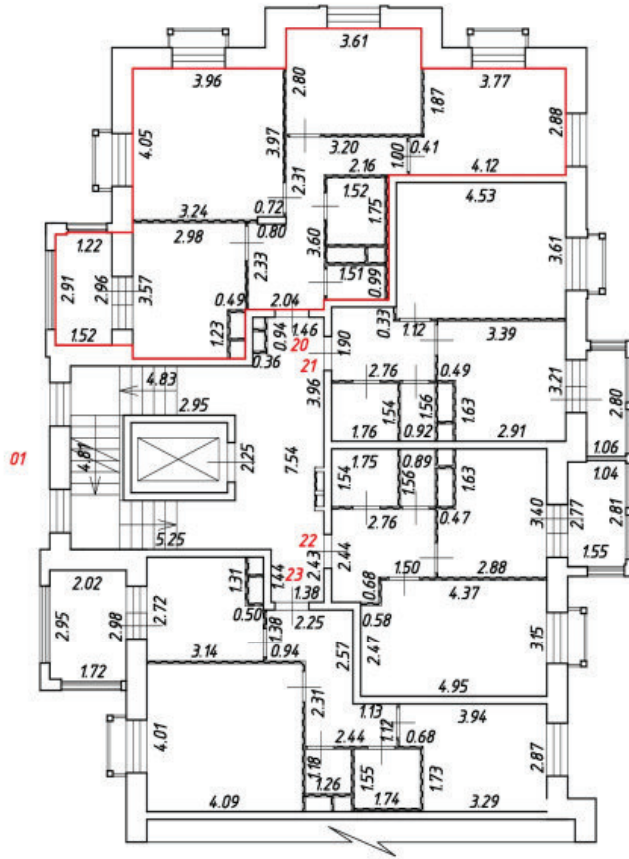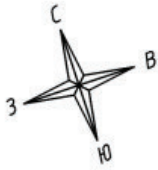



Масштаб 1:200

Условные обозначения:

№ п/п	Наименование условного знака	Изображение
1	Часть границы вночь образованного помещения	
2	Стена с окном и дверью	
3	Перегородка	
4	Лестница	
5	Дверь остекленная (на балкон, лоджию)	

План этажа (части этажа)

1 подъезд, 6 этаж

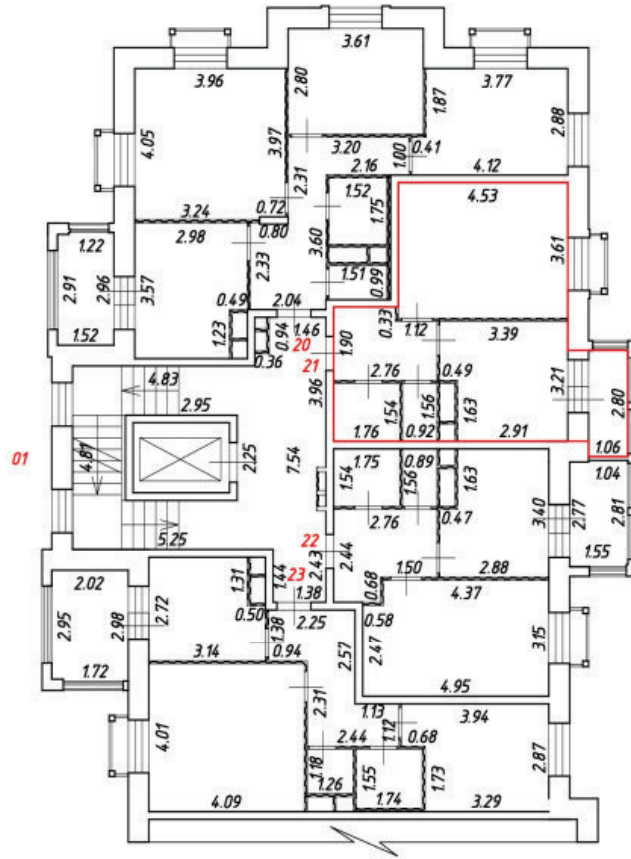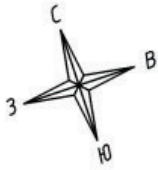



Масштаб 1:200

Условные обозначения:

№ п/п	Наименование условного знака	Изображение
1	Часть границы вночь образованного помещения	
2	Стена с окном и дверью	
3	Перегородка	
4	Лестница	
5	Дверь остекленная (на балкон, лоджию)	

План этажа (части этажа)

1 подъезд, 6 этаж

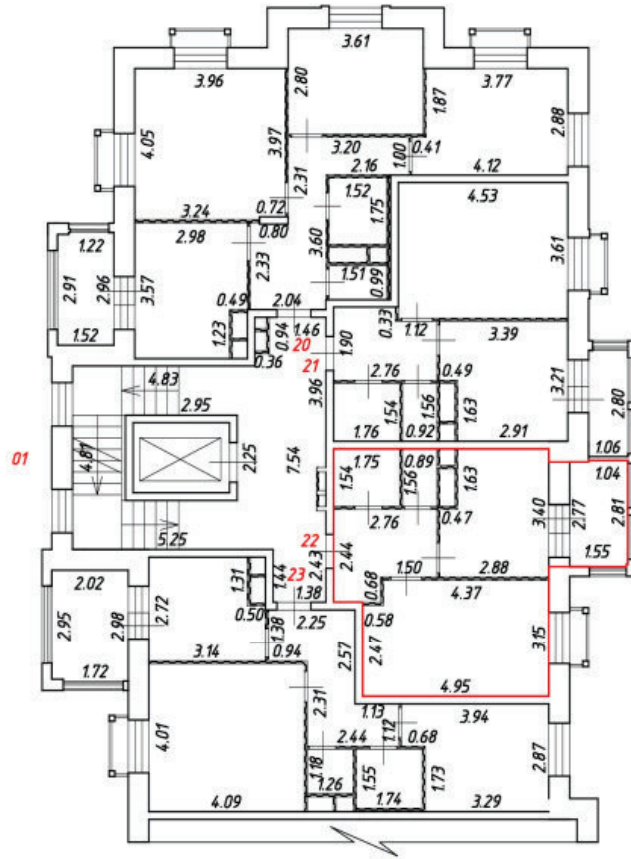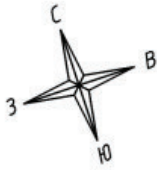



Масштаб 1:200

Условные обозначения:

№ п/п	Наименование условного знака	Изображение
1	Часть границы вночь образованного помещения	
2	Стена с окном и дверью	
3	Перегородка	
4	Лестница	
5	Дверь остекленная (на балкон, лоджию)	

План этажа (части этажа)

1 подъезд, 6 этаж

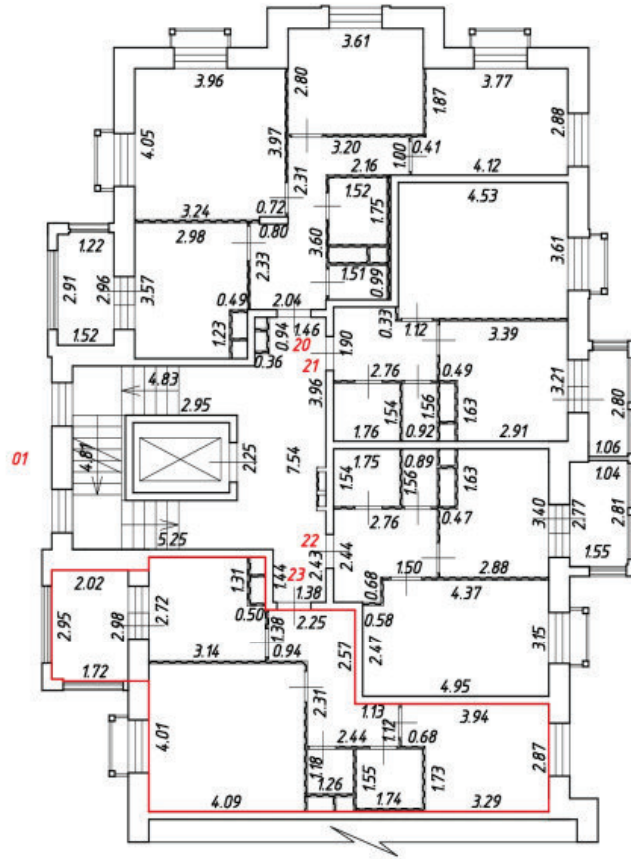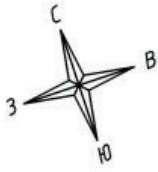



Масштаб 1:200

Условные обозначения:

№ п/п	Наименование условного знака	Изображение
1	Часть границы вночь образованного помещения	
2	Стена с окном и дверью	
3	Перегородка	
4	Лестница	
5	Дверь остекленная (на балкон, лоджию)	

План этажа (части этажа)

1 подъезд, 7 этаж

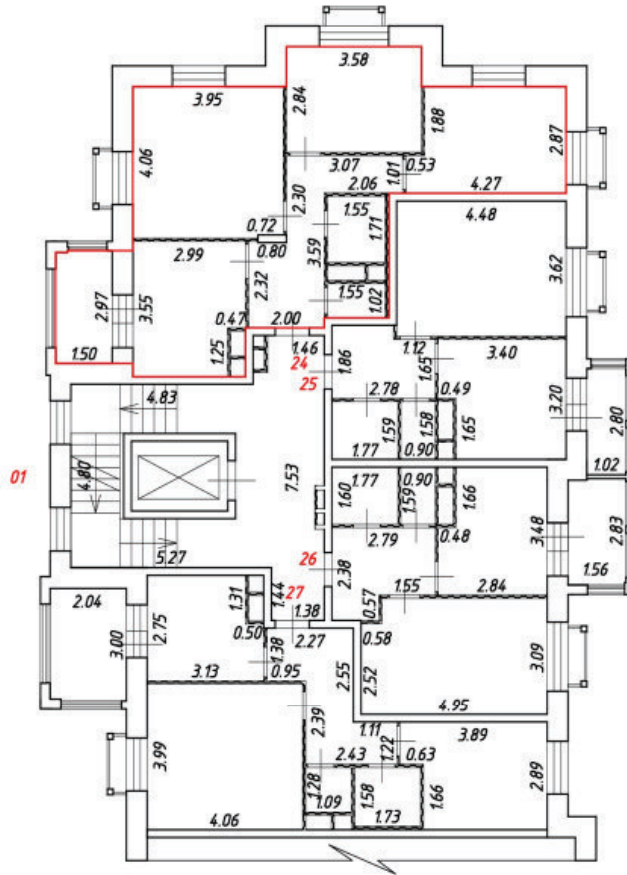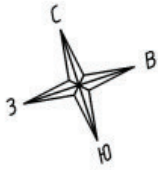



Масштаб 1:200

Условные обозначения:

№ п/п	Наименование условного знака	Изображение
1	Часть границы внодь образованного помещения	
2	Стена с окном и дверью	
3	Перегородка	
4	Лестница	
5	Дверь остекленная (на балкон, лоджию)	

План этажа (части этажа)

1 подъезд, 7 этаж

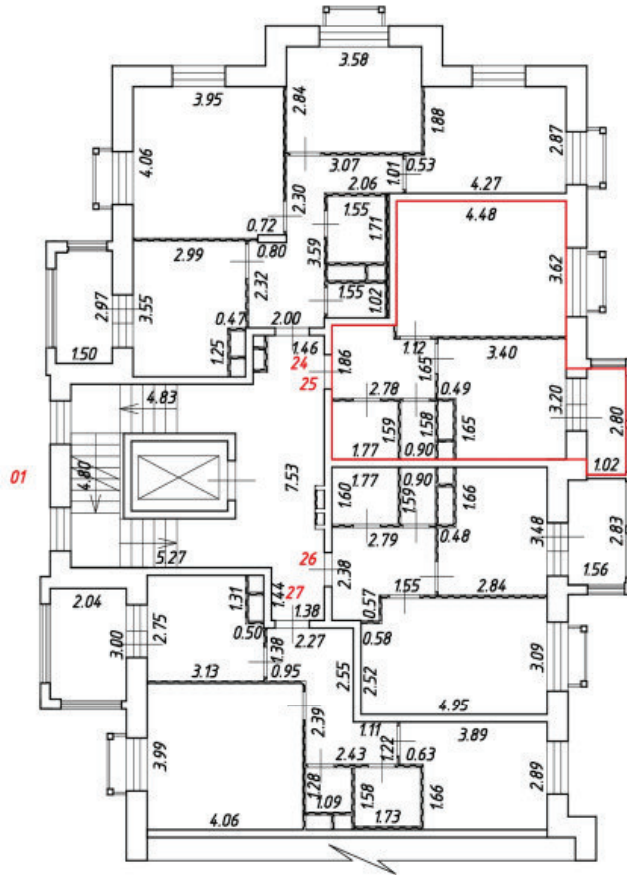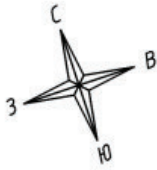



Масштаб 1:200

Условные обозначения:

№ п/п	Наименование условного знака	Изображение
1	Часть границы внодь образованного помещения	
2	Стена с окном и дверью	
3	Перегородка	
4	Лестница	
5	Дверь остекленная (на балкон, лоджию)	

План этажа (части этажа)

1 подъезд, 7 этаж

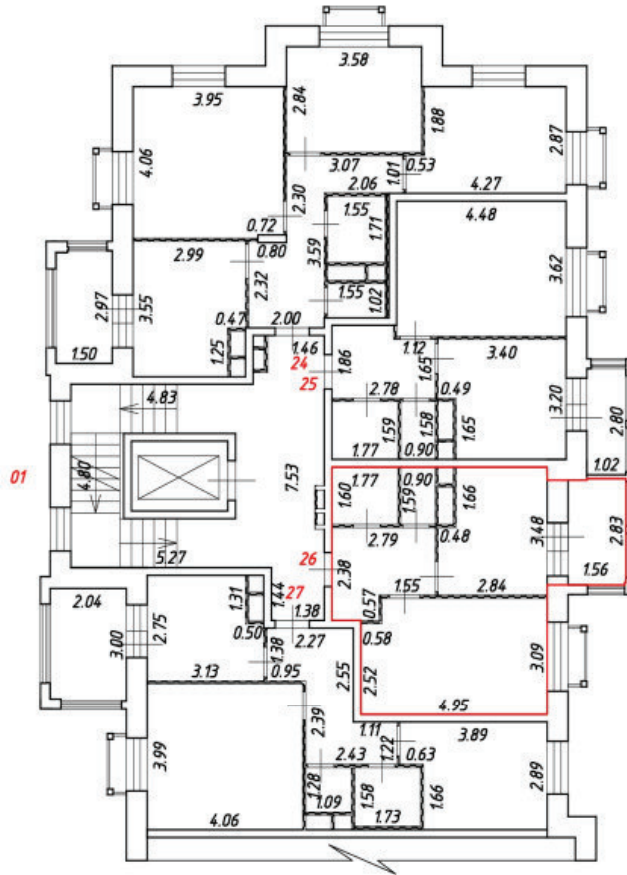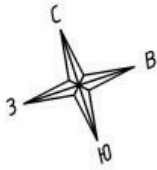



Масштаб 1:200

Условные обозначения:

№ п/п	Наименование условного знака	Изображение
1	Часть границы вночь образованного помещения	
2	Стена с окном и дверью	
3	Перегородка	
4	Лестница	
5	Дверь остекленная (на балкон, лоджию)	

План этажа (части этажа)

1 подъезд, 7 этаж

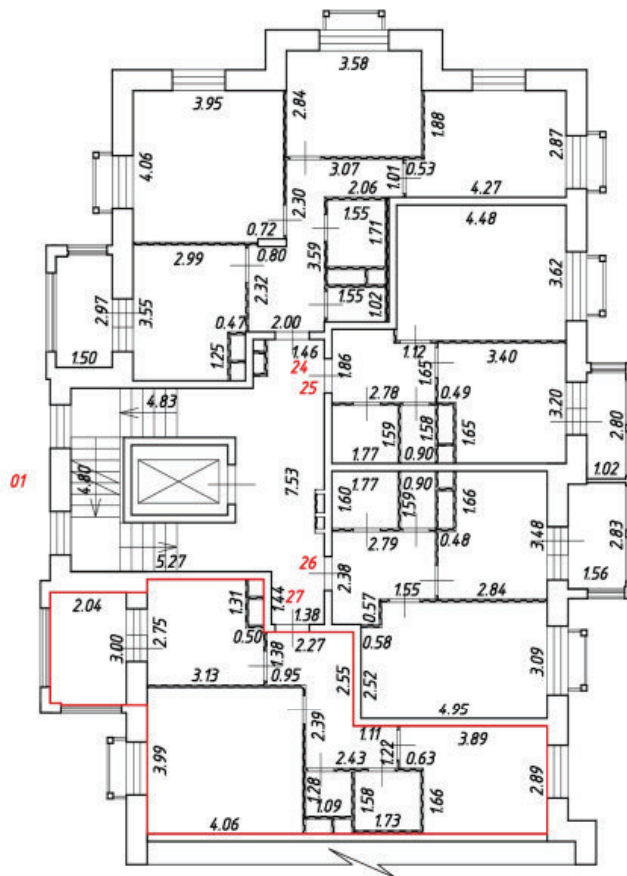
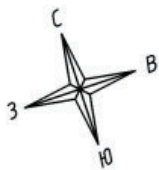


Масштаб 1:200
Условные обозначения:

№ п/п	Наименование условного знака	Изображение
1	Часть границы вночь образованного помещения	
2	Стена с окном и дверью	
3	Перегородка	
4	Лестница	
5	Дверь остекленная (на балкон, лоджию)	

План этажа (части этажа)

1 подъезд, 8 этаж

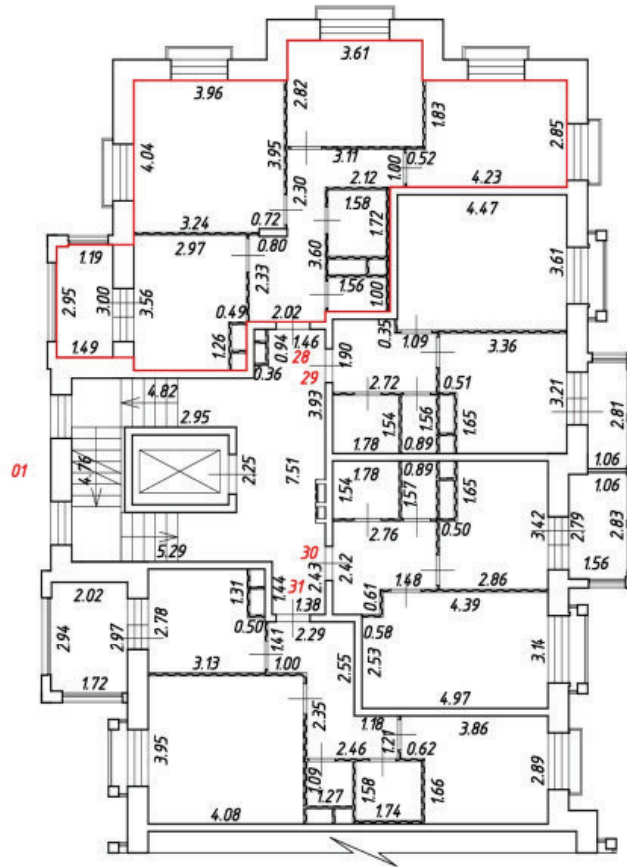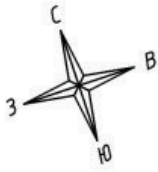



Масштаб 1:200

Условные обозначения:

№ п/п	Наименование условного знака	Изображение
1	Часть границы вновь образованного помещения	
2	Стена с окном и дверью	
3	Перегородка	
4	Лестница	
5	Дверь остекленная (на балкон, лоджию)	

План этажа (части этажа)

1 подъезд, 8 этаж

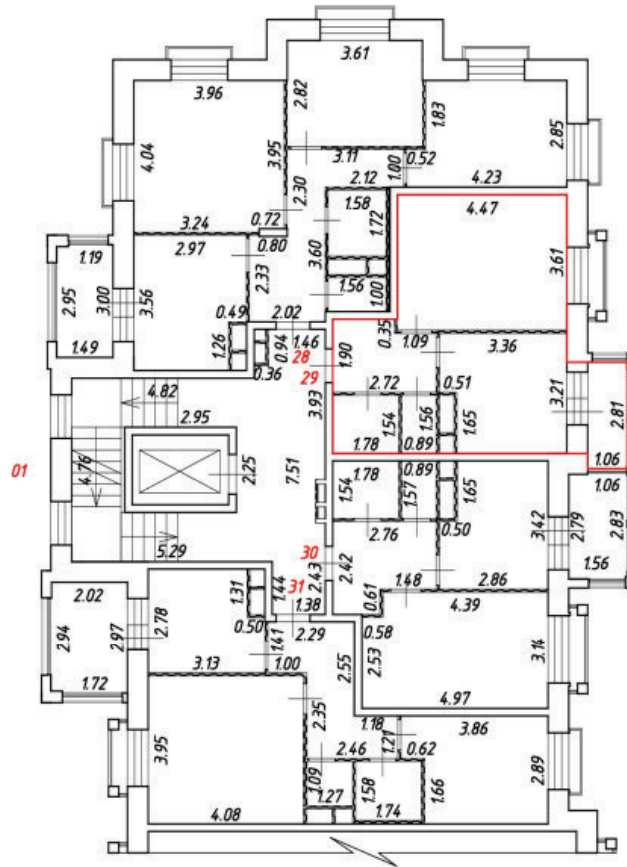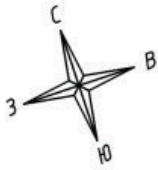



Масштаб 1:200

Условные обозначения:

№ п/п	Наименование условного знака	Изображение
1	Часть границы вночь образованного помещения	
2	Стена с окном и дверью	
3	Перегородка	
4	Лестница	
5	Дверь остекленная (на балкон, лоджию)	

План этажа (части этажа)

1 подъезд, 8 этаж

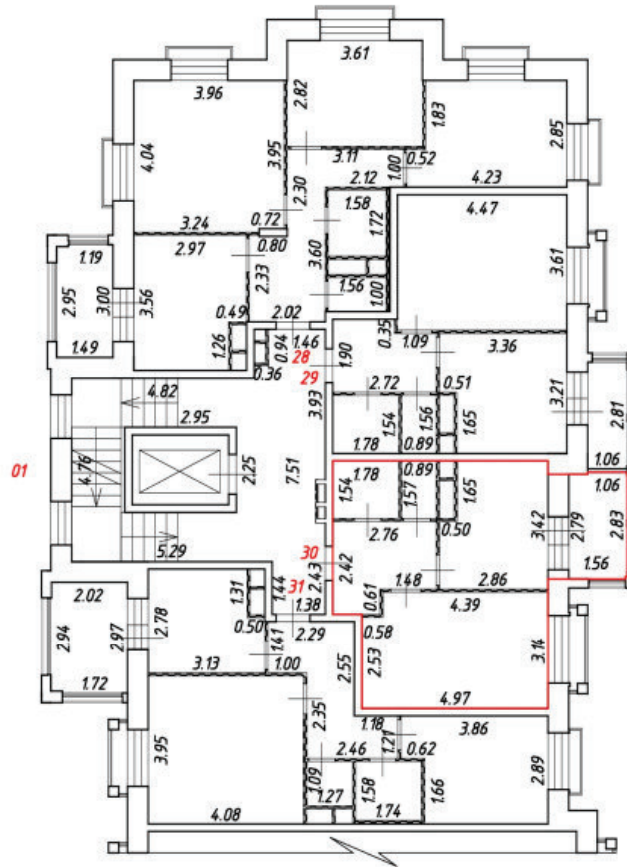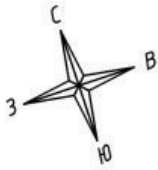



Масштаб 1:200

Условные обозначения:

№ п/п	Наименование условного знака	Изображение
1	Часть границы внодь образованного помещения	
2	Стена с окном и дверью	
3	Перегородка	
4	Лестница	
5	Дверь остекленная (на балкон, лоджию)	

План этажа (части этажа)

1 подъезд, 8 этаж

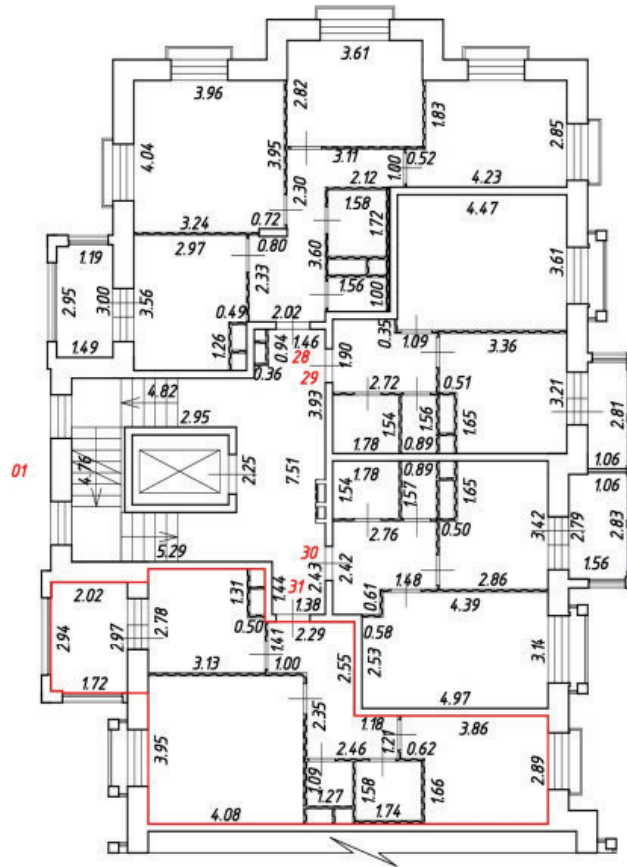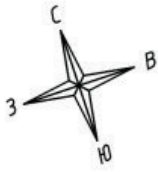



Масштаб 1:200

Условные обозначения:

№ п/п	Наименование условного знака	Изображение
1	Часть границы вновь образованного помещения	
2	Стена с окном и дверью	
3	Перегородка	
4	Лестница	
5	Дверь остекленная (на балкон, лоджию)	

План этажа (части этажа)

2 подъезд, 1 этаж

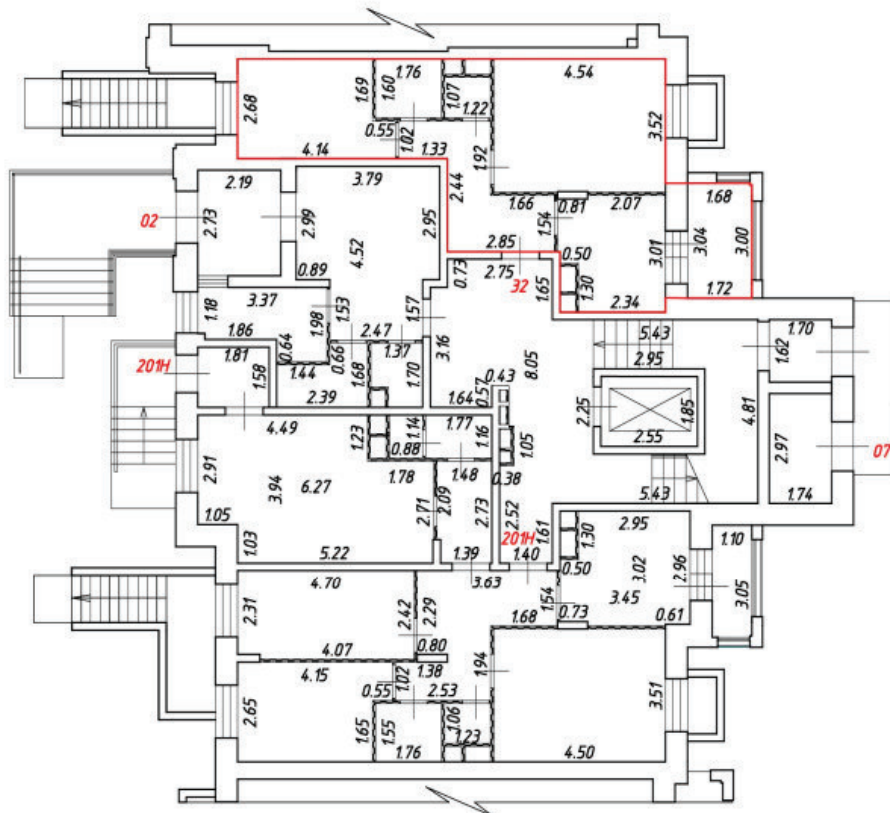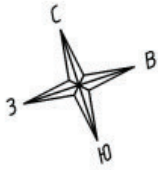



Масштаб 1:200

Условные обозначения:

№ п/п	Наименование условного знака	Изображение
1	Часть границы вночь образованного помещения	
2	Стена с окном и дверью	
3	Перегородка	
4	Лестница	
5	Дверь остекленная (на балкон, лоджию)	

План этажа (части этажа)

2 подъезд, 2 этаж

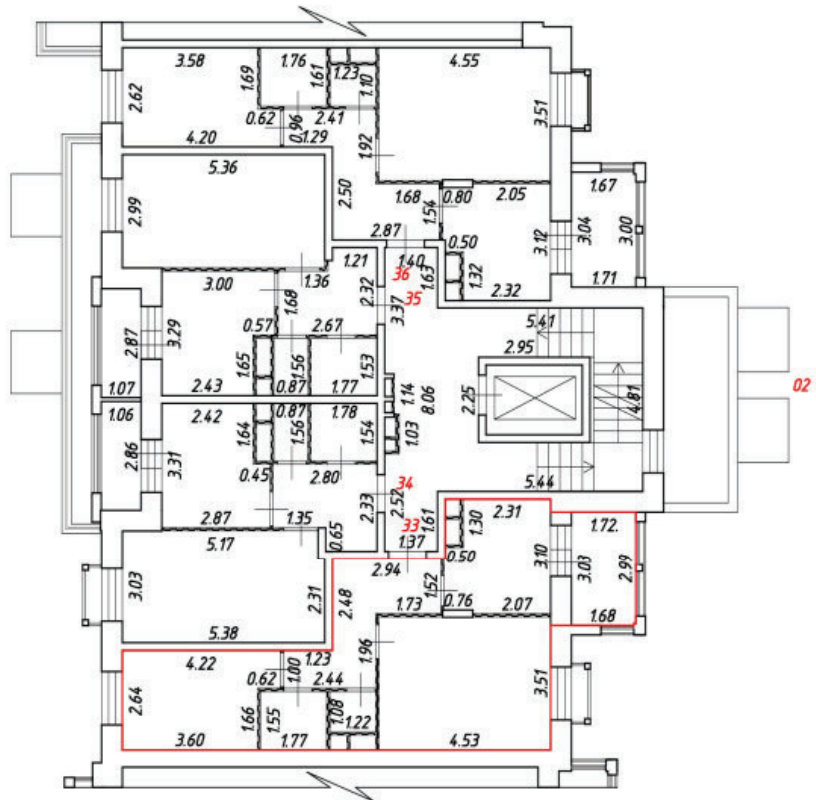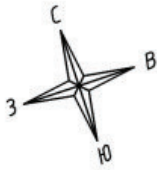



Масштаб 1:200

Условные обозначения:

№ п/п	Наименование условного знака	Изображение
1	Часть границы вновь образованного помещения	
2	Стена с окном и дверью	
3	Перегородка	
4	Лестница	
5	Дверь остекленная (на балкон, лоджию)	

План этажа (части этажа)

2 подъезд, 2 этаж

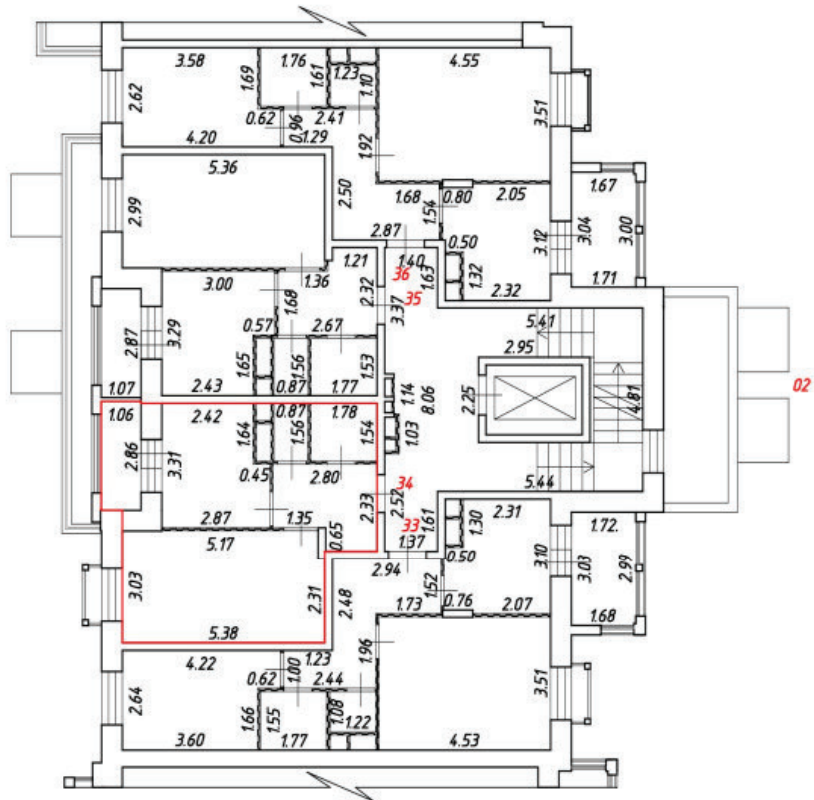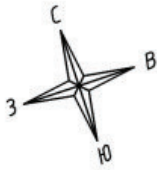



Масштаб 1:200

Условные обозначения:

№ п/п	Наименование условного знака	Изображение
1	Часть границы вновь образованного помещения	
2	Стена с окном и дверью	
3	Перегородка	
4	Лестница	
5	Дверь остекленная (на балкон, лоджию)	

План этажа (части этажа)

2 подъезд, 2 этаж

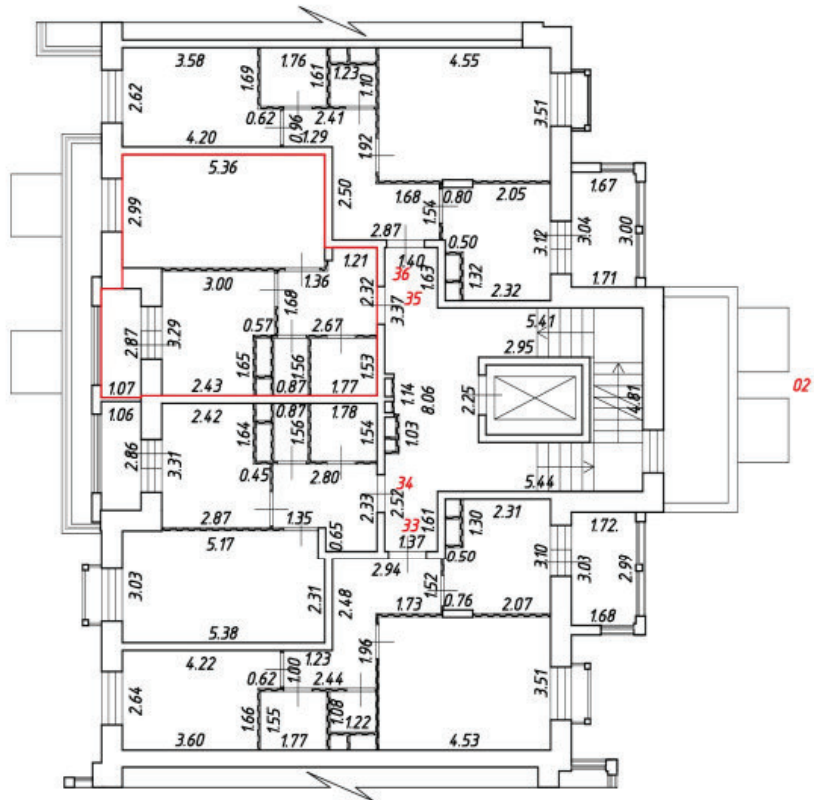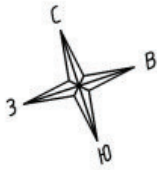



Масштаб 1:200

Условные обозначения:

№ п/п	Наименование условного знака	Изображение
1	Часть границы вновь образованного помещения	
2	Стена с окном и дверью	
3	Перегородка	
4	Лестница	
5	Дверь остекленная (на балкон, лоджию)	

План этажа (части этажа)

2 подъезд, 2 этаж

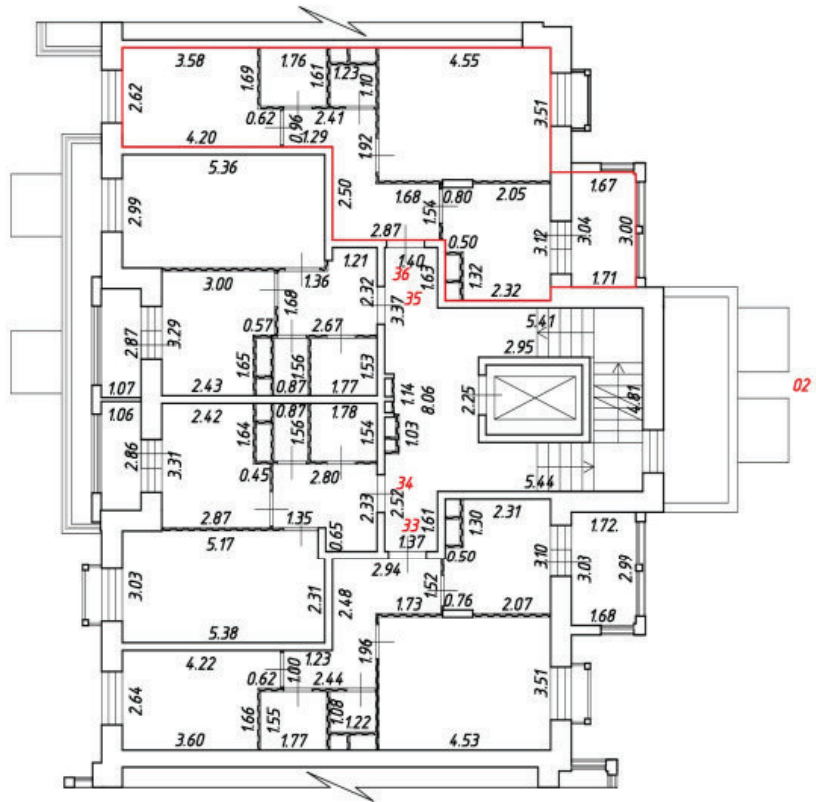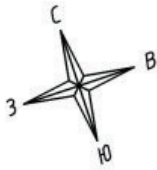



Масштаб 1:200

Условные обозначения:

№ п/п	Наименование условного знака	Изображение
1	Часть границы вновь образованного помещения	
2	Стена с окном и дверью	
3	Перегородка	
4	Лестница	
5	Дверь остекленная (на балкон, лоджию)	

План этажа (части этажа)

2 подъезд, 3 этаж

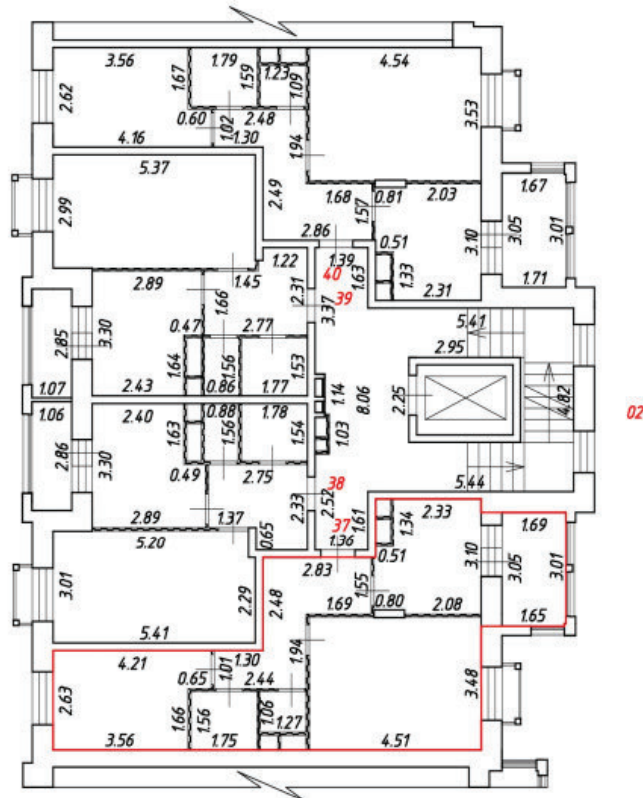
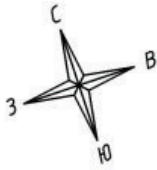


Масштаб 1:200
Условные обозначения:

№ п/п	Наименование условного знака	Изображение
1	Часть границы вночь образованного помещения	
2	Стена с окном и дверью	
3	Перегородка	
4	Лестница	
5	Дверь остекленная (на балкон, лоджию)	

План этажа (части этажа)

2 подъезд, 3 этаж

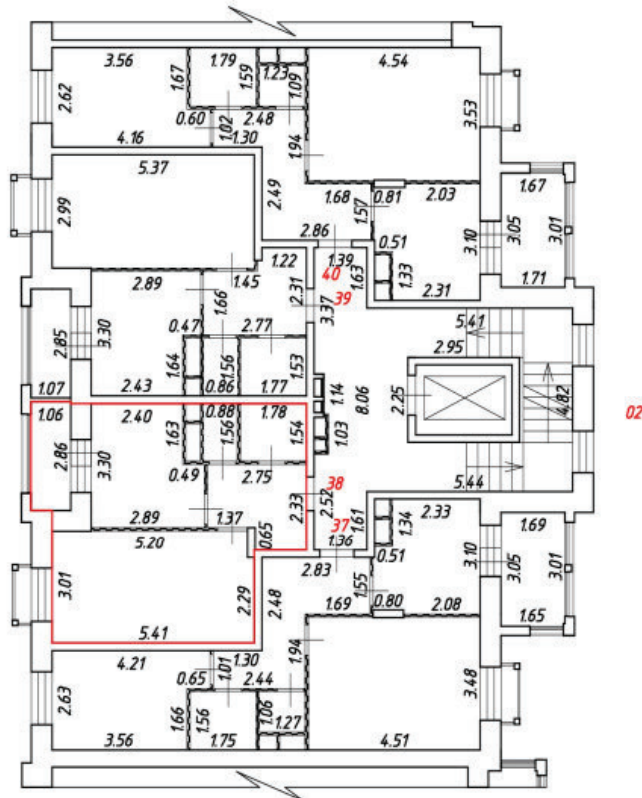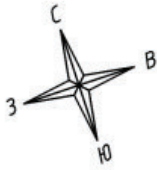



Масштаб 1:200

Условные обозначения:

№ п/п	Наименование условного знака	Изображение
1	Часть границы вночь образованного помещения	
2	Стена с окном и дверью	
3	Перегородка	
4	Лестница	
5	Дверь остекленная (на балкон, лоджию)	

План этажа (части этажа)

2 подъезд, 3 этаж

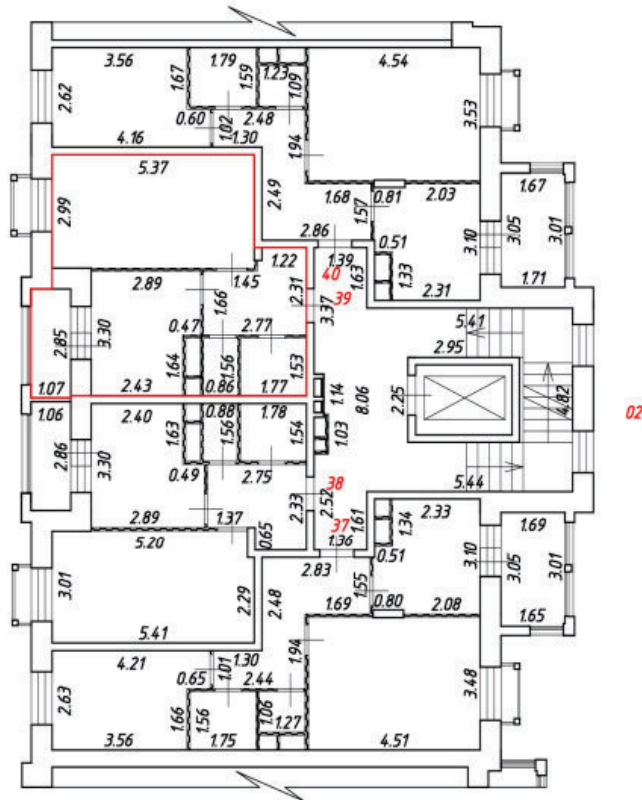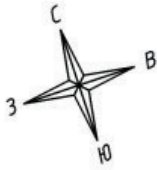



Масштаб 1:200

Условные обозначения:

№ п/п	Наименование условного знака	Изображение
1	Часть границы вночь образованного помещения	
2	Стена с окном и дверью	
3	Перегородка	
4	Лестница	
5	Дверь остекленная (на балкон, лоджию)	

План этажа (части этажа)

2 подъезд, 3 этаж

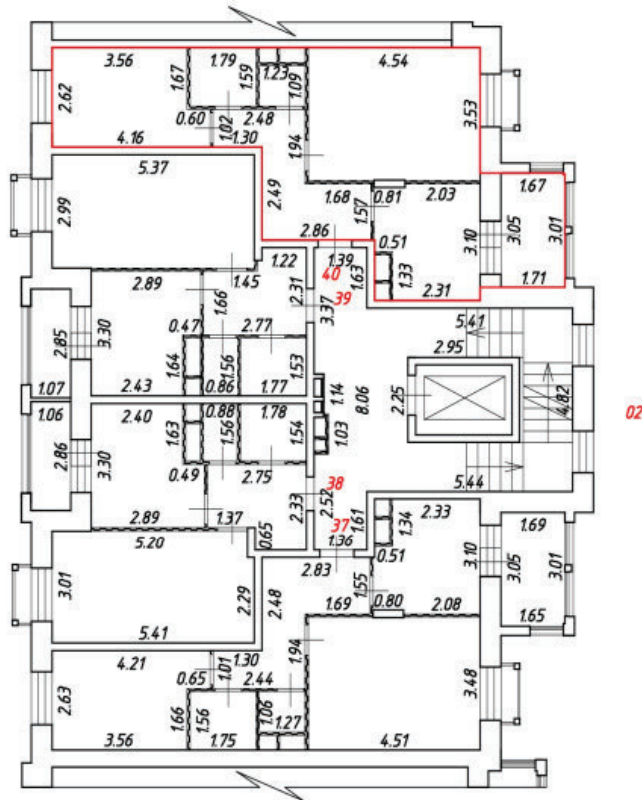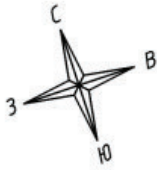



Масштаб 1:200

Условные обозначения:

№ п/п	Наименование условного знака	Изображение
1	Часть границы вновь образованного помещения	
2	Стена с окном и дверью	
3	Перегородка	
4	Лестница	
5	Дверь остекленная (на балкон, лоджию)	

План этажа (части этажа)

2 подъезд, 4 этаж

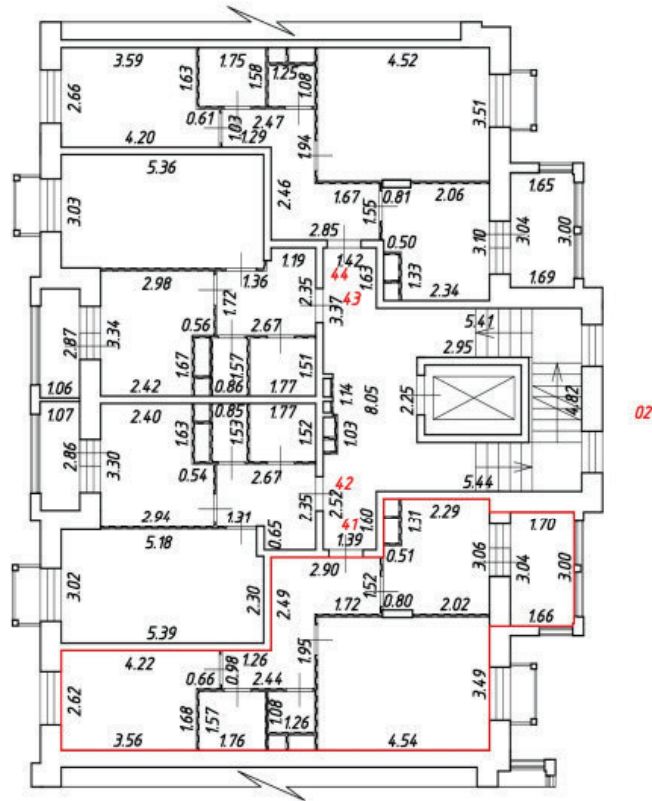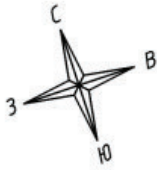



Масштаб 1:200

Условные обозначения:

№ п/п	Наименование условного знака	Изображение
1	Часть границы вновь образованного помещения	
2	Стена с окном и дверью	
3	Перегородка	
4	Лестница	
5	Дверь остекленная (на балкон, лоджию)	

План этажа (части этажа)

2 подъезд, 4 этаж

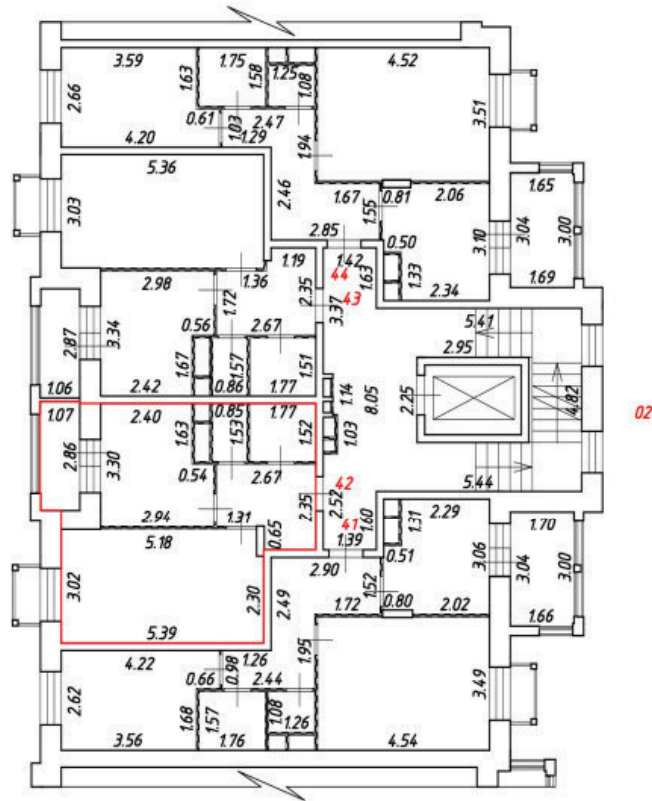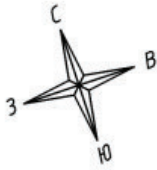



Масштаб 1:200

Условные обозначения:

№ п/п	Наименование условного знака	Изображение
1	Часть границы вновь образованного помещения	
2	Стена с окном и дверью	
3	Перегородка	
4	Лестница	
5	Дверь остекленная (на балкон, лоджию)	

План этажа (части этажа)

2 подъезд, 4 этаж

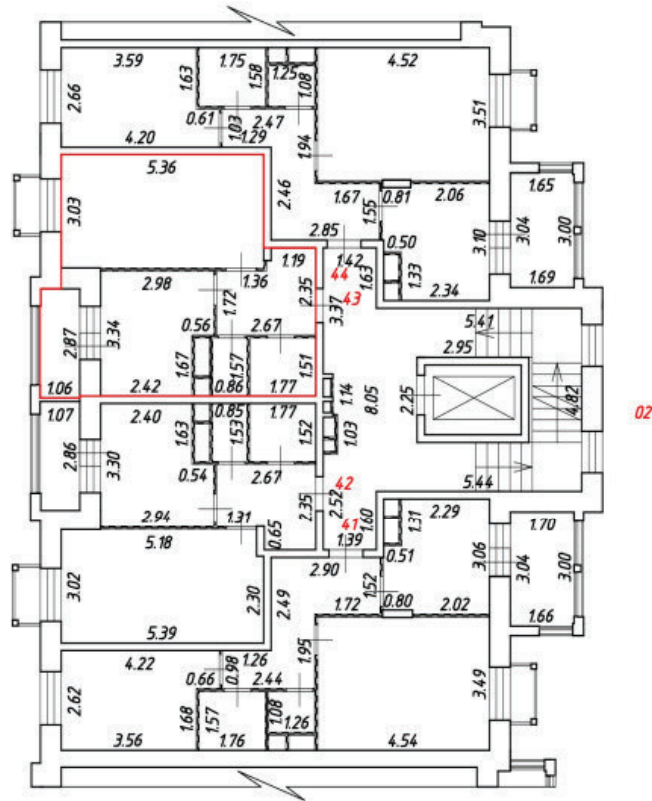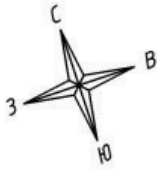



Масштаб 1:200

Условные обозначения:

№ п/п	Наименование условного знака	Изображение
1	Часть границы вновь образованного помещения	
2	Стена с окном и дверью	
3	Перегородка	
4	Лестница	
5	Дверь остекленная (на балкон, лоджию)	

План этажа (части этажа)

2 подъезд, 4 этаж

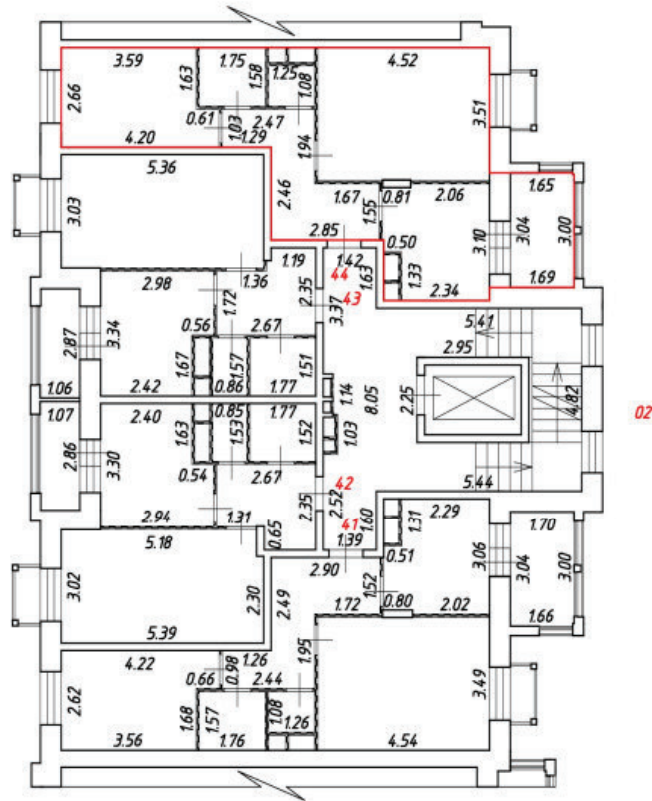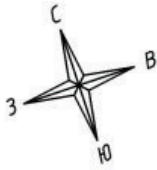



Масштаб 1:200

Условные обозначения:

№ п/п	Наименование условного знака	Изображение
1	Часть границы вновь образованного помещения	
2	Стена с окном и дверью	
3	Перегородка	
4	Лестница	
5	Дверь остекленная (на балкон, лоджию)	

План этажа (части этажа)

2 подъезд, 5 этаж

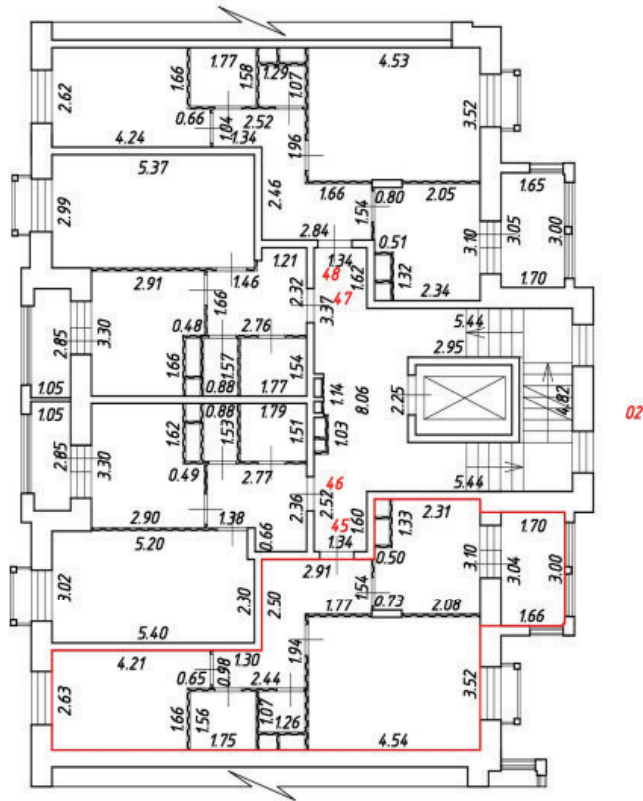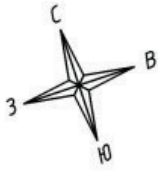



Масштаб 1:200

Условные обозначения:

№ п/п	Наименование условного знака	Изображение
1	Часть границы внодь образованного помещения	
2	Стена с окном и дверью	
3	Перегородка	
4	Лестница	
5	Дверь остекленная (на балкон, лоджию)	

План этажа (части этажа)

2 подъезд, 5 этаж

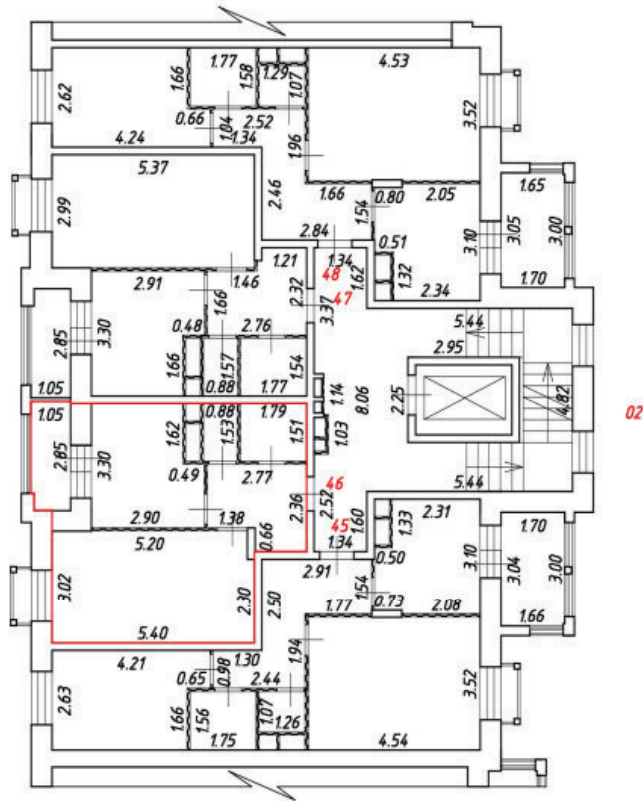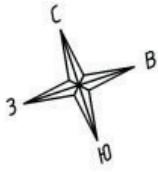



Масштаб 1:200

Условные обозначения:

№ п/п	Наименование условного знака	Изображение
1	Часть границы внодь образованного помещения	
2	Стена с окном и дверью	
3	Перегородка	
4	Лестница	
5	Дверь остекленная (на балкон, лоджию)	

План этажа (части этажа)

2 подъезд, 5 этаж

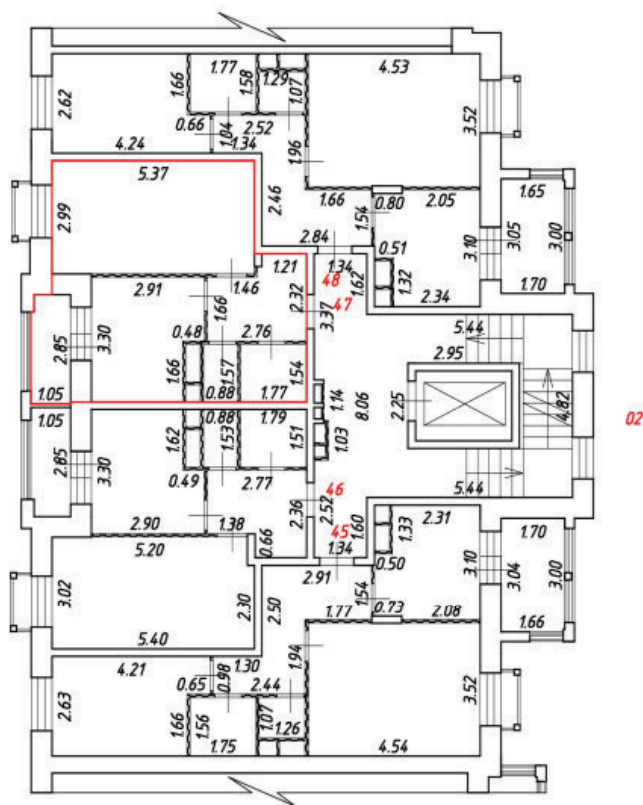
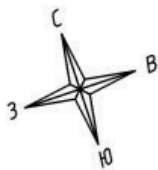


Масштаб 1:200
Условные обозначения:

№ п/п	Наименование условного знака	Изображение
1	Часть границы вновь образованного помещения	
2	Стена с окном и дверью	
3	Перегородка	
4	Лестница	
5	Дверь остекленная (на балкон, лоджию)	

План этажа (части этажа)

2 подъезд, 5 этаж

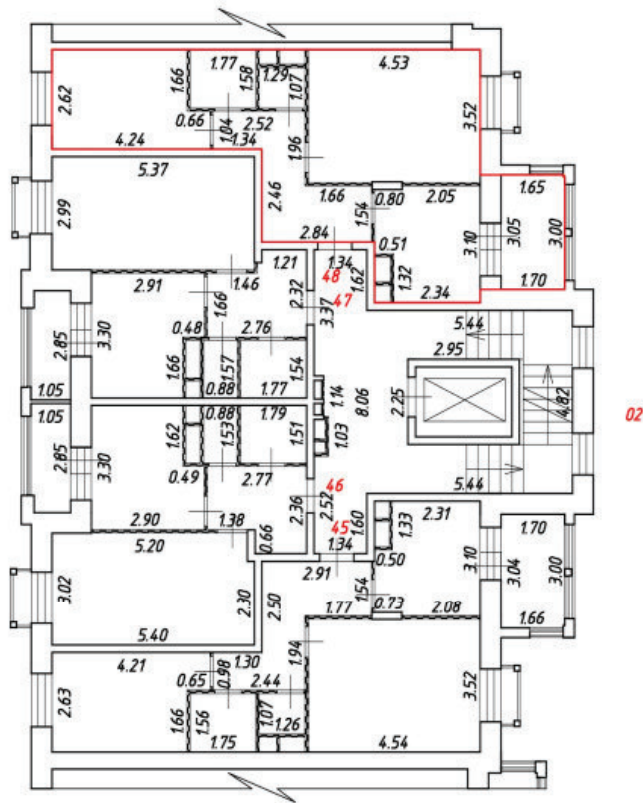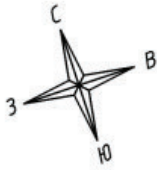



Масштаб 1:200

Условные обозначения:

№ п/п	Наименование условного знака	Изображение
1	Часть границы вновь образованного помещения	
2	Стена с окном и дверью	
3	Перегородка	
4	Лестница	
5	Дверь остекленная (на балкон, лоджию)	

План этажа (части этажа)

2 подъезд, 6 этаж

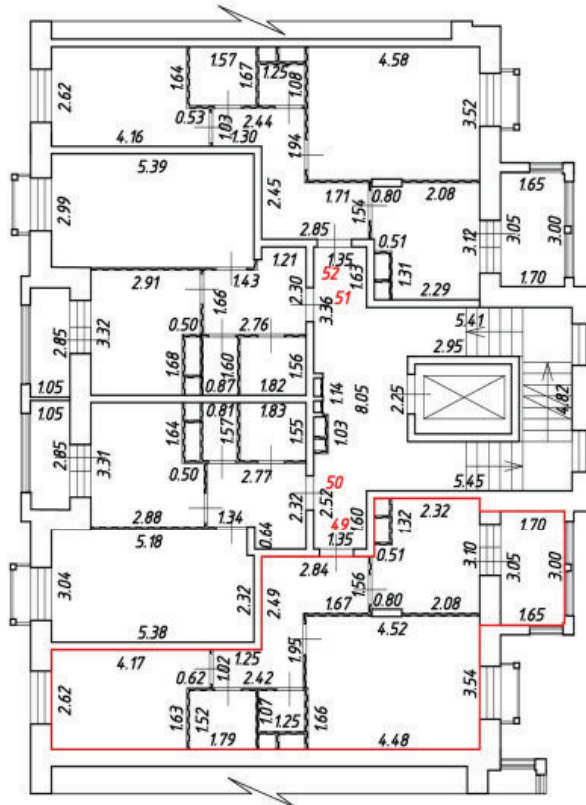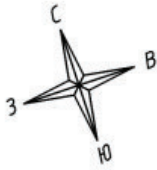

02



Масштаб 1:200

Условные обозначения:

№ п/п	Наименование условного знака	Изображение
1	Часть границы вночь образованного помещения	
2	Стена с окном и дверью	
3	Перегородка	
4	Лестница	
5	Дверь остекленная (на балкон, лоджию)	

План этажа (части этажа)

2 подъезд, 6 этаж

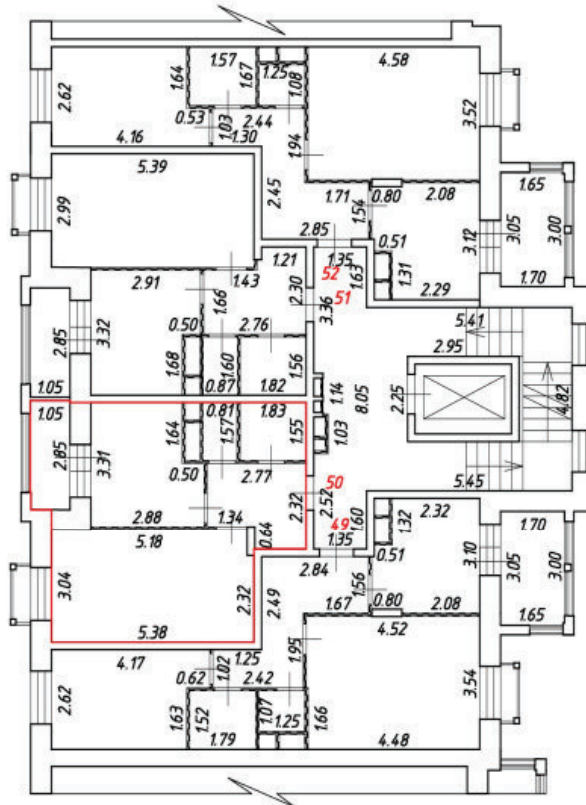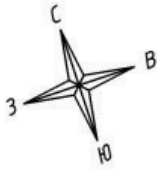

02



Масштаб 1:200

Условные обозначения:

№ п/п	Наименование условного знака	Изображение
1	Часть границы вночь образованного помещения	
2	Стена с окном и дверью	
3	Перегородка	
4	Лестница	
5	Дверь остекленная (на балкон, лоджию)	

План этажа (части этажа)

2 подъезд, 6 этаж

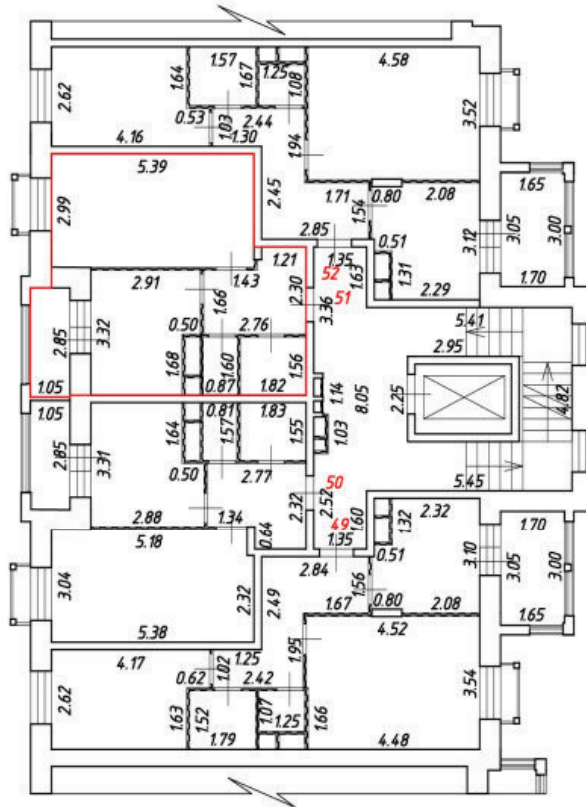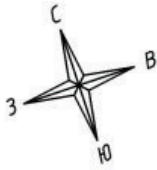

02



Масштаб 1:200

Условные обозначения:

№ п/п	Наименование условного знака	Изображение
1	Часть границы вночь образованного помещения	
2	Стена с окном и дверью	
3	Перегородка	
4	Лестница	
5	Дверь остекленная (на балкон, лоджию)	

План этажа (части этажа)

2 подъезд, 6 этаж

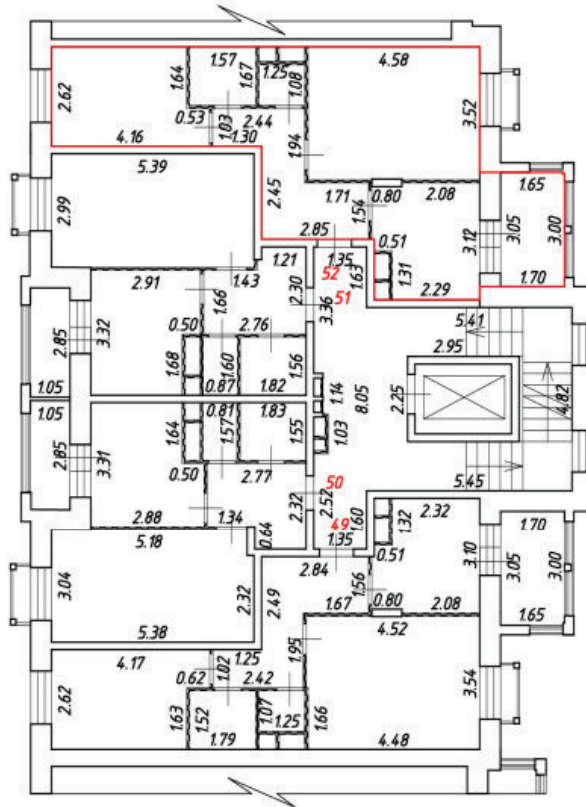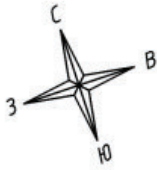

02



Масштаб 1:200

Условные обозначения:

№ п/п	Наименование условного знака	Изображение
1	Часть границы вночь образованного помещения	
2	Стена с окном и дверью	
3	Перегородка	
4	Лестница	
5	Дверь остекленная (на балкон, лоджию)	

План этажа (части этажа)

2 подъезд, 7 этаж

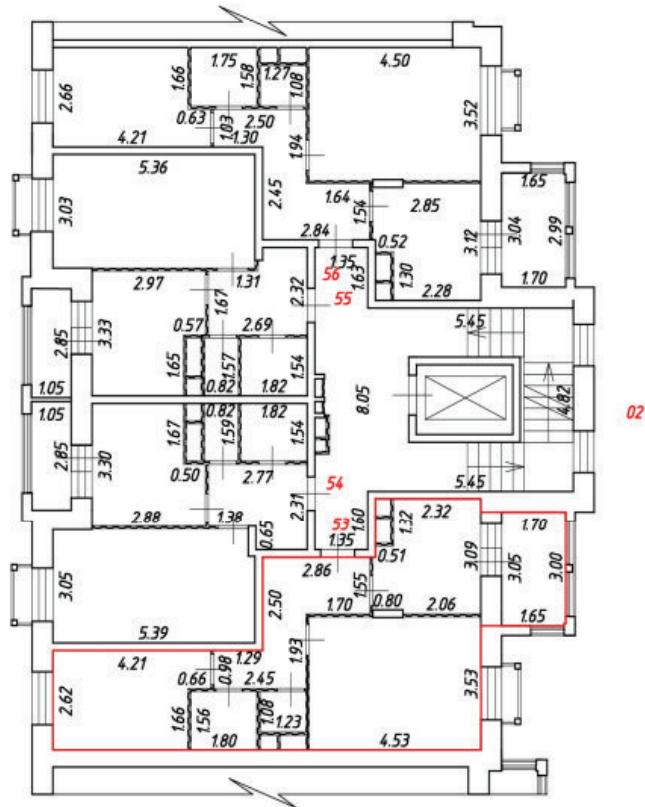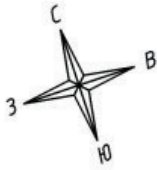



Масштаб 1:200

Условные обозначения:

№ п/п	Наименование условного знака	Изображение
1	Часть границы вновь образованного помещения	
2	Стена с окном и дверью	
3	Перегородка	
4	Лестница	
5	Дверь остекленная (на балкон, лоджию)	

План этажа (части этажа)

2 подъезд, 7 этаж

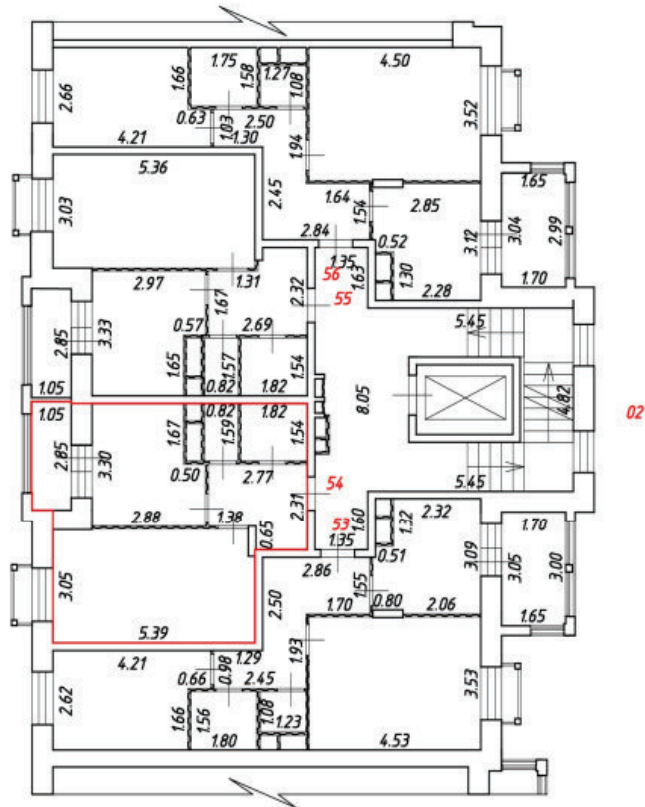
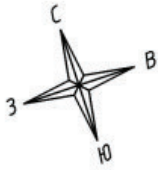


Масштаб 1:200
Условные обозначения:

№ п/п	Наименование условного знака	Изображение
1	Часть границы вновь образованного помещения	
2	Стена с окном и дверью	
3	Перегородка	
4	Лестница	
5	Дверь остекленная (на балкон, лоджию)	

План этажа (части этажа)

2 подъезд, 7 этаж

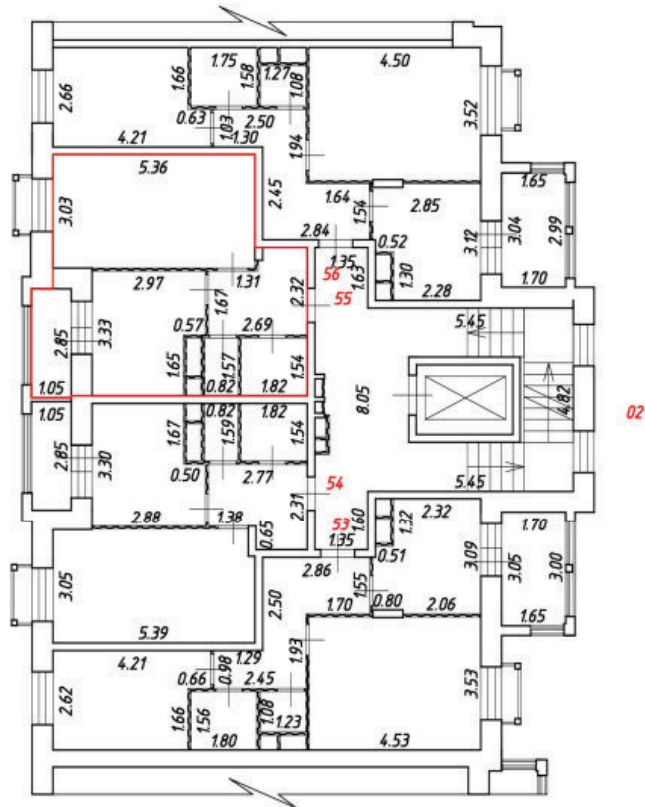
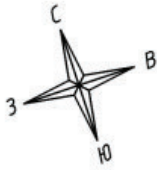


Масштаб 1:200
Условные обозначения:

№ п/п	Наименование условного знака	Изображение
1	Часть границы вночь образованного помещения	
2	Стена с окном и дверью	
3	Перегородка	
4	Лестница	
5	Дверь остекленная (на балкон, лоджию)	

План этажа (части этажа)

2 подъезд, 7 этаж

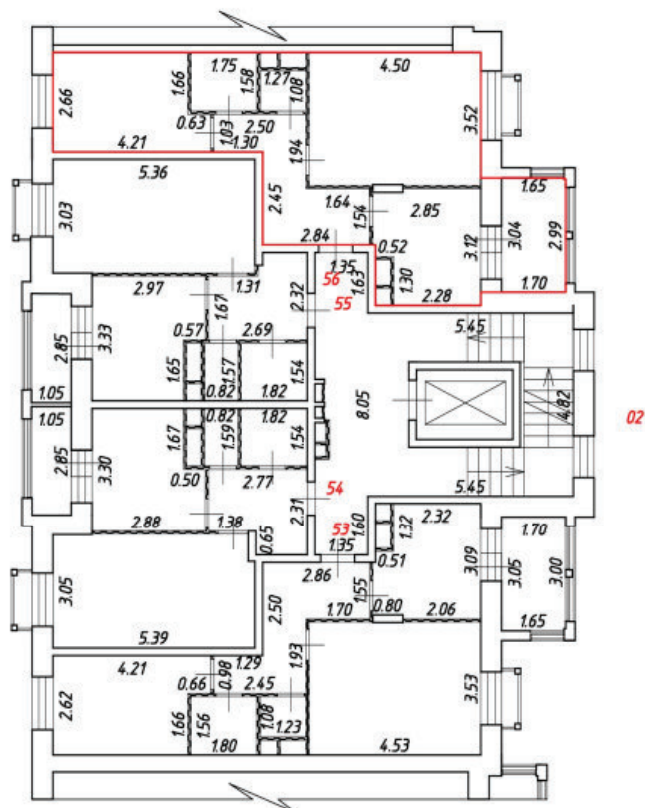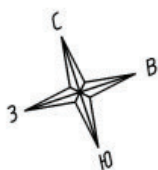



Масштаб 1:200

Условные обозначения:

№ п/п	Наименование условного знака	Изображение
1	Часть границы вночь образованного помещения	
2	Стена с окном и дверью	
3	Перегородка	
4	Лестница	
5	Дверь остекленная (на балкон, лоджию)	

План этажа (части этажа)

2 подъезд, 8 этаж

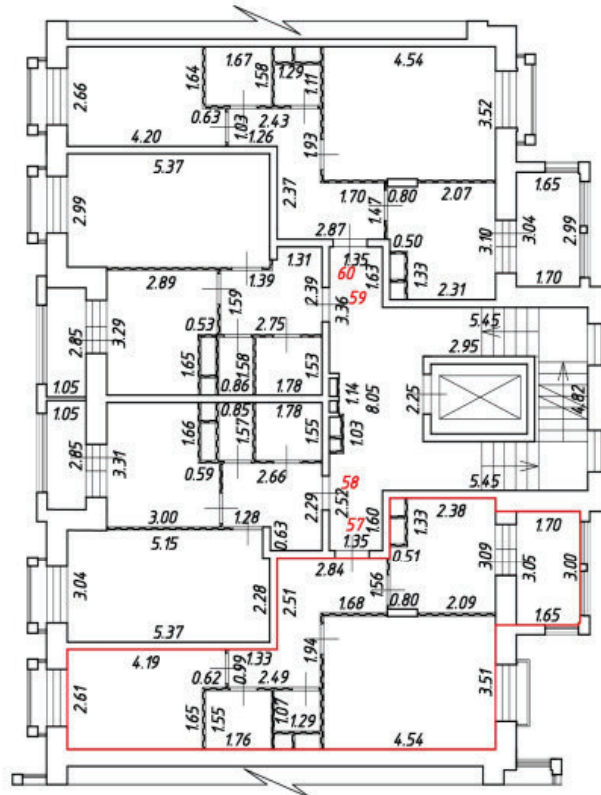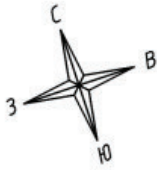

02



Масштаб 1:200

Условные обозначения:

№ п/п	Наименование условного знака	Изображение
1	Часть границы вночь образованного помещения	
2	Стена с окном и дверью	
3	Перегородка	
4	Лестница	
5	Дверь остекленная (на балкон, лоджию)	

План этажа (части этажа)

2 подъезд, 8 этаж

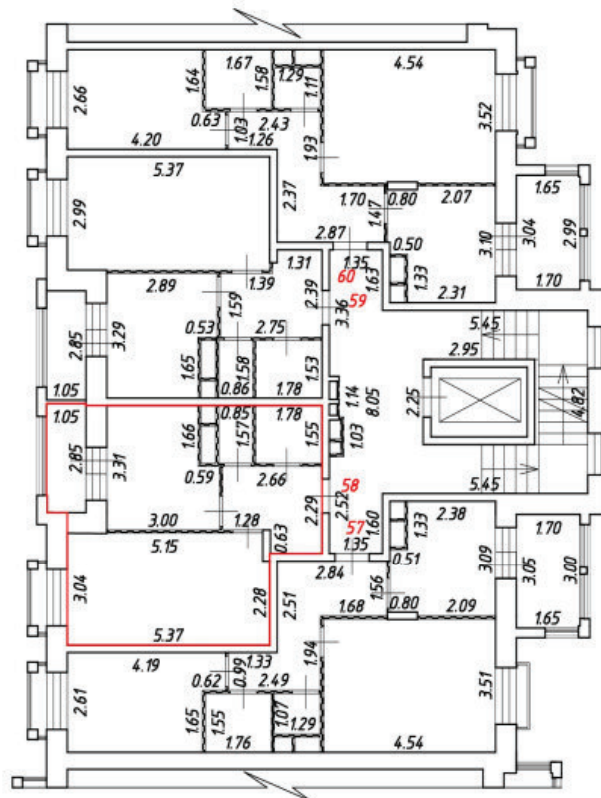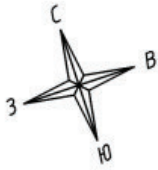

02



Масштаб 1:200

Условные обозначения:

№ п/п	Наименование условного знака	Изображение
1	Часть границы вночь образованного помещения	
2	Стена с окном и дверью	
3	Перегородка	
4	Лестница	
5	Дверь остекленная (на балкон, лоджию)	

План этажа (части этажа)

2 подъезд, 8 этаж

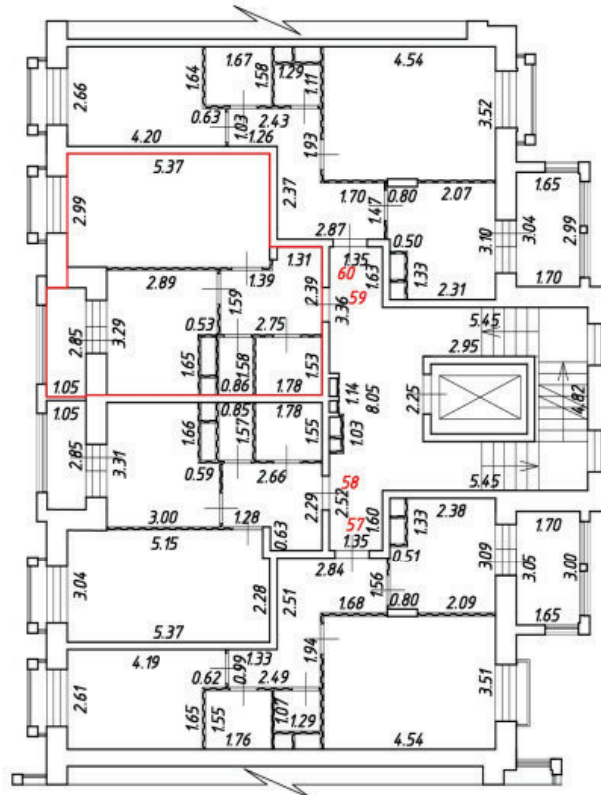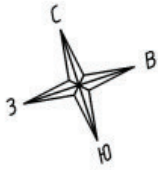

02



Масштаб 1:200

Условные обозначения:

№ п/п	Наименование условного знака	Изображение
1	Часть границы вночь образованного помещения	
2	Стена с окном и дверью	
3	Перегородка	
4	Лестница	
5	Дверь остекленная (на балкон, лоджию)	

План этажа (части этажа)

2 подъезд, 8 этаж

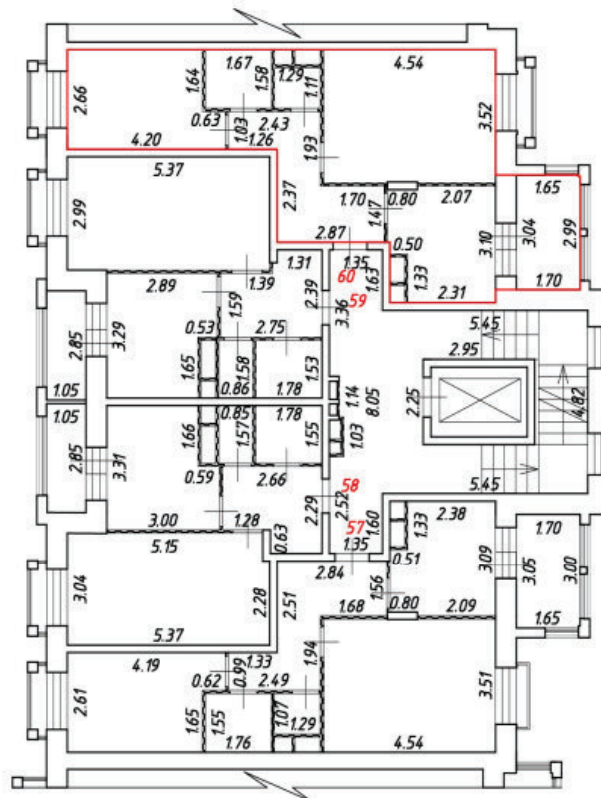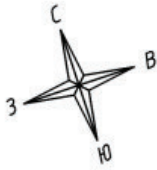

02



Масштаб 1:200

Условные обозначения:

№ п/п	Наименование условного знака	Изображение
1	Часть границы вночь образованного помещения	
2	Стена с окном и дверью	
3	Перегородка	
4	Лестница	
5	Дверь остекленная (на балкон, лоджию)	

План этажа (части этажа)

3 подъезд, 1 этаж

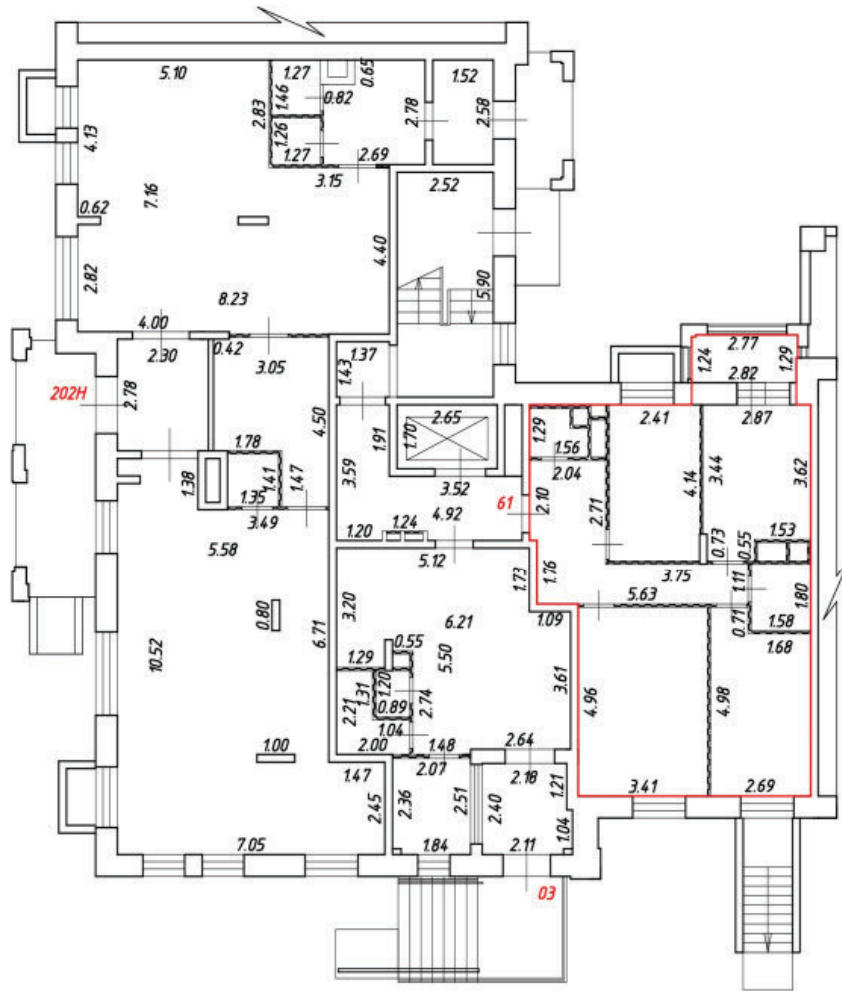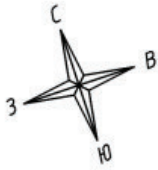



Масштаб 1:200

Условные обозначения:

№ п/п	Наименование условного знака	Изображение
1	Часть границы вновь образованного помещения	
2	Стена с окном и дверью	
3	Перегородка	
4	Лестница	
5	Дверь остекленная (на балкон, лоджию)	
6	Терраса	

План этажа (части этажа)

3 подъезд, 2 этаж

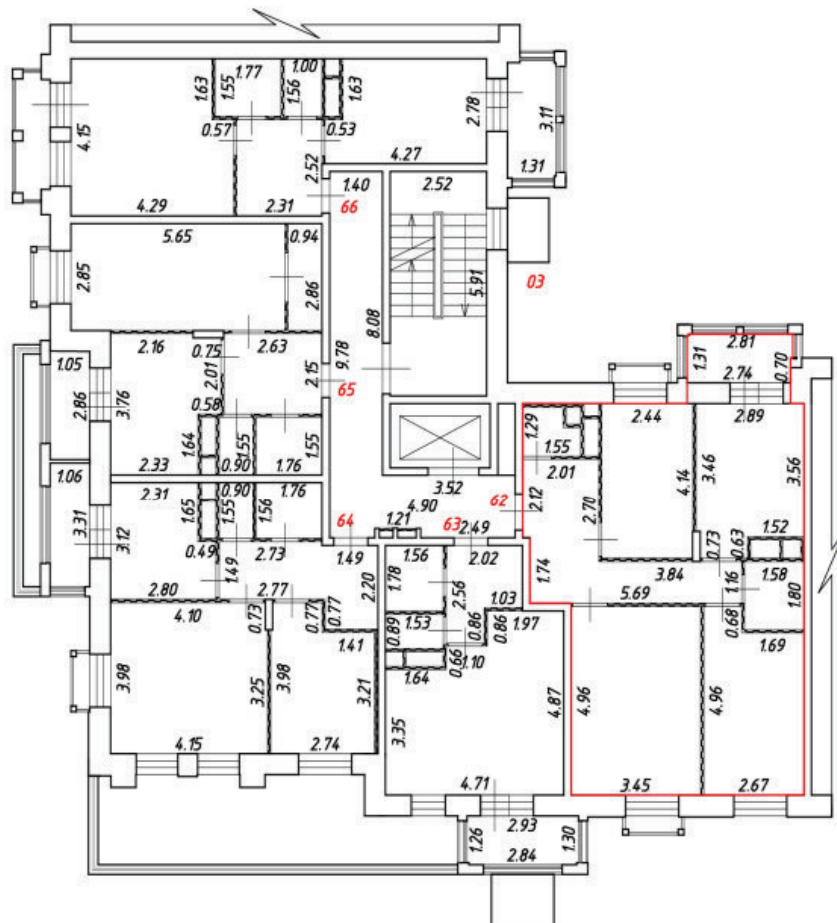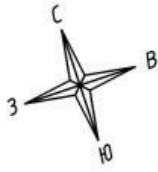



Масштаб 1:200

Условные обозначения:

№ п/п	Наименование условного знака	Изображение
1	Часть границы вночь образованного помещения	
2	Стена с окном и дверью	
3	Перегородка	
4	Лестница	
5	Дверь остекленная (на балкон, лоджию)	

План этажа (части этажа)

3 подъезд, 2 этаж

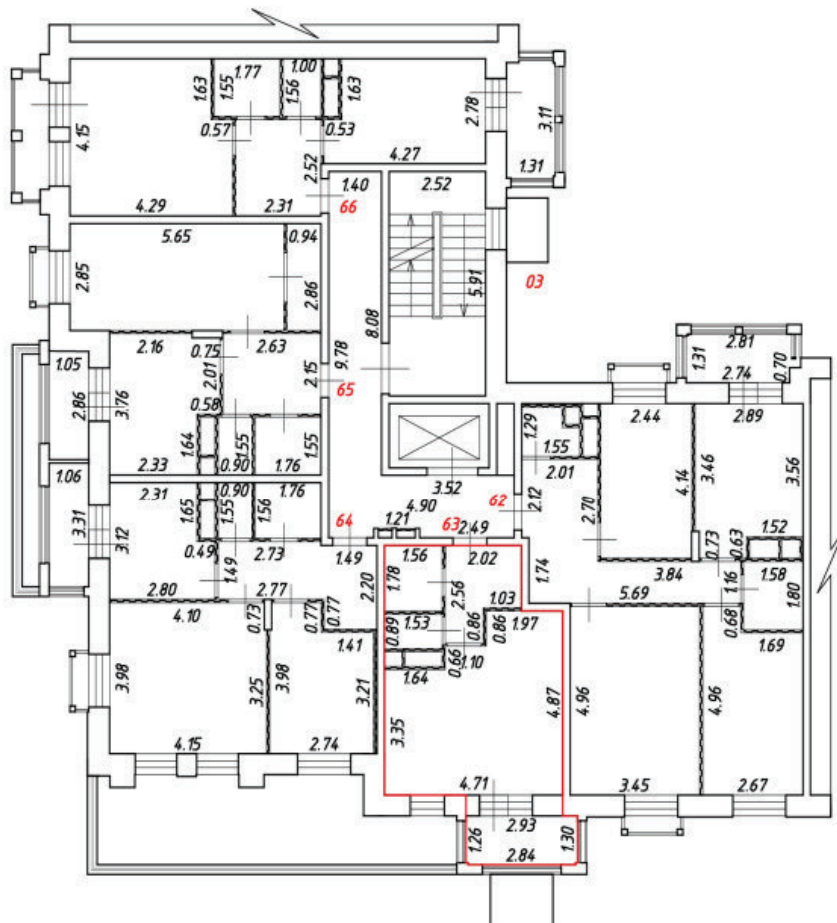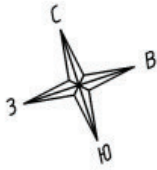



Масштаб 1:200

Условные обозначения:

№ п/п	Наименование условного знака	Изображение
1	Часть границы вночь образованного помещения	
2	Стена с окном и дверью	
3	Перегородка	
4	Лестница	
5	Дверь остекленная (на балкон, лоджию)	

План этажа (части этажа)

3 подъезд, 2 этаж

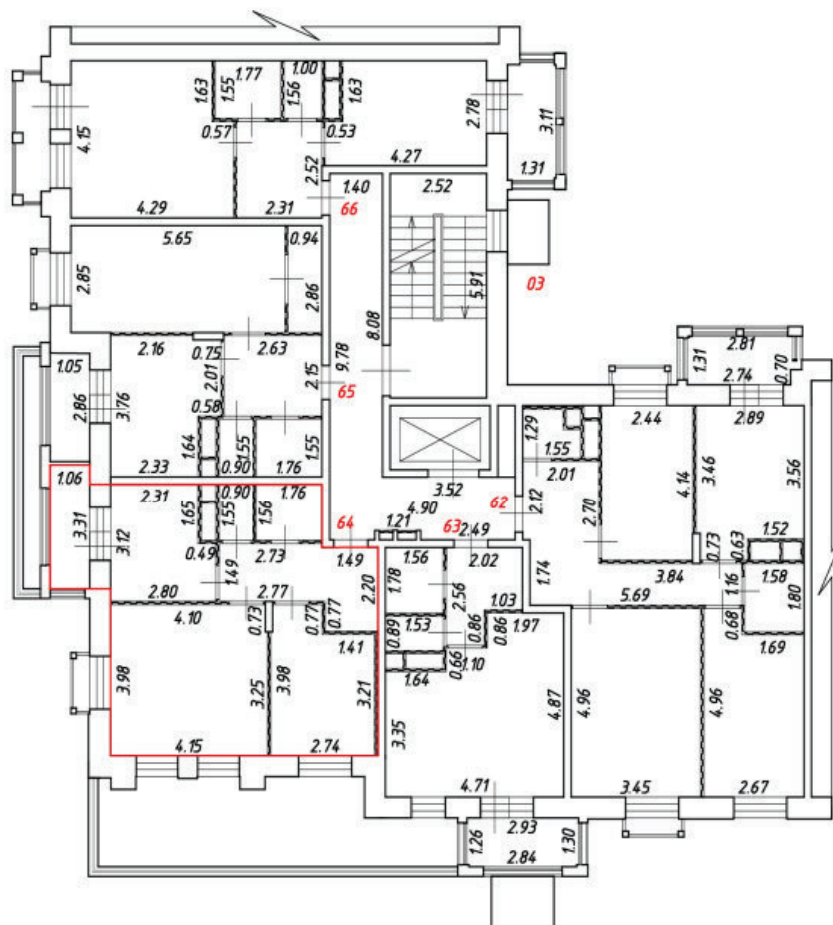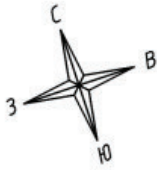



Масштаб 1:200

Условные обозначения:

№ п/п	Наименование условного знака	Изображение
1	Часть границы вночь образованного помещения	
2	Стена с окном и дверью	
3	Перегородка	
4	Лестница	
5	Дверь остекленная (на балкон, лоджию)	

План этажа (части этажа)

3 подъезд, 2 этаж

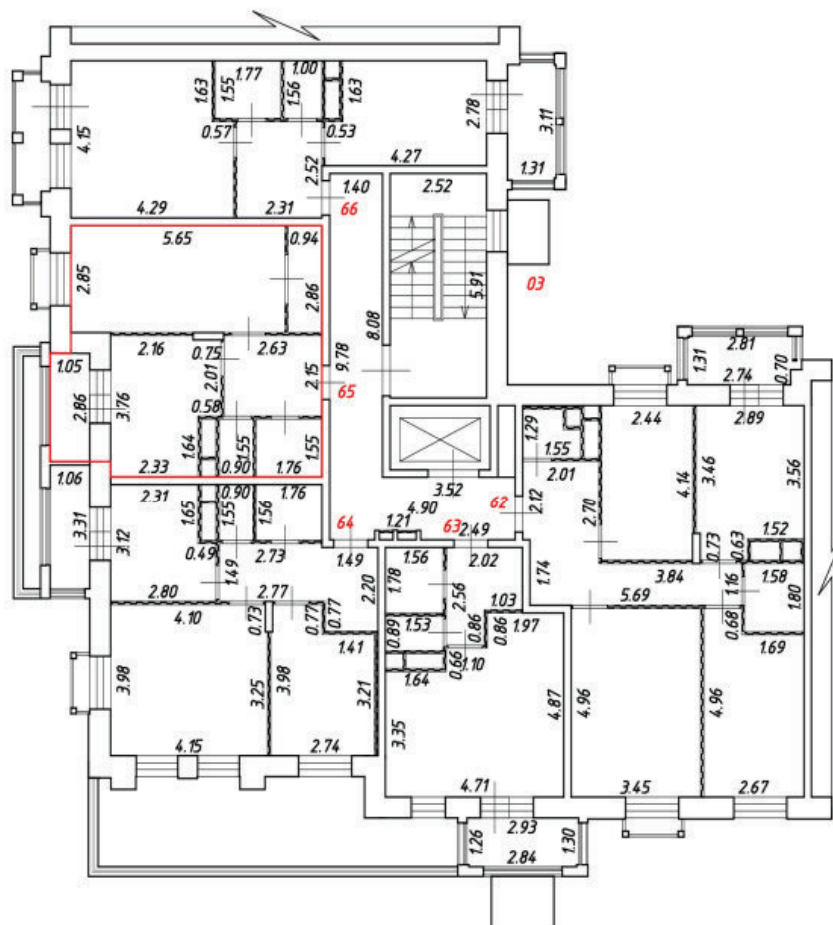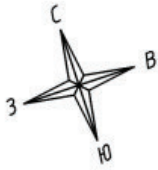



Масштаб 1:200

Условные обозначения:

№ п/п	Наименование условного знака	Изображение
1	Часть границы вночь образованного помещения	
2	Стена с окном и дверью	
3	Перегородка	
4	Лестница	
5	Дверь остекленная (на балкон, лоджию)	

План этажа (части этажа)

3 подъезд, 2 этаж

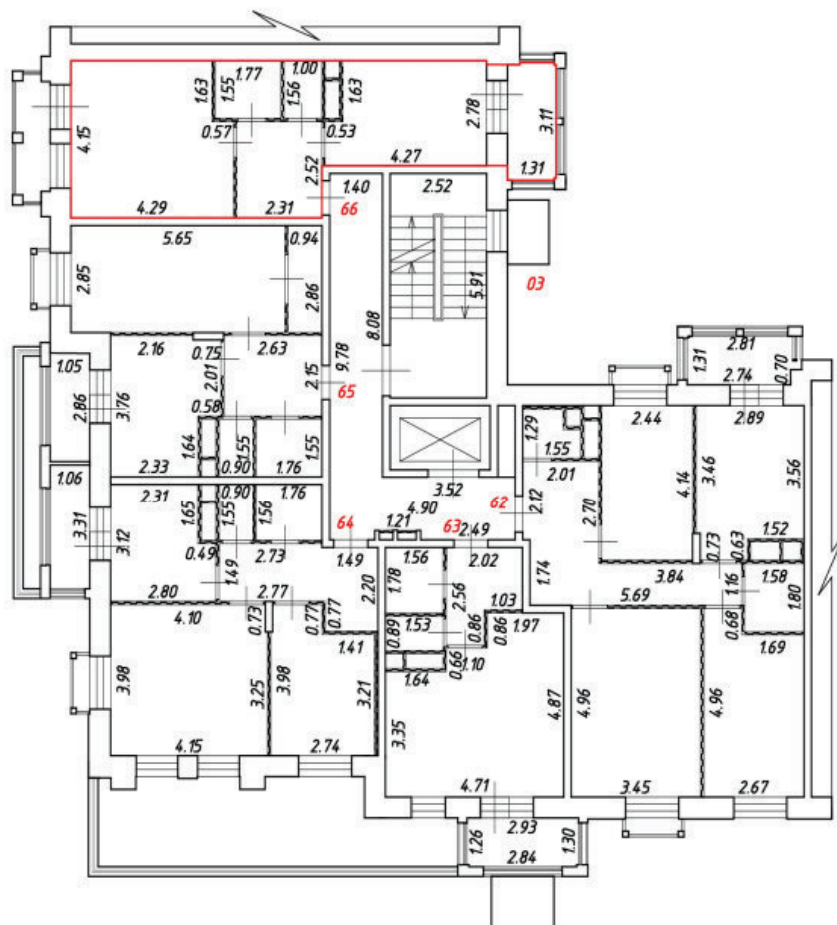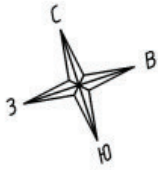



Масштаб 1:200

Условные обозначения:

№ п/п	Наименование условного знака	Изображение
1	Часть границы вночь образованного помещения	
2	Стена с окном и дверью	
3	Перегородка	
4	Лестница	
5	Дверь остекленная (на балкон, лоджию)	

План этажа (части этажа)

3 подъезд, 3 этаж

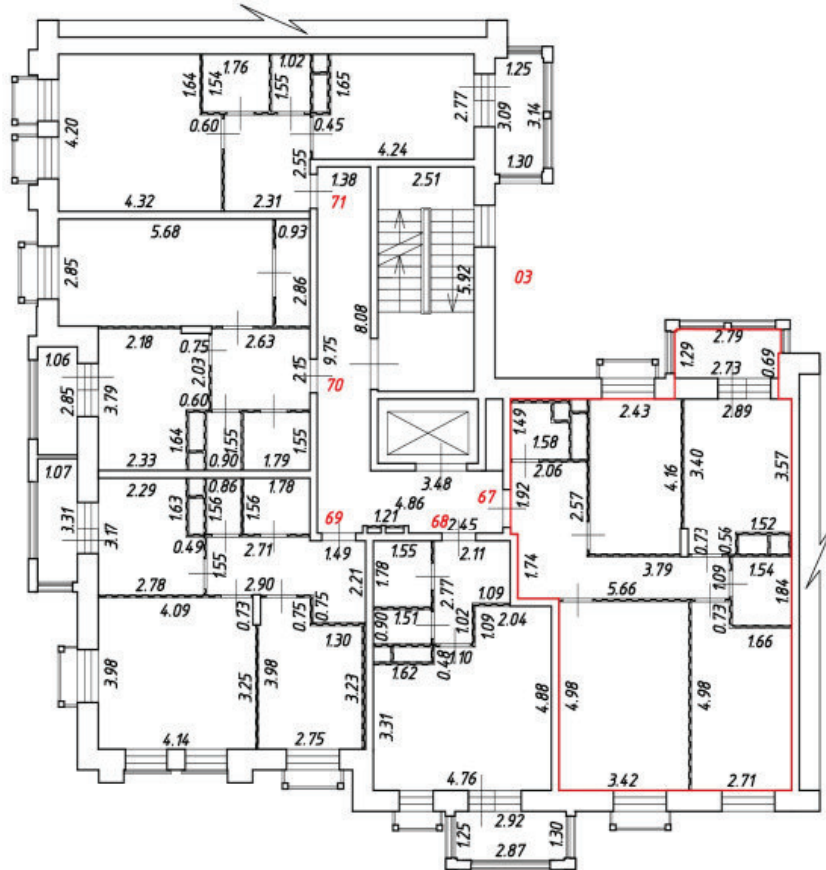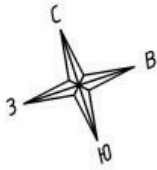



Масштаб 1:200

Условные обозначения:

№ п/п	Наименование условного знака	Изображение
1	Часть границы вночь образованного помещения	
2	Стена с окном и дверью	
3	Перегородка	
4	Лестница	
5	Дверь остекленная (на балкон, лоджию)	

План этажа (части этажа)

3 подъезд, 3 этаж

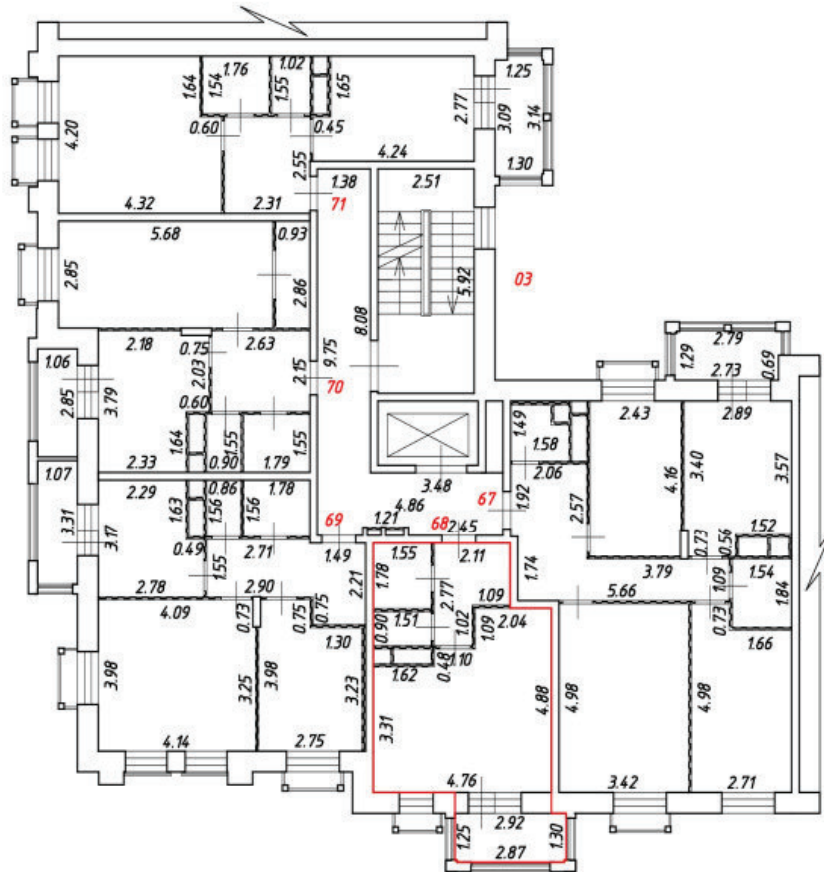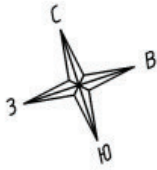



Масштаб 1:200

Условные обозначения:

№ п/п	Наименование условного знака	Изображение
1	Часть границы вночь образованного помещения	
2	Стена с окном и дверью	
3	Перегородка	
4	Лестница	
5	Дверь остекленная (на балкон, лоджию)	

План этажа (части этажа)

3 подъезд, 3 этаж

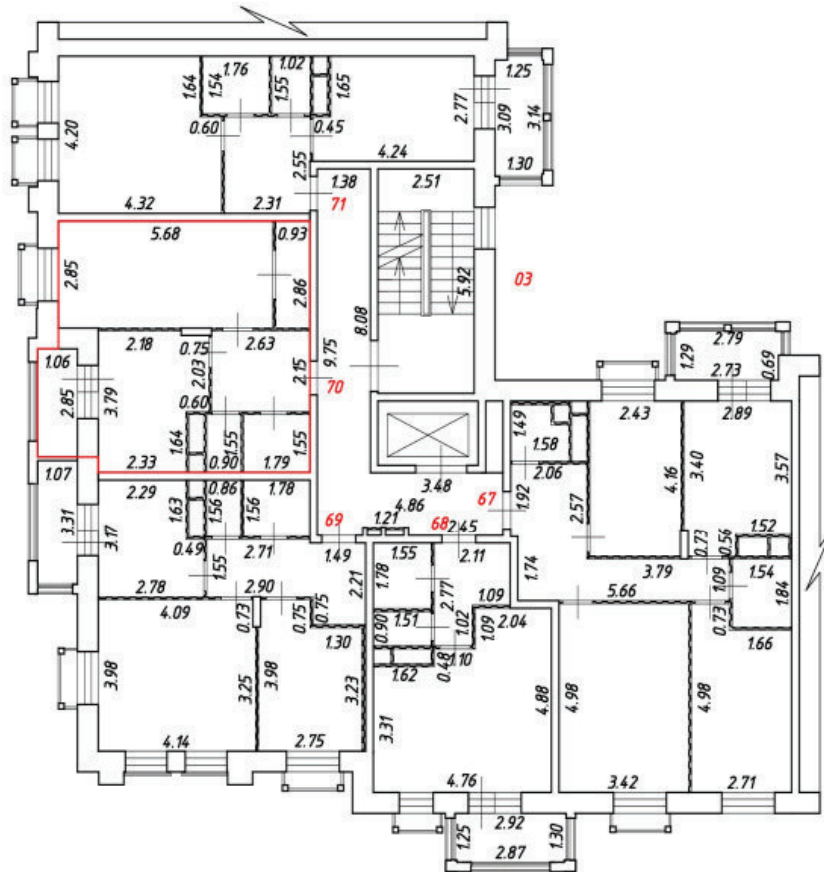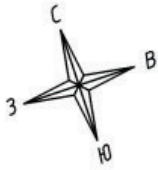



Масштаб 1:200

Условные обозначения:

№ п/п	Наименование условного знака	Изображение
1	Часть границы вночь образованного помещения	
2	Стена с окном и дверью	
3	Перегородка	
4	Лестница	
5	Дверь остекленная (на балкон, лоджию)	

План этажа (части этажа)

3 подъезд, 3 этаж

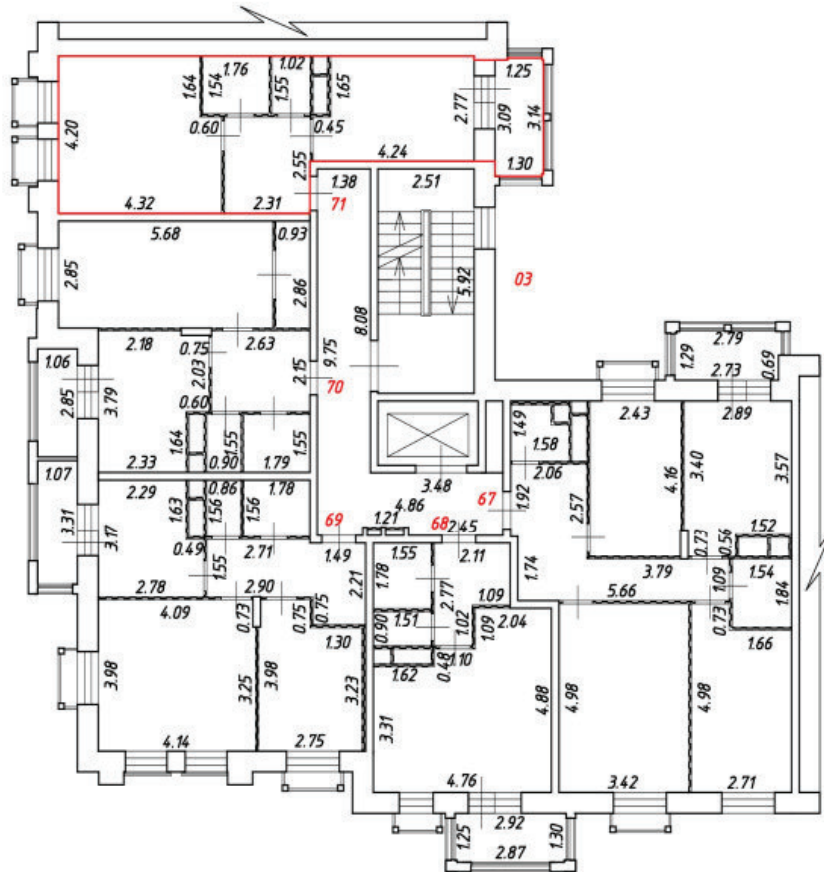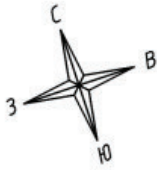



Масштаб 1:200

Условные обозначения:

№ п/п	Наименование условного знака	Изображение
1	Часть границы вночь образованного помещения	
2	Стена с окном и дверью	
3	Перегородка	
4	Лестница	
5	Дверь остекленная (на балкон, лоджию)	

План этажа (части этажа)

3 подъезд, 4 этаж

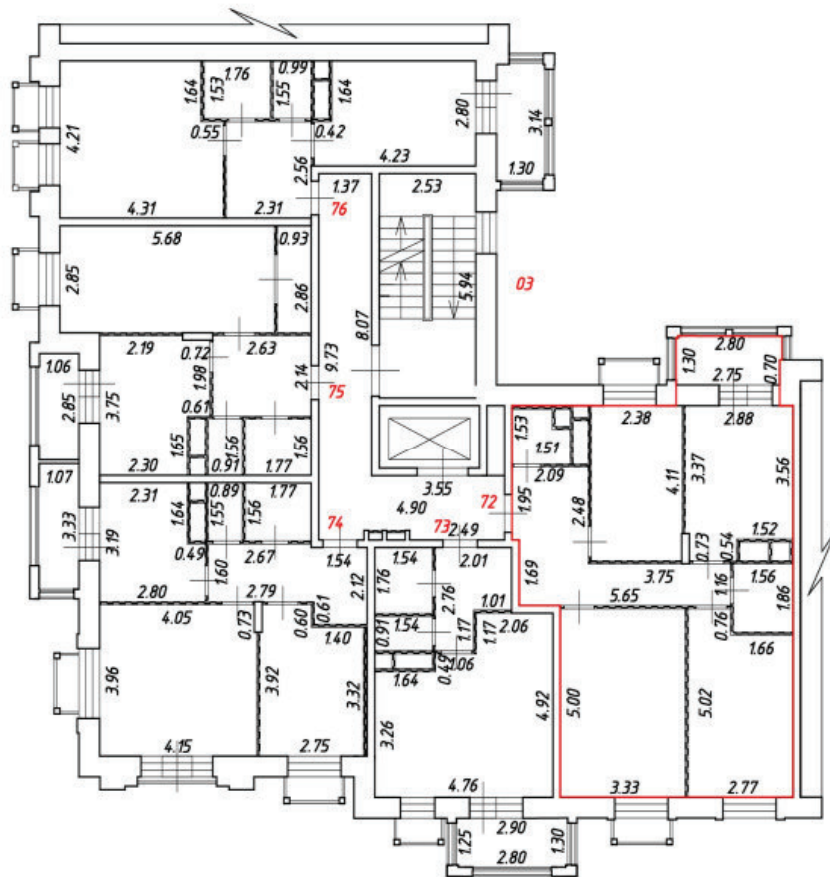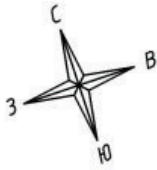



Масштаб 1:200

Условные обозначения:

№ п/п	Наименование условного знака	Изображение
1	Часть границы вночь образованного помещения	
2	Стена с окном и дверью	
3	Перегородка	
4	Лестница	
5	Дверь остекленная (на балкон, лоджию)	

План этажа (части этажа)

3 подъезд, 4 этаж

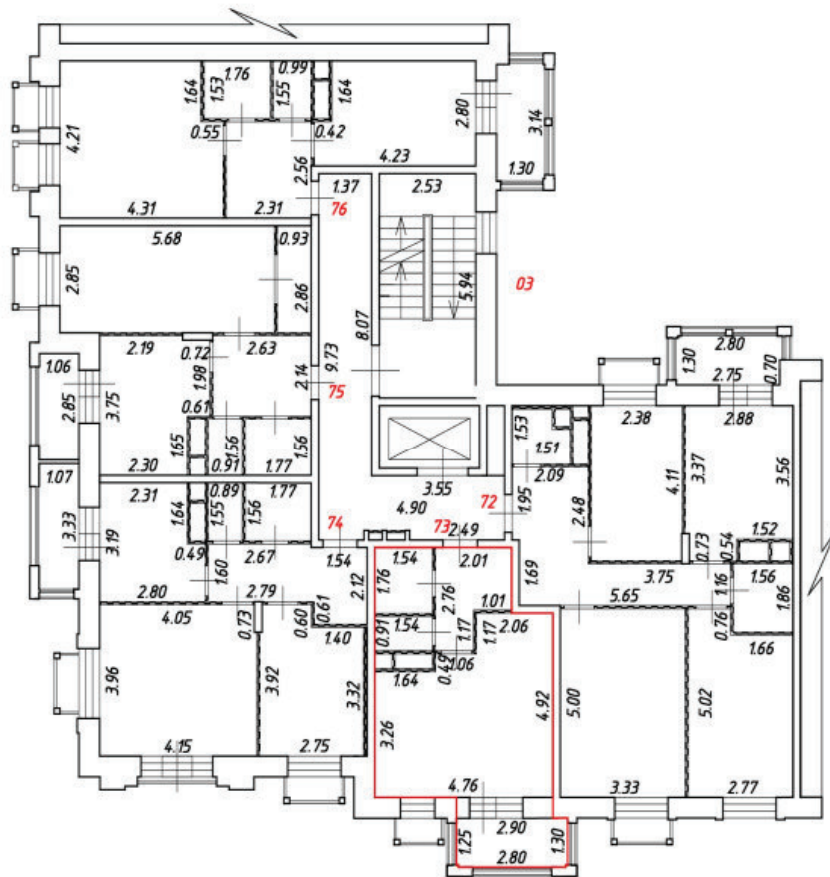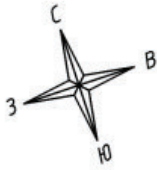



Масштаб 1:200

Условные обозначения:

№ п/п	Наименование условного знака	Изображение
1	Часть границы вновь образованного помещения	
2	Стена с окном и дверью	
3	Перегородка	
4	Лестница	
5	Дверь остекленная (на балкон, лоджию)	

План этажа (части этажа)

3 подъезд, 4 этаж

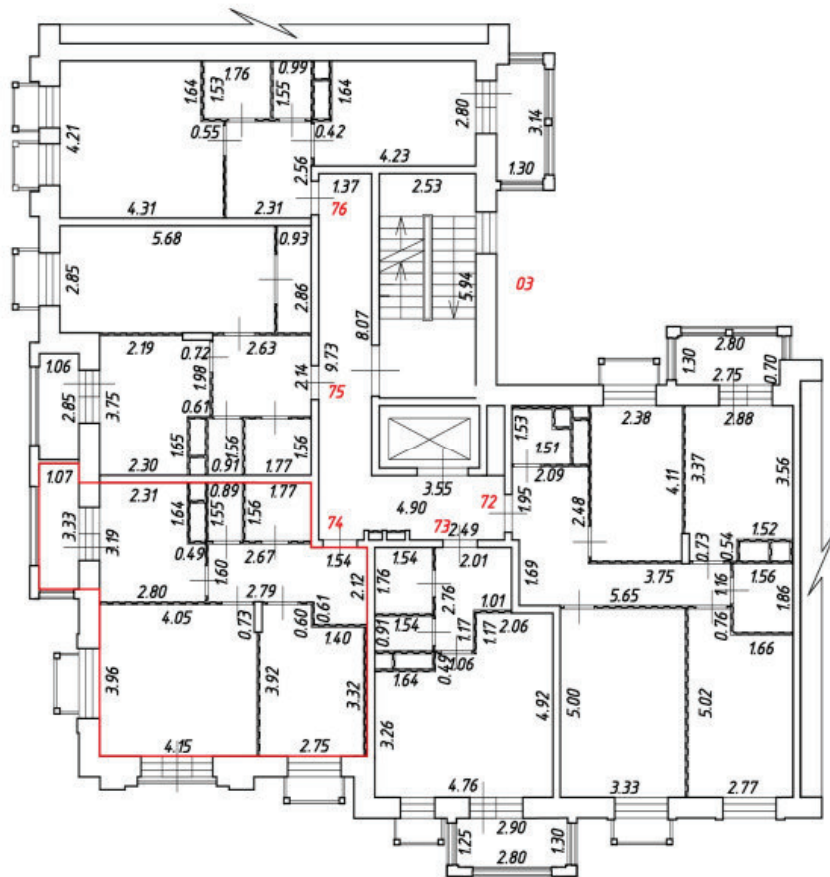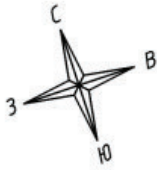



Масштаб 1:200

Условные обозначения:

№ п/п	Наименование условного знака	Изображение
1	Часть границы вновь образованного помещения	
2	Стена с окном и дверью	
3	Перегородка	
4	Лестница	
5	Дверь остекленная (на балкон, лоджию)	

План этажа (части этажа)

3 подъезд, 4 этаж

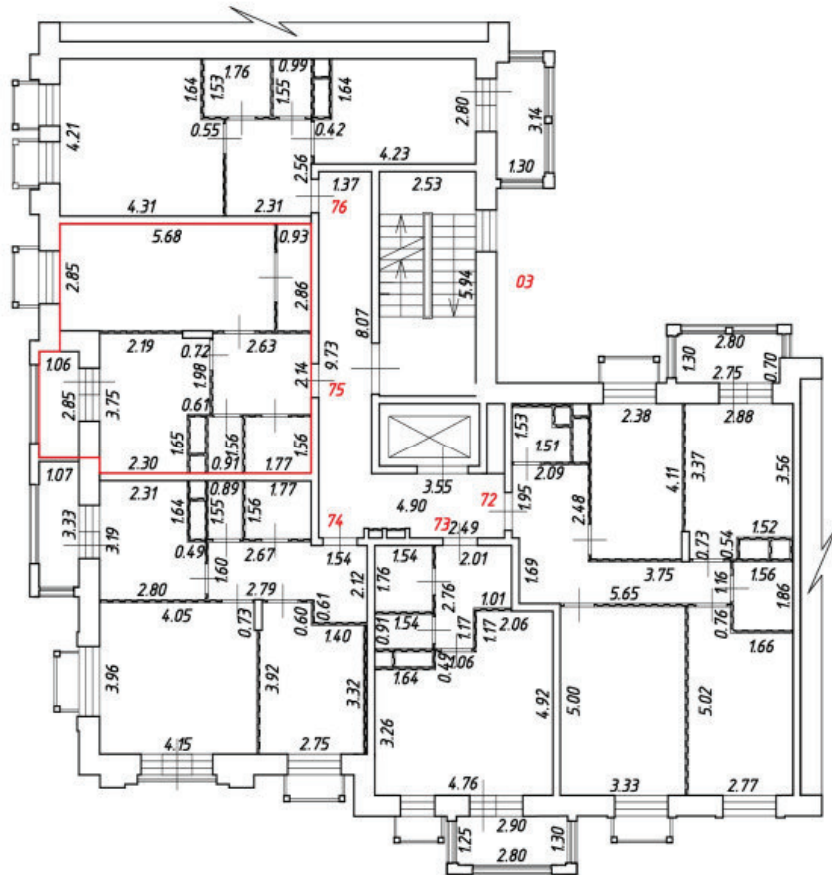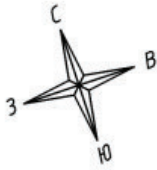



Масштаб 1:200

Условные обозначения:

№ п/п	Наименование условного знака	Изображение
1	Часть границы вновь образованного помещения	
2	Стена с окном и дверью	
3	Перегородка	
4	Лестница	
5	Дверь остекленная (на балкон, лоджию)	

План этажа (части этажа)

3 подъезд, 4 этаж

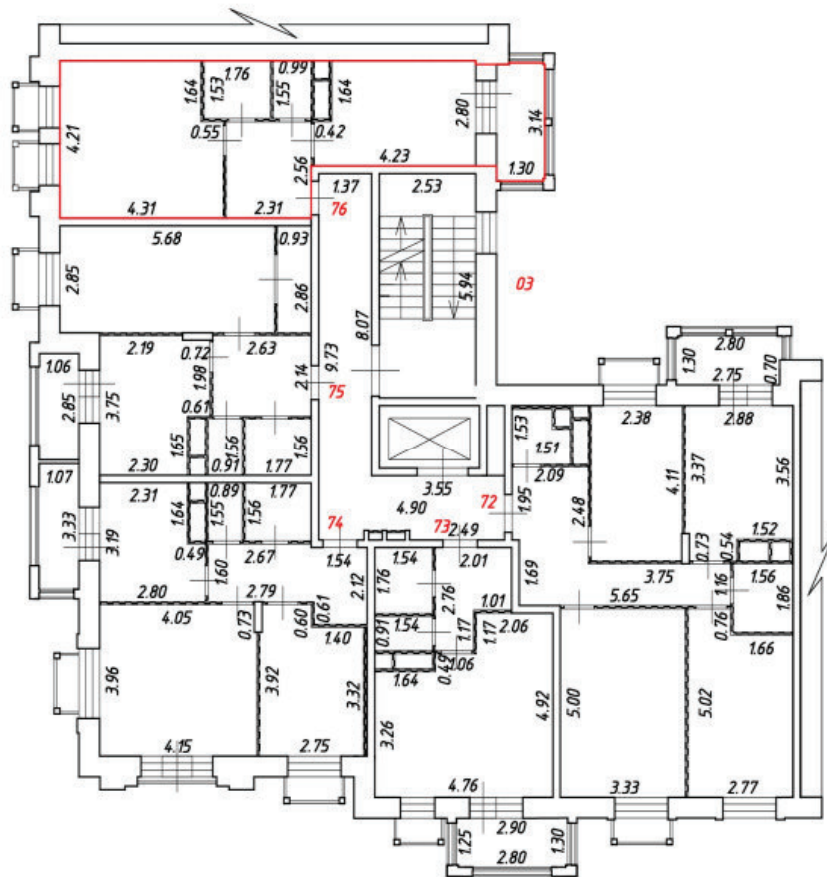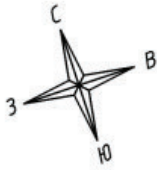



Масштаб 1:200

Условные обозначения:

№ п/п	Наименование условного знака	Изображение
1	Часть границы вновь образованного помещения	
2	Стена с окном и дверью	
3	Перегородка	
4	Лестница	
5	Дверь остекленная (на балкон, лоджию)	

План этажа (части этажа)

3 подъезд, 5 этаж

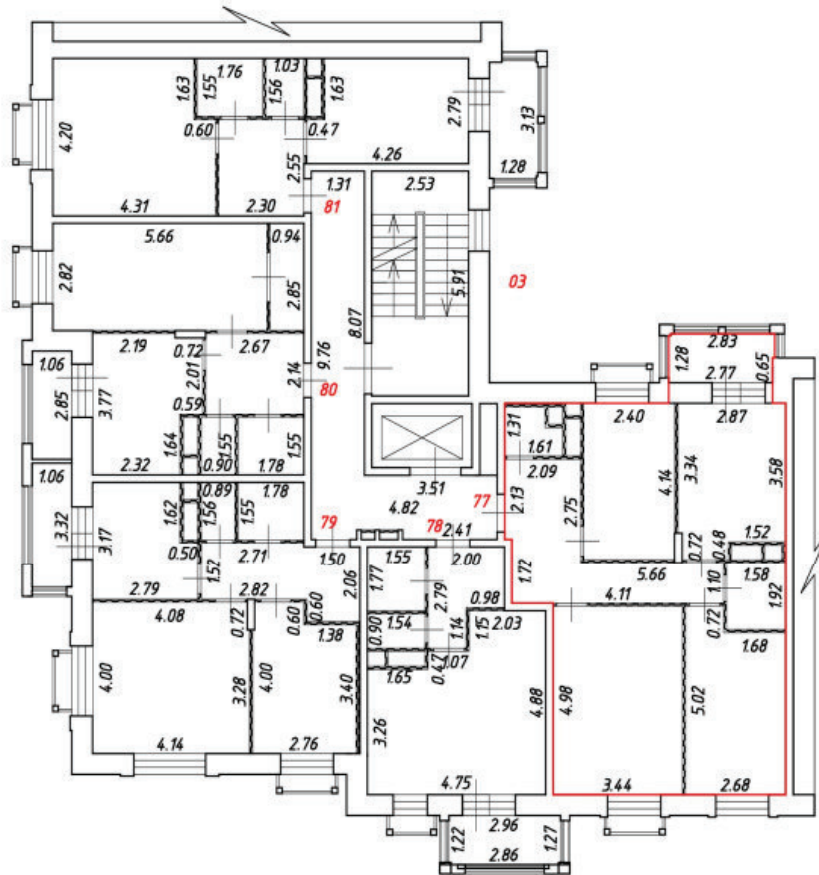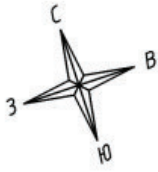



Масштаб 1:200

Условные обозначения:

№ п/п	Наименование условного знака	Изображение
1	Часть границы вночь образованного помещения	
2	Стена с окном и дверью	
3	Перегородка	
4	Лестница	
5	Дверь остекленная (на балкон, лоджию)	

План этажа (части этажа)

3 подъезд, 5 этаж

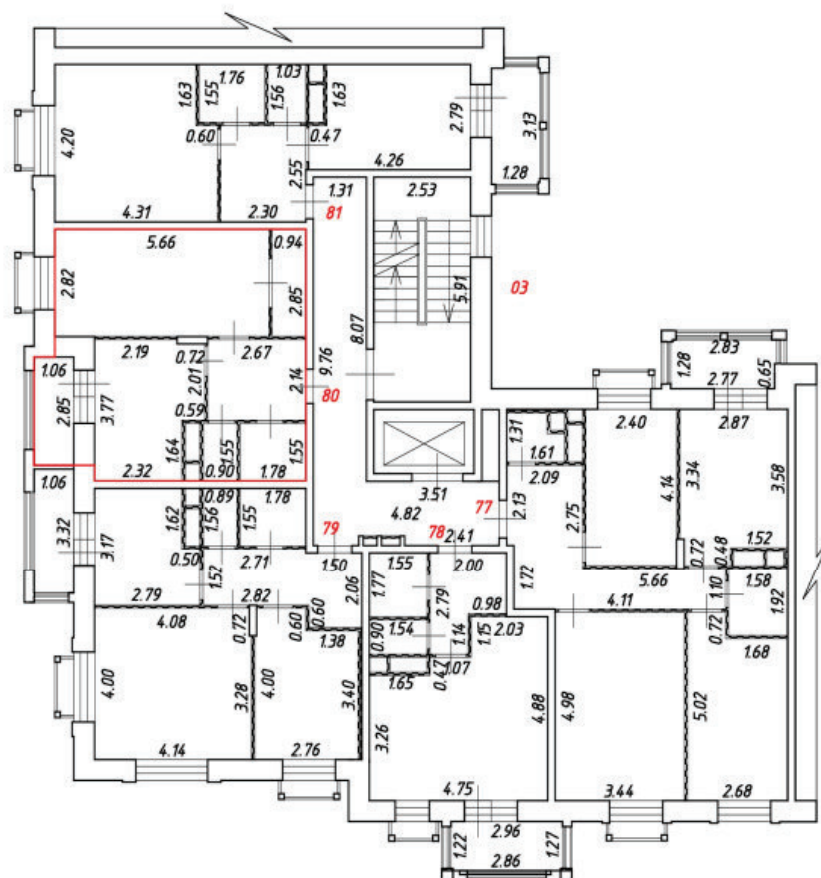
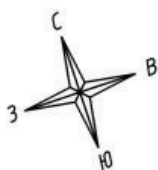


Масштаб 1:200
Условные обозначения:

№ п/п	Наименование условного знака	Изображение
1	Часть границы вночь образованного помещения	
2	Стена с окном и дверью	
3	Перегородка	
4	Лестница	
5	Дверь остекленная (на балкон, лоджию)	

План этажа (части этажа)

3 подъезд, 5 этаж

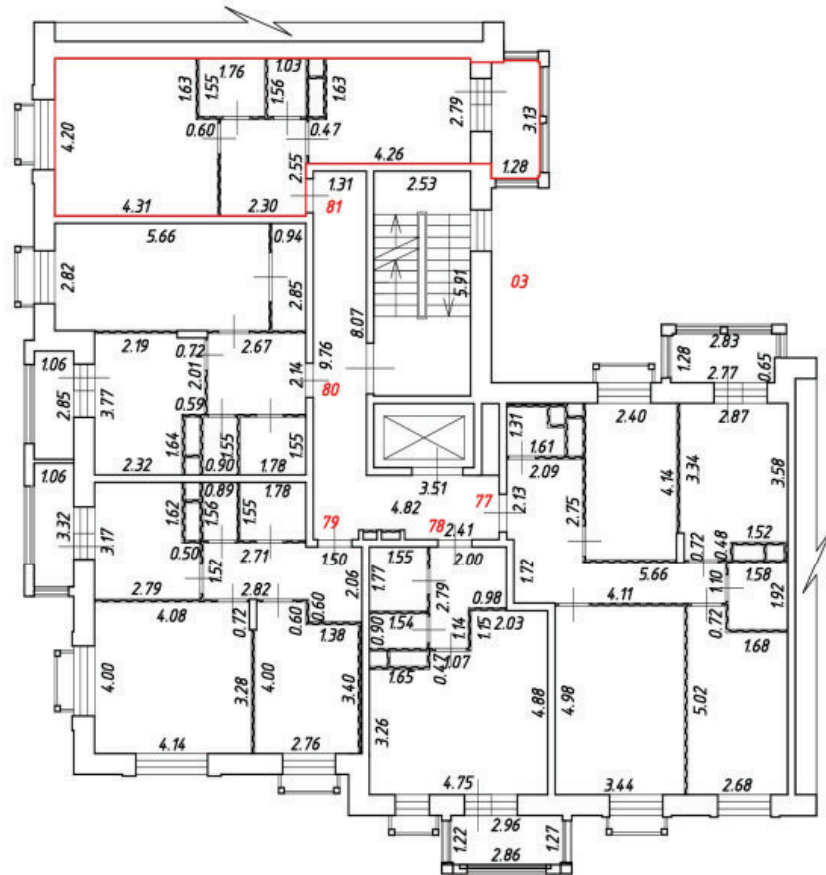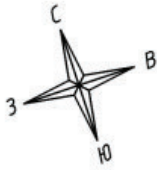



Масштаб 1:200

Условные обозначения:

№ п/п	Наименование условного знака	Изображение
1	Часть границы вночь образованного помещения	
2	Стена с окном и дверью	
3	Перегородка	
4	Лестница	
5	Дверь остекленная (на балкон, лоджию)	

План этажа (части этажа)

3 подъезд, 6 этаж

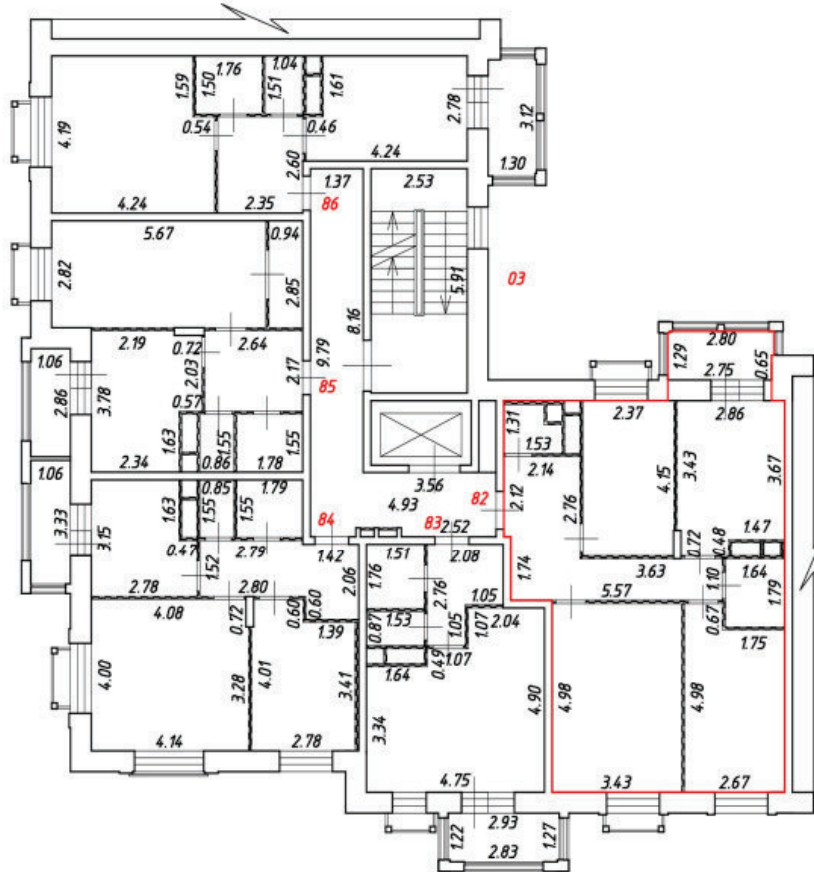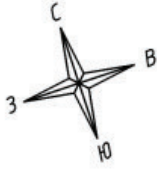



Масштаб 1:200

Условные обозначения:

№ п/п	Наименование условного знака	Изображение
1	Часть границы вночь образованного помещения	
2	Стена с окном и дверью	
3	Перегородка	
4	Лестница	
5	Дверь остекленная (на балкон, лоджию)	

План этажа (части этажа)

3 подъезд, 6 этаж

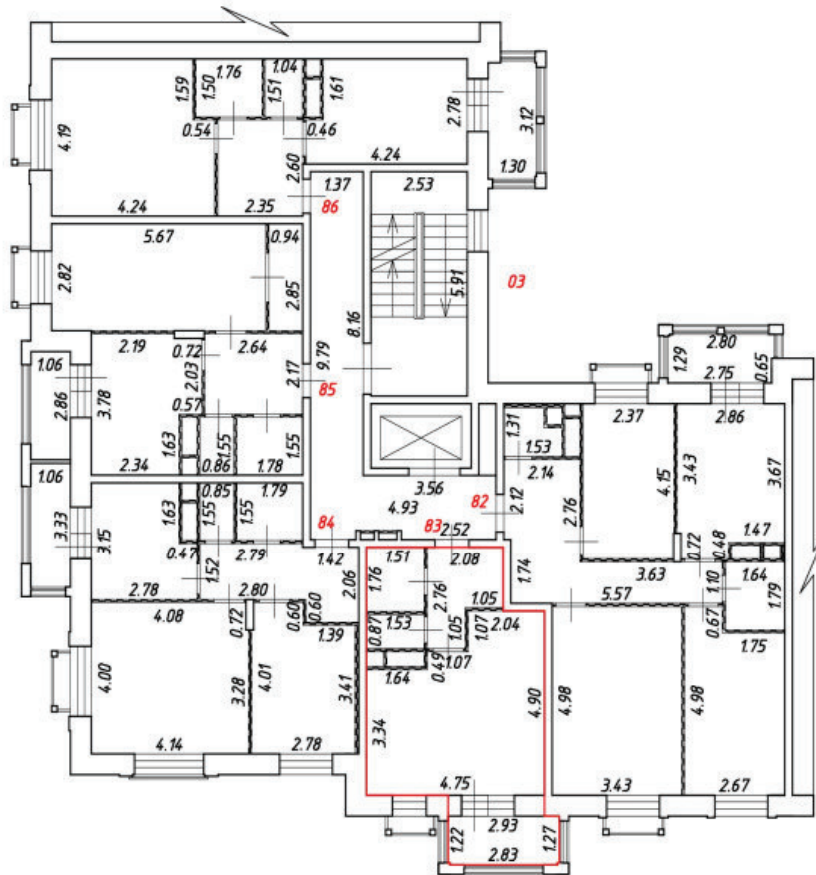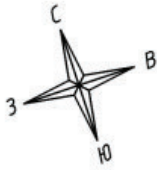



Масштаб 1:200

Условные обозначения:

№ п/п	Наименование условного знака	Изображение
1	Часть границы вночь образованного помещения	
2	Стена с окном и дверью	
3	Перегородка	
4	Лестница	
5	Дверь остекленная (на балкон, лоджию)	

План этажа (части этажа)

3 подъезд, 6 этаж

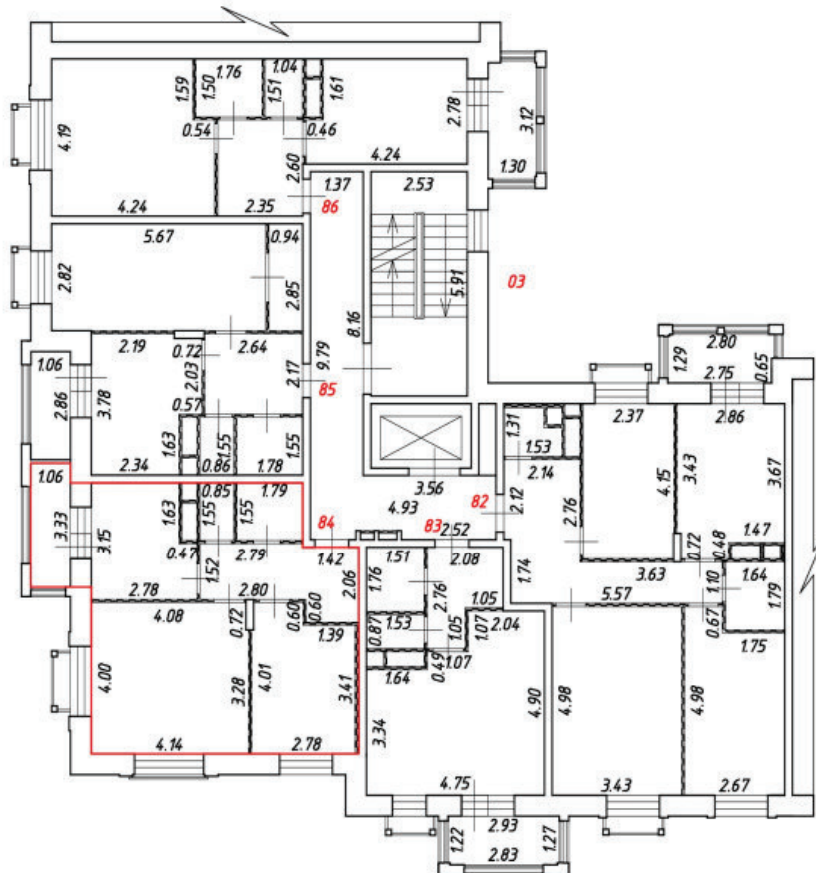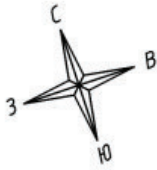



Масштаб 1:200

Условные обозначения:

№ п/п	Наименование условного знака	Изображение
1	Часть границы вночь образованного помещения	
2	Стена с окном и дверью	
3	Перегородка	
4	Лестница	
5	Дверь остекленная (на балкон, лоджию)	

План этажа (части этажа)

3 подъезд, 6 этаж

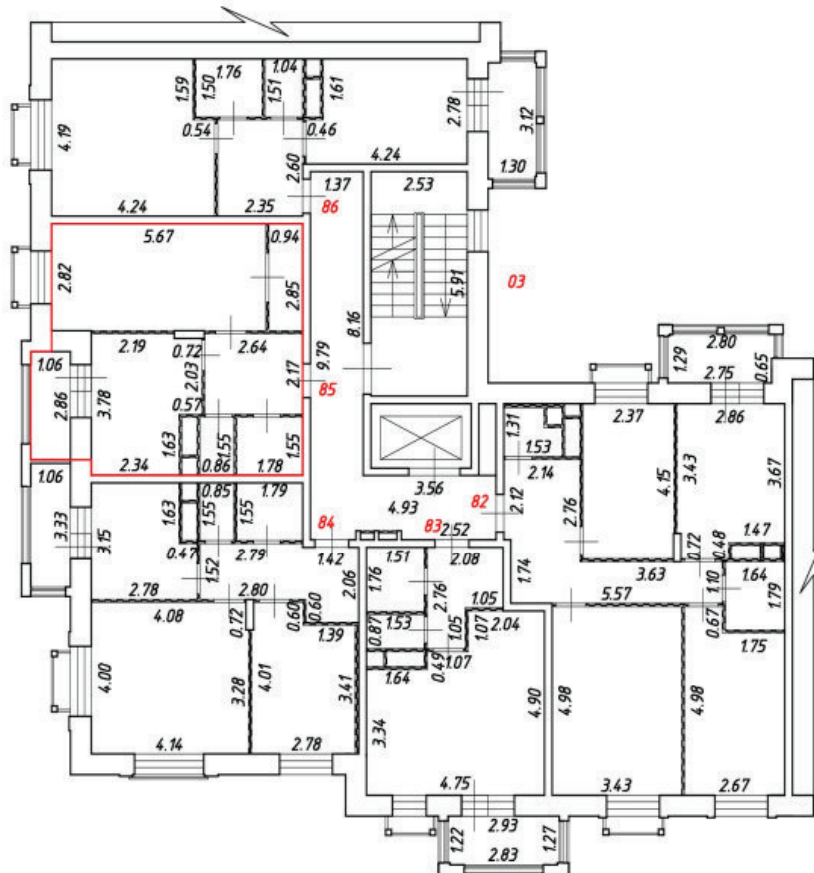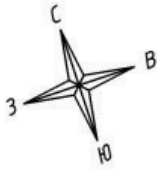



Масштаб 1:200

Условные обозначения:

№ п/п	Наименование условного знака	Изображение
1	Часть границы вночь образованного помещения	
2	Стена с окном и дверью	
3	Перегородка	
4	Лестница	
5	Дверь остекленная (на балкон, лоджию)	

План этажа (части этажа)

3 подъезд, 6 этаж

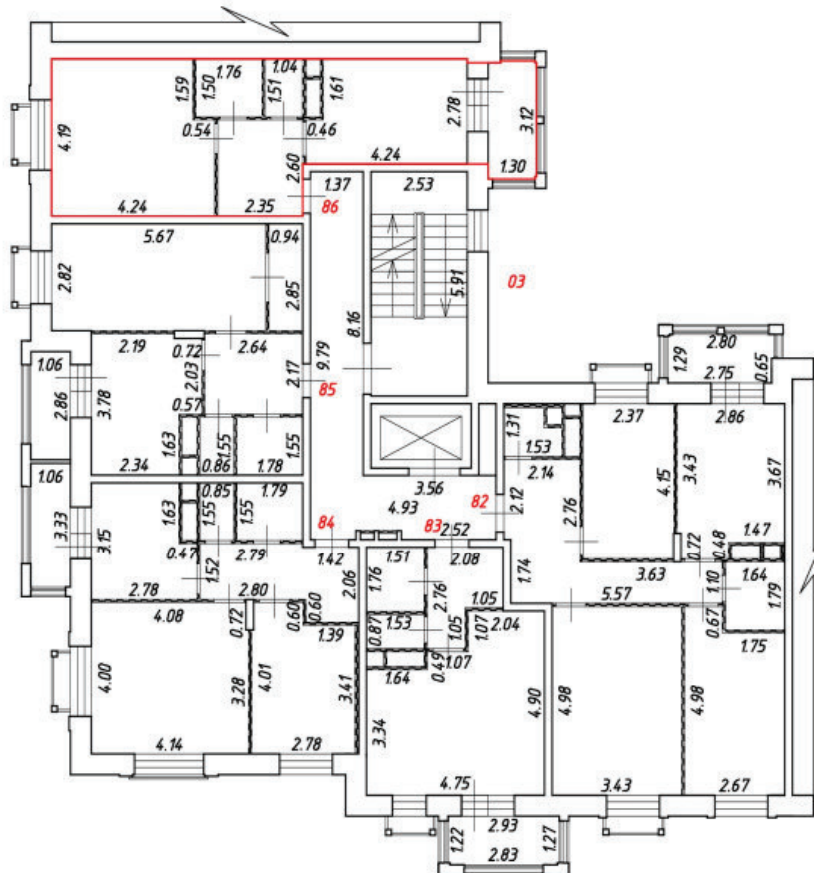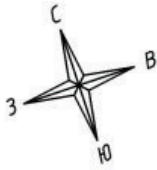



Масштаб 1:200

Условные обозначения:

№ п/п	Наименование условного знака	Изображение
1	Часть границы вночь образованного помещения	
2	Стена с окном и дверью	
3	Перегородка	
4	Лестница	
5	Дверь остекленная (на балкон, лоджию)	

План этажа (части этажа)

3 подъезд, 7 этаж

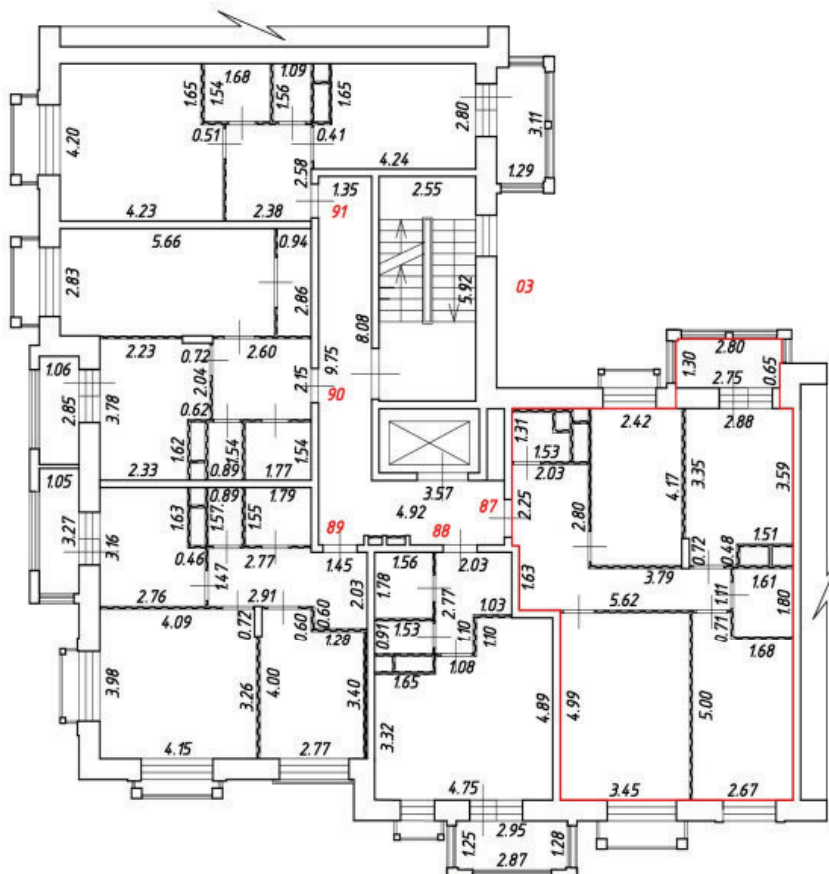
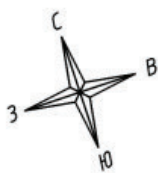


Масштаб 1:200
Условные обозначения:

№ п/п	Наименование условного знака	Изображение
1	Часть границы вновь образованного помещения	
2	Стена с окном и дверью	
3	Перегородка	
4	Лестница	
5	Дверь остекленная (на балкон, лоджию)	

План этажа (части этажа)

3 подъезд, 7 этаж

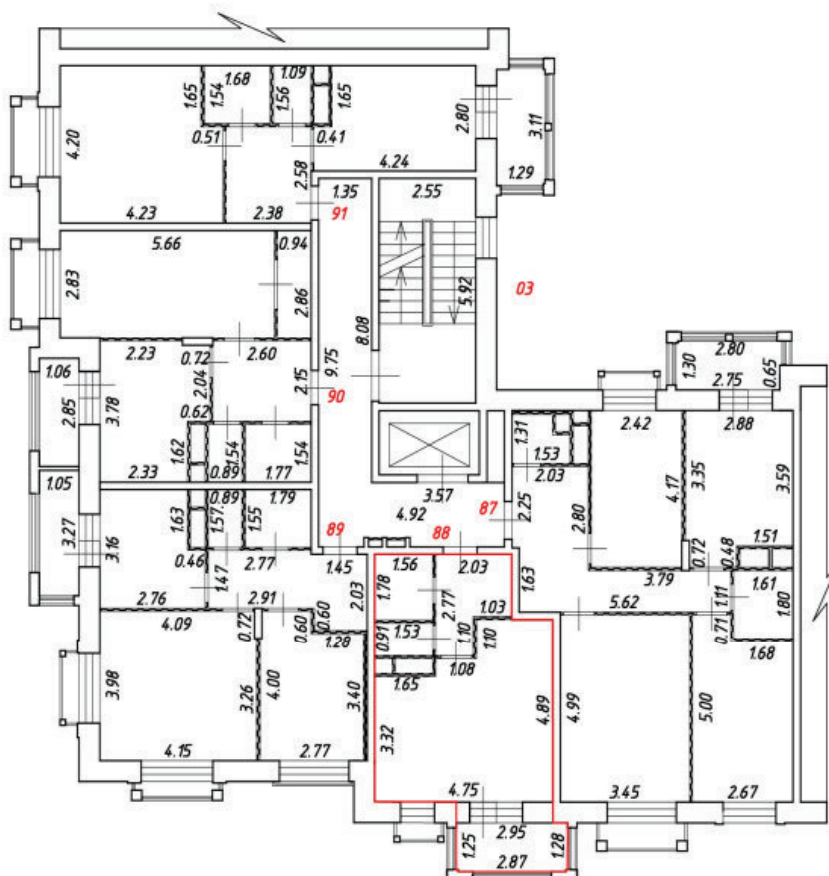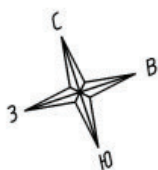



Масштаб 1:200

Условные обозначения:

№ п/п	Наименование условного знака	Изображение
1	Часть границы вновь образованного помещения	
2	Стена с окном и дверью	
3	Перегородка	
4	Лестница	
5	Дверь остекленная (на балкон, лоджию)	

План этажа (части этажа)

3 подъезд, 7 этаж

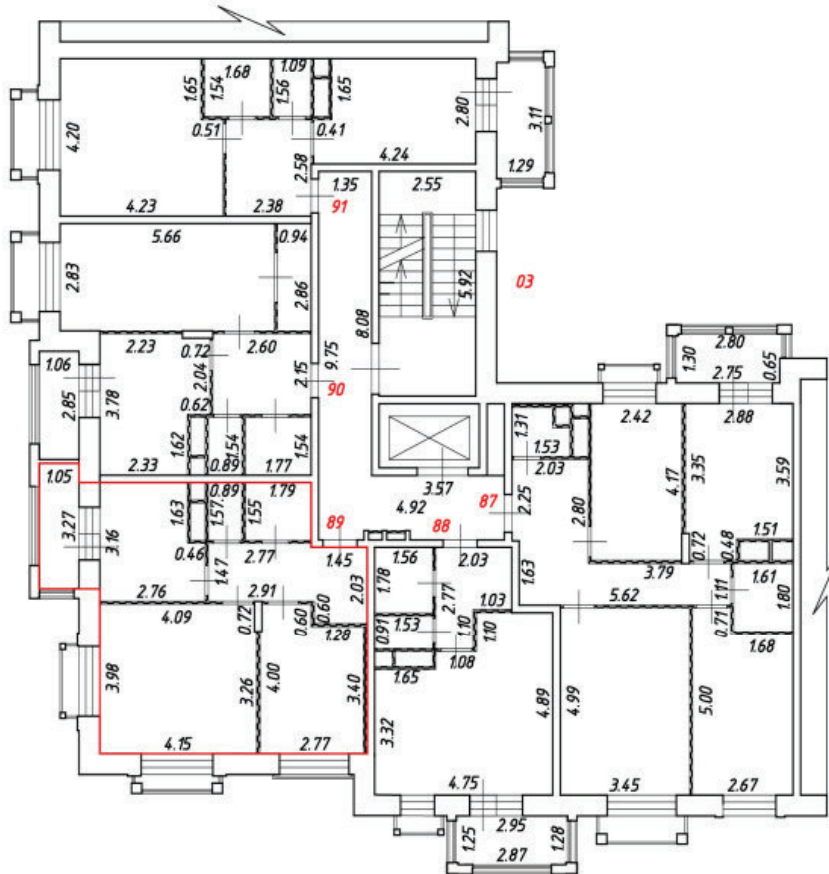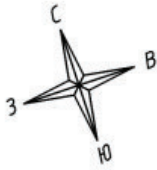



Масштаб 1:200

Условные обозначения:

№ п/п	Наименование условного знака	Изображение
1	Часть границы вновь образованного помещения	
2	Стена с окном и дверью	
3	Перегородка	
4	Лестница	
5	Дверь остекленная (на балкон, лоджию)	

План этажа (части этажа)

3 подъезд, 7 этаж

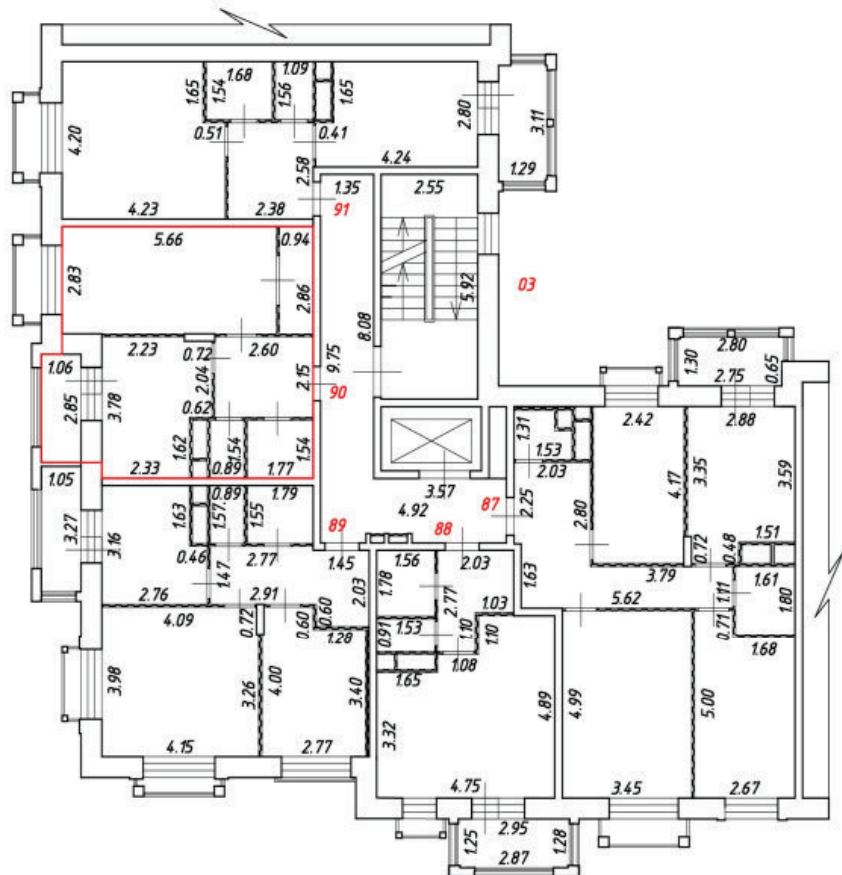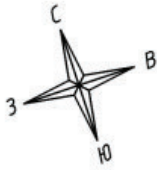



Масштаб 1:200

Условные обозначения:

№ п/п	Наименование условного знака	Изображение
1	Часть границы вновь образованного помещения	— (red line)
2	Стена с окном и дверью	[Symbol: wall with window and door]
3	Перегородка	[Symbol: partition wall]
4	Лестница	[Symbol: staircase]
5	Дверь остекленная (на балкон, лоджию)	[Symbol: glass door]

План этажа (части этажа)

3 подъезд, 7 этаж

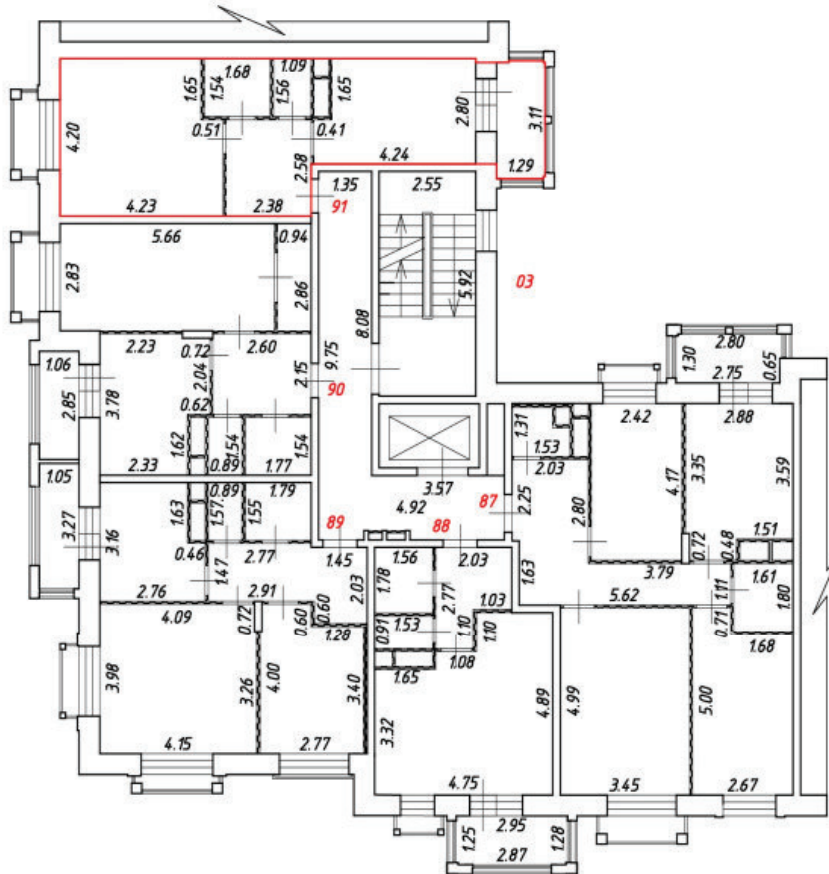
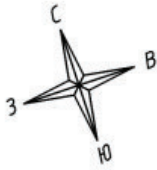


Масштаб 1:200
Условные обозначения:

№ п/п	Наименование условного знака	Изображение
1	Часть границы вновь образованного помещения	
2	Стена с окном и дверью	
3	Перегородка	
4	Лестница	
5	Дверь остекленная (на балкон, лоджию)	

План этажа (части этажа)

3 подъезд, 8 этаж

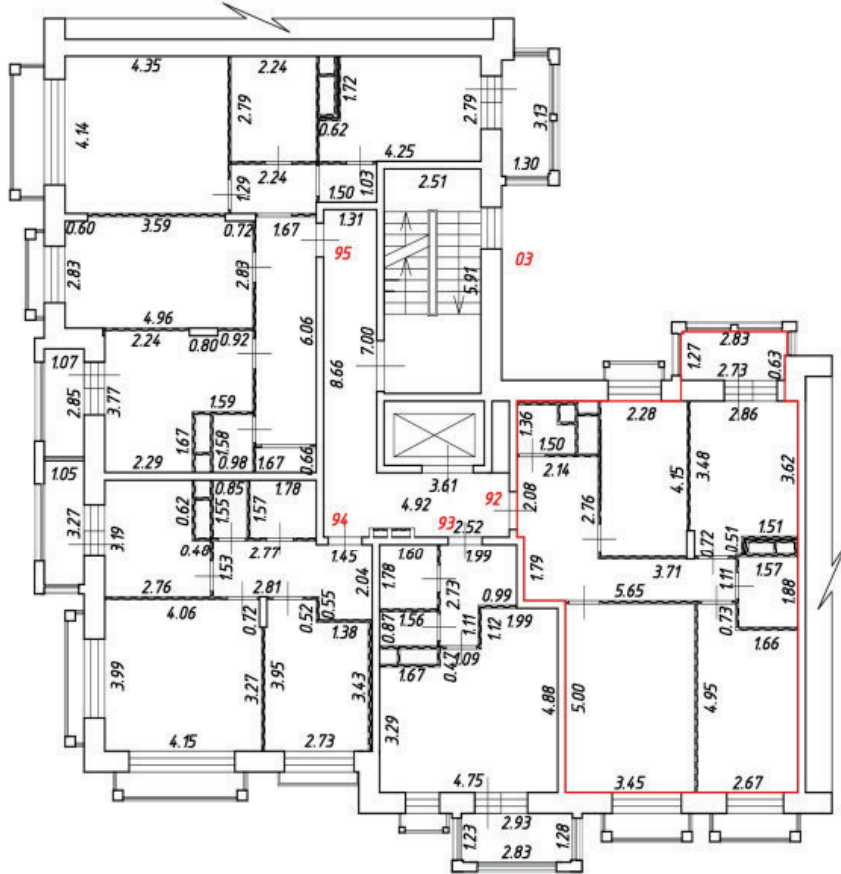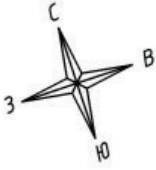



Масштаб 1:200

Условные обозначения:

№ п/п	Наименование условного знака	Изображение
1	Часть границы вношь образованного помещения	
2	Стена с окном и дверью	
3	Перегородка	
4	Лестница	
5	Дверь остекленная (на балкон, лоджию)	

План этажа (части этажа)

3 подъезд, 8 этаж

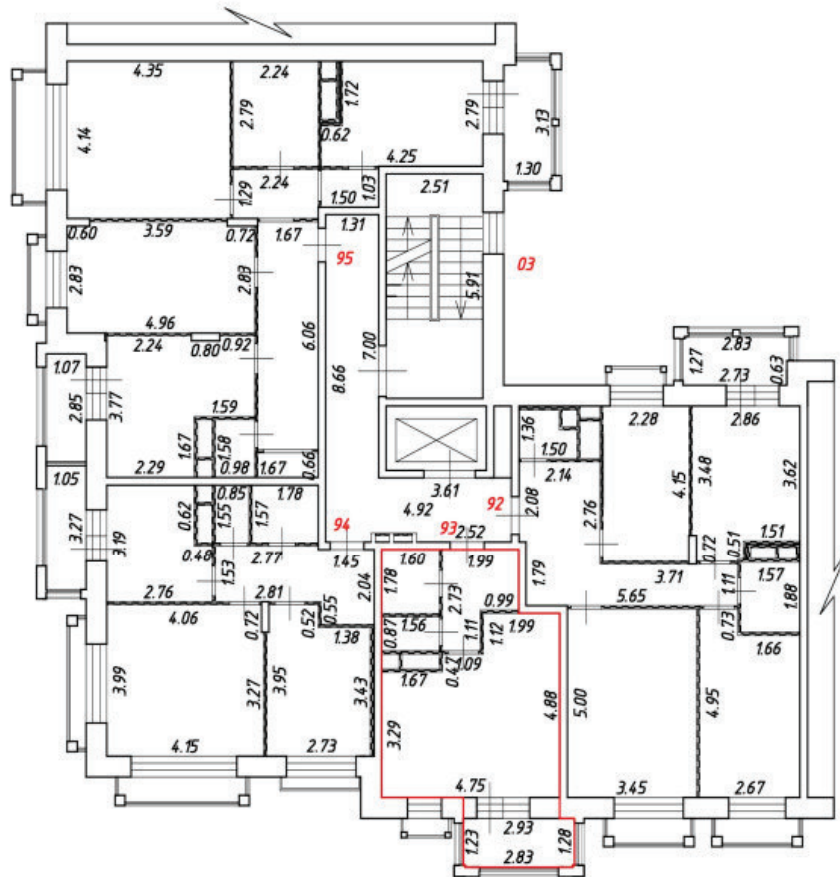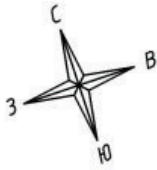



Масштаб 1:200

Условные обозначения:

№ п/п	Наименование условного знака	Изображение
1	Часть границы вночь образованного помещения	
2	Стена с окном и дверью	
3	Перегородка	
4	Лестница	
5	Дверь остекленная (на балкон, лоджию)	

План этажа (части этажа)

3 подъезд, 8 этаж

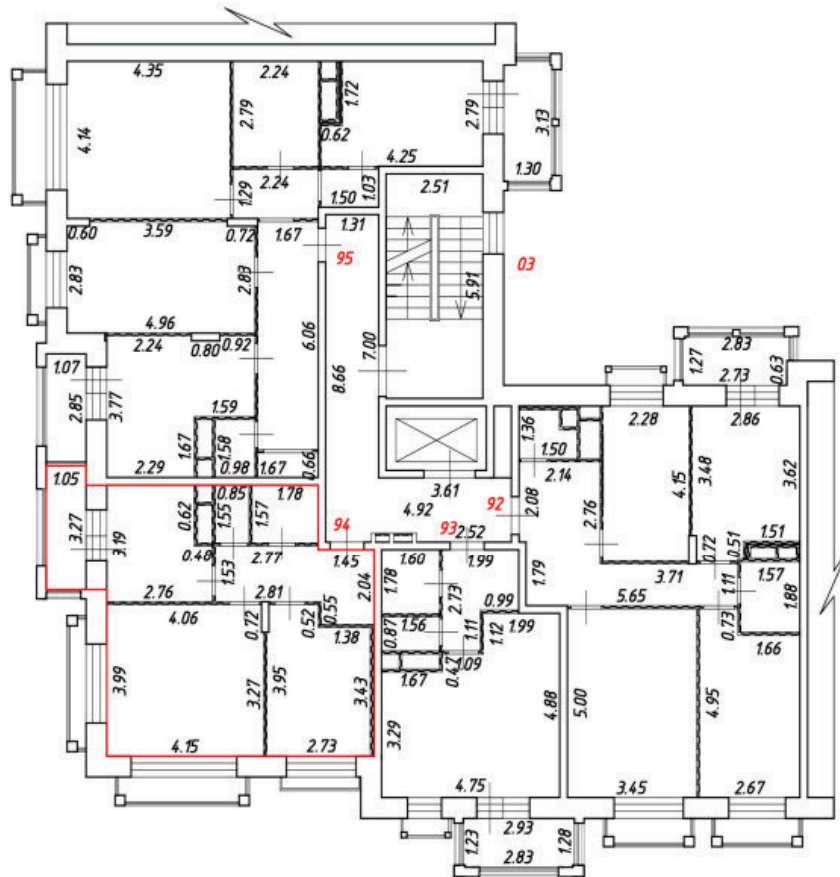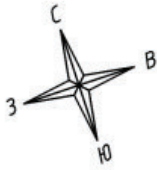



Масштаб 1:200

Условные обозначения:

№ п/п	Наименование условного знака	Изображение
1	Часть границы вночь образованного помещения	
2	Стена с окном и дверью	
3	Перегородка	
4	Лестница	
5	Дверь остекленная (на балкон, лоджию)	

План этажа (части этажа)

3 подъезд, 8 этаж

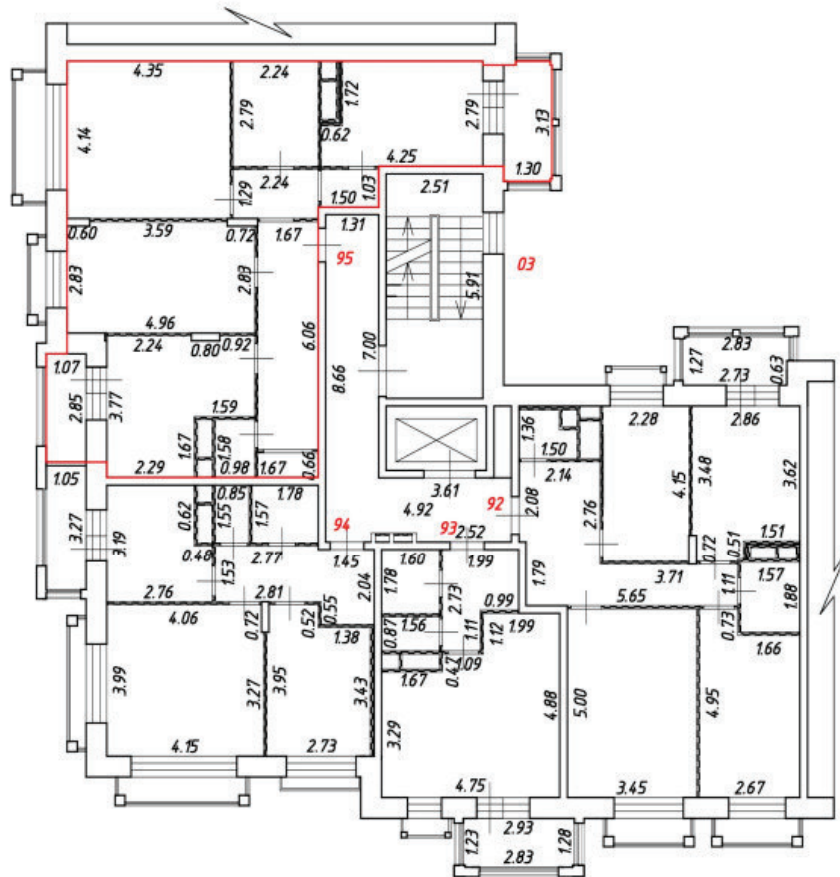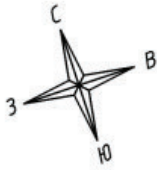



Масштаб 1:200

Условные обозначения:

№ п/п	Наименование условного знака	Изображение
1	Часть границы вночь образованного помещения	
2	Стена с окном и дверью	
3	Перегородка	
4	Лестница	
5	Дверь остекленная (на балкон, лоджию)	

План этажа (части этажа)

4 подъезд, 1 этаж

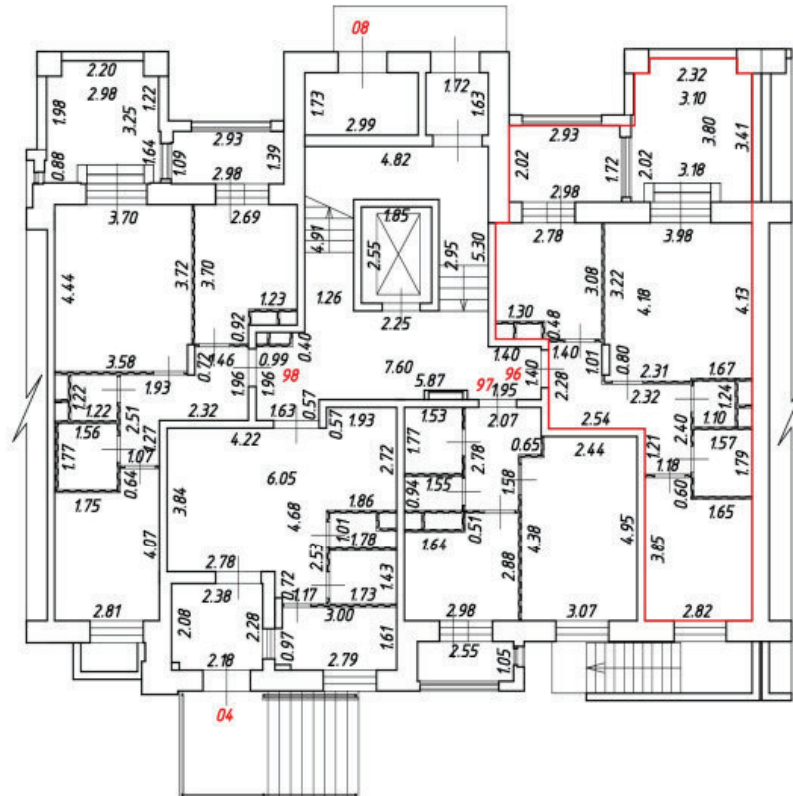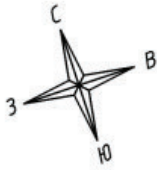



Масштаб 1:200

Условные обозначения:

№ п/п	Наименование условного знака	Изображение
1	Часть границы внодь образованного помещения	
2	Стена с окном и дверью	
3	Перегородка	
4	Лестница	
5	Дверь остекленная (на балкон, лоджию)	
6	Терраса	

План этажа (части этажа)

4 подъезд, 1 этаж

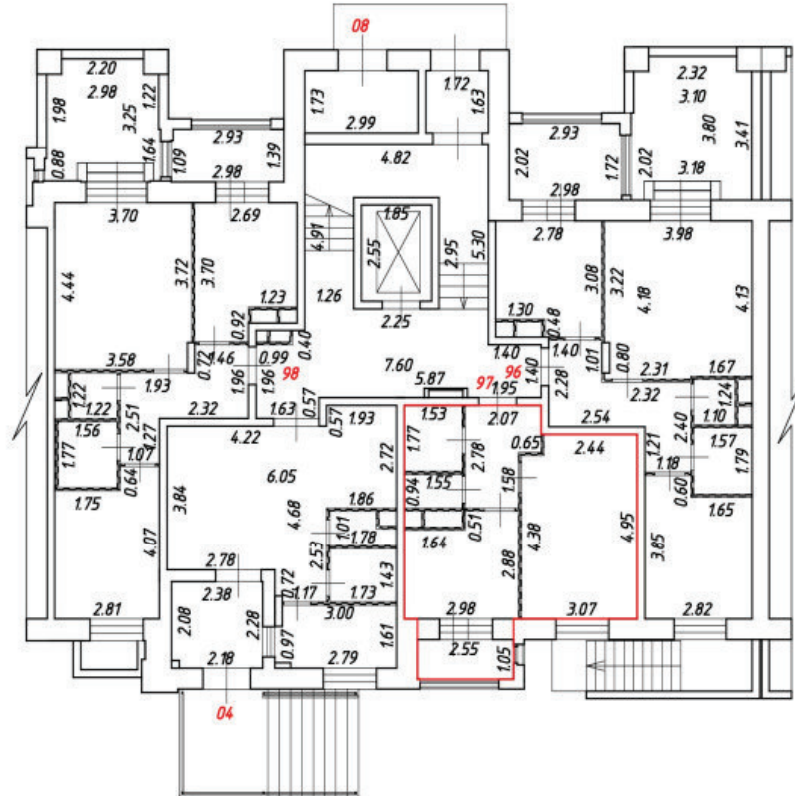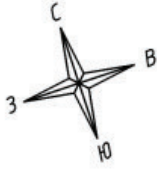



Масштаб 1:200

Условные обозначения:

№ п/п	Наименование условного знака	Изображение
1	Часть границы внодь образованного помещения	
2	Стена с окном и дверью	
3	Перегородка	
4	Лестница	
5	Дверь остекленная (на балкон, лоджию)	
6	Терраса	

План этажа (части этажа)

4 подъезд, 1 этаж

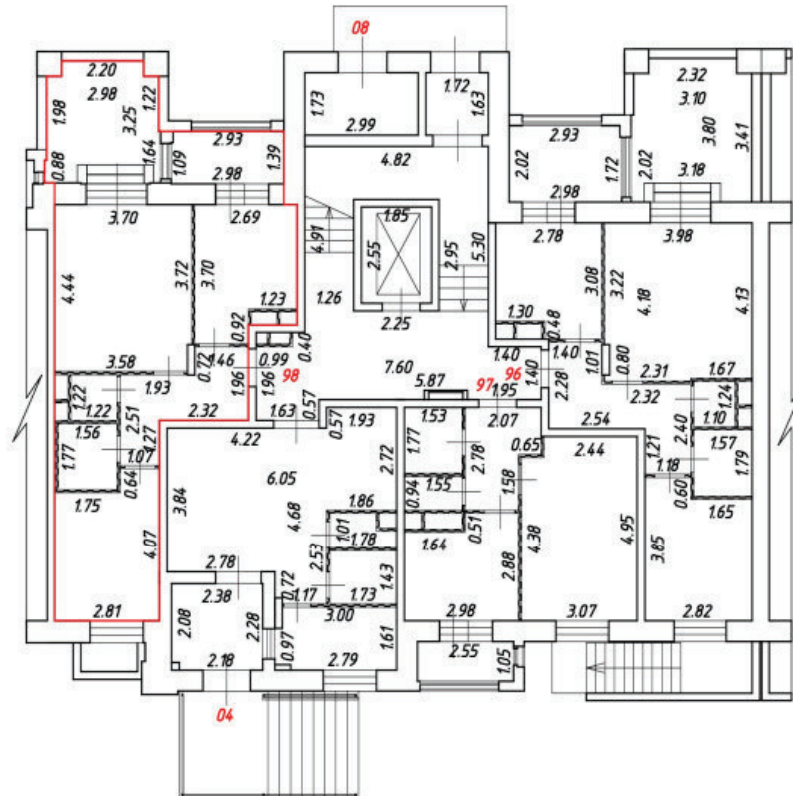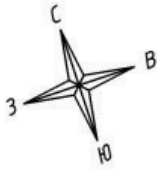



Масштаб 1:200

Условные обозначения:

№ п/п	Наименование условного знака	Изображение
1	Часть границы внодь образованного помещения	
2	Стена с окном и дверью	
3	Перегородка	
4	Лестница	
5	Дверь остекленная (на балкон, лоджию)	
6	Терраса	

План этажа (части этажа)

4 подъезд, 2 этаж

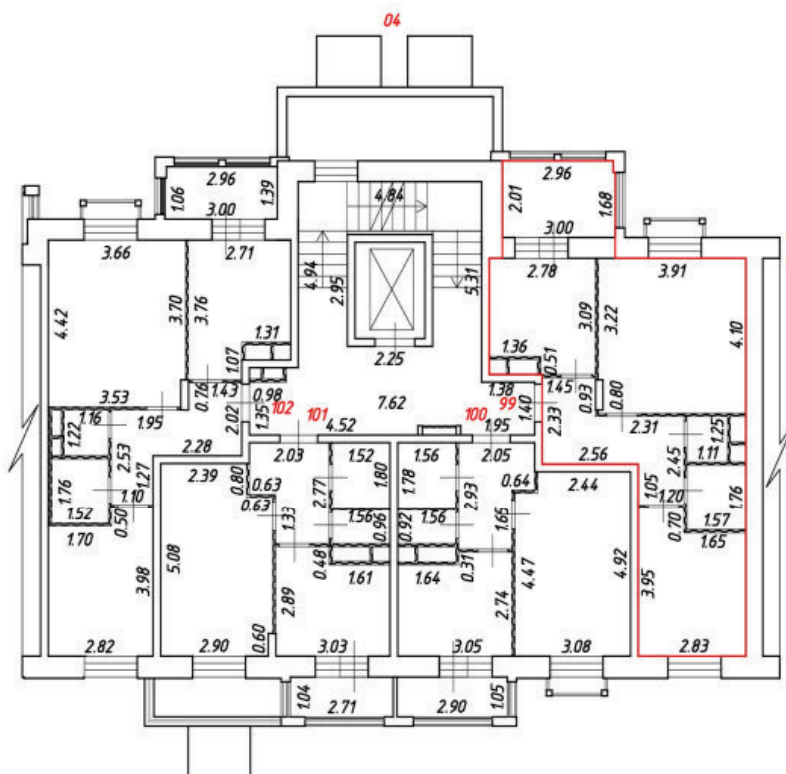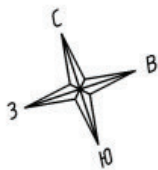



Масштаб 1:200

Условные обозначения:

№ п/п	Наименование условного знака	Изображение
1	Часть границы вночь образованного помещения	
2	Стена с окном и дверью	
3	Перегородка	
4	Лестница	
5	Дверь остекленная (на балкон, лоджию)	

План этажа (части этажа)

4 подъезд, 2 этаж

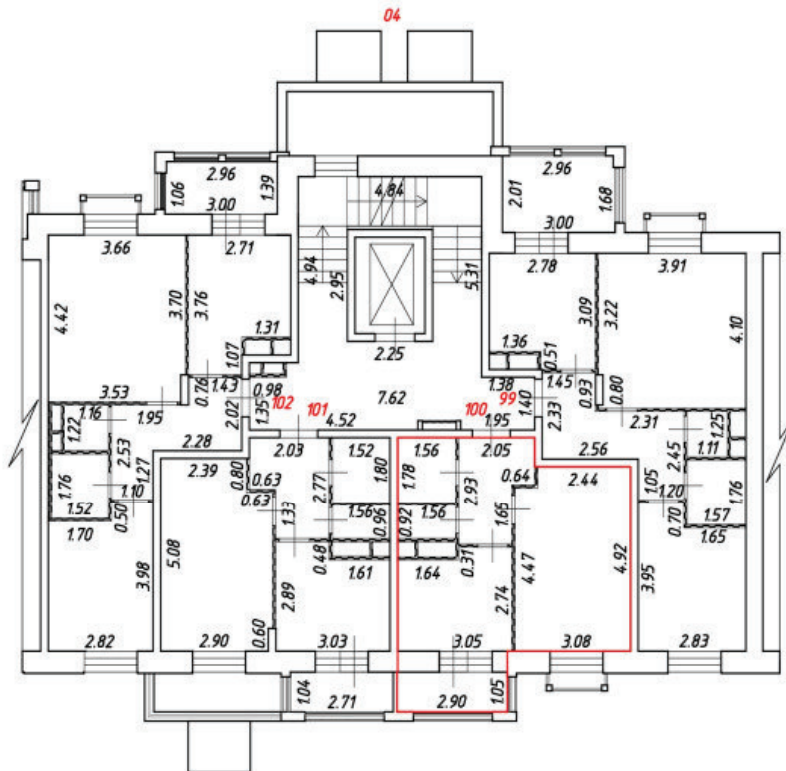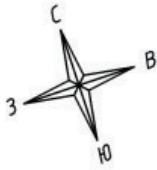



Масштаб 1:200

Условные обозначения:

№ п/п	Наименование условного знака	Изображение
1	Часть границы вночь образованного помещения	
2	Стена с окном и дверью	
3	Перегородка	
4	Лестница	
5	Дверь остекленная (на балкон, лоджию)	

План этажа (части этажа)

4 подъезд, 2 этаж

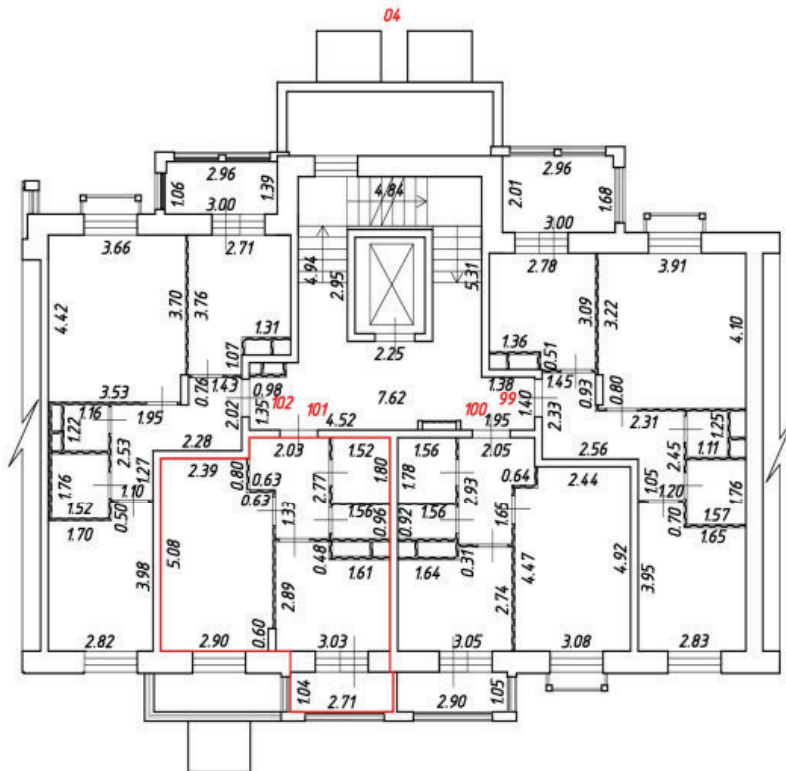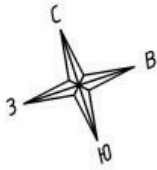



Масштаб 1:200

Условные обозначения:

№ п/п	Наименование условного знака	Изображение
1	Часть границы вночь образованного помещения	
2	Стена с окном и дверью	
3	Перегородка	
4	Лестница	
5	Дверь остекленная (на балкон, лоджию)	

План этажа (части этажа)

4 подъезд, 2 этаж

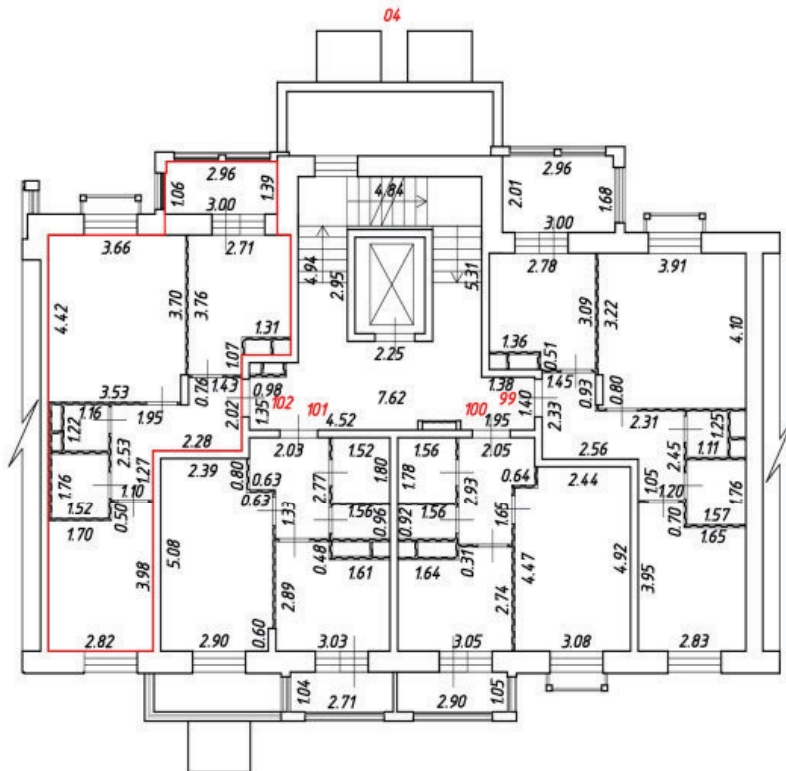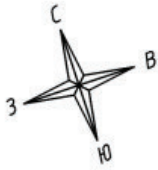



Масштаб 1:200

Условные обозначения:

№ п/п	Наименование условного знака	Изображение
1	Часть границы вночь образованного помещения	
2	Стена с окном и дверью	
3	Перегородка	
4	Лестница	
5	Дверь остекленная (на балкон, лоджию)	

План этажа (части этажа)

4 подъезд, 3 этаж

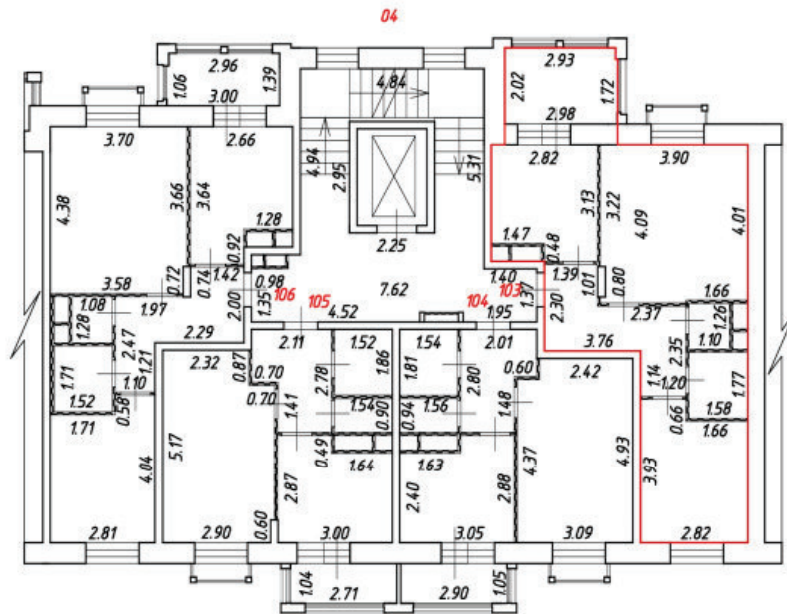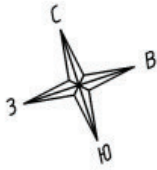



Масштаб 1:200

Условные обозначения:

№ п/п	Наименование условного знака	Изображение
1	Часть границы вночь образованного помещения	
2	Стена с окном и дверью	
3	Перегородка	
4	Лестница	
5	Дверь остекленная (на балкон, лоджию)	

План этажа (части этажа)

4 подъезд, 3 этаж

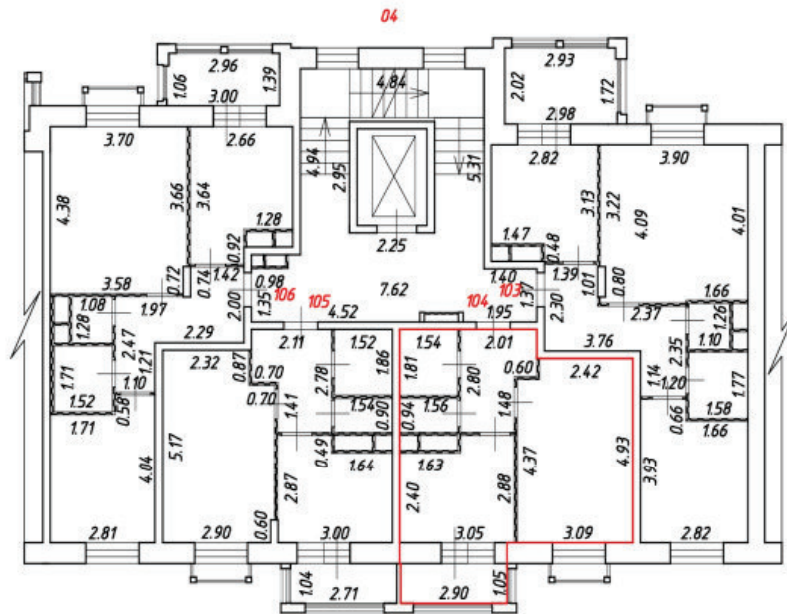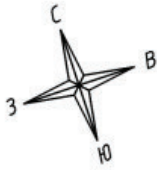



Масштаб 1:200

Условные обозначения:

№ п/п	Наименование условного знака	Изображение
1	Часть границы вночь образованного помещения	
2	Стена с окном и дверью	
3	Перегородка	
4	Лестница	
5	Дверь остекленная (на балкон, лоджию)	

План этажа (части этажа)

4 подъезд, 3 этаж

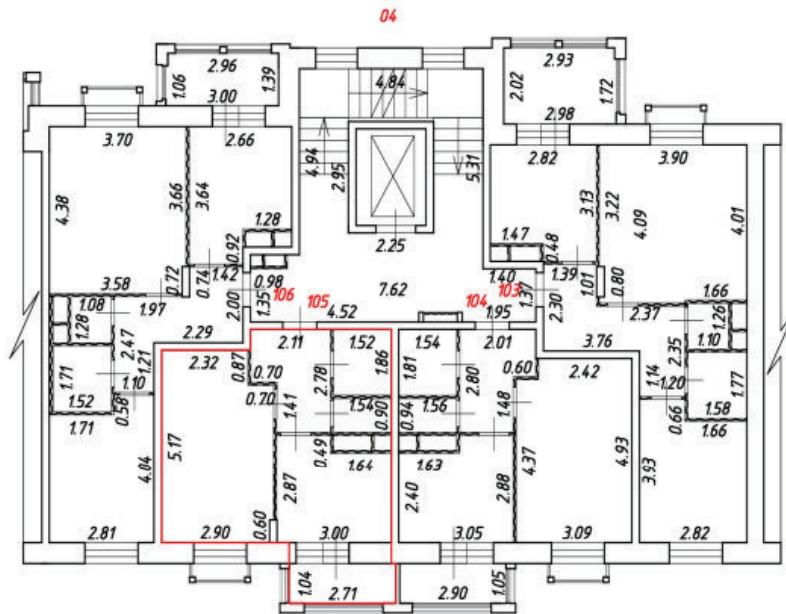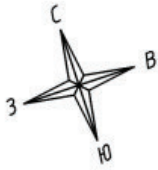



Масштаб 1:200

Условные обозначения:

№ п/п	Наименование условного знака	Изображение
1	Часть границы вночь образованного помещения	
2	Стена с окном и дверью	
3	Перегородка	
4	Лестница	
5	Дверь остекленная (на балкон, лоджию)	

План этажа (части этажа)

4 подъезд, 3 этаж

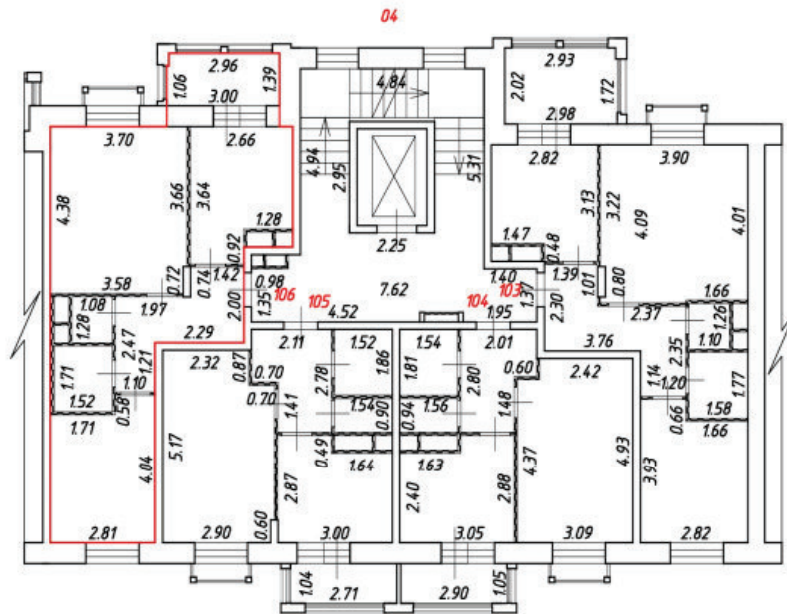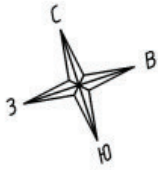



Масштаб 1:200

Условные обозначения:

№ п/п	Наименование условного знака	Изображение
1	Часть границы вночь образованного помещения	
2	Стена с окном и дверью	
3	Перегородка	
4	Лестница	
5	Дверь остекленная (на балкон, лоджию)	

План этажа (части этажа)

4 подъезд, 4 этаж

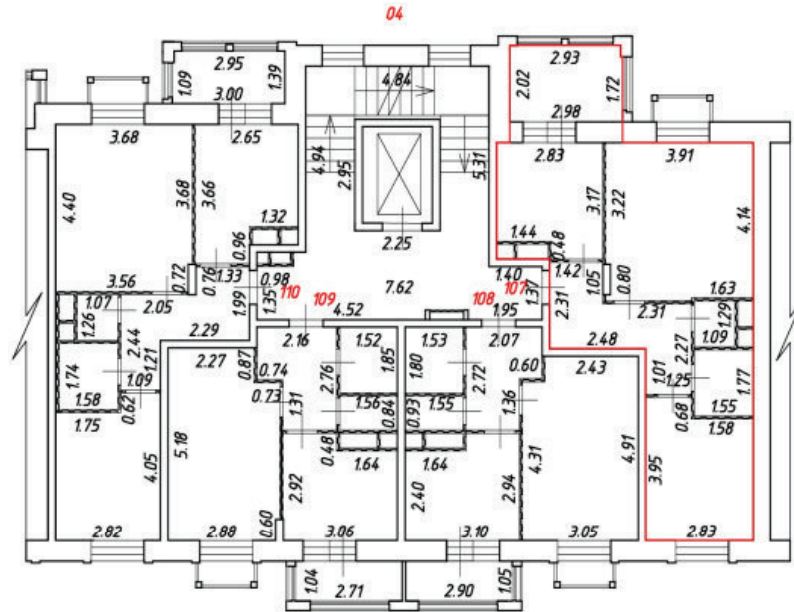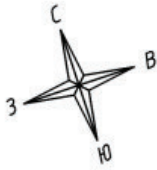



Масштаб 1:200

Условные обозначения:

№ п/п	Наименование условного знака	Изображение
1	Часть границы вночь образованного помещения	
2	Стена с окном и дверью	
3	Перегородка	
4	Лестница	
5	Дверь остекленная (на балкон, лоджию)	

План этажа (части этажа)

4 подъезд, 4 этаж

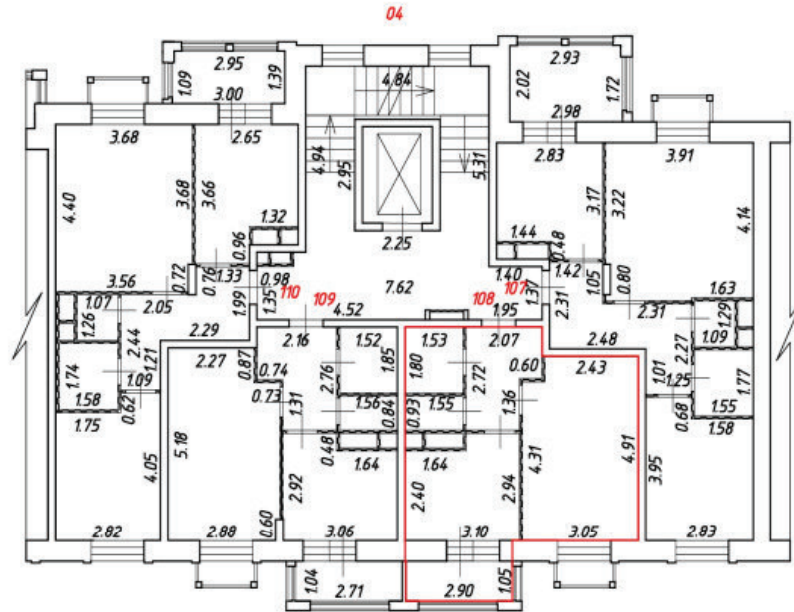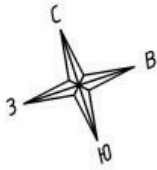



Масштаб 1:200

Условные обозначения:

№ п/п	Наименование условного знака	Изображение
1	Часть границы вночь образованного помещения	
2	Стена с окном и дверью	
3	Перегородка	
4	Лестница	
5	Дверь остекленная (на балкон, лоджию)	

План этажа (части этажа)

4 подъезд, 4 этаж

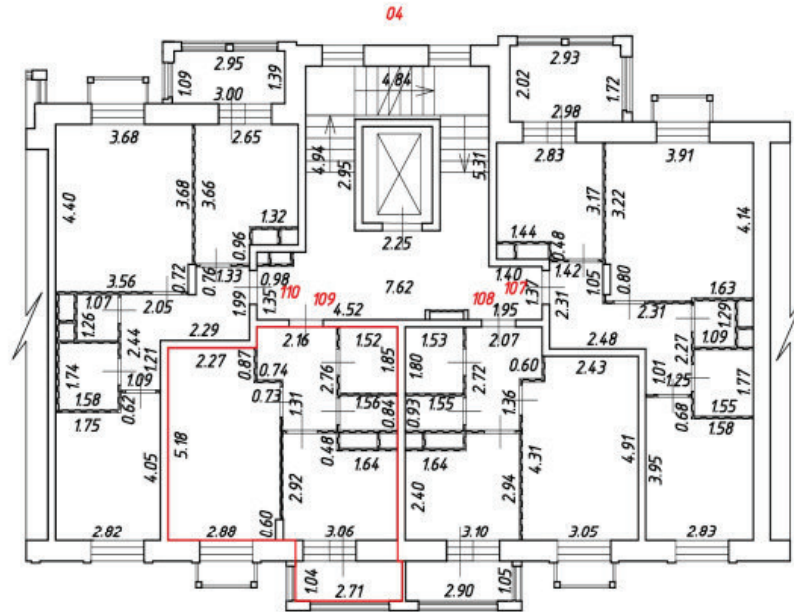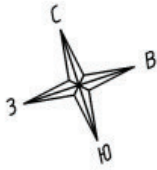



Масштаб 1:200

Условные обозначения:

№ п/п	Наименование условного знака	Изображение
1	Часть границы вночь образованного помещения	
2	Стена с окном и дверью	
3	Перегородка	
4	Лестница	
5	Дверь остекленная (на балкон, лоджию)	

План этажа (части этажа)

4 подъезд, 4 этаж

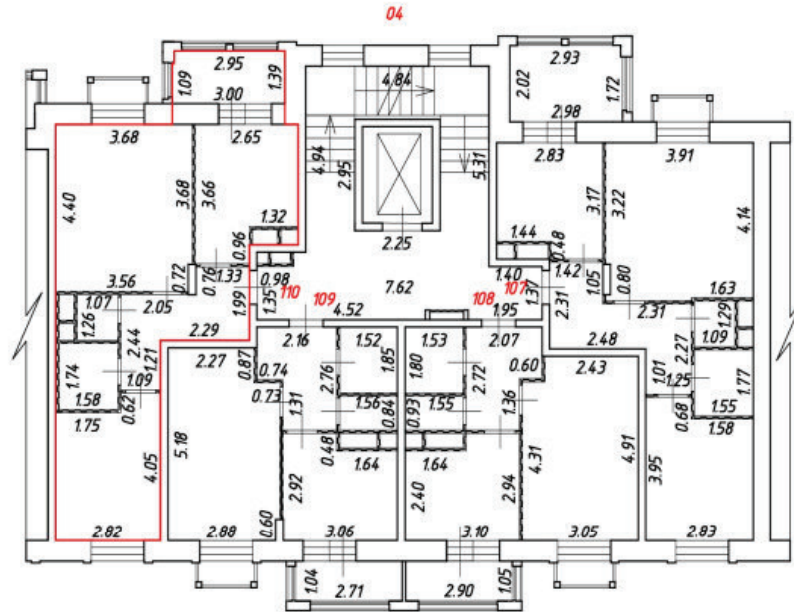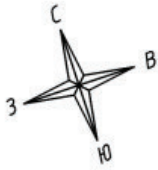



Масштаб 1:200

Условные обозначения:

№ п/п	Наименование условного знака	Изображение
1	Часть границы вночь образованного помещения	
2	Стена с окном и дверью	
3	Перегородка	
4	Лестница	
5	Дверь остекленная (на балкон, лоджию)	

План этажа (части этажа)

4 подъезд, 5 этаж

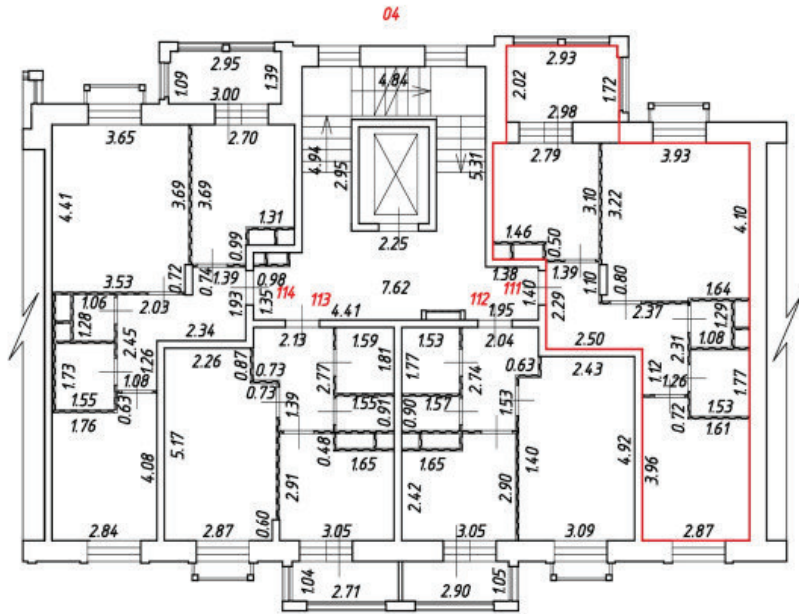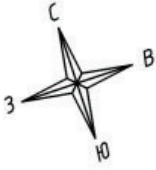



Масштаб 1:200

Условные обозначения:

№ п/п	Наименование условного знака	Изображение
1	Часть границы вночь образованного помещения	
2	Стена с окном и дверью	
3	Перегородка	
4	Лестница	
5	Дверь остекленная (на балкон, лоджию)	

План этажа (части этажа)

4 подъезд, 5 этаж

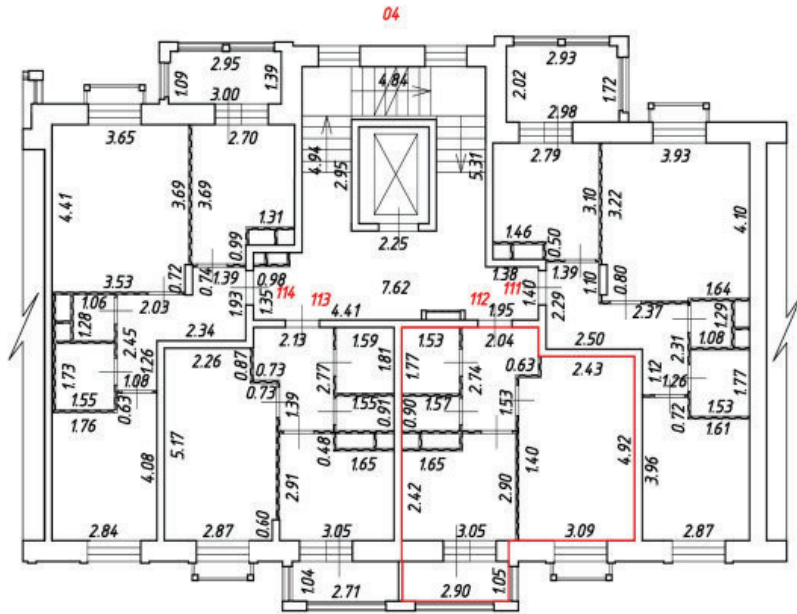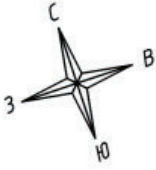



Масштаб 1:200

Условные обозначения:

№ п/п	Наименование условного знака	Изображение
1	Часть границы вночь образованного помещения	
2	Стена с окном и дверью	
3	Перегородка	
4	Лестница	
5	Дверь остекленная (на балкон, лоджию)	

План этажа (части этажа)

4 подъезд, 5 этаж

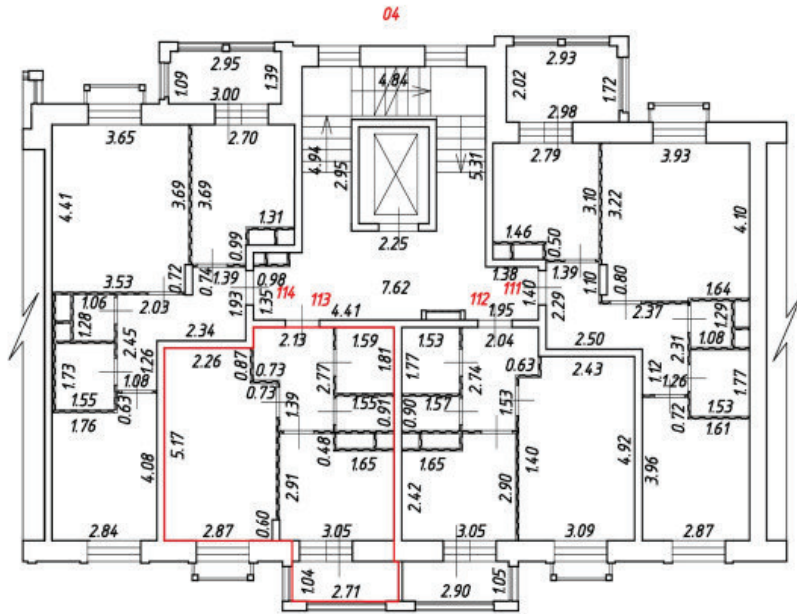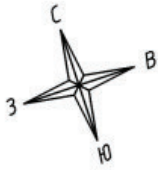



Масштаб 1:200

Условные обозначения:

№ п/п	Наименование условного знака	Изображение
1	Часть границы вночь образованного помещения	
2	Стена с окном и дверью	
3	Перегородка	
4	Лестница	
5	Дверь остекленная (на балкон, лоджию)	

План этажа (части этажа)

4 подъезд, 5 этаж

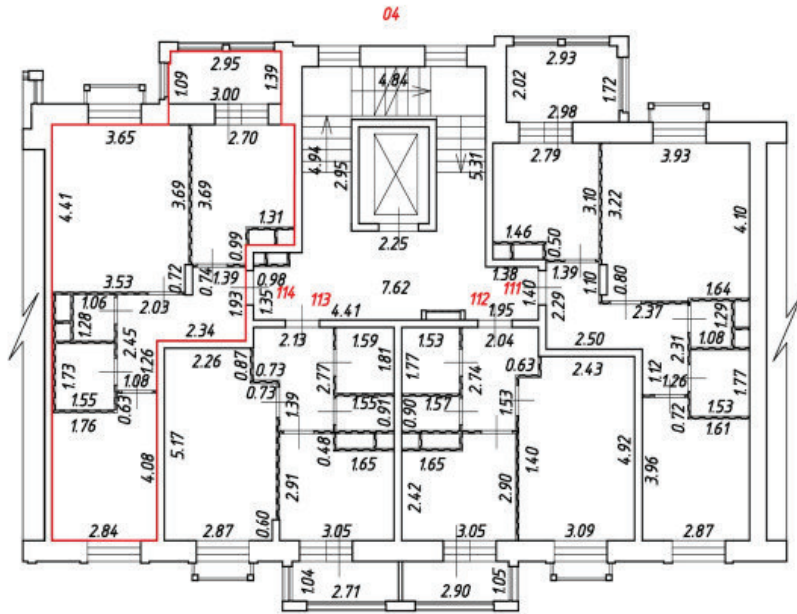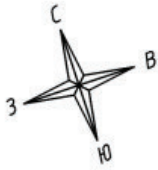



Масштаб 1:200

Условные обозначения:

№ п/п	Наименование условного знака	Изображение
1	Часть границы вночь образованного помещения	
2	Стена с окном и дверью	
3	Перегородка	
4	Лестница	
5	Дверь остекленная (на балкон, лоджию)	

План этажа (части этажа)

4 подъезд, 6 этаж

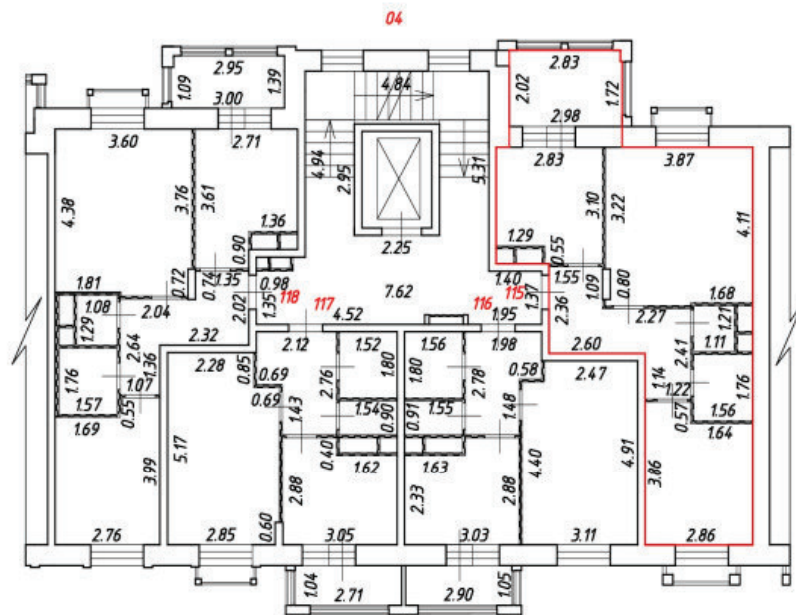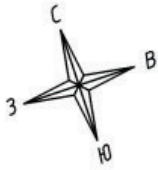



Масштаб 1:200

Условные обозначения:

№ п/п	Наименование условного знака	Изображение
1	Часть границы вночь образованного помещения	
2	Стена с окном и дверью	
3	Перегородка	
4	Лестница	
5	Дверь остекленная (на балкон, лоджию)	

План этажа (части этажа)

4 подъезд, 6 этаж

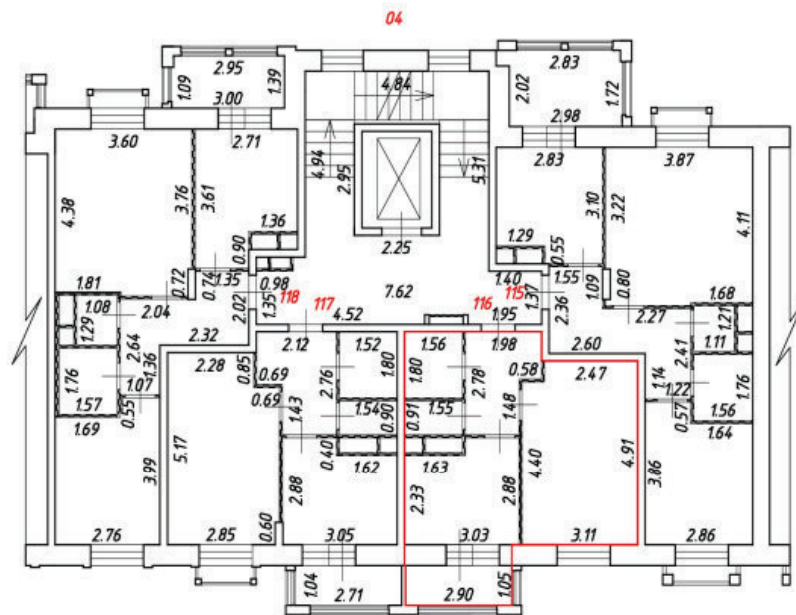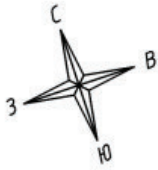



Масштаб 1:200

Условные обозначения:

№ п/п	Наименование условного знака	Изображение
1	Часть границы вночь образованного помещения	
2	Стена с окном и дверью	
3	Перегородка	
4	Лестница	
5	Дверь остекленная (на балкон, лоджию)	

План этажа (части этажа)

4 подъезд, 6 этаж

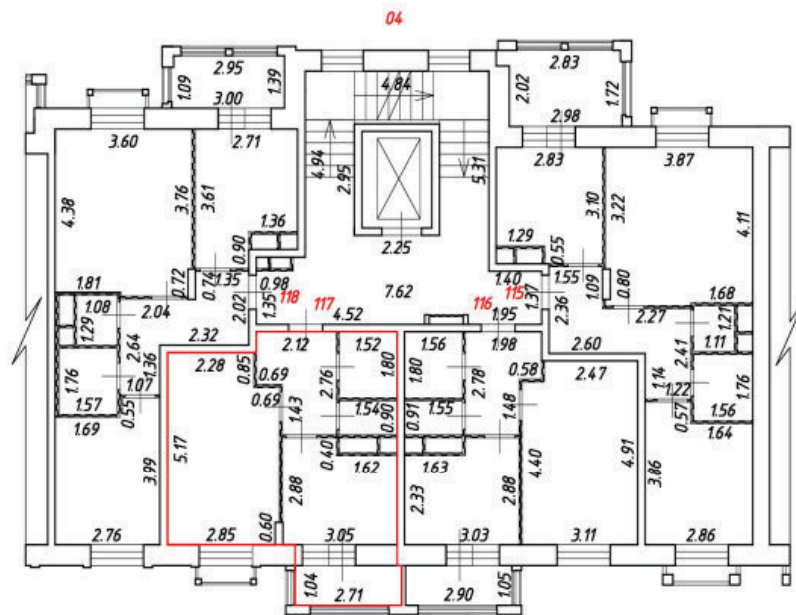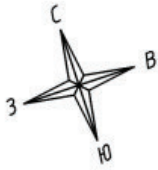



Масштаб 1:200

Условные обозначения:

№ п/п	Наименование условного знака	Изображение
1	Часть границы вночь образованного помещения	
2	Стена с окном и дверью	
3	Перегородка	
4	Лестница	
5	Дверь остекленная (на балкон, лоджию)	

План этажа (части этажа)

4 подъезд, 6 этаж

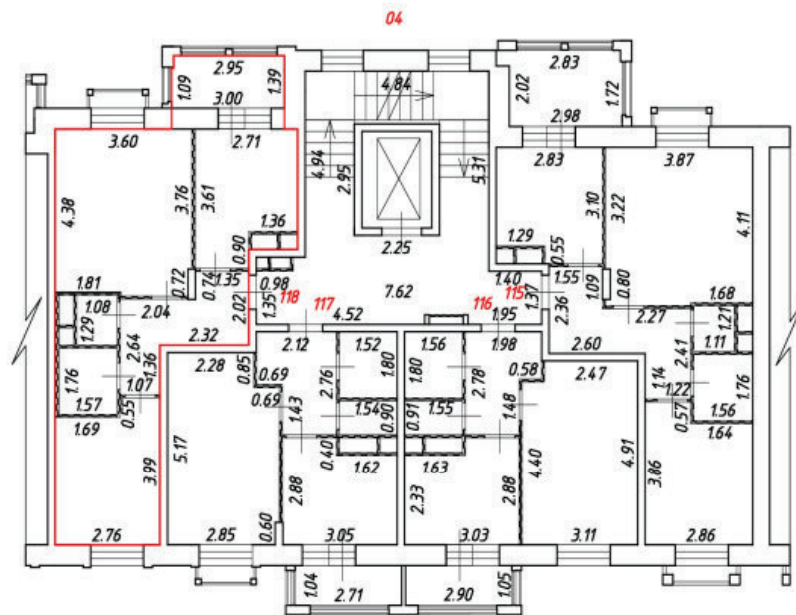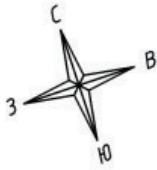



Масштаб 1:200

Условные обозначения:

№ п/п	Наименование условного знака	Изображение
1	Часть границы вночь образованного помещения	
2	Стена с окном и дверью	
3	Перегородка	
4	Лестница	
5	Дверь остекленная (на балкон, лоджию)	

План этажа (части этажа)

4 подъезд, 7 этаж

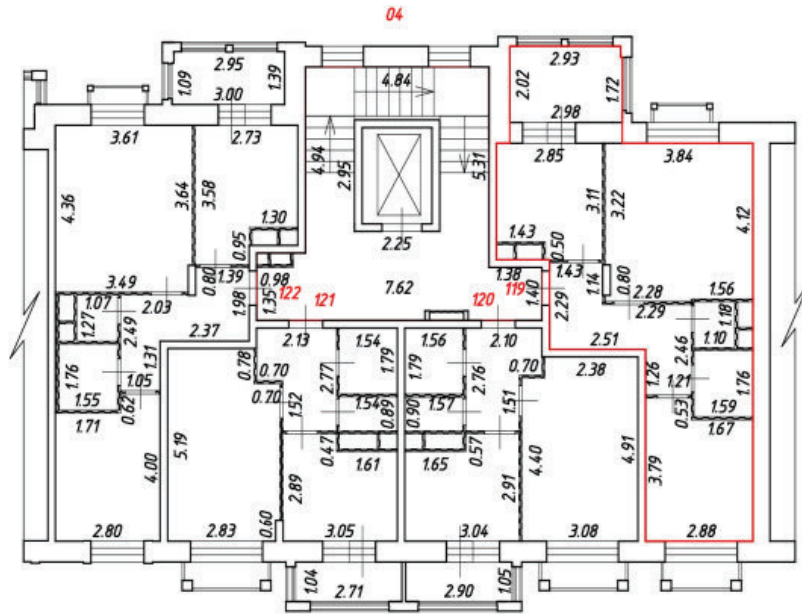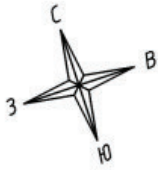



Масштаб 1:200

Условные обозначения:

№ п/п	Наименование условного знака	Изображение
1	Часть границы вночь образованного помещения	
2	Стена с окном и дверью	
3	Перегородка	
4	Лестница	
5	Дверь остекленная (на балкон, лоджию)	

План этажа (части этажа)

4 подъезд, 7 этаж

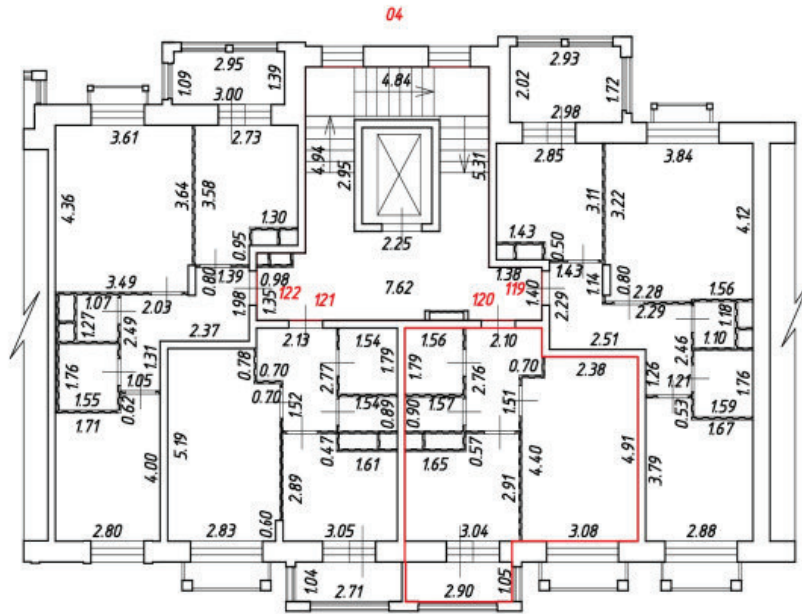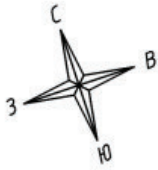



Масштаб 1:200

Условные обозначения:

№ п/п	Наименование условного знака	Изображение
1	Часть границы вношь образованного помещения	
2	Стена с окном и дверью	
3	Перегородка	
4	Лестница	
5	Дверь остекленная (на балкон, лоджию)	

План этажа (части этажа)

4 подъезд, 7 этаж

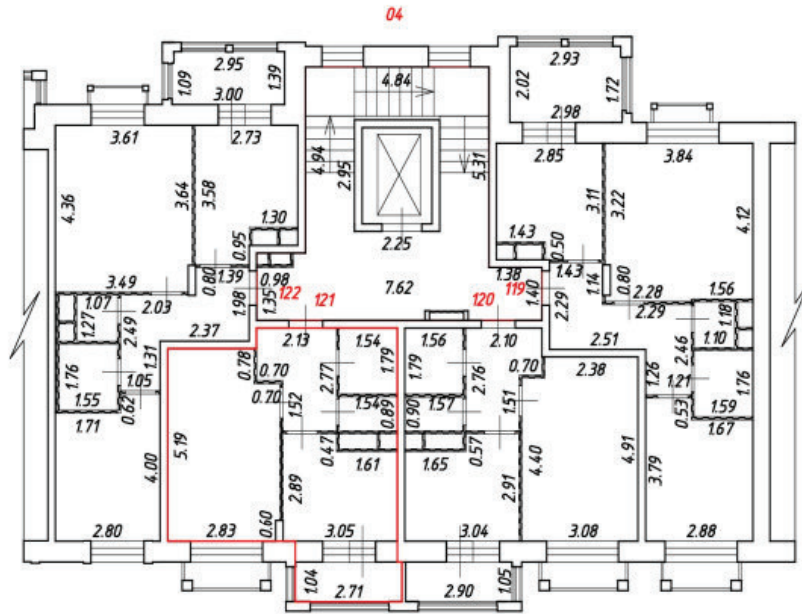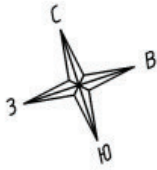



Масштаб 1:200

Условные обозначения:

№ п/п	Наименование условного знака	Изображение
1	Часть границы вношь образованного помещения	
2	Стена с окном и дверью	
3	Перегородка	
4	Лестница	
5	Дверь остекленная (на балкон, лоджию)	

План этажа (части этажа)

4 подъезд, 7 этаж

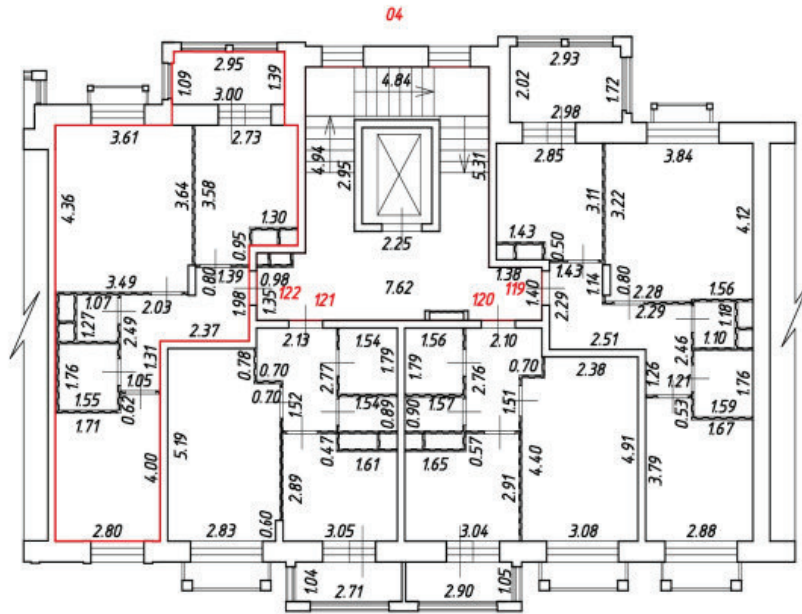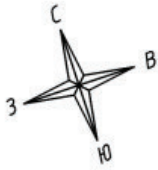



Масштаб 1:200

Условные обозначения:

№ п/п	Наименование условного знака	Изображение
1	Часть границы вночь образованного помещения	
2	Стена с окном и дверью	
3	Перегородка	
4	Лестница	
5	Дверь остекленная (на балкон, лоджию)	

План этажа (части этажа)

4 подъезд, 8 этаж

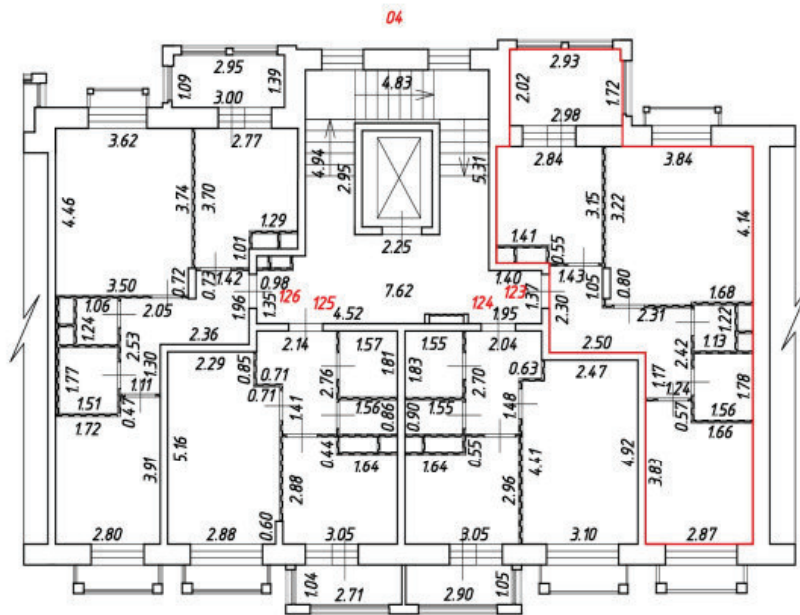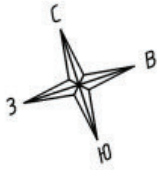



Масштаб 1:200

Условные обозначения:

№ п/п	Наименование условного знака	Изображение
1	Часть границы вночь образованного помещения	
2	Стена с окном и дверью	
3	Перегородка	
4	Лестница	
5	Дверь остекленная (на балкон, лоджию)	

План этажа (части этажа)

4 подъезд, 8 этаж

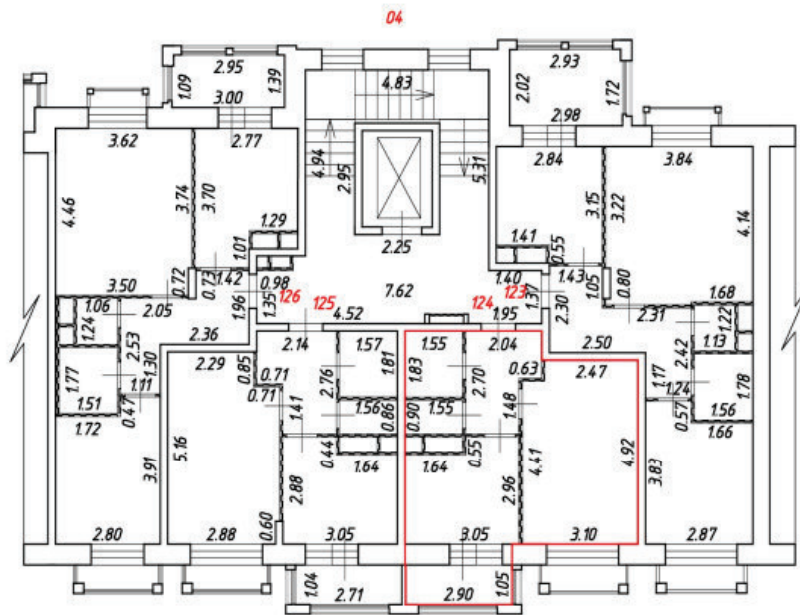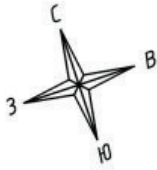



Масштаб 1:200

Условные обозначения:

№ п/п	Наименование условного знака	Изображение
1	Часть границы вночь образованного помещения	
2	Стена с окном и дверью	
3	Перегородка	
4	Лестница	
5	Дверь остекленная (на балкон, лоджию)	

План этажа (части этажа)

4 подъезд, 8 этаж

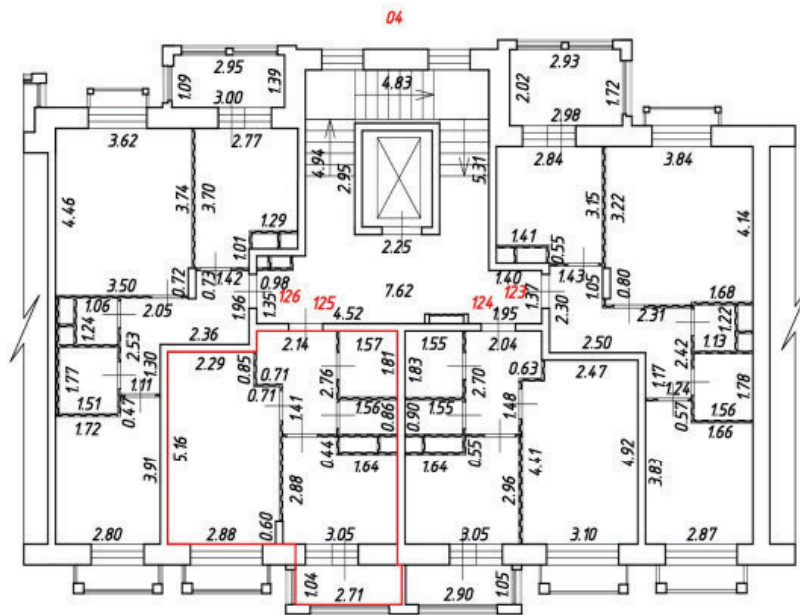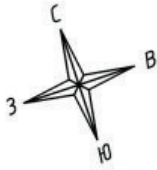



Масштаб 1:200

Условные обозначения:

№ п/п	Наименование условного знака	Изображение
1	Часть границы вночь образованного помещения	
2	Стена с окном и дверью	
3	Перегородка	
4	Лестница	
5	Дверь остекленная (на балкон, лоджию)	

План этажа (части этажа)

4 подъезд, 8 этаж

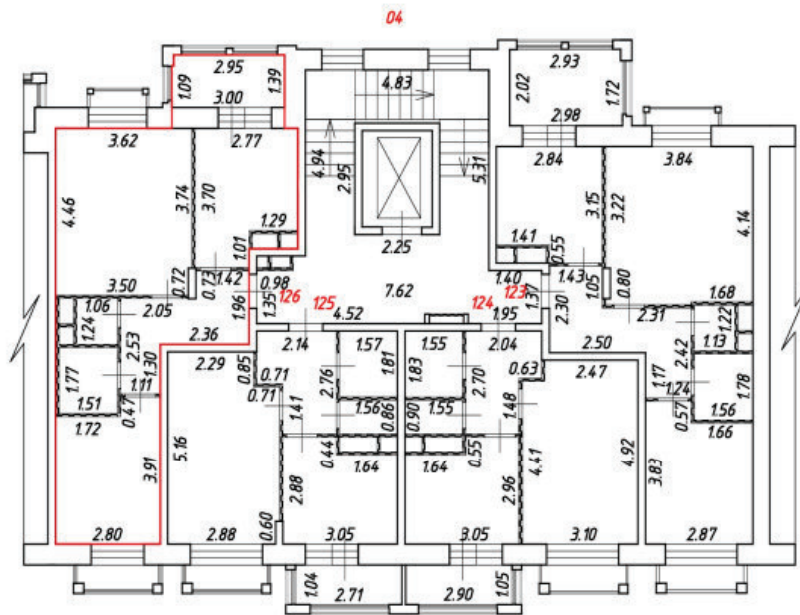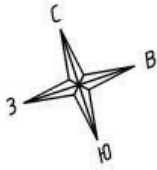



Масштаб 1:200

Условные обозначения:

№ п/п	Наименование условного знака	Изображение
1	Часть границы вночь образованного помещения	
2	Стена с окном и дверью	
3	Перегородка	
4	Лестница	
5	Дверь остекленная (на балкон, лоджию)	

План этажа (части этажа)

5 подъезд, 1 этаж

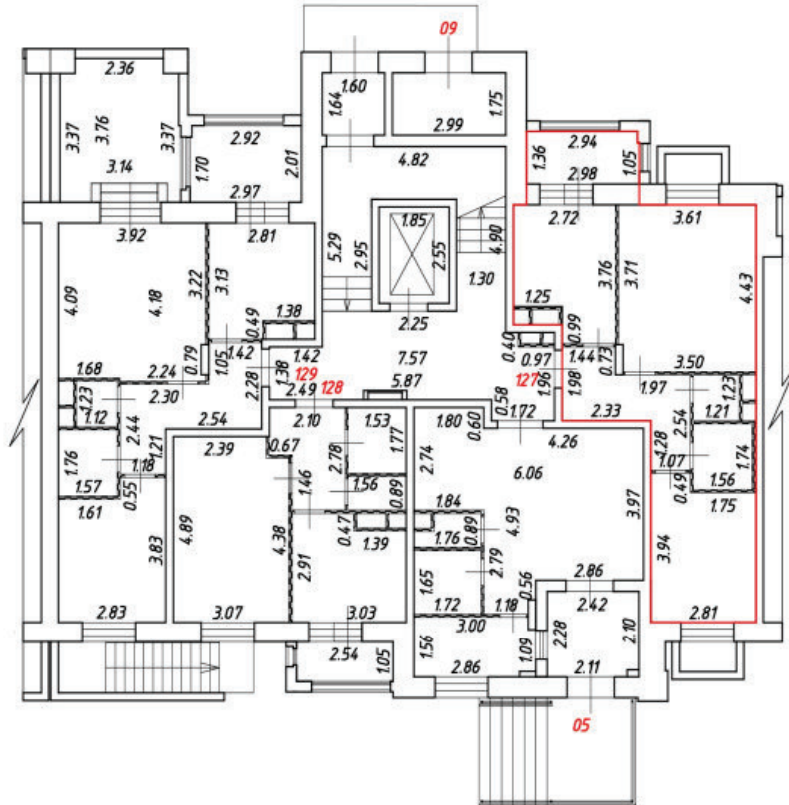
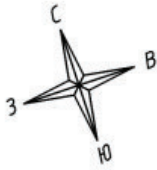


Масштаб 1:200
Условные обозначения:

№ п/п	Наименование условного знака	Изображение
1	Часть границы внодь образованного помещения	
2	Стена с окном и дверью	
3	Перегородка	
4	Лестница	
5	Дверь остекленная (на балкон, лоджию)	
6	Терраса	

План этажа (части этажа)

5 подъезд, 1 этаж

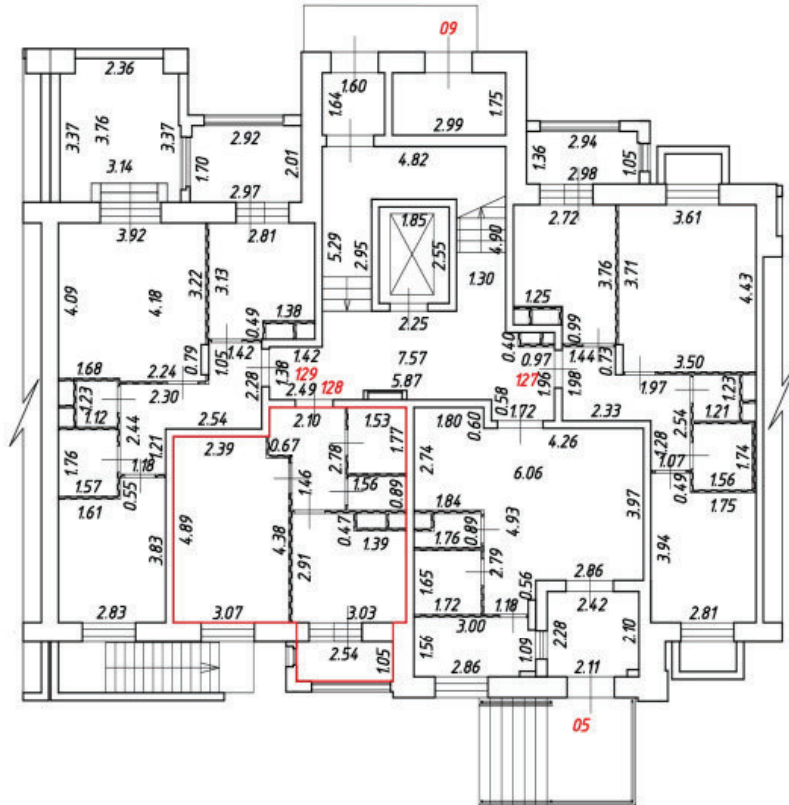
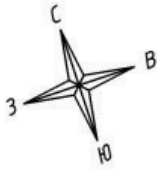


Масштаб 1:200
Условные обозначения:

№ п/п	Наименование условного знака	Изображение
1	Часть границы вновь образованного помещения	
2	Стена с окном и дверью	
3	Перегородка	
4	Лестница	
5	Дверь остекленная (на балкон, лоджию)	
6	Терраса	

План этажа (части этажа)

5 подъезд, 1 этаж

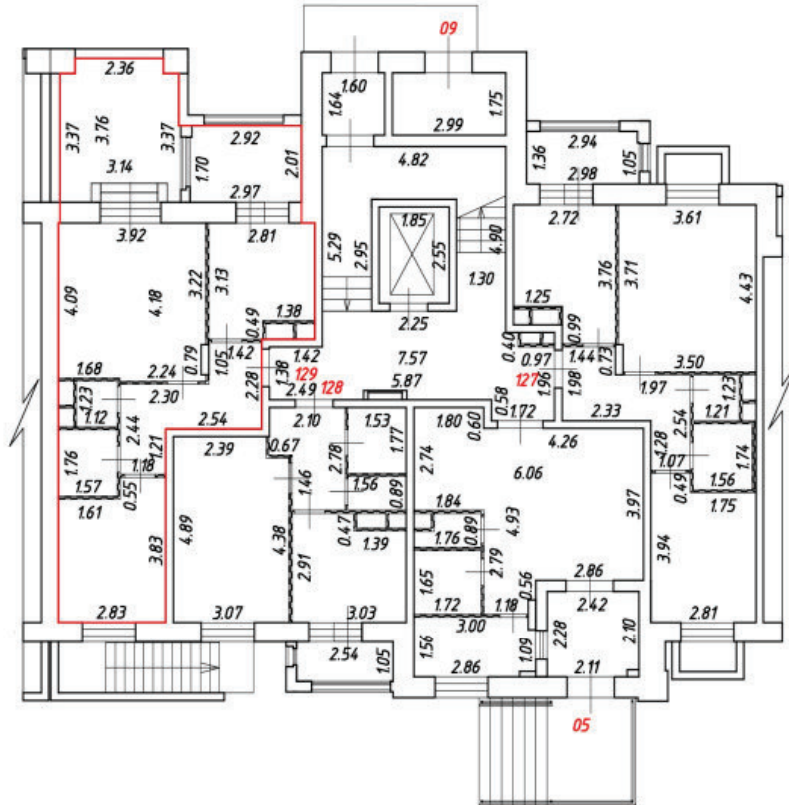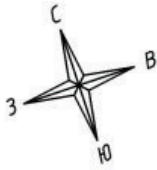



Масштаб 1:200

Условные обозначения:

№ п/п	Наименование условного знака	Изображение
1	Часть границы вновь образованного помещения	
2	Стена с окном и дверью	
3	Перегородка	
4	Лестница	
5	Дверь остекленная (на балкон, лоджию)	
6	Терраса	

План этажа (части этажа)

5 подъезд, 2 этаж

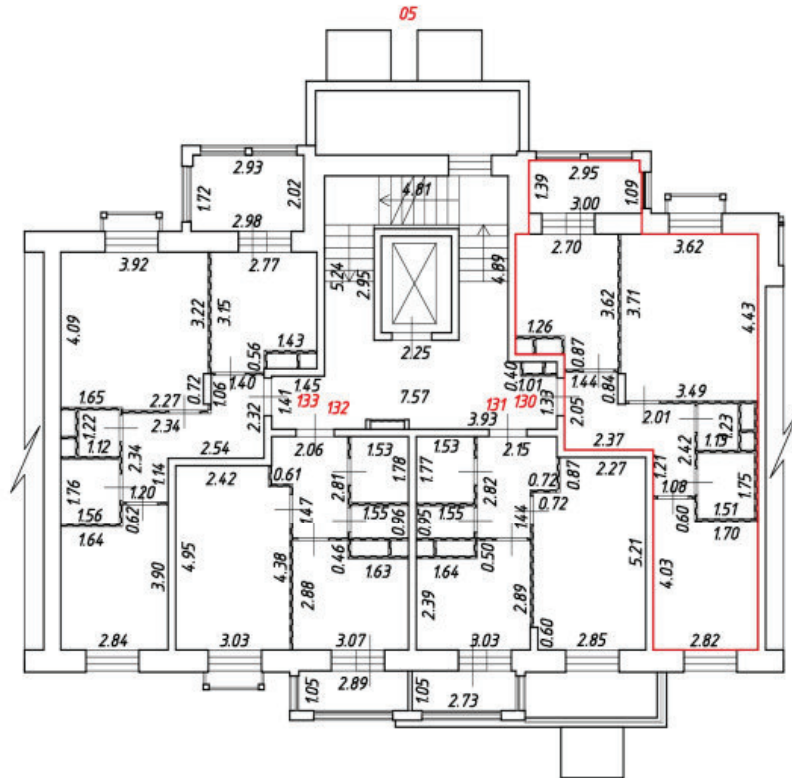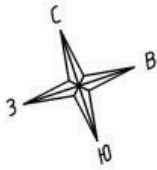



Масштаб 1:200

Условные обозначения:

№ п/п	Наименование условного знака	Изображение
1	Часть границы вновь образованного помещения	
2	Стена с окном и дверью	
3	Перегородка	
4	Лестница	
5	Дверь остекленная (на балкон, лоджию)	

План этажа (части этажа)

5 подъезд, 2 этаж

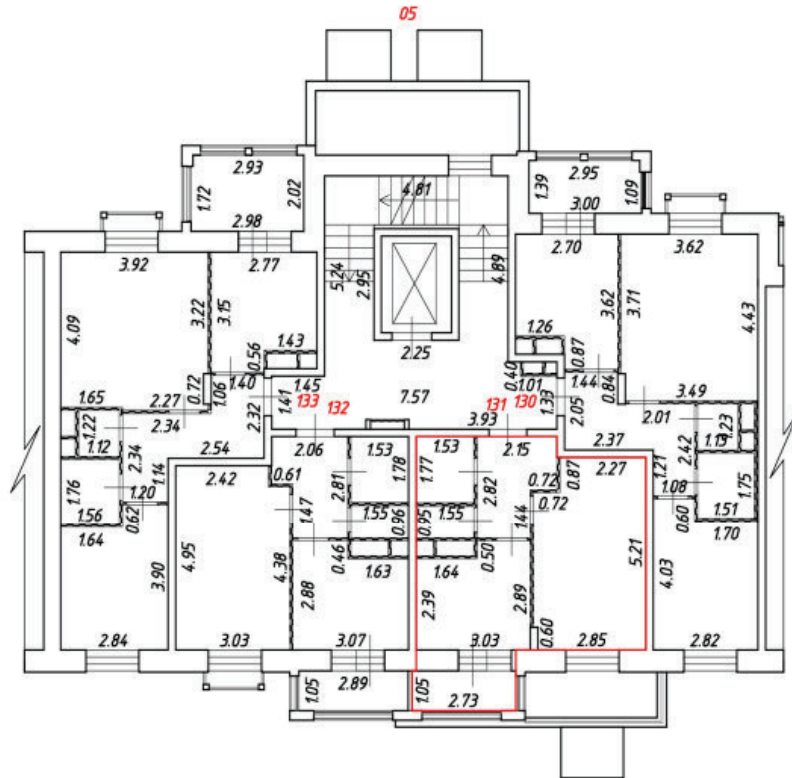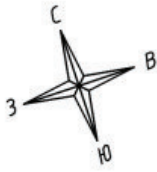



Масштаб 1:200

Условные обозначения:

№ п/п	Наименование условного знака	Изображение
1	Часть границы вновь образованного помещения	
2	Стена с окном и дверью	
3	Перегородка	
4	Лестница	
5	Дверь остекленная (на балкон, лоджию)	

План этажа (части этажа)

5 подъезд, 2 этаж

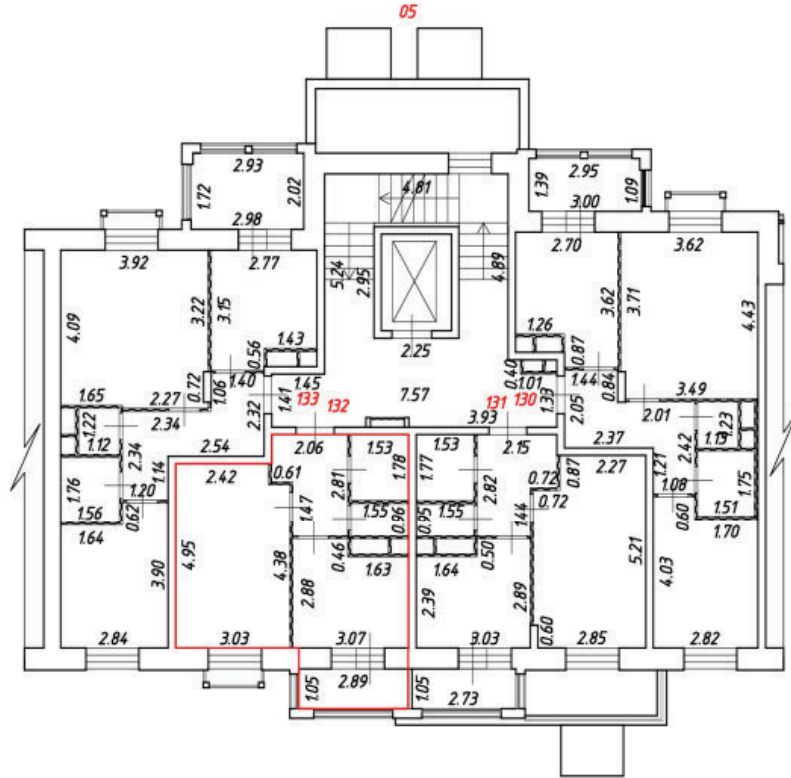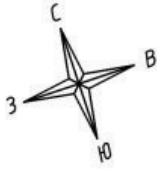



Масштаб 1:200

Условные обозначения:

№ п/п	Наименование условного знака	Изображение
1	Часть границы вночь образованного помещения	
2	Стена с окном и дверью	
3	Перегородка	
4	Лестница	
5	Дверь остекленная (на балкон, лоджию)	

План этажа (части этажа)

5 подъезд, 2 этаж

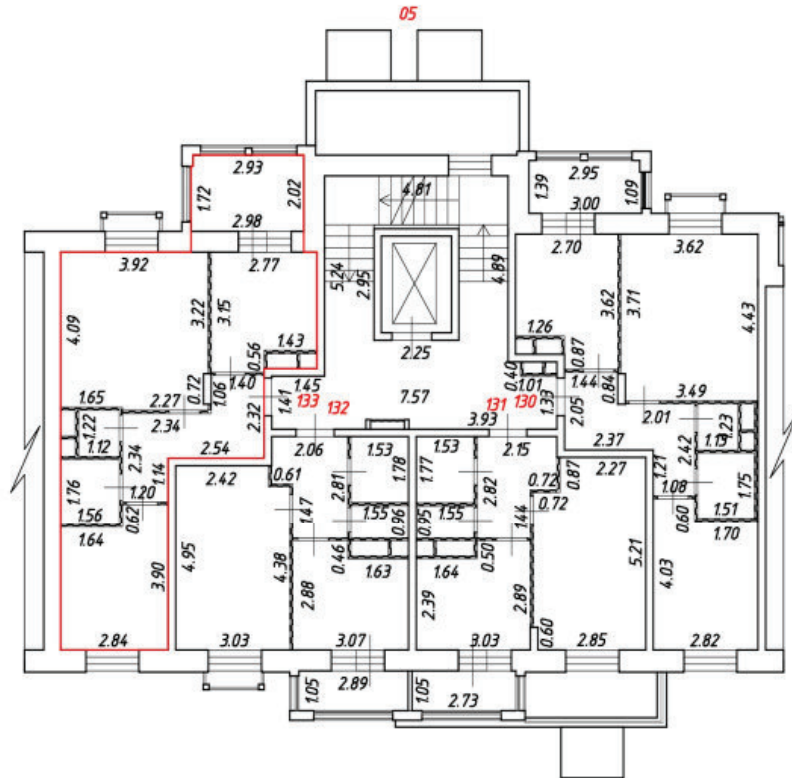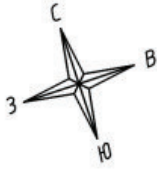



Масштаб 1:200

Условные обозначения:

№ п/п	Наименование условного знака	Изображение
1	Часть границы вновь образованного помещения	
2	Стена с окном и дверью	
3	Перегородка	
4	Лестница	
5	Дверь остекленная (на балкон, лоджию)	

План этажа (части этажа)

5 подъезд, 3 этаж

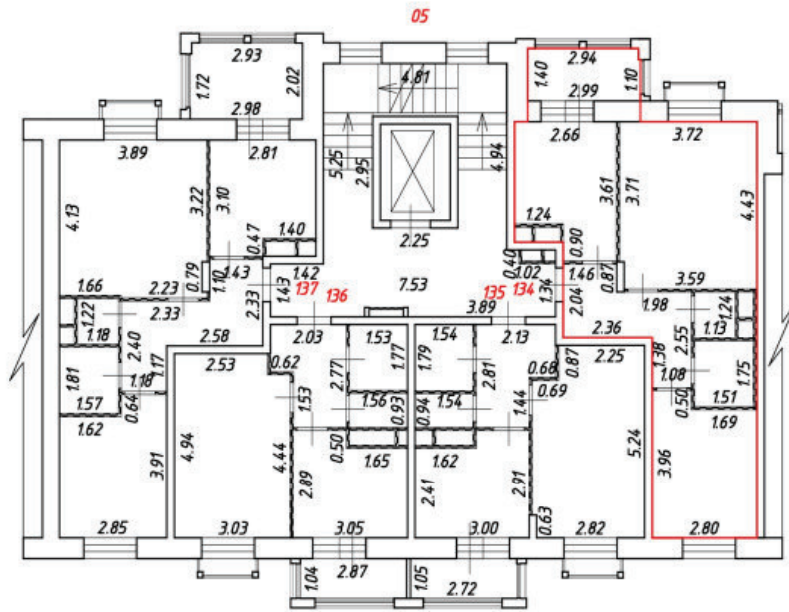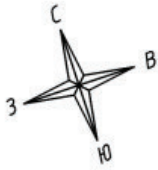



Масштаб 1:200

Условные обозначения:

№ п/п	Наименование условного знака	Изображение
1	Часть границы вночь образованного помещения	
2	Стена с окном и дверью	
3	Перегородка	
4	Лестница	
5	Дверь остекленная (на балкон, лоджию)	

План этажа (части этажа)

5 подъезд, 3 этаж

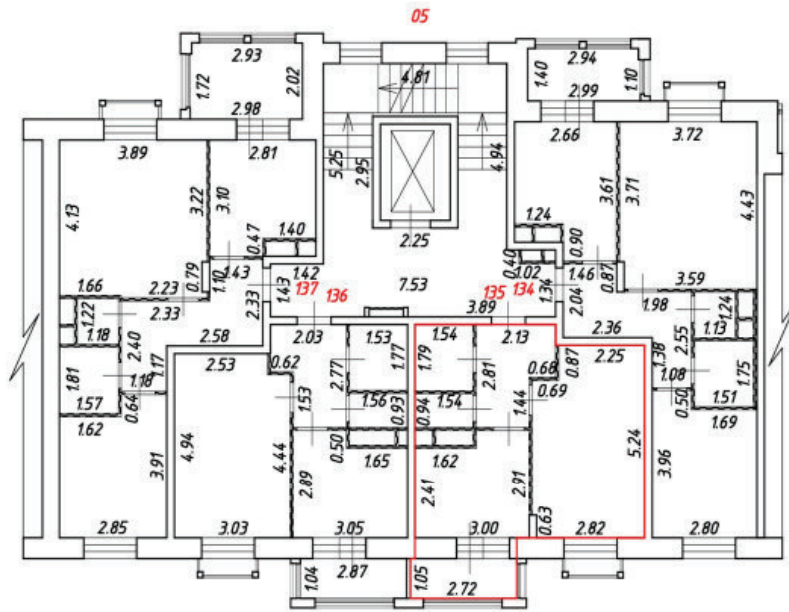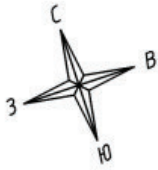



Масштаб 1:200

Условные обозначения:

№ п/п	Наименование условного знака	Изображение
1	Часть границы вночь образованного помещения	
2	Стена с окном и дверью	
3	Перегородка	
4	Лестница	
5	Дверь остекленная (на балкон, лоджию)	

План этажа (части этажа)

5 подъезд, 3 этаж

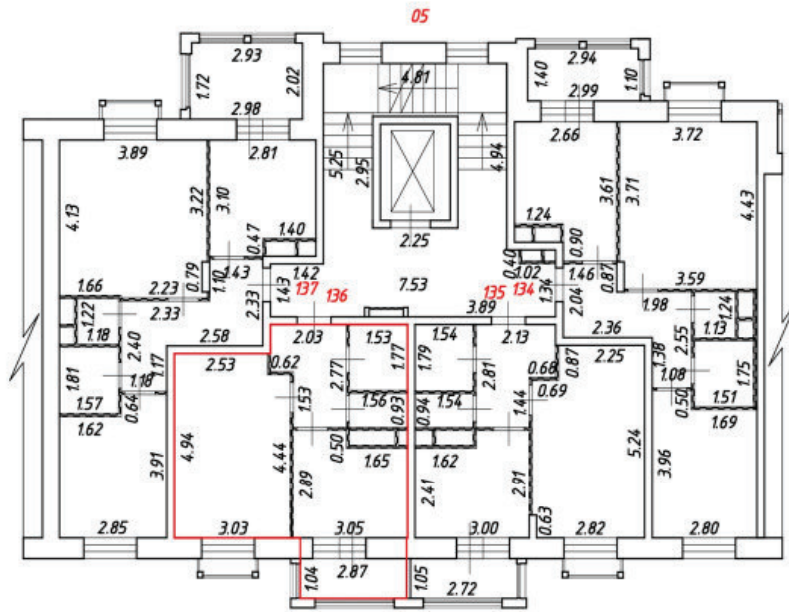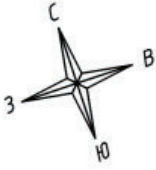



Масштаб 1:200

Условные обозначения:

№ п/п	Наименование условного знака	Изображение
1	Часть границы вночь образованного помещения	
2	Стена с окном и дверью	
3	Перегородка	
4	Лестница	
5	Дверь остекленная (на балкон, лоджию)	

План этажа (части этажа)

5 подъезд, 3 этаж

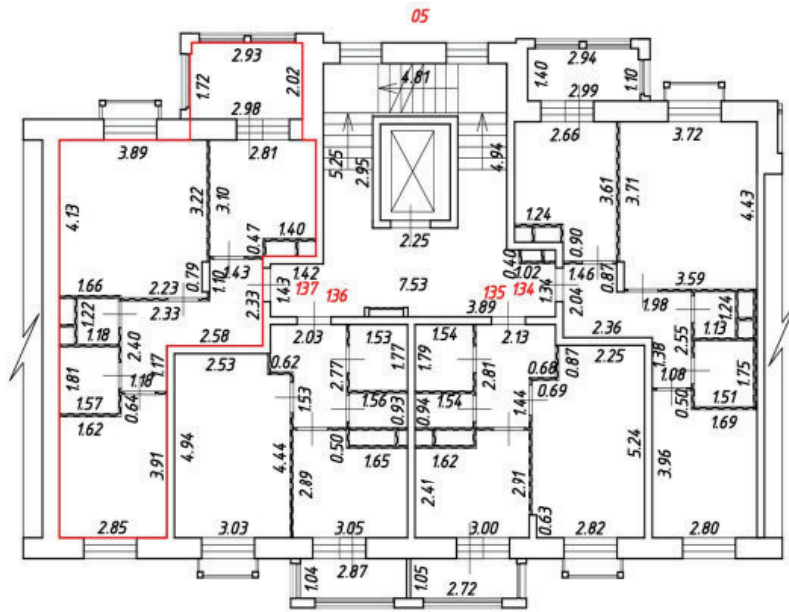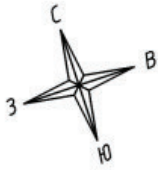



Масштаб 1:200

Условные обозначения:

№ п/п	Наименование условного знака	Изображение
1	Часть границы вночь образованного помещения	
2	Стена с окном и дверью	
3	Перегородка	
4	Лестница	
5	Дверь остекленная (на балкон, лоджию)	

План этажа (части этажа)

5 подъезд, 4 этаж

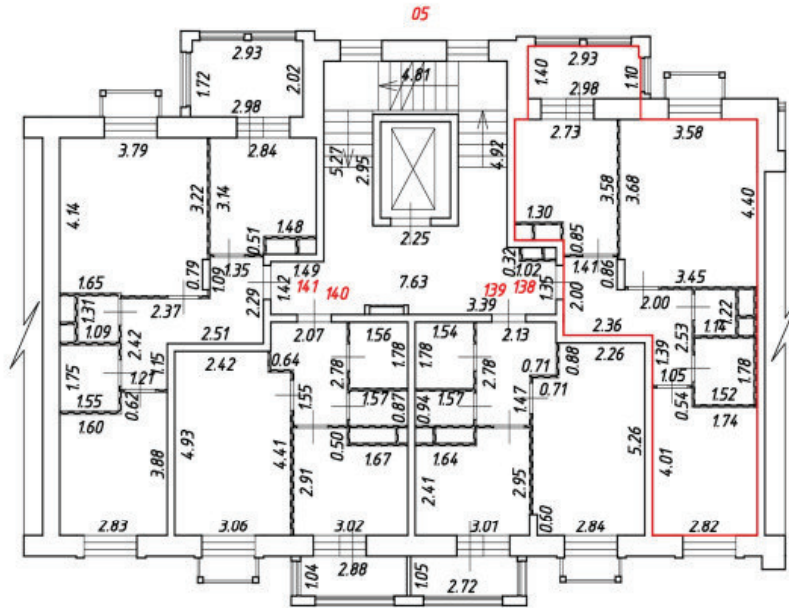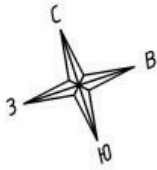



Масштаб 1:200

Условные обозначения:

№ п/п	Наименование условного знака	Изображение
1	Часть границы вночь образованного помещения	
2	Стена с окном и дверью	
3	Перегородка	
4	Лестница	
5	Дверь остекленная (на балкон, лоджию)	

План этажа (части этажа)

5 подъезд, 4 этаж

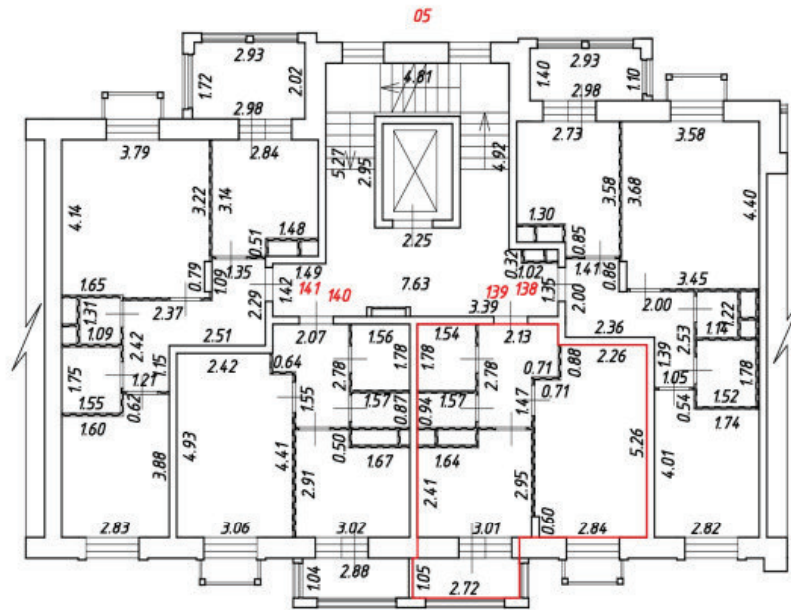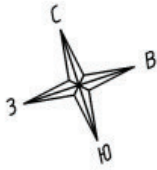



Масштаб 1:200

Условные обозначения:

№ п/п	Наименование условного знака	Изображение
1	Часть границы вночь образованного помещения	
2	Стена с окном и дверью	
3	Перегородка	
4	Лестница	
5	Дверь остекленная (на балкон, лоджию)	

План этажа (части этажа)

5 подъезд, 4 этаж

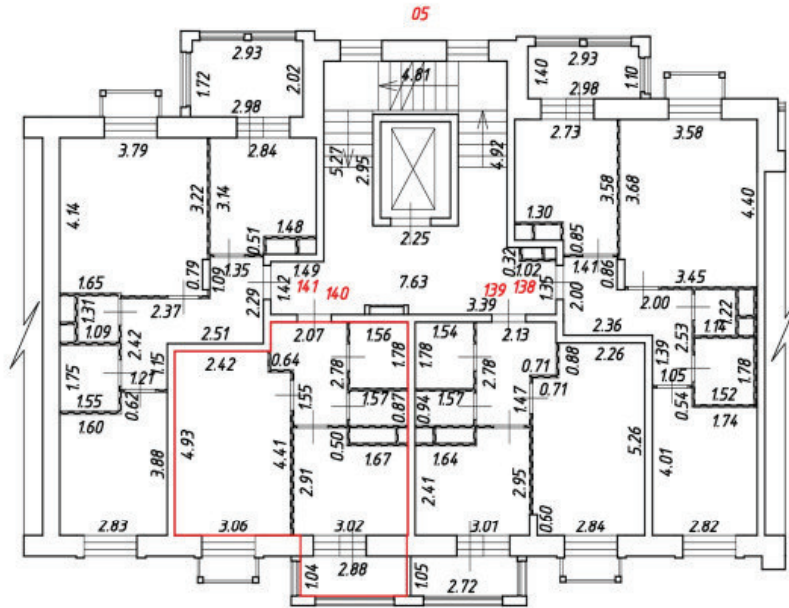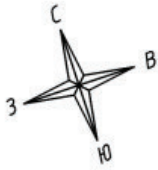



Масштаб 1:200

Условные обозначения:

№ п/п	Наименование условного знака	Изображение
1	Часть границы вночь образованного помещения	
2	Стена с окном и дверью	
3	Перегородка	
4	Лестница	
5	Дверь остекленная (на балкон, лоджию)	

План этажа (части этажа)

5 подъезд, 4 этаж

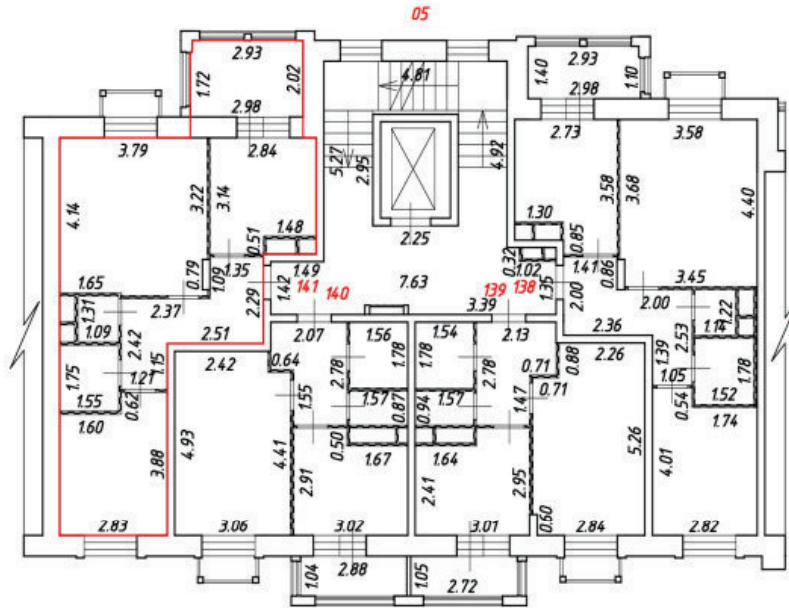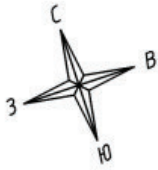



Масштаб 1:200

Условные обозначения:

№ п/п	Наименование условного знака	Изображение
1	Часть границы вночь образованного помещения	
2	Стена с окном и дверью	
3	Перегородка	
4	Лестница	
5	Дверь остекленная (на балкон, лоджию)	

План этажа (части этажа)

5 подъезд, 5 этаж

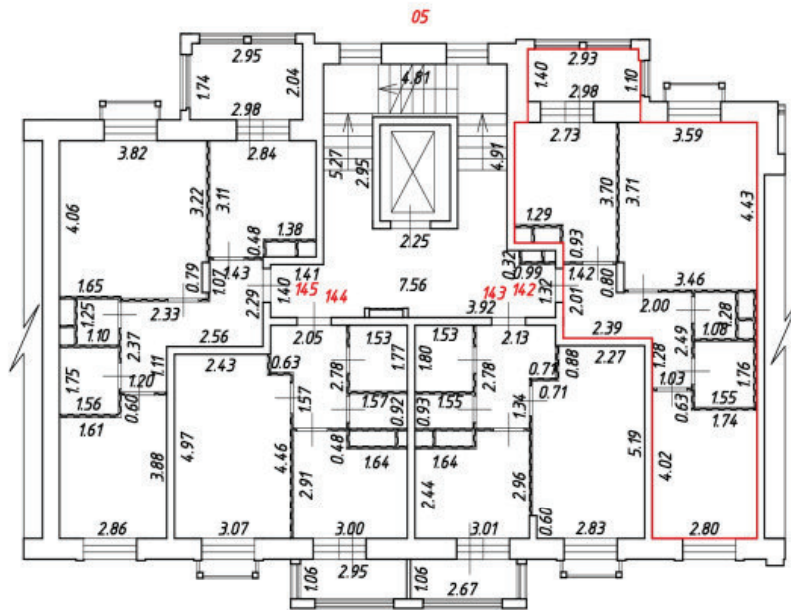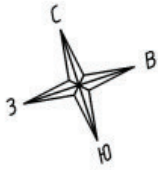



Масштаб 1:200

Условные обозначения:

№ п/п	Наименование условного знака	Изображение
1	Часть границы вночь образованного помещения	
2	Стена с окном и дверью	
3	Перегородка	
4	Лестница	
5	Дверь остекленная (на балкон, лоджию)	

План этажа (части этажа)

5 подъезд, 5 этаж

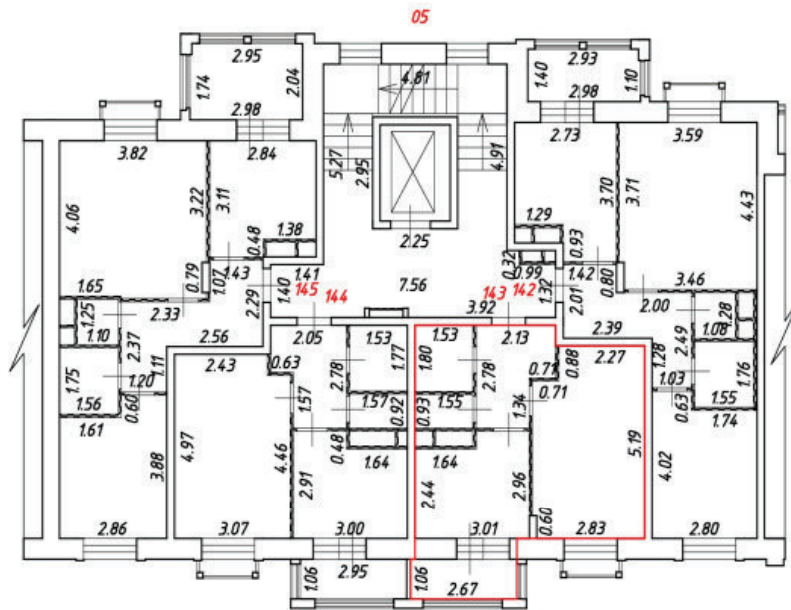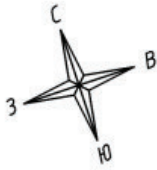



Масштаб 1:200

Условные обозначения:

№ п/п	Наименование условного знака	Изображение
1	Часть границы вночь образованного помещения	
2	Стена с окном и дверью	
3	Перегородка	
4	Лестница	
5	Дверь остекленная (на балкон, лоджию)	

План этажа (части этажа)

5 подъезд, 5 этаж

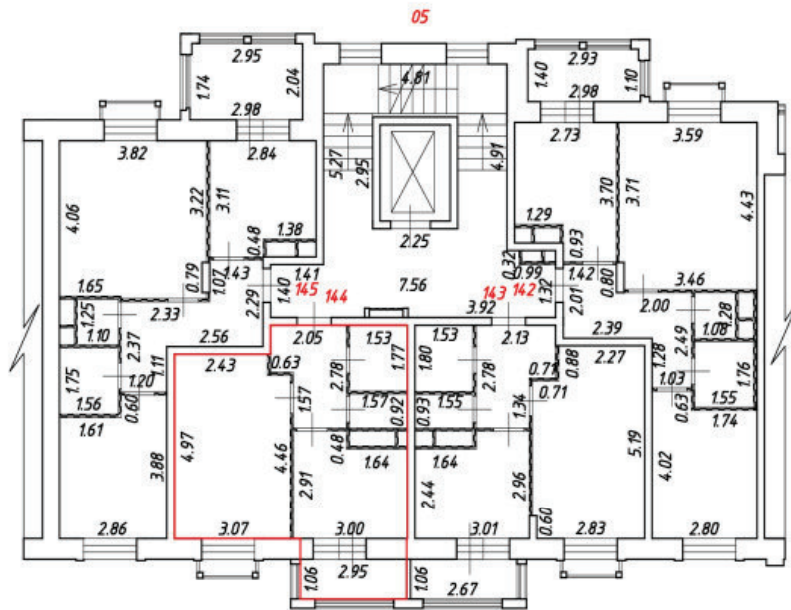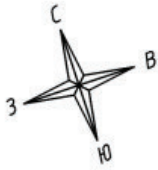



Масштаб 1:200

Условные обозначения:

№ п/п	Наименование условного знака	Изображение
1	Часть границы вночь образованного помещения	
2	Стена с окном и дверью	
3	Перегородка	
4	Лестница	
5	Дверь остекленная (на балкон, лоджию)	

План этажа (части этажа)

5 подъезд, 5 этаж

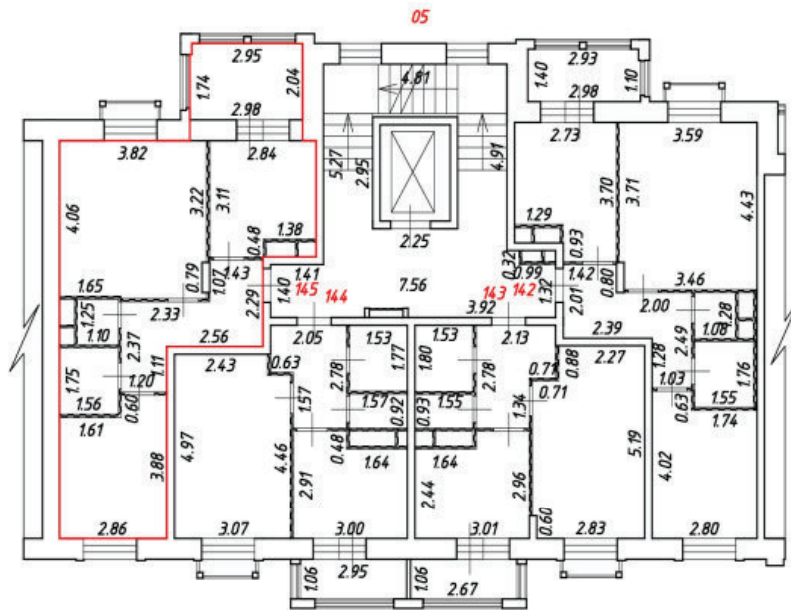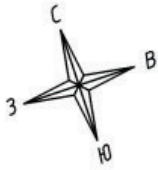



Масштаб 1:200

Условные обозначения:

№ п/п	Наименование условного знака	Изображение
1	Часть границы вночь образованного помещения	
2	Стена с окном и дверью	
3	Перегородка	
4	Лестница	
5	Дверь остекленная (на балкон, лоджию)	

План этажа (части этажа)

5 подъезд, 6 этаж

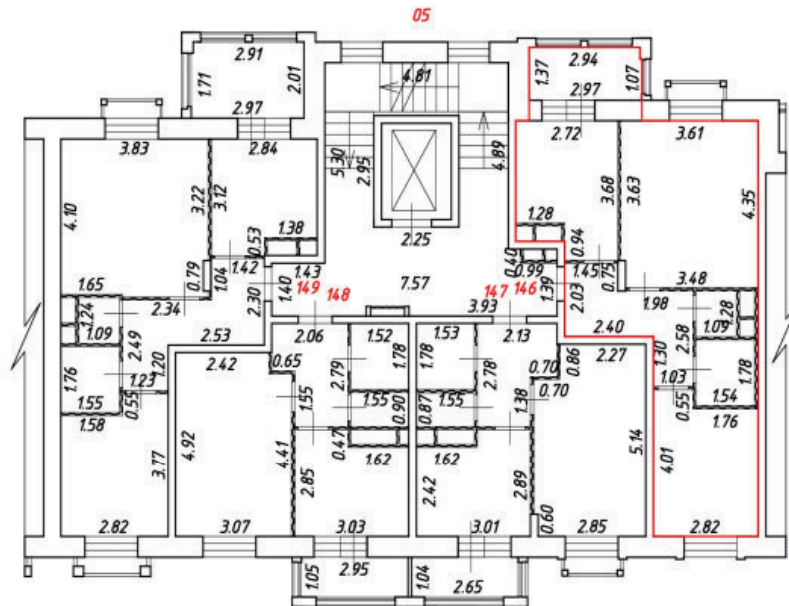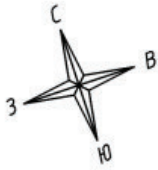



Масштаб 1:200

Условные обозначения:

№ п/п	Наименование условного знака	Изображение
1	Часть границы вношь образованного помещения	
2	Стена с окном и дверью	
3	Перегородка	
4	Лестница	
5	Дверь остекленная (на балкон, лоджию)	

План этажа (части этажа)

5 подъезд, 6 этаж

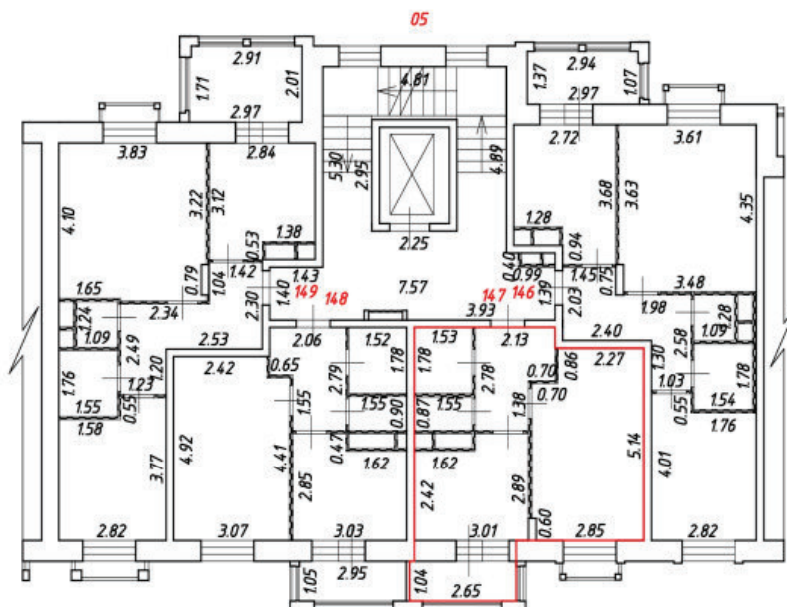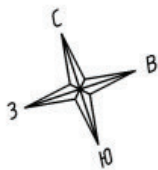



Масштаб 1:200

Условные обозначения:

№ п/п	Наименование условного знака	Изображение
1	Часть границы внозь образованного помещения	
2	Стена с окном и дверью	
3	Перегородка	
4	Лестница	
5	Дверь остекленная (на балкон, лоджию)	

План этажа (части этажа)

5 подъезд, 6 этаж

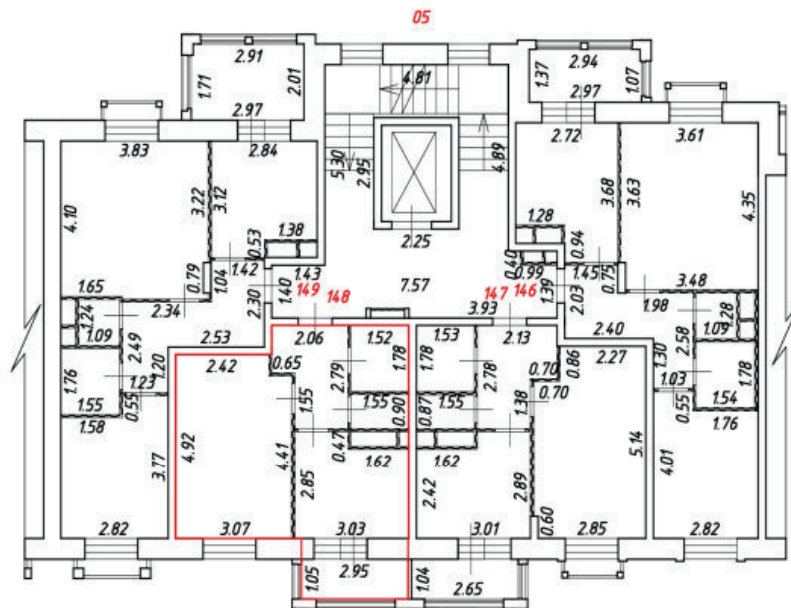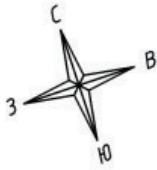



Масштаб 1:200

Условные обозначения:

№ п/п	Наименование условного знака	Изображение
1	Часть границы вношь образованного помещения	
2	Стена с окном и дверью	
3	Перегородка	
4	Лестница	
5	Дверь остекленная (на балкон, лоджию)	

План этажа (части этажа)

5 подъезд, 6 этаж

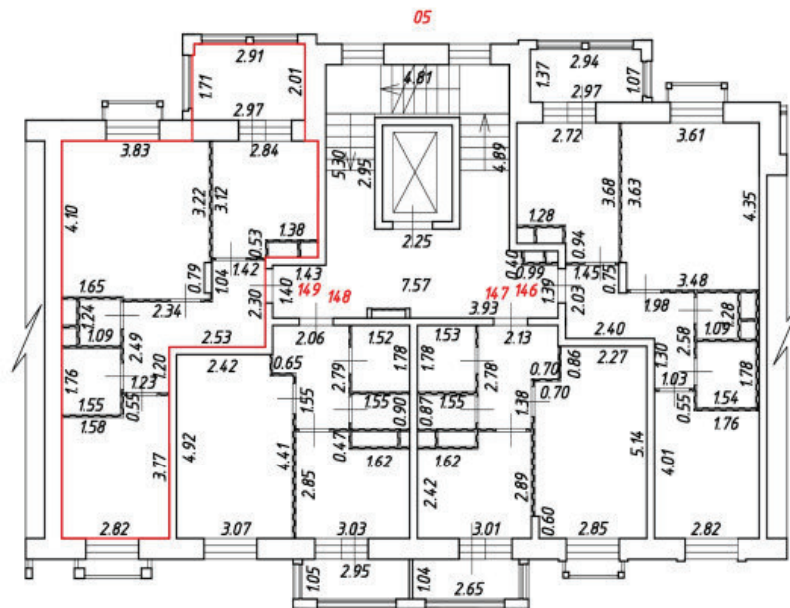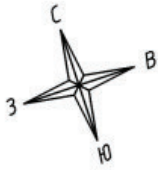



Масштаб 1:200

Условные обозначения:

№ п/п	Наименование условного знака	Изображение
1	Часть границы внозь образованного помещения	
2	Стена с окном и дверью	
3	Перегородка	
4	Лестница	
5	Дверь остекленная (на балкон, лоджию)	

План этажа (части этажа)

5 подъезд, 7 этаж

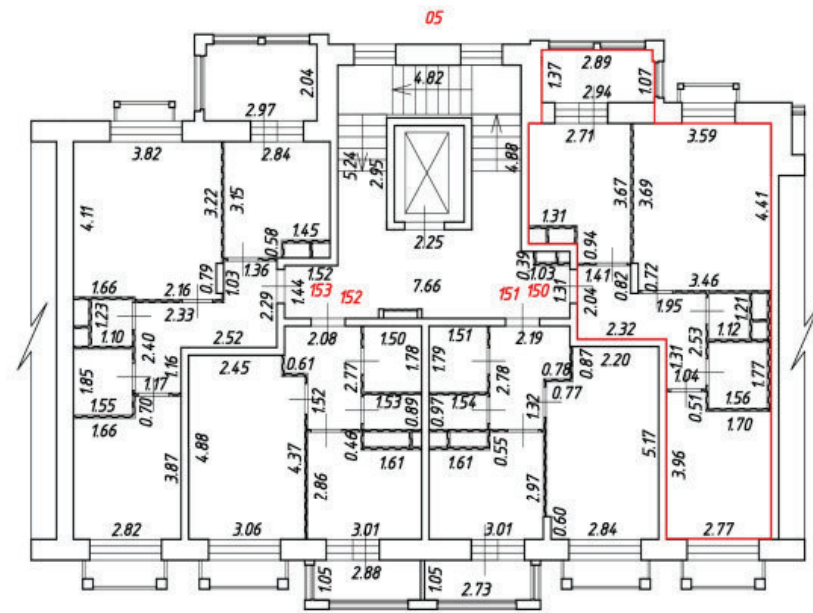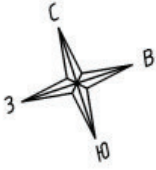



Масштаб 1:200

Условные обозначения:

№ п/п	Наименование условного знака	Изображение
1	Часть границы вношь образованного помещения	
2	Стена с окном и дверью	
3	Перегородка	
4	Лестница	
5	Дверь остекленная (на балкон, лоджию)	

План этажа (части этажа)

5 подъезд, 7 этаж

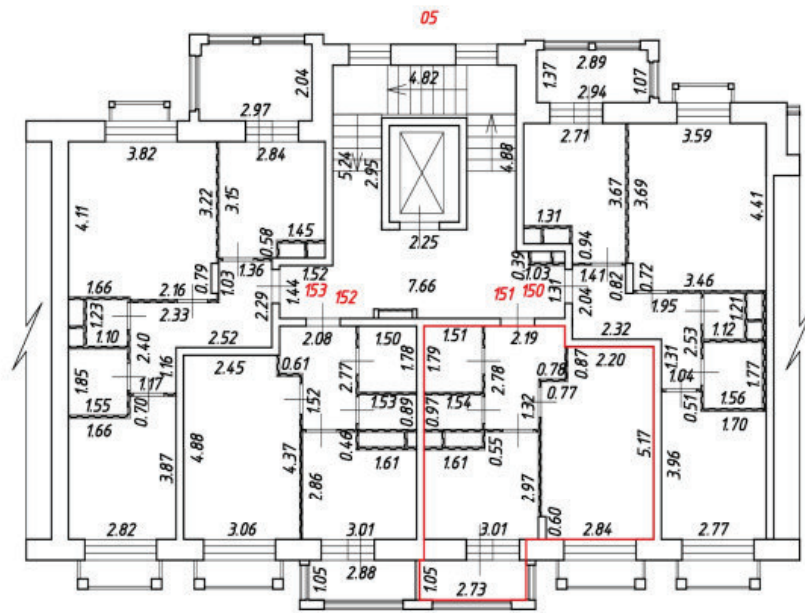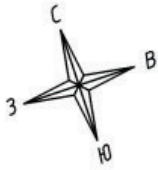



Масштаб 1:200

Условные обозначения:

№ п/п	Наименование условного знака	Изображение
1	Часть границы вношь образованного помещения	
2	Стена с окном и дверью	
3	Перегородка	
4	Лестница	
5	Дверь остекленная (на балкон, лоджию)	

План этажа (части этажа)

5 подъезд, 7 этаж

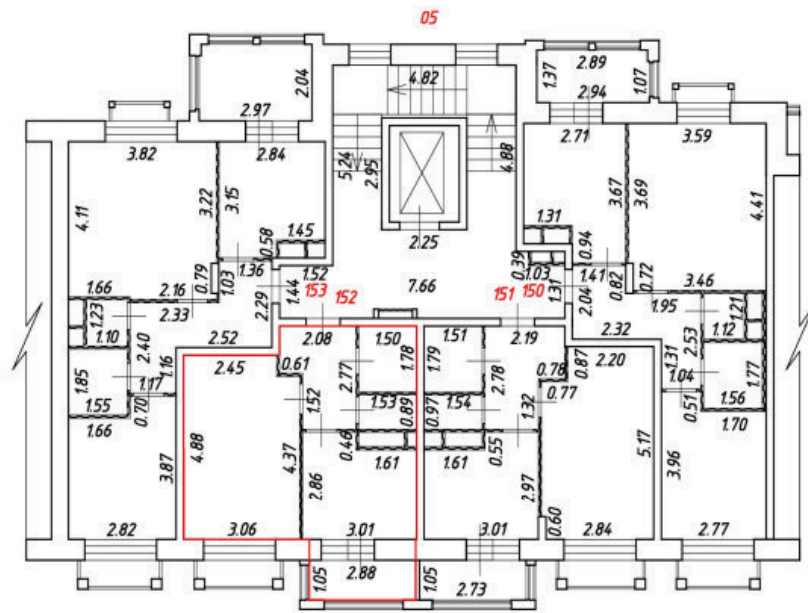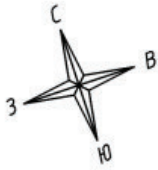



Масштаб 1:200

Условные обозначения:

№ п/п	Наименование условного знака	Изображение
1	Часть границы вношь образованного помещения	
2	Стена с окном и дверью	
3	Перегородка	
4	Лестница	
5	Дверь остекленная (на балкон, лоджию)	

План этажа (части этажа)

5 подъезд, 7 этаж

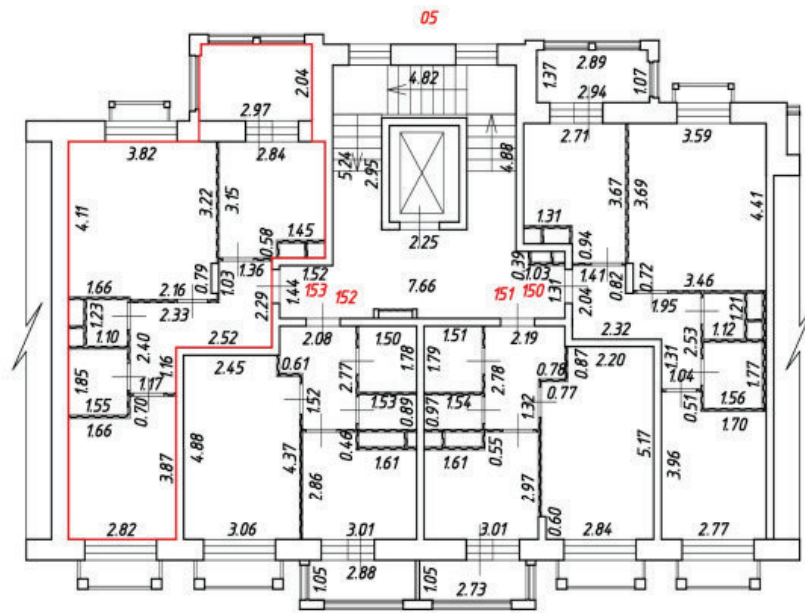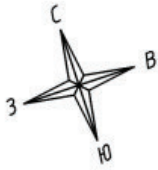



Масштаб 1:200

Условные обозначения:

№ п/п	Наименование условного знака	Изображение
1	Часть границы вночь образованного помещения	
2	Стена с окном и дверью	
3	Перегородка	
4	Лестница	
5	Дверь остекленная (на балкон, лоджию)	

План этажа (части этажа)

5 подъезд, 8 этаж

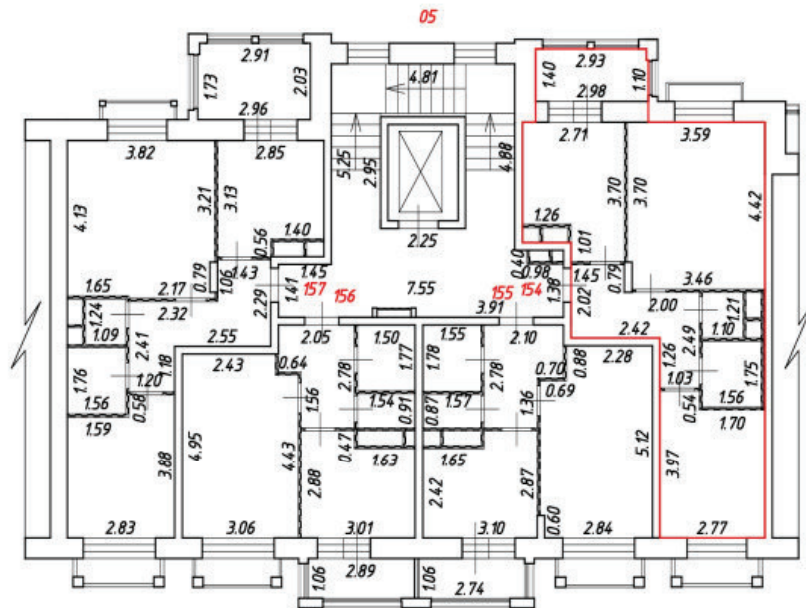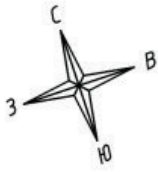



Масштаб 1:200

Условные обозначения:

№ п/п	Наименование условного знака	Изображение
1	Часть границы вночь образованного помещения	
2	Стена с окном и дверью	
3	Перегородка	
4	Лестница	
5	Дверь остекленная (на балкон, лоджию)	

План этажа (части этажа)

5 подъезд, 8 этаж

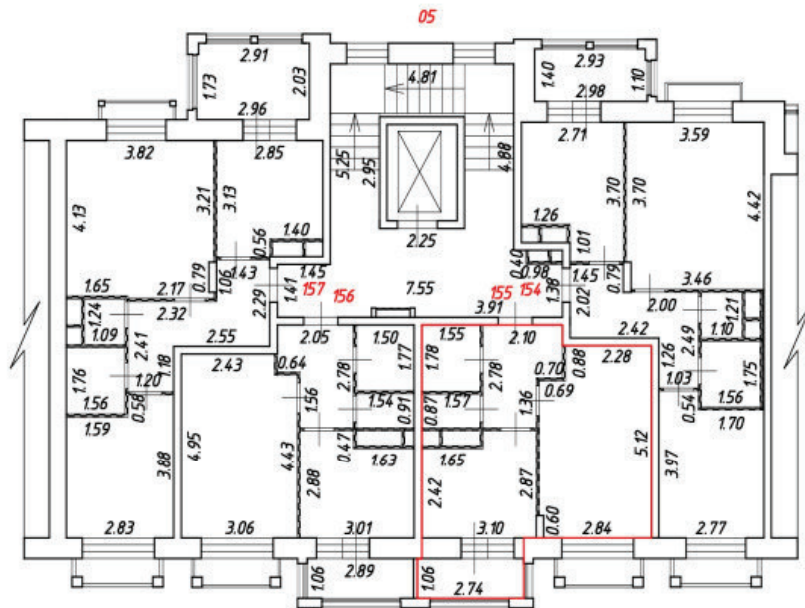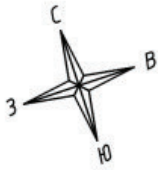



Масштаб 1:200

Условные обозначения:

№ п/п	Наименование условного знака	Изображение
1	Часть границы внодь образованного помещения	
2	Стена с окном и дверью	
3	Перегородка	
4	Лестница	
5	Дверь остекленная (на балкон, лоджию)	

План этажа (части этажа)

5 подъезд, 8 этаж

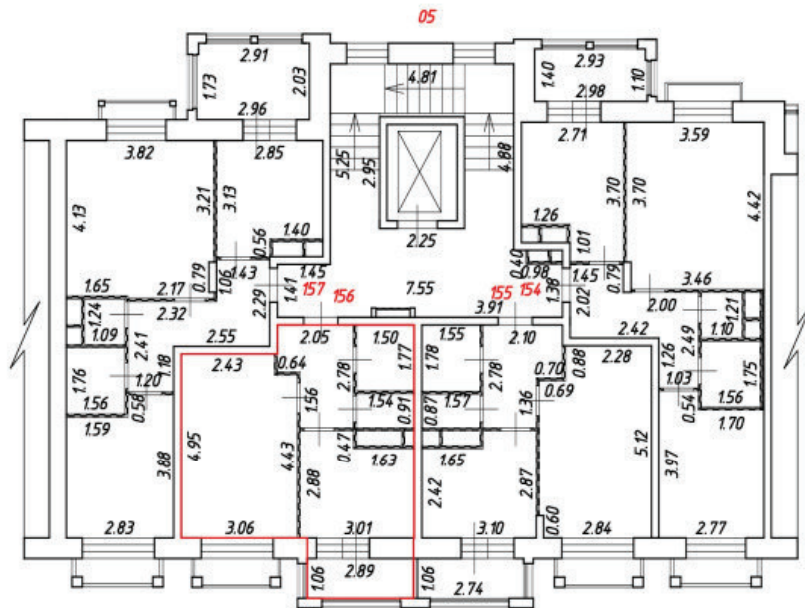
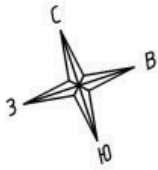


Масштаб 1:200
Условные обозначения:

№ п/п	Наименование условного знака	Изображение
1	Часть границы внодь образованного помещения	
2	Стена с окном и дверью	
3	Перегородка	
4	Лестница	
5	Дверь остекленная (на балкон, лоджию)	

План этажа (части этажа)

5 подъезд, 8 этаж

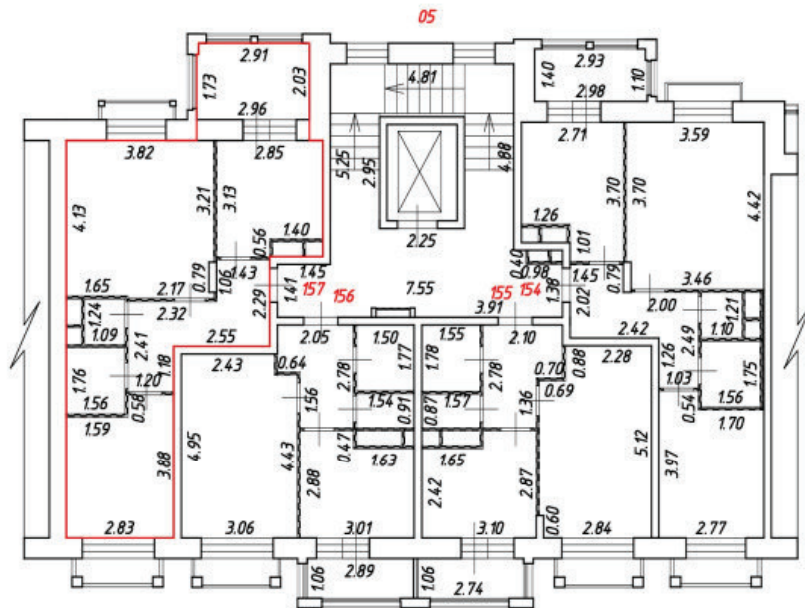
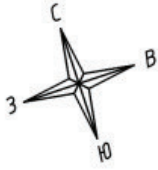


Масштаб 1:200
Условные обозначения:

№ п/п	Наименование условного знака	Изображение
1	Часть границы внодь образованного помещения	
2	Стена с окном и дверью	
3	Перегородка	
4	Лестница	
5	Дверь остекленная (на балкон, лоджию)	

План этажа (части этажа)

6 подъезд, 1 этаж

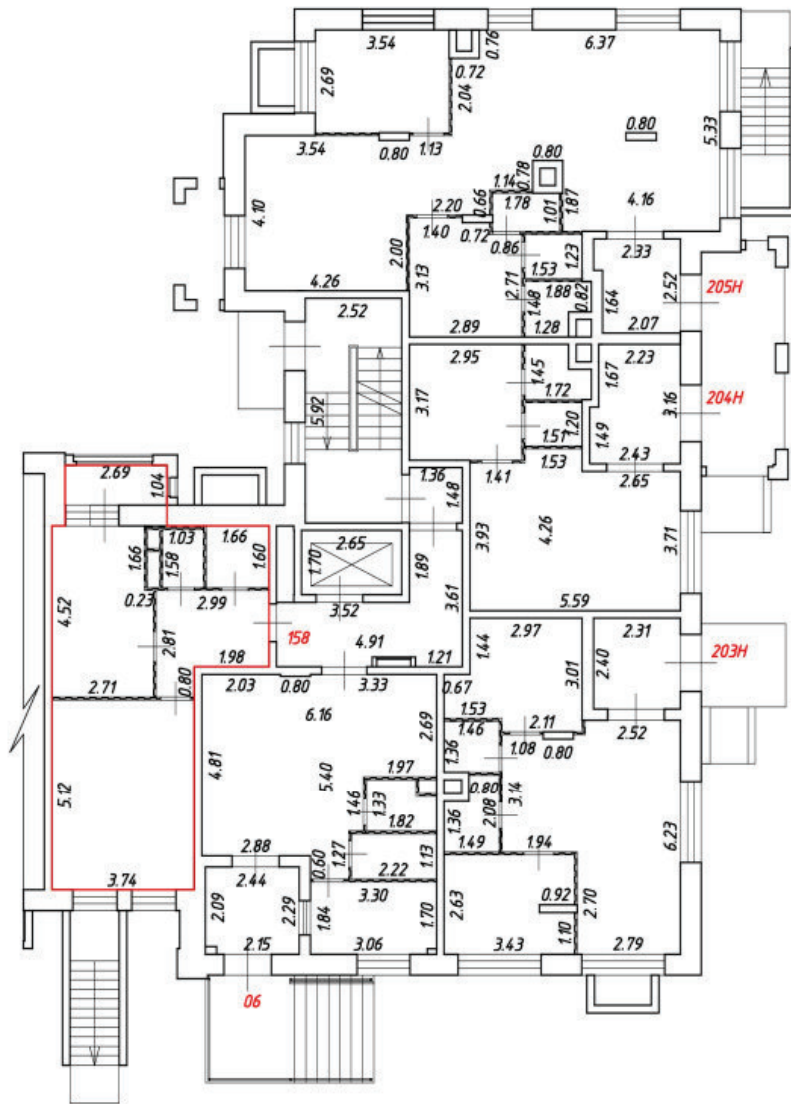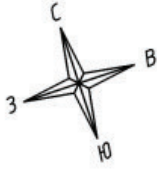



Масштаб 1:200

Условные обозначения:

№ п/п	Наименование условного знака	Изображение
1	Часть границы внодь образованного помещения	
2	Стена с окном и дверью	
3	Перегородка	
4	Лестница	
5	Дверь остекленная (на балкон, лоджию)	
6	Терраса	

План этажа (части этажа)

6 подъезд, 2 этаж

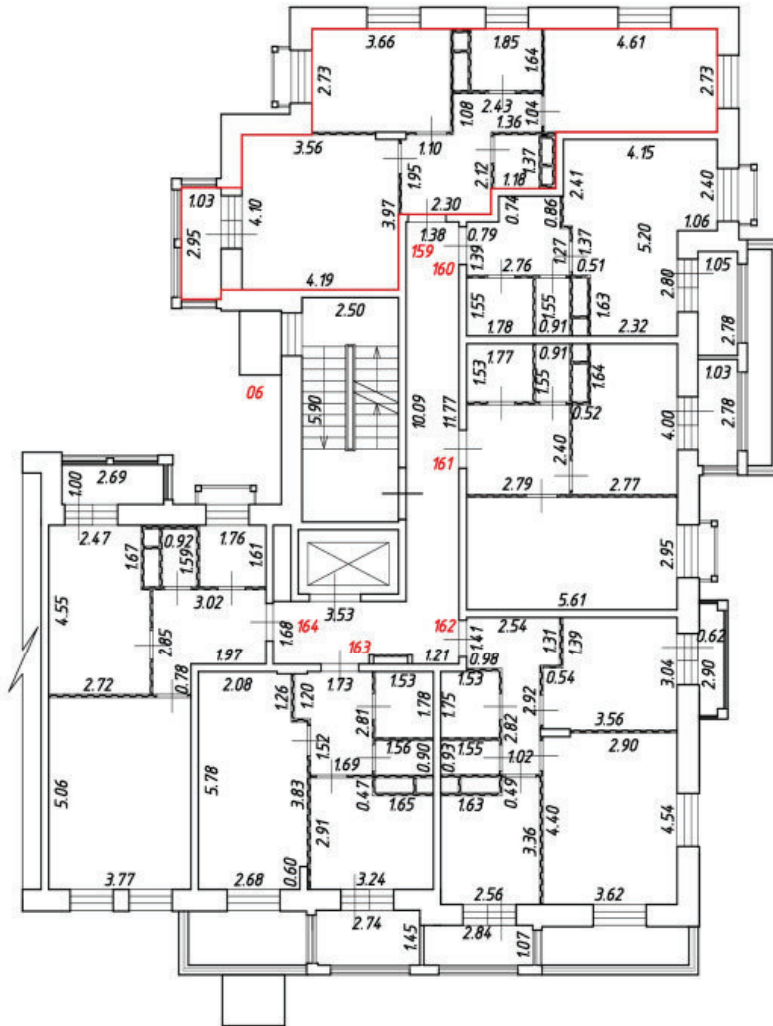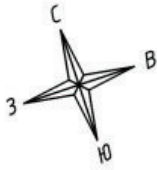



Масштаб 1:200

Условные обозначения:

№ п/п	Наименование условного знака	Изображение
1	Часть границы вновь образованного помещения	
2	Стена с окном и дверью	
3	Перегородка	
4	Лестница	
5	Дверь остекленная (на балкон, лоджию)	

План этажа (части этажа)

6 подъезд, 2 этаж

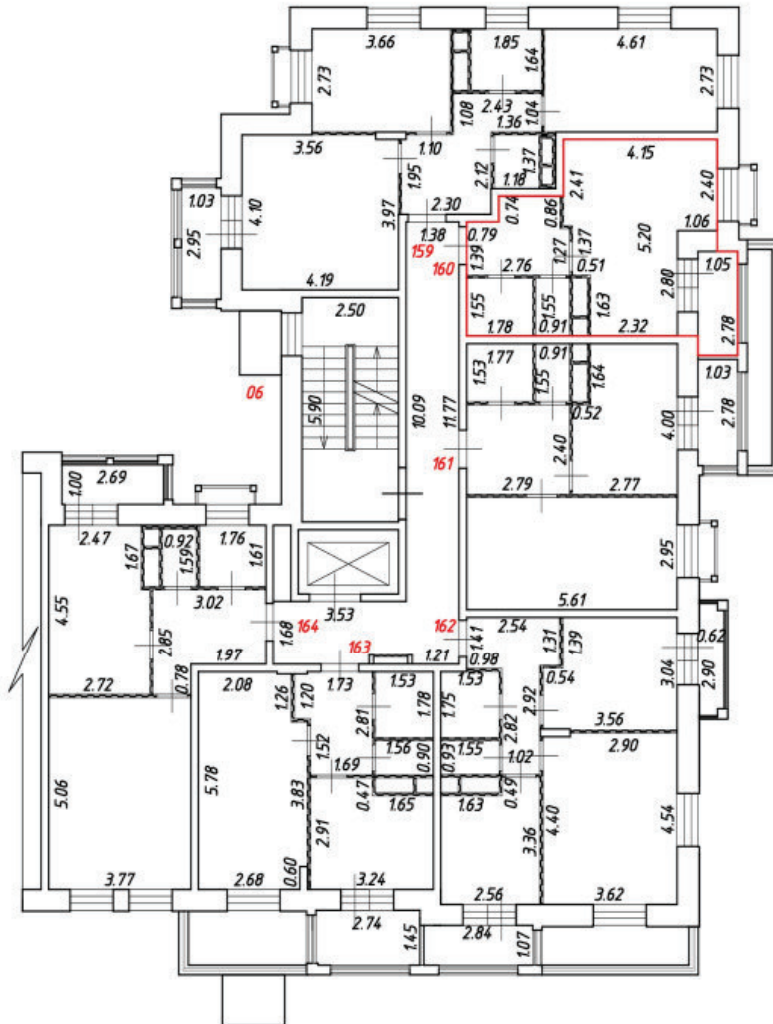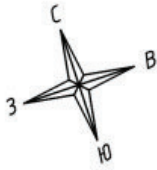



Масштаб 1:200

Условные обозначения:

№ п/п	Наименование условного знака	Изображение
1	Часть границы вночь образованного помещения	
2	Стена с окном и дверью	
3	Перегородка	
4	Лестница	
5	Дверь остекленная (на балкон, лоджию)	

План этажа (части этажа)

6 подъезд, 2 этаж

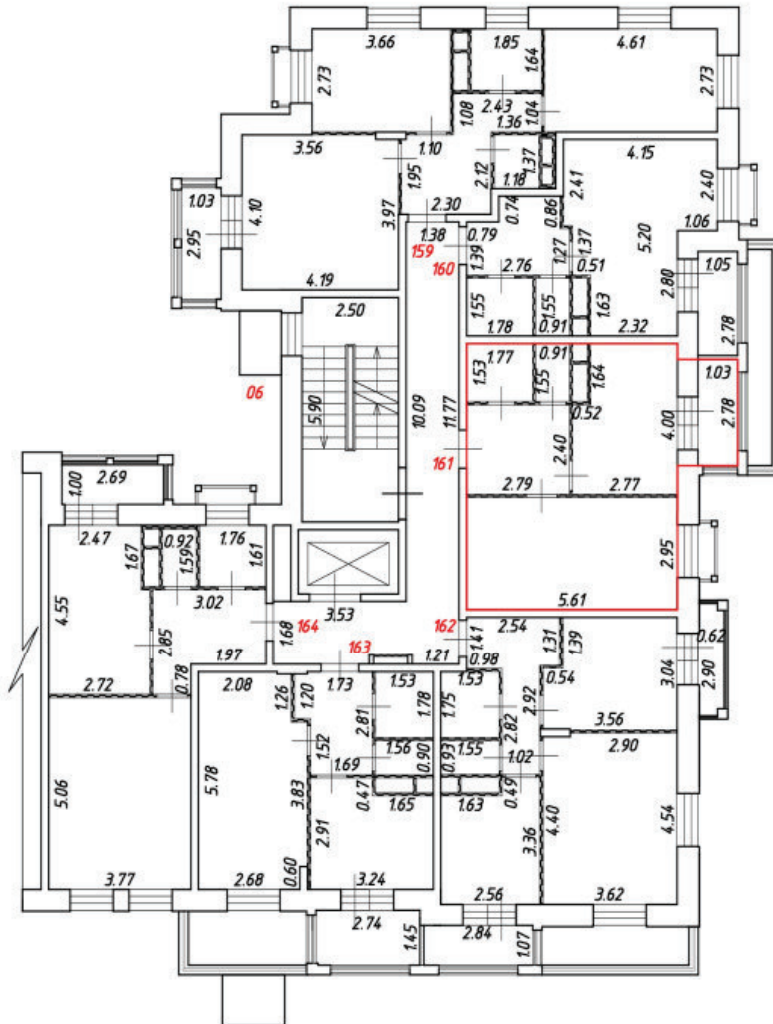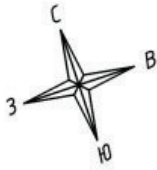



Масштаб 1:200

Условные обозначения:

№ п/п	Наименование условного знака	Изображение
1	Часть границы вночь образованного помещения	
2	Стена с окном и дверью	
3	Перегородка	
4	Лестница	
5	Дверь остекленная (на балкон, лоджию)	

План этажа (части этажа)

6 подъезд, 2 этаж

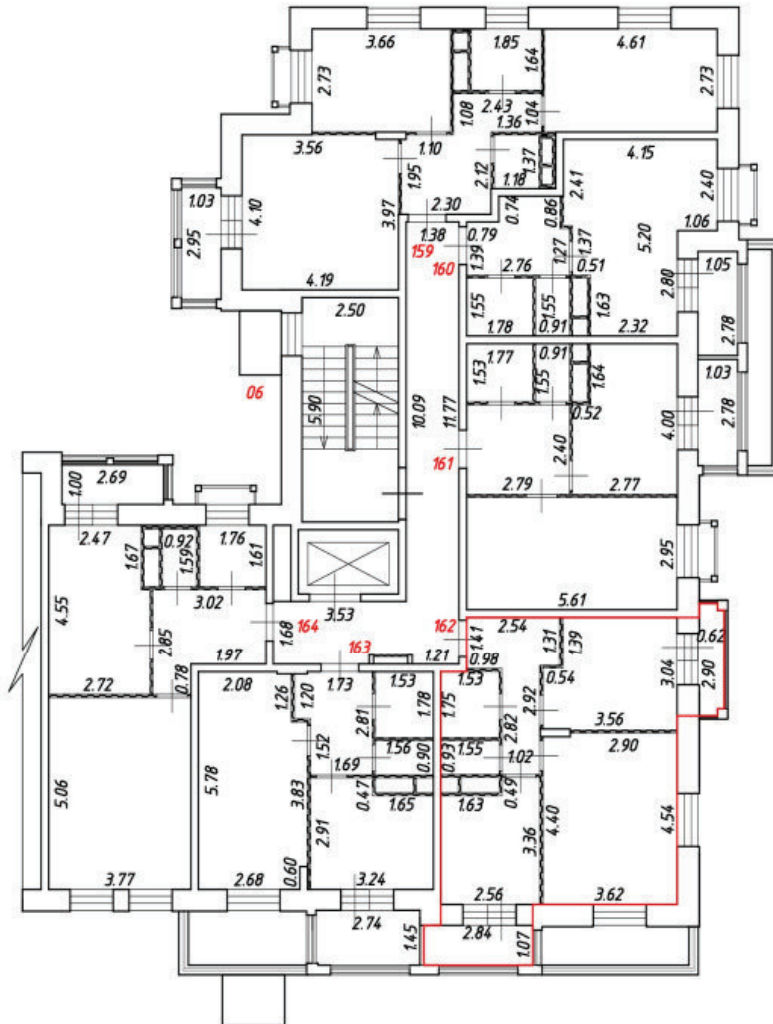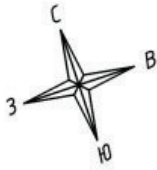



Масштаб 1:200

Условные обозначения:

№ п/п	Наименование условного знака	Изображение
1	Часть границы вночь образованного помещения	
2	Стена с окном и дверью	
3	Перегородка	
4	Лестница	
5	Дверь остекленная (на балкон, лоджию)	

План этажа (части этажа)

6 подъезд, 2 этаж

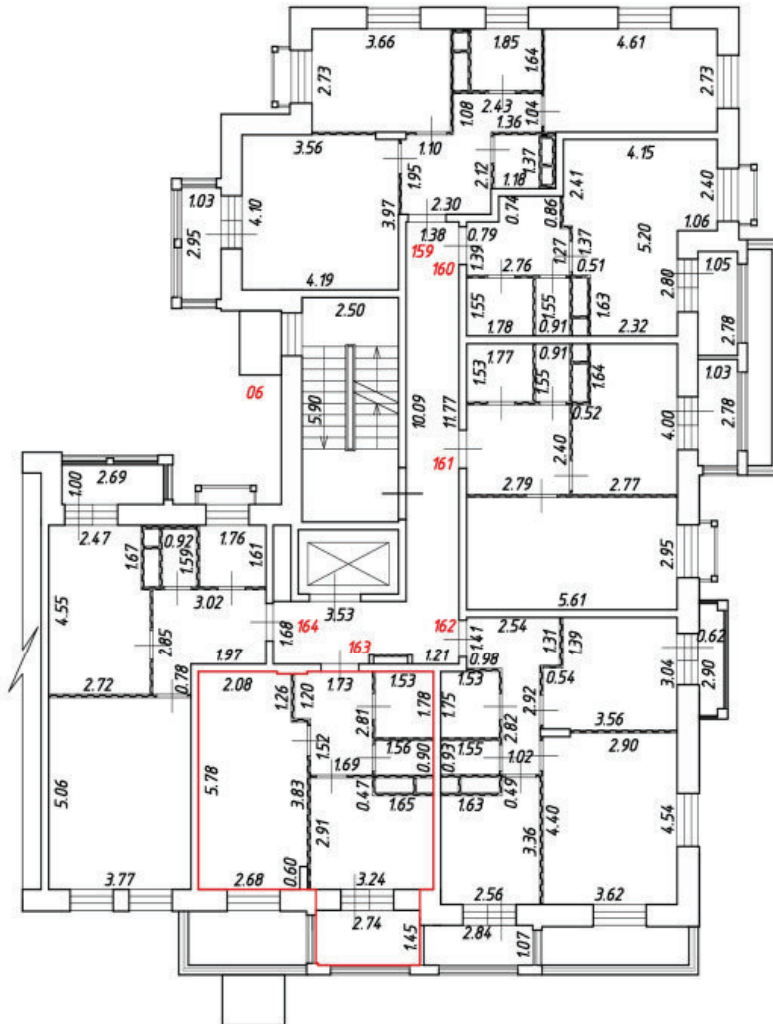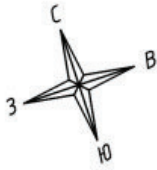



Масштаб 1:200

Условные обозначения:

№ п/п	Наименование условного знака	Изображение
1	Часть границы вночь образованного помещения	
2	Стена с окном и дверью	
3	Перегородка	
4	Лестница	
5	Дверь остекленная (на балкон, лоджию)	

План этажа (части этажа)

6 подъезд, 2 этаж

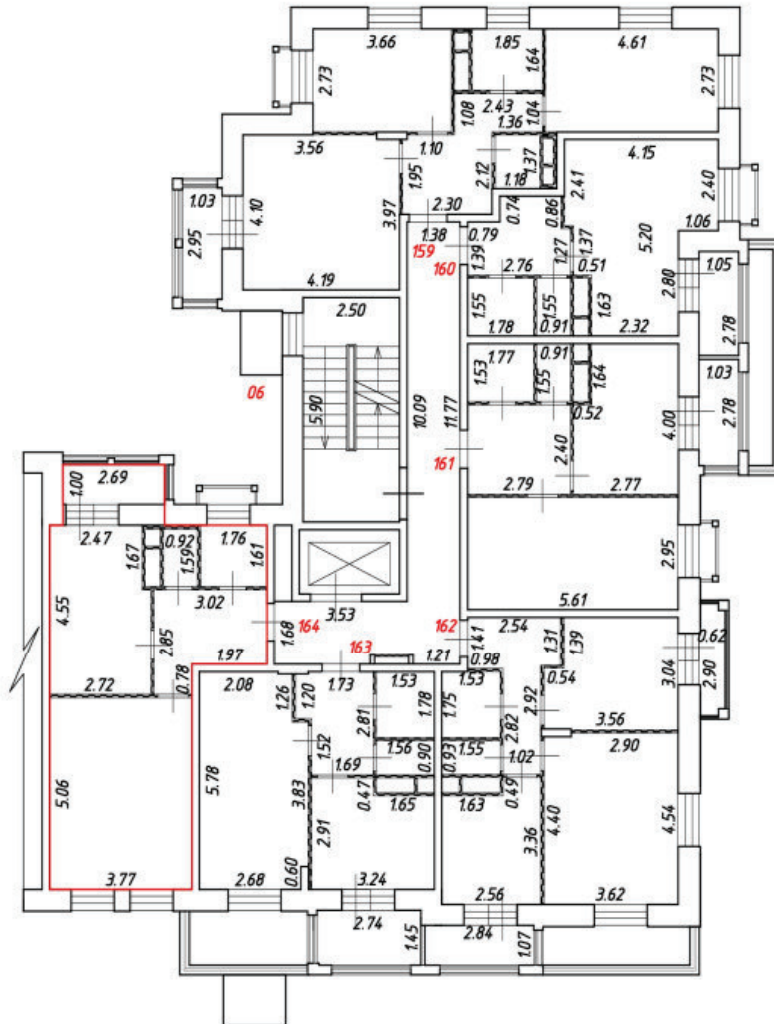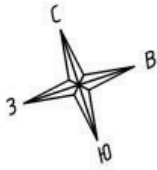



Масштаб 1:200

Условные обозначения:

№ п/п	Наименование условного знака	Изображение
1	Часть границы вночь образованного помещения	
2	Стена с окном и дверью	
3	Перегородка	
4	Лестница	
5	Дверь остекленная (на балкон, лоджию)	

План этажа (части этажа)

6 подъезд, 3 этаж

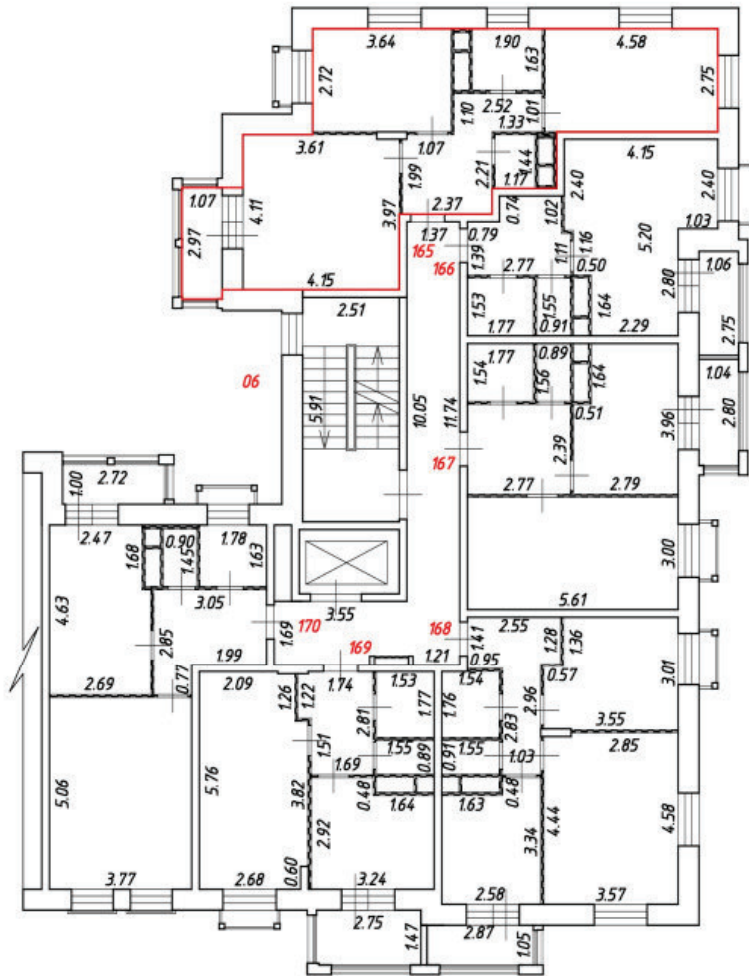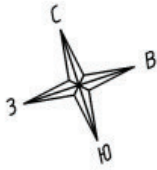



Масштаб 1:200

Условные обозначения:

№ п/п	Наименование условного знака	Изображение
1	Часть границы вночь образованного помещения	
2	Стена с окном и дверью	
3	Перегородка	
4	Лестница	
5	Дверь остекленная (на балкон, лоджию)	

План этажа (части этажа)

6 подъезд, 3 этаж

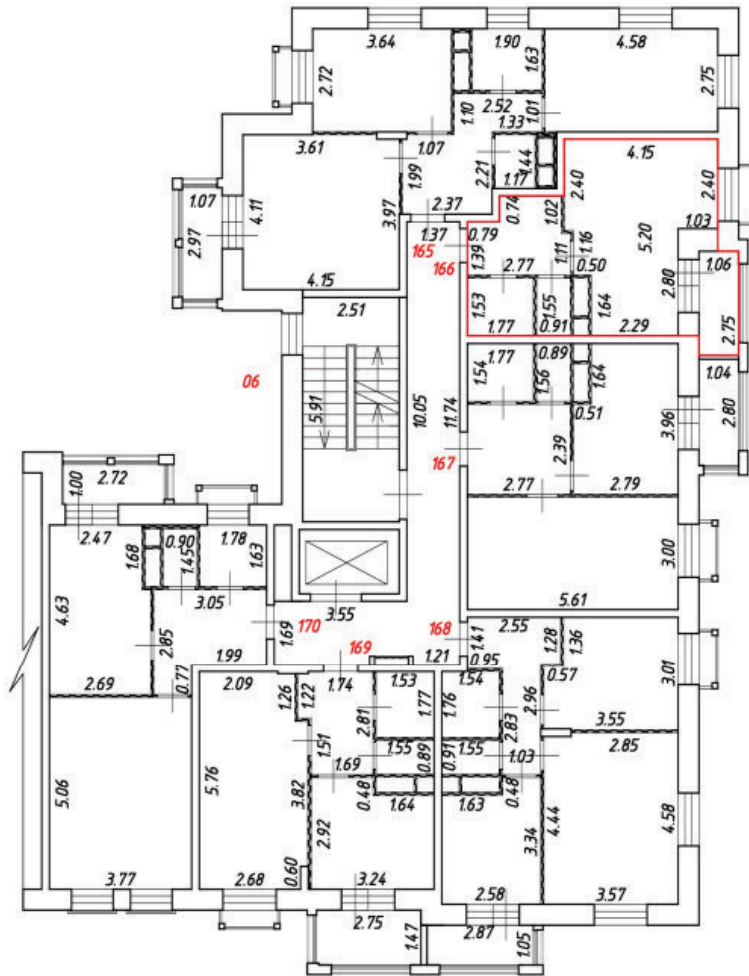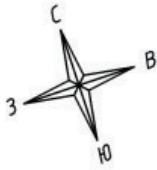



Масштаб 1:200

Условные обозначения:

№ п/п	Наименование условного знака	Изображение
1	Часть границы вночь образованного помещения	
2	Стена с окном и дверью	
3	Перегородка	
4	Лестница	
5	Дверь остекленная (на балкон, лоджию)	

План этажа (части этажа)

6 подъезд, 3 этаж

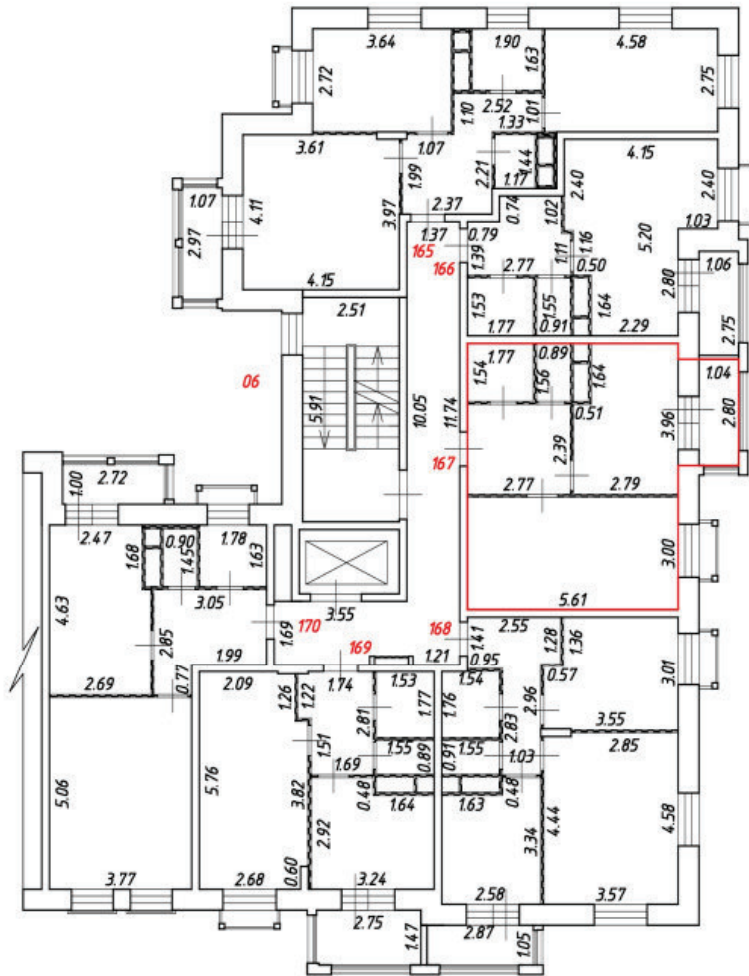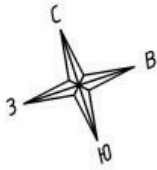



Масштаб 1:200

Условные обозначения:

№ п/п	Наименование условного знака	Изображение
1	Часть границы вночь образованного помещения	
2	Стена с окном и дверью	
3	Перегородка	
4	Лестница	
5	Дверь остекленная (на балкон, лоджию)	

План этажа (части этажа)

6 подъезд, 3 этаж

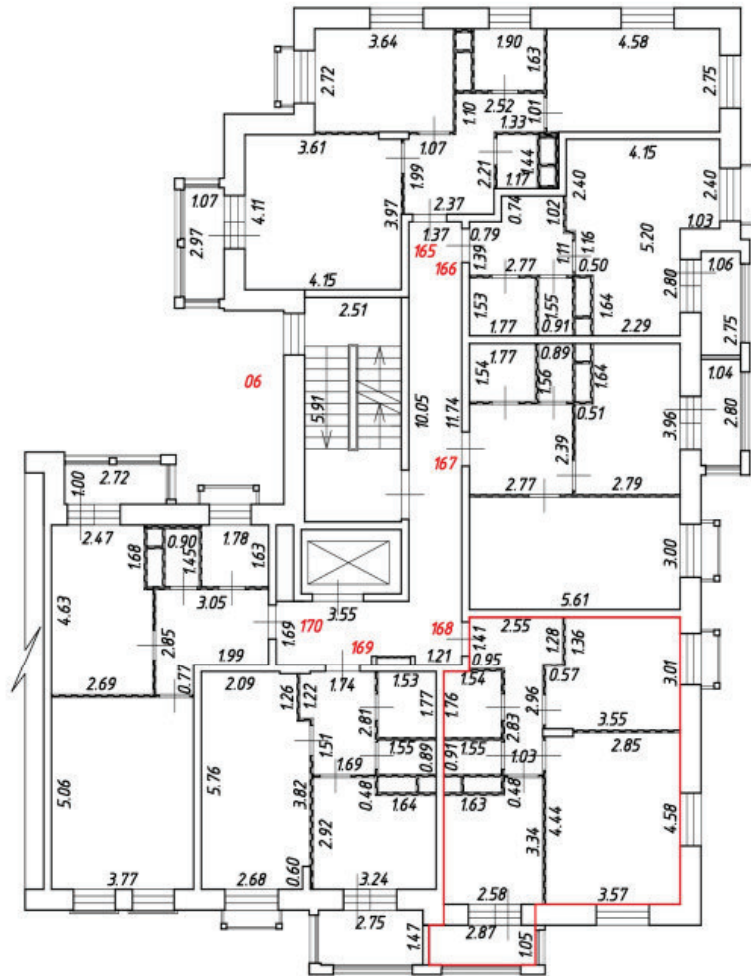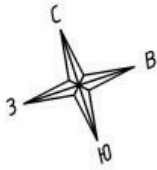



Масштаб 1:200

Условные обозначения:

№ п/п	Наименование условного знака	Изображение
1	Часть границы вночь образованного помещения	
2	Стена с окном и дверью	
3	Перегородка	
4	Лестница	
5	Дверь остекленная (на балкон, лоджию)	

План этажа (части этажа)

6 подъезд, 3 этаж

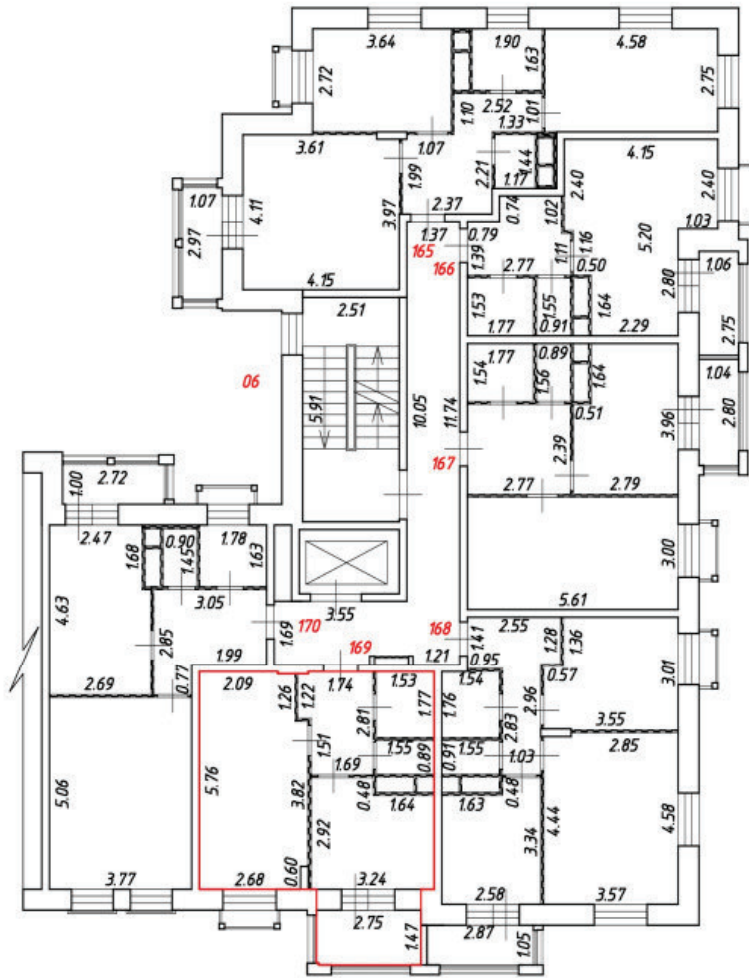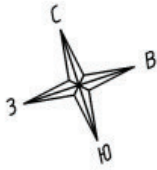



Масштаб 1:200

Условные обозначения:

№ п/п	Наименование условного знака	Изображение
1	Часть границы вночь образованного помещения	
2	Стена с окном и дверью	
3	Перегородка	
4	Лестница	
5	Дверь остекленная (на балкон, лоджию)	

План этажа (части этажа)

6 подъезд, 3 этаж

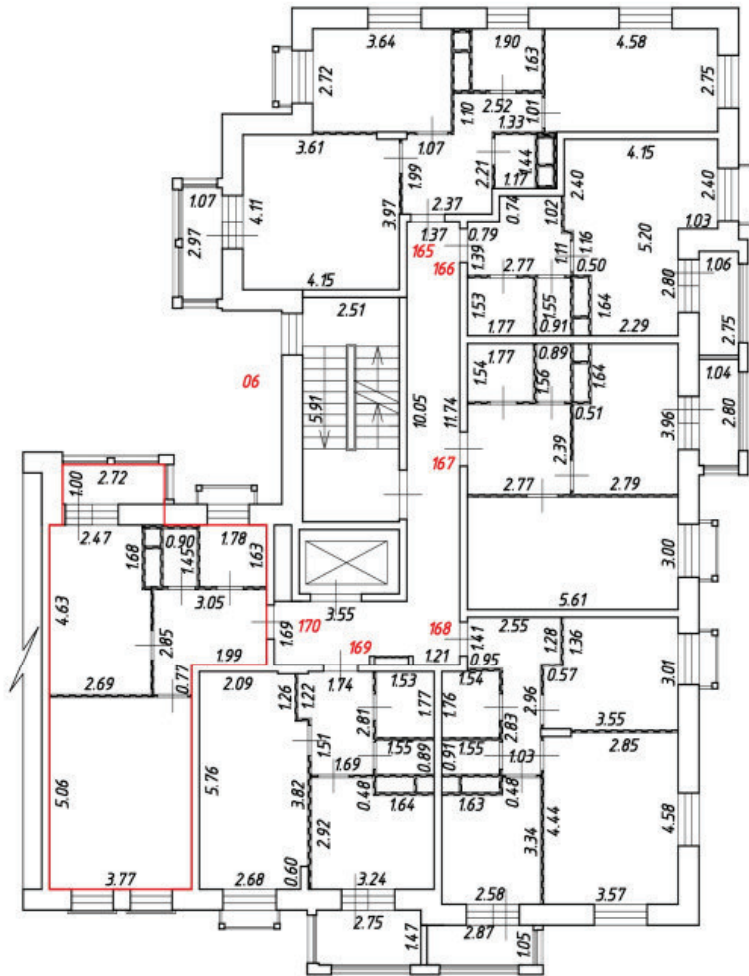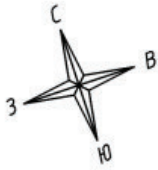



Масштаб 1:200

Условные обозначения:

№ п/п	Наименование условного знака	Изображение
1	Часть границы вночь образованного помещения	
2	Стена с окном и дверью	
3	Перегородка	
4	Лестница	
5	Дверь остекленная (на балкон, лоджию)	

План этажа (части этажа)

6 подъезд, 4 этаж

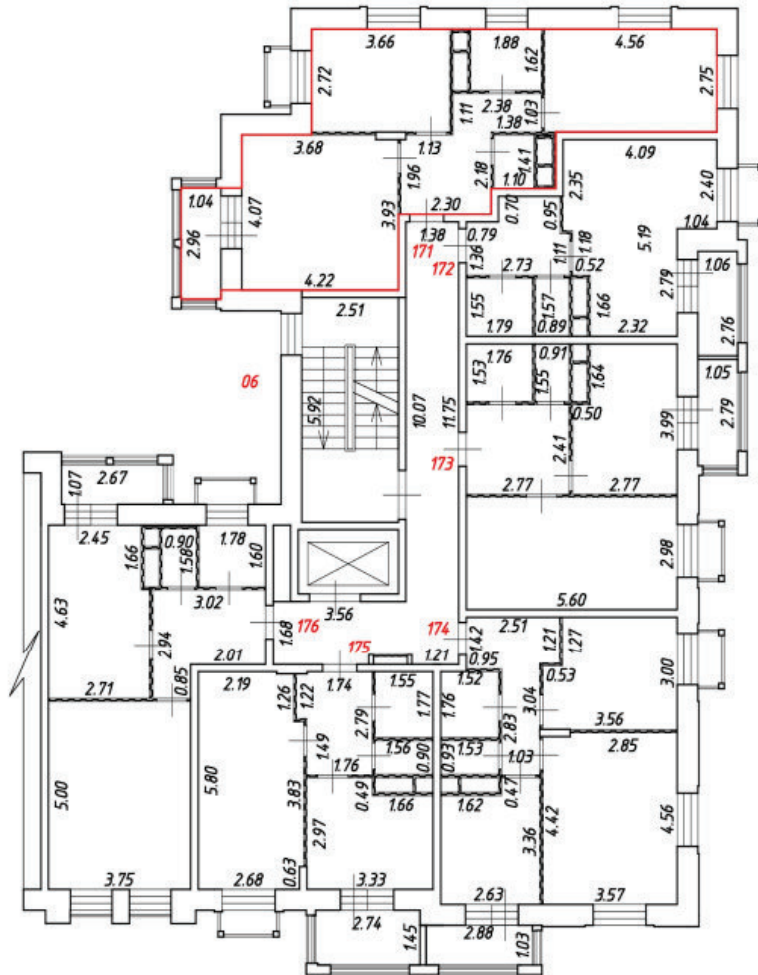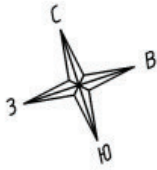



Масштаб 1:200

Условные обозначения:

№ п/п	Наименование условного знака	Изображение
1	Часть границы вночь образованного помещения	
2	Стена с окном и дверью	
3	Перегородка	
4	Лестница	
5	Дверь остекленная (на балкон, лоджию)	

План этажа (части этажа)

6 подъезд, 4 этаж

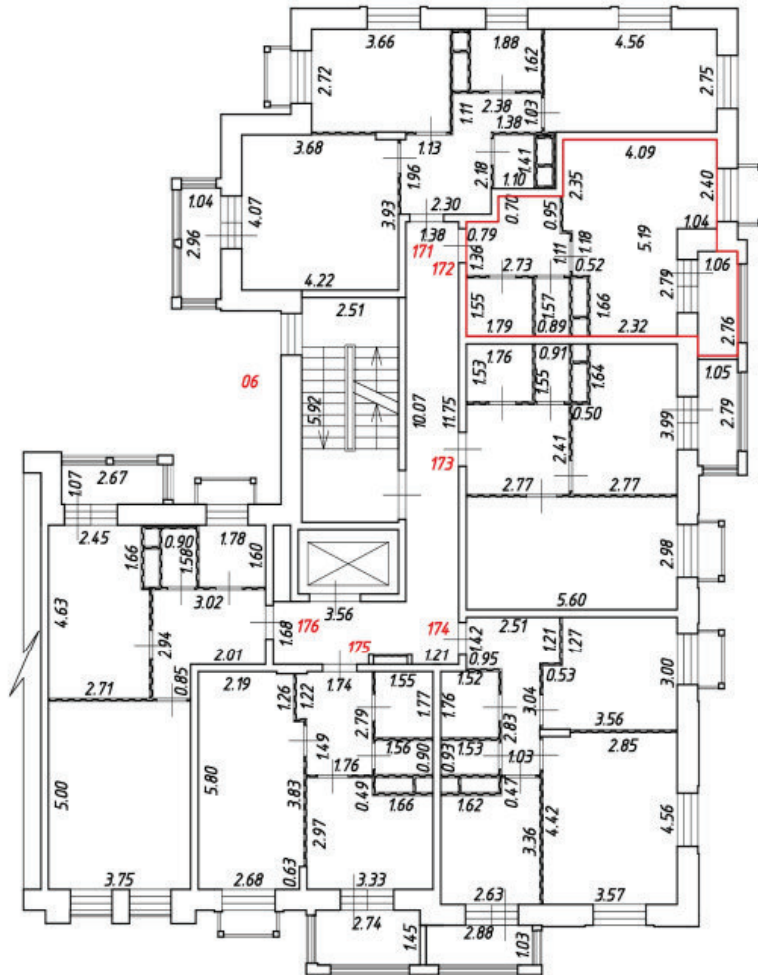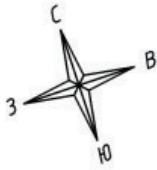



Масштаб 1:200

Условные обозначения:

№ п/п	Наименование условного знака	Изображение
1	Часть границы вночь образованного помещения	
2	Стена с окном и дверью	
3	Перегородка	
4	Лестница	
5	Дверь остекленная (на балкон, лоджию)	

План этажа (части этажа)

6 подъезд, 4 этаж

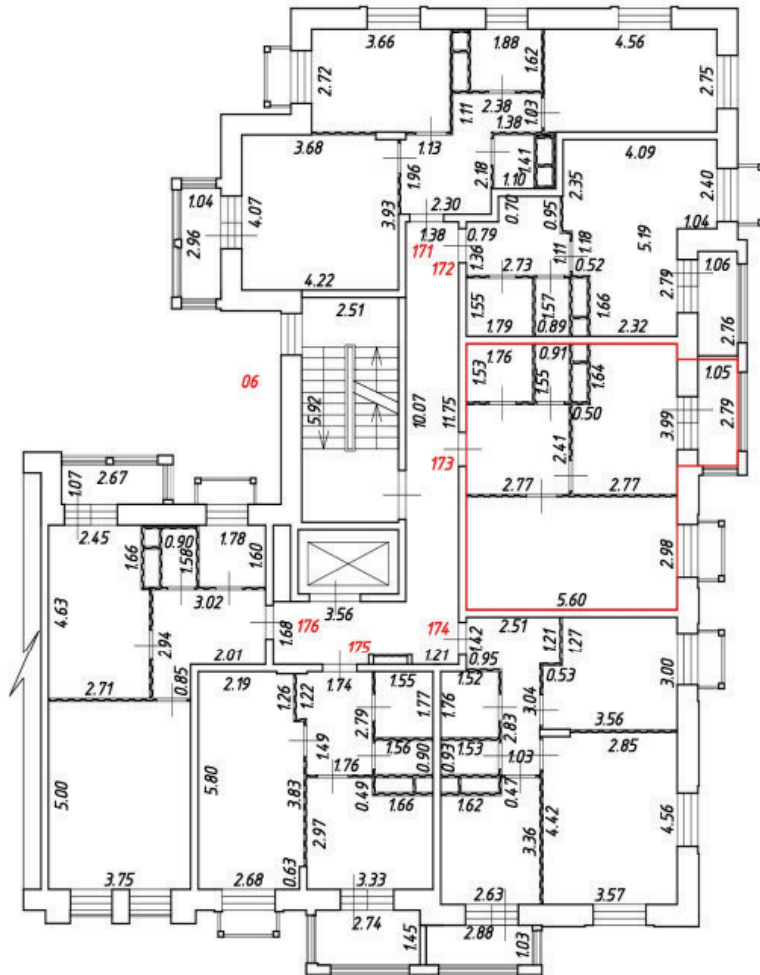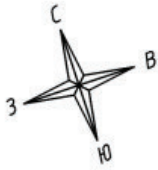



Масштаб 1:200

Условные обозначения:

№ п/п	Наименование условного знака	Изображение
1	Часть границы вночь образованного помещения	
2	Стена с окном и дверью	
3	Перегородка	
4	Лестница	
5	Дверь остекленная (на балкон, лоджию)	

План этажа (части этажа)

6 подъезд, 4 этаж

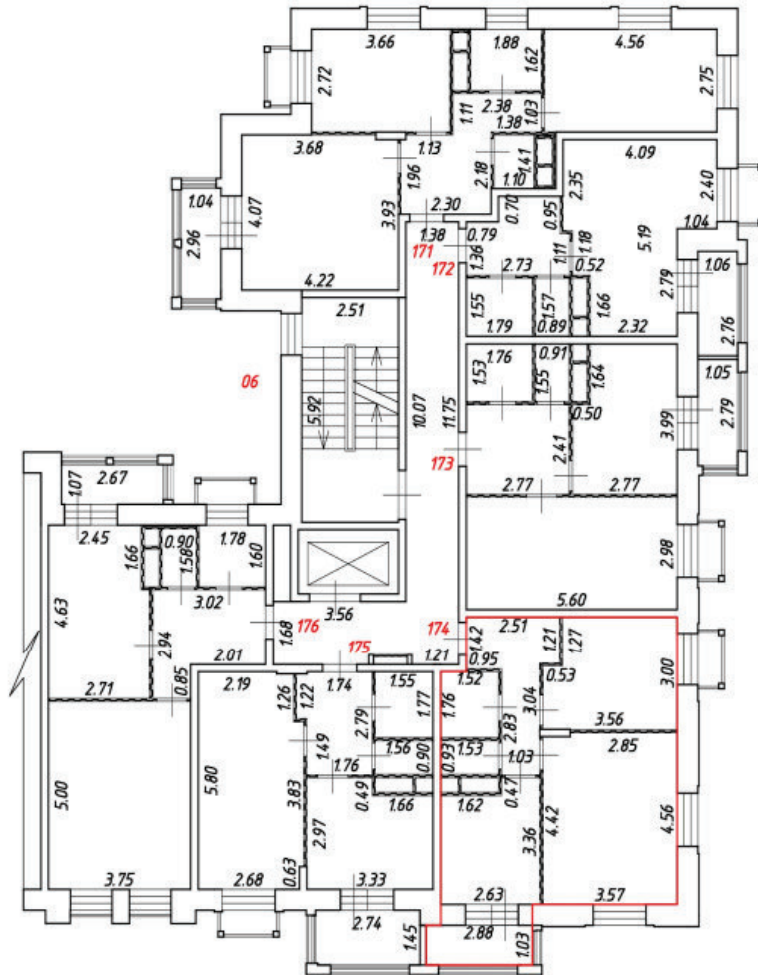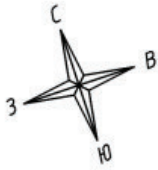



Масштаб 1:200

Условные обозначения:

№ п/п	Наименование условного знака	Изображение
1	Часть границы вночь образованного помещения	
2	Стена с окном и дверью	
3	Перегородка	
4	Лестница	
5	Дверь остекленная (на балкон, лоджию)	

План этажа (части этажа)

6 подъезд, 4 этаж

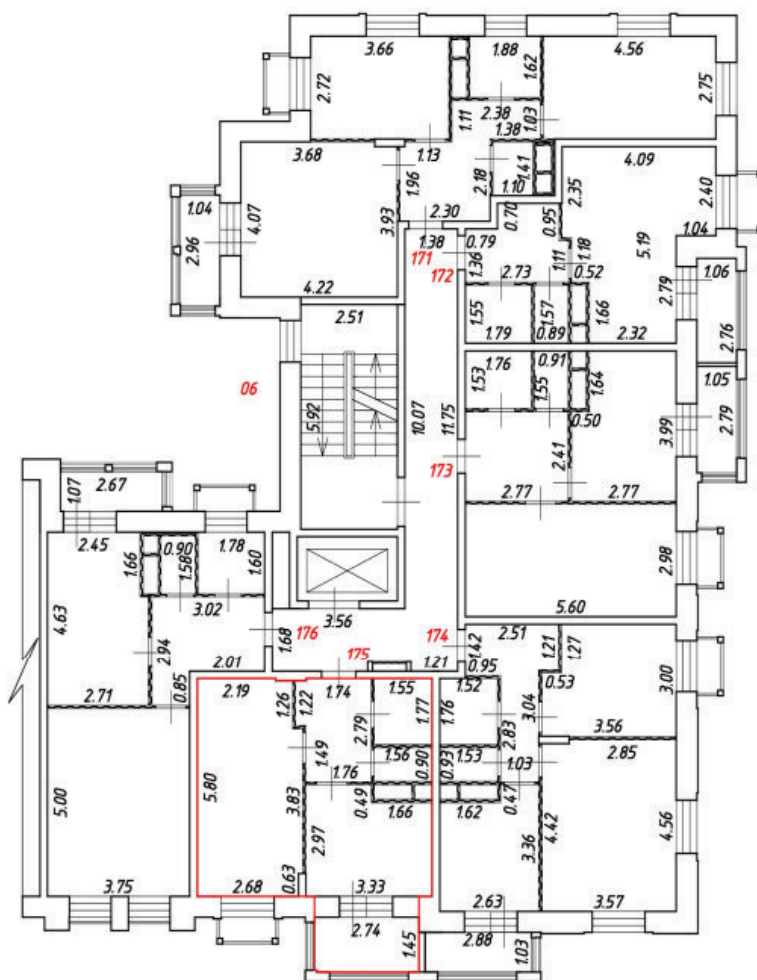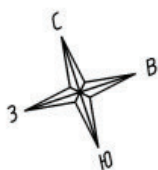



Масштаб 1:200

Условные обозначения:

№ п/п	Наименование условного знака	Изображение
1	Часть границы вношь образованного помещения	
2	Стена с окном и дверью	
3	Перегородка	
4	Лестница	
5	Дверь остекленная (на балкон, лоджию)	

План этажа (части этажа)

6 подъезд, 4 этаж

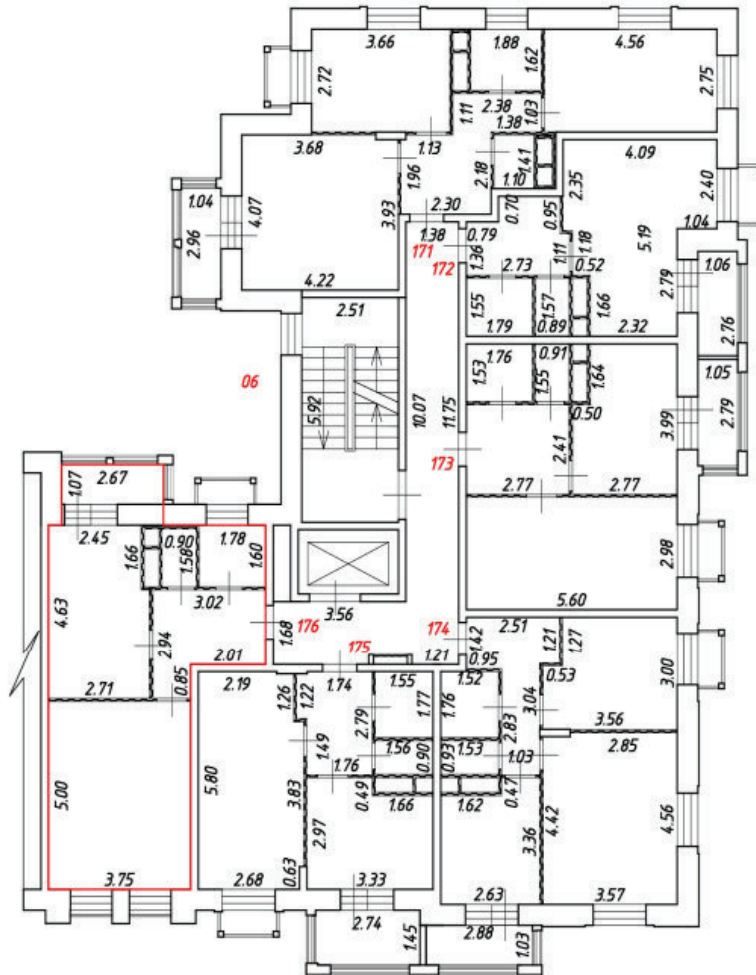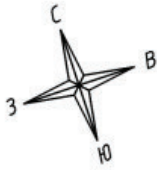



Масштаб 1:200

Условные обозначения:

№ п/п	Наименование условного знака	Изображение
1	Часть границы вночь образованного помещения	
2	Стена с окном и дверью	
3	Перегородка	
4	Лестница	
5	Дверь остекленная (на балкон, лоджию)	

План этажа (части этажа)

6 подъезд, 5 этаж

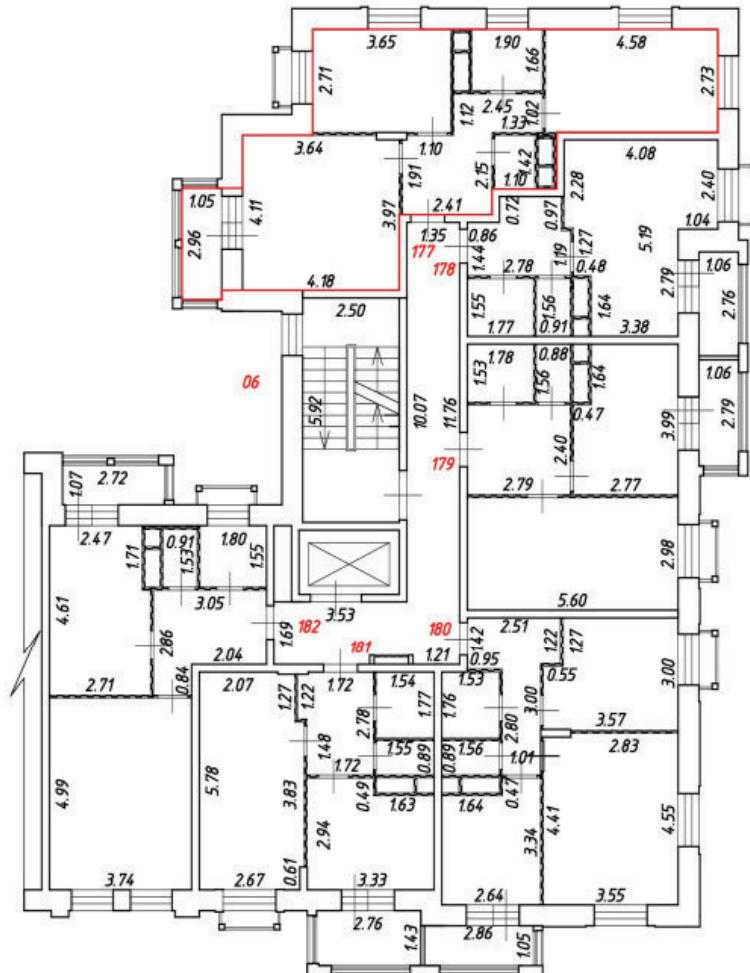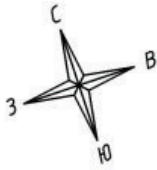



Масштаб 1:200

Условные обозначения:

№ п/п	Наименование условного знака	Изображение
1	Часть границы вновь образованного помещения	
2	Стена с окном и дверью	
3	Перегородка	
4	Лестница	
5	Дверь остекленная (на балкон, лоджию)	

План этажа (части этажа)

6 подъезд, 5 этаж

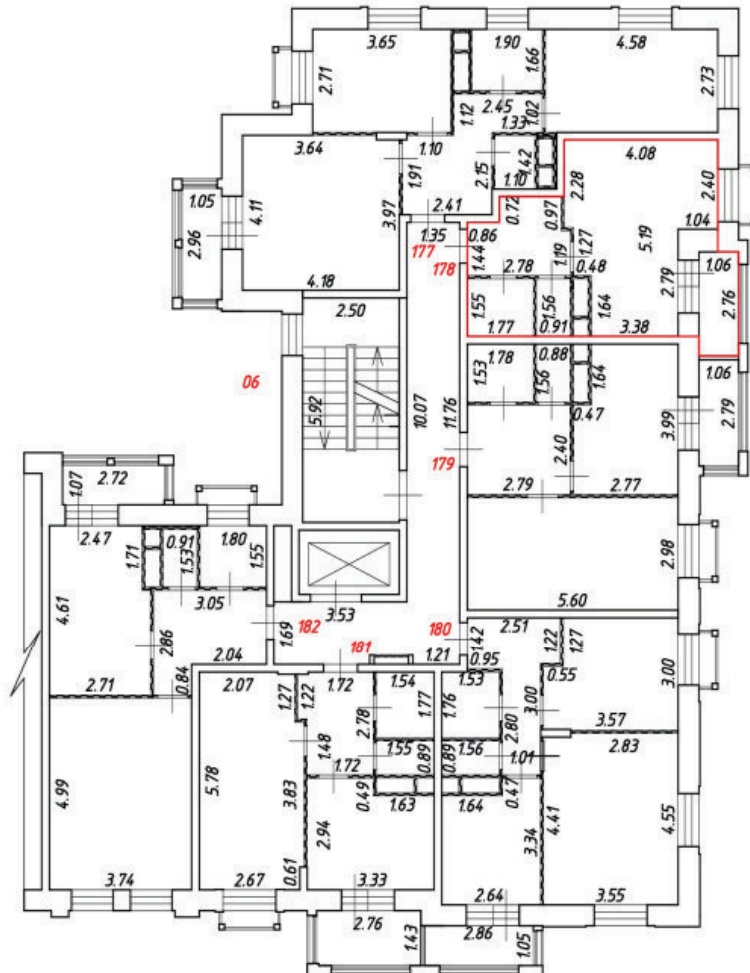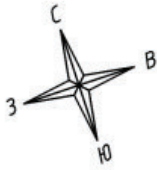



Масштаб 1:200

Условные обозначения:

№ п/п	Наименование условного знака	Изображение
1	Часть границы вночь образованного помещения	
2	Стена с окном и дверью	
3	Перегородка	
4	Лестница	
5	Дверь остекленная (на балкон, лоджию)	

План этажа (части этажа)

6 подъезд, 5 этаж

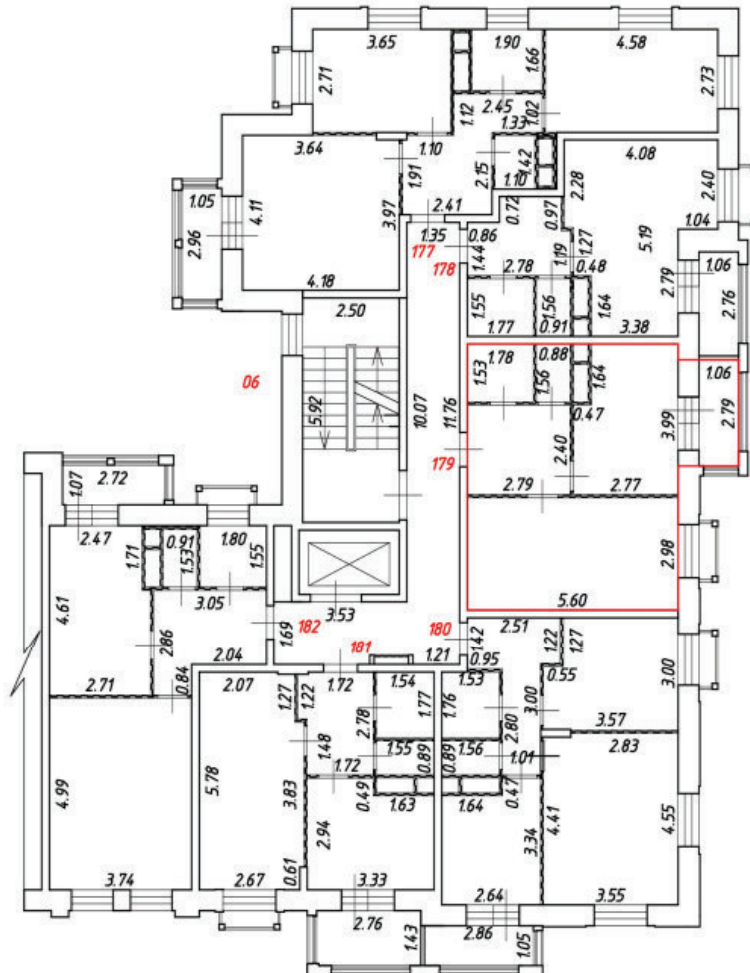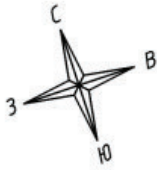



Масштаб 1:200

Условные обозначения:

№ п/п	Наименование условного знака	Изображение
1	Часть границы вновь образованного помещения	
2	Стена с окном и дверью	
3	Перегородка	
4	Лестница	
5	Дверь остекленная (на балкон, лоджию)	

План этажа (части этажа)

6 подъезд, 5 этаж

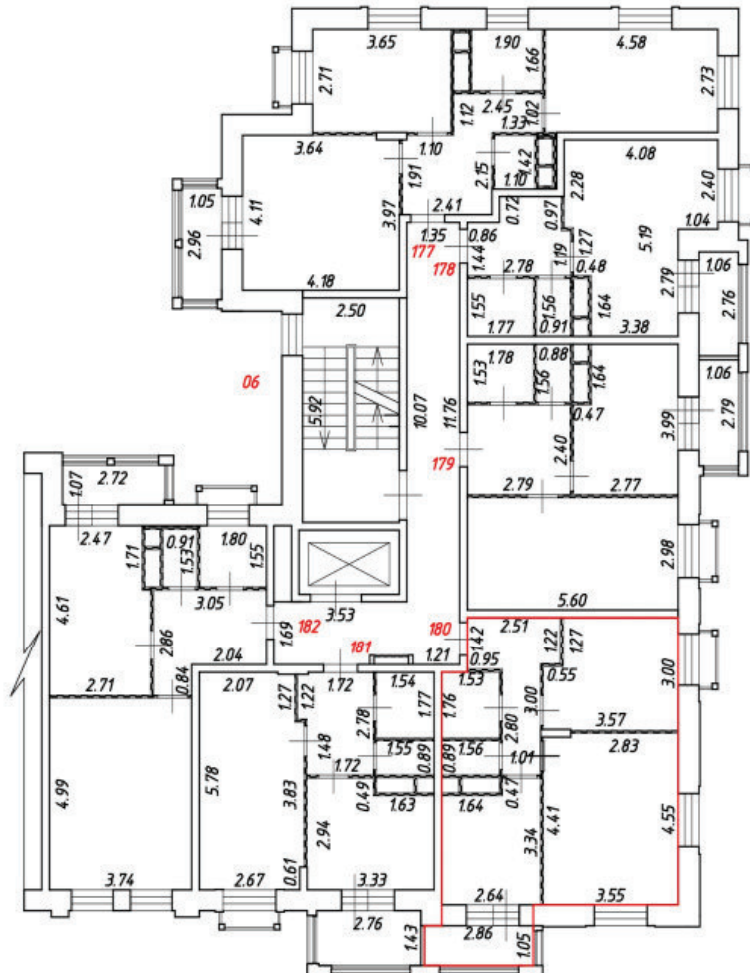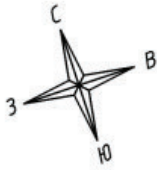



Масштаб 1:200

Условные обозначения:

№ п/п	Наименование условного знака	Изображение
1	Часть границы вночь образованного помещения	
2	Стена с окном и дверью	
3	Перегородка	
4	Лестница	
5	Дверь остекленная (на балкон, лоджию)	

План этажа (части этажа)

6 подъезд, 5 этаж

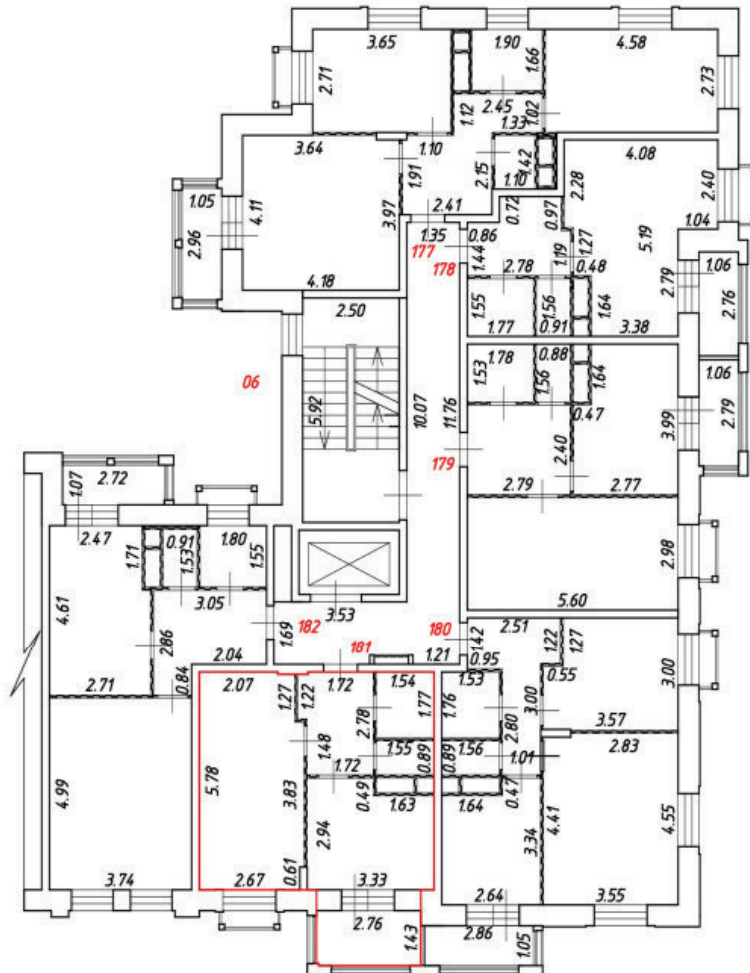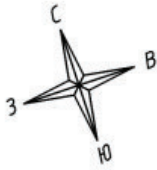



Масштаб 1:200

Условные обозначения:

№ п/п	Наименование условного знака	Изображение
1	Часть границы вночь образованного помещения	
2	Стена с окном и дверью	
3	Перегородка	
4	Лестница	
5	Дверь остекленная (на балкон, лоджию)	

План этажа (части этажа)

6 подъезд, 5 этаж

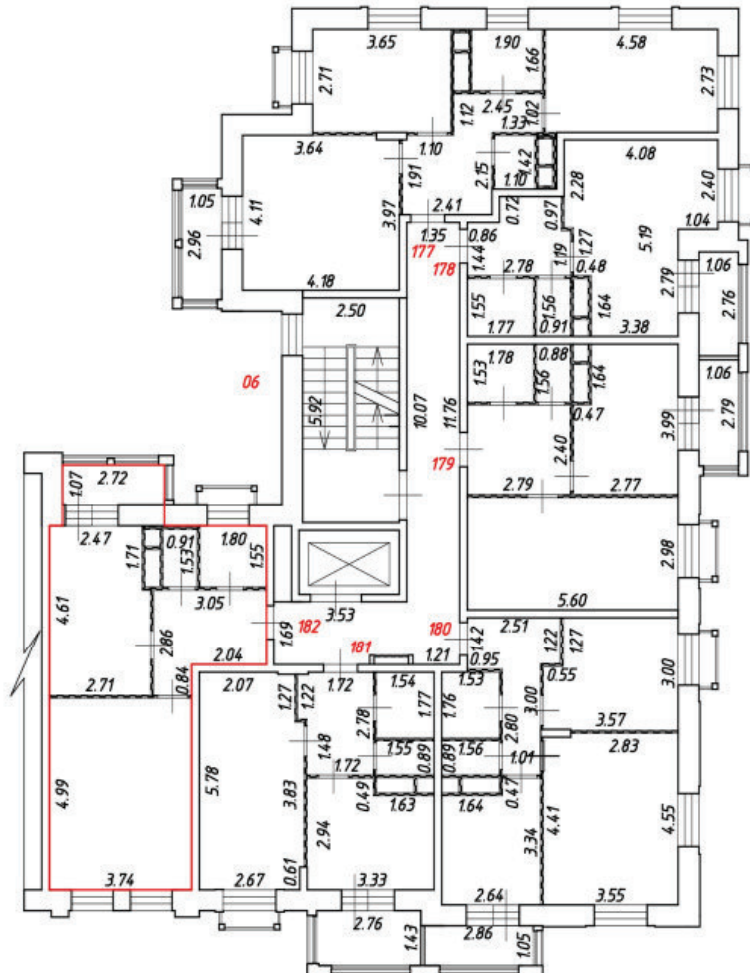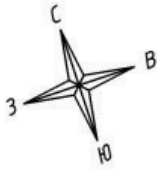



Масштаб 1:200

Условные обозначения:

№ п/п	Наименование условного знака	Изображение
1	Часть границы вночь образованного помещения	
2	Стена с окном и дверью	
3	Перегородка	
4	Лестница	
5	Дверь остекленная (на балкон, лоджию)	

План этажа (части этажа)

6 подъезд, 6 этаж

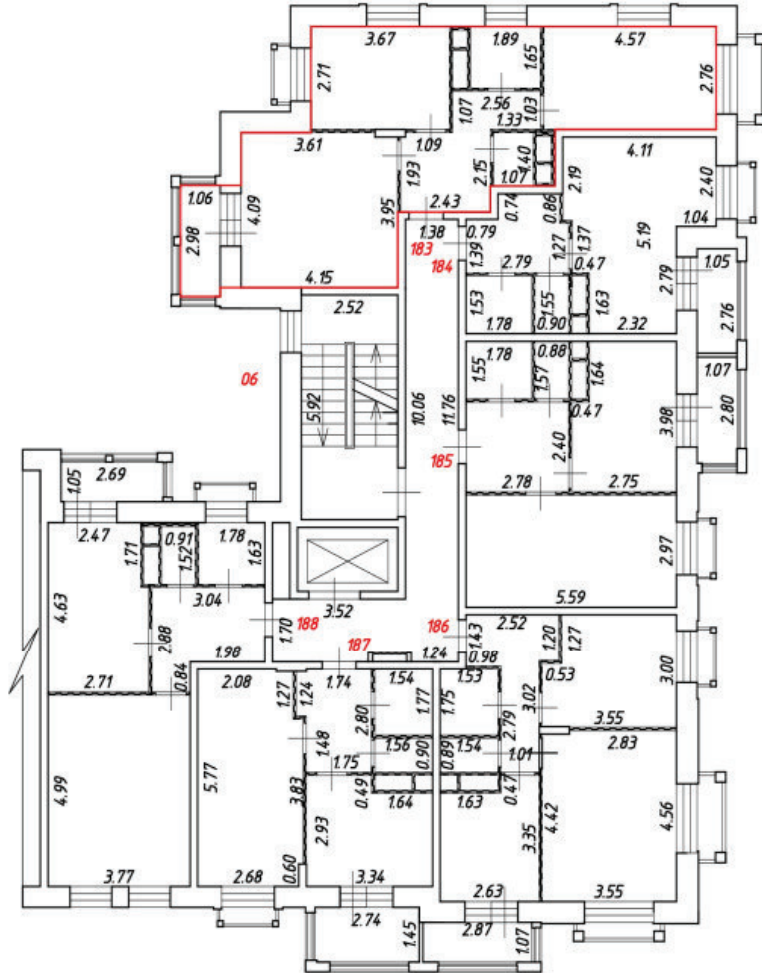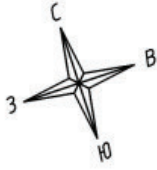



Масштаб 1:200

Условные обозначения:

№ п/п	Наименование условного знака	Изображение
1	Часть границы вновь образованного помещения	
2	Стена с окном и дверью	
3	Перегородка	
4	Лестница	
5	Дверь остекленная (на балкон, лоджию)	

План этажа (части этажа)

6 подъезд, 6 этаж

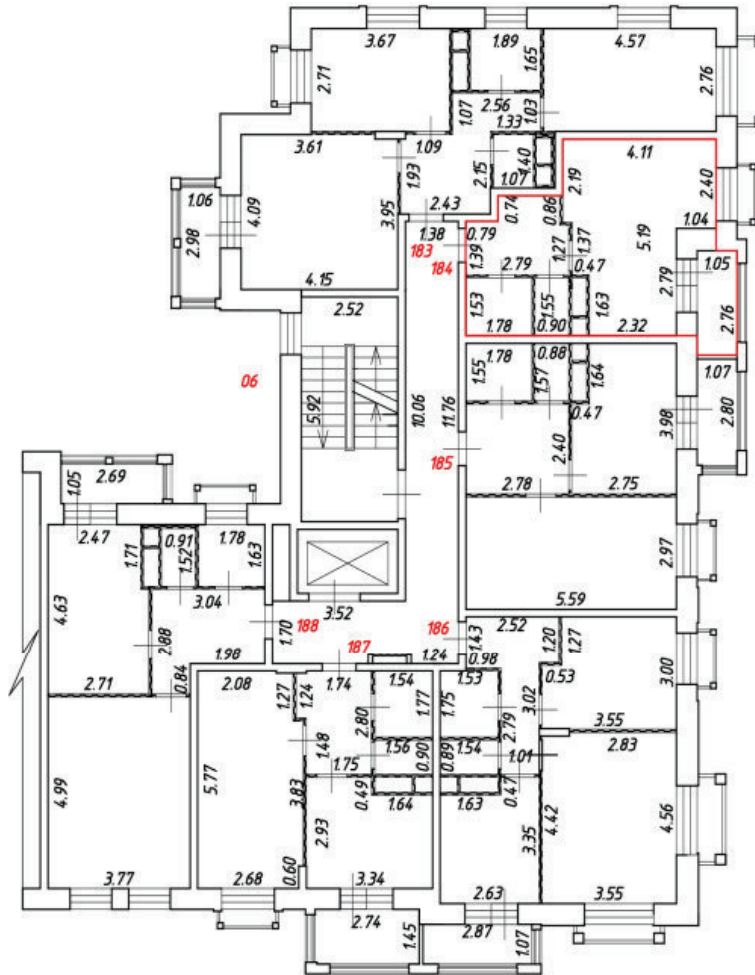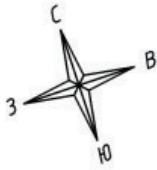



Масштаб 1:200

Условные обозначения:

№ п/п	Наименование условного знака	Изображение
1	Часть границы вновь образованного помещения	
2	Стена с окном и дверью	
3	Перегородка	
4	Лестница	
5	Дверь остекленная (на балкон, лоджию)	

План этажа (части этажа)

6 подъезд, 6 этаж

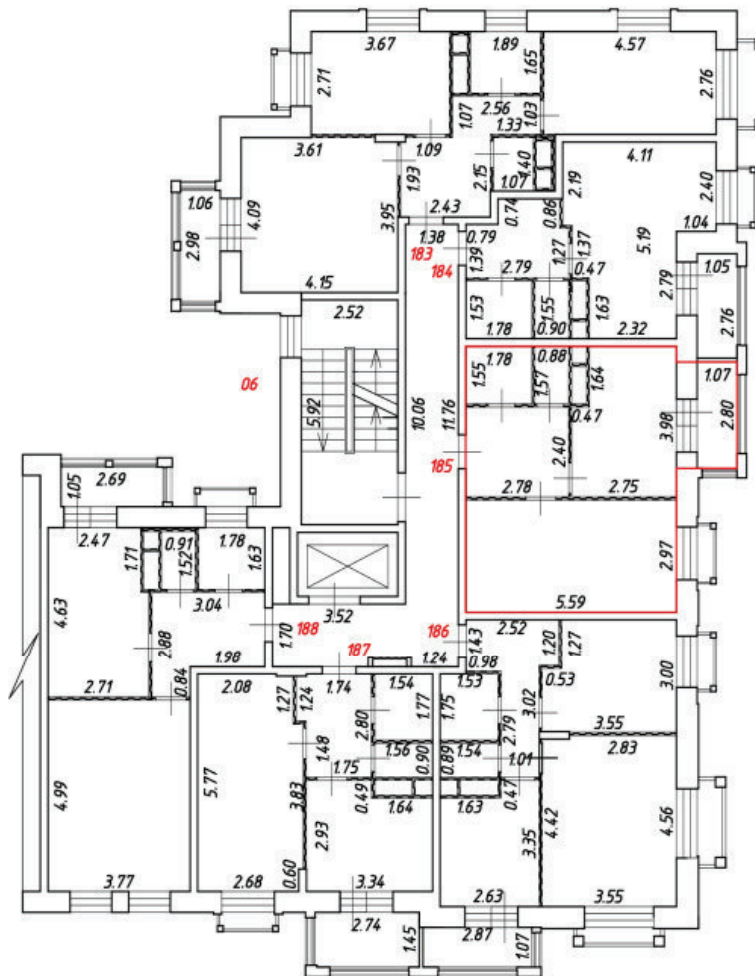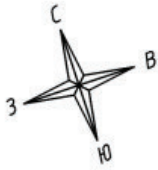



Масштаб 1:200

Условные обозначения:

№ п/п	Наименование условного знака	Изображение
1	Часть границы вновь образованного помещения	
2	Стена с окном и дверью	
3	Перегородка	
4	Лестница	
5	Дверь остекленная (на балкон, лоджию)	

План этажа (части этажа)

6 подъезд, 6 этаж

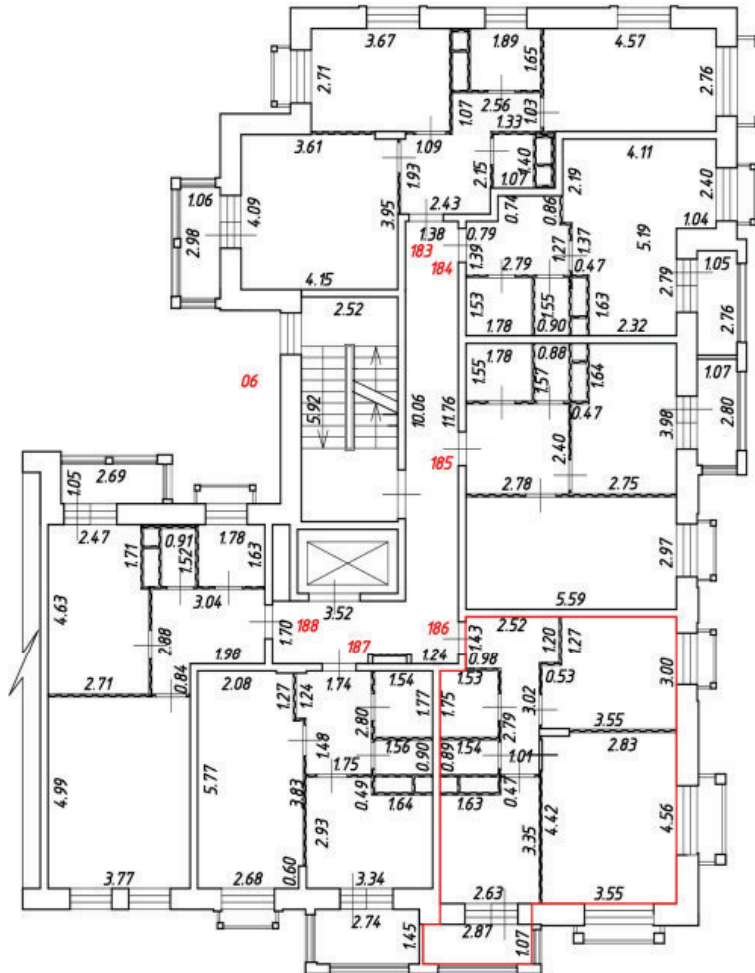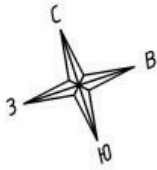



Масштаб 1:200

Условные обозначения:

№ п/п	Наименование условного знака	Изображение
1	Часть границы вновь образованного помещения	
2	Стена с окном и дверью	
3	Перегородка	
4	Лестница	
5	Дверь остекленная (на балкон, лоджию)	

План этажа (части этажа)

6 подъезд, 6 этаж

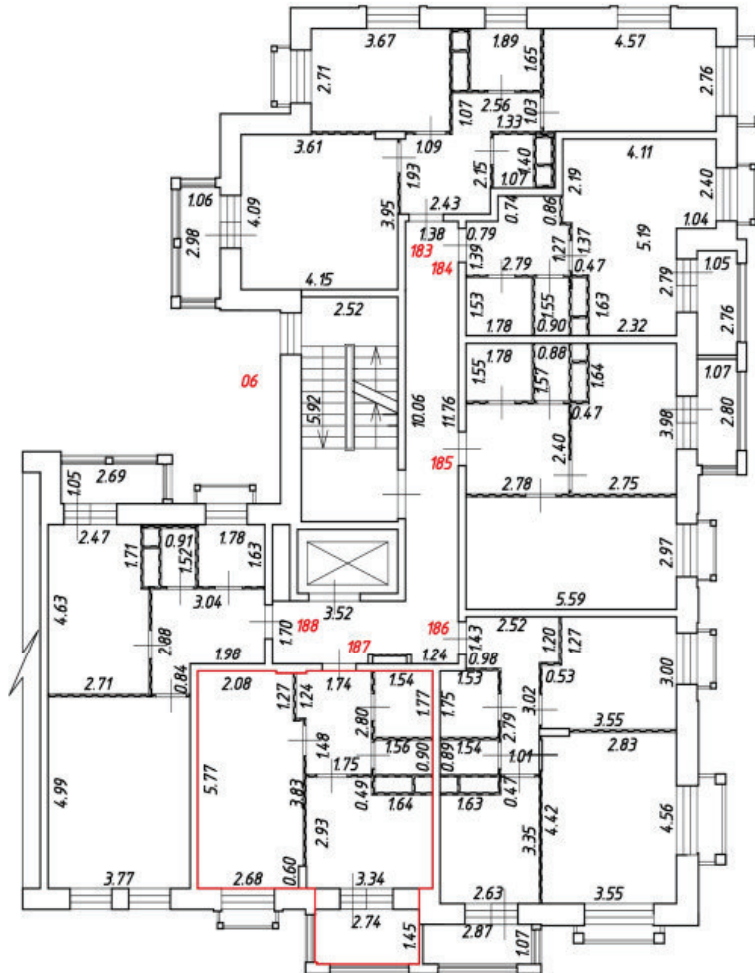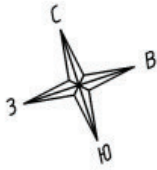



Масштаб 1:200

Условные обозначения:

№ п/п	Наименование условного знака	Изображение
1	Часть границы вновь образованного помещения	
2	Стена с окном и дверью	
3	Перегородка	
4	Лестница	
5	Дверь остекленная (на балкон, лоджию)	

План этажа (части этажа)

6 подъезд, 6 этаж

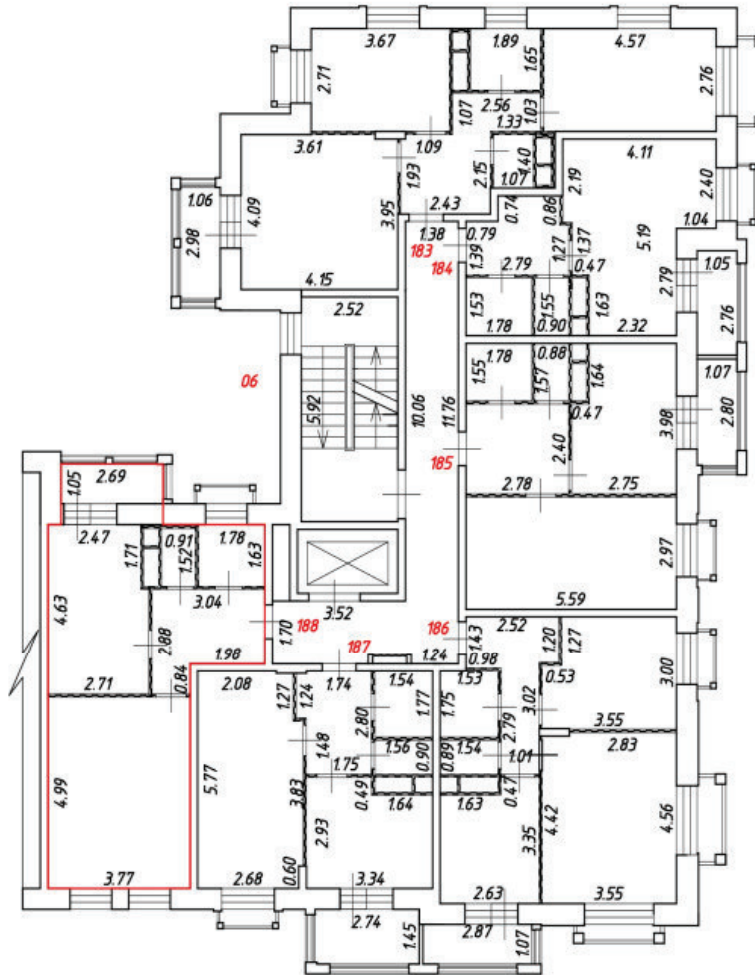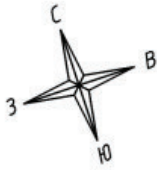



Масштаб 1:200

Условные обозначения:

№ п/п	Наименование условного знака	Изображение
1	Часть границы вновь образованного помещения	
2	Стена с окном и дверью	
3	Перегородка	
4	Лестница	
5	Дверь остекленная (на балкон, лоджию)	

План этажа (части этажа)

6 подъезд, 7 этаж

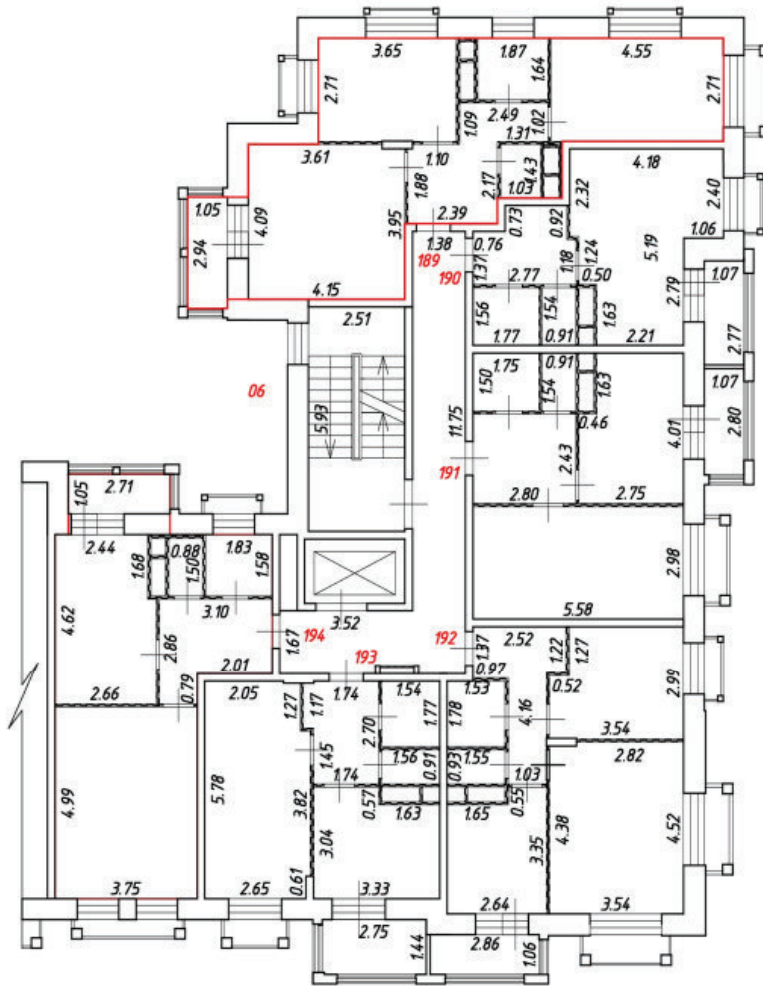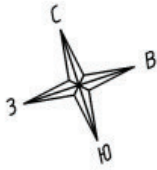



Масштаб 1:200

Условные обозначения:

№ п/п	Наименование условного знака	Изображение
1	Часть границы вночь образованного помещения	
2	Стена с окном и дверью	
3	Перегородка	
4	Лестница	
5	Дверь остекленная (на балкон, лоджию)	

План этажа (части этажа)

6 подъезд, 7 этаж

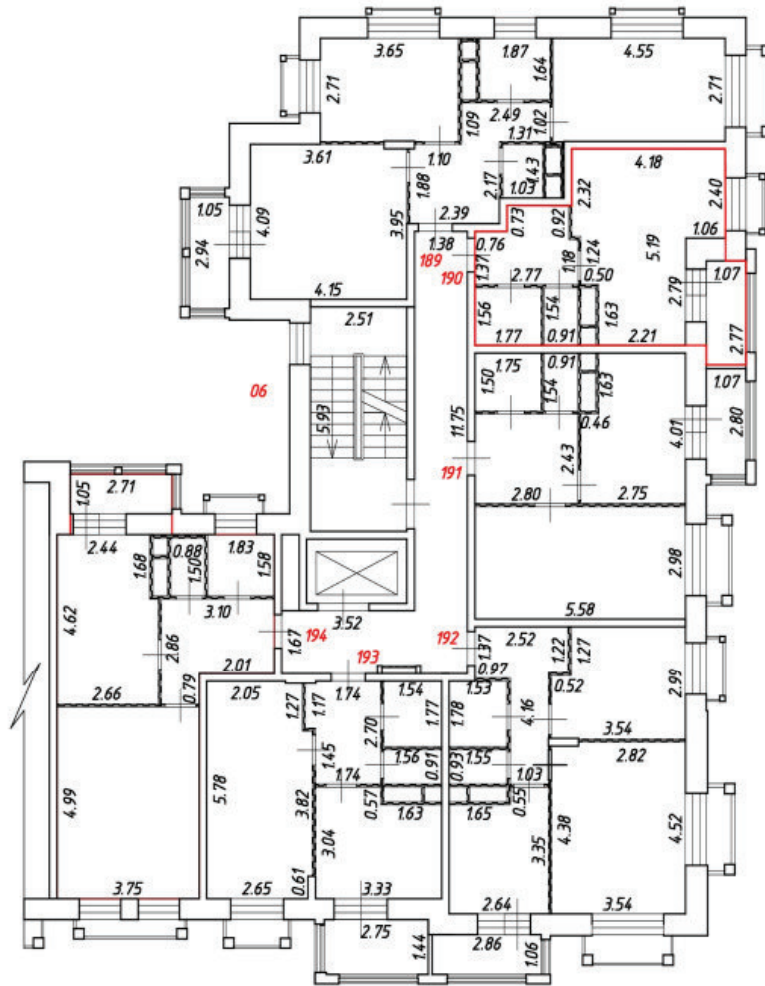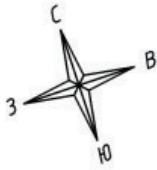



Масштаб 1:200

Условные обозначения:

№ п/п	Наименование условного знака	Изображение
1	Часть границы вночь образованного помещения	
2	Стена с окном и дверью	
3	Перегородка	
4	Лестница	
5	Дверь остекленная (на балкон, лоджию)	

План этажа (части этажа)

6 подъезд, 7 этаж

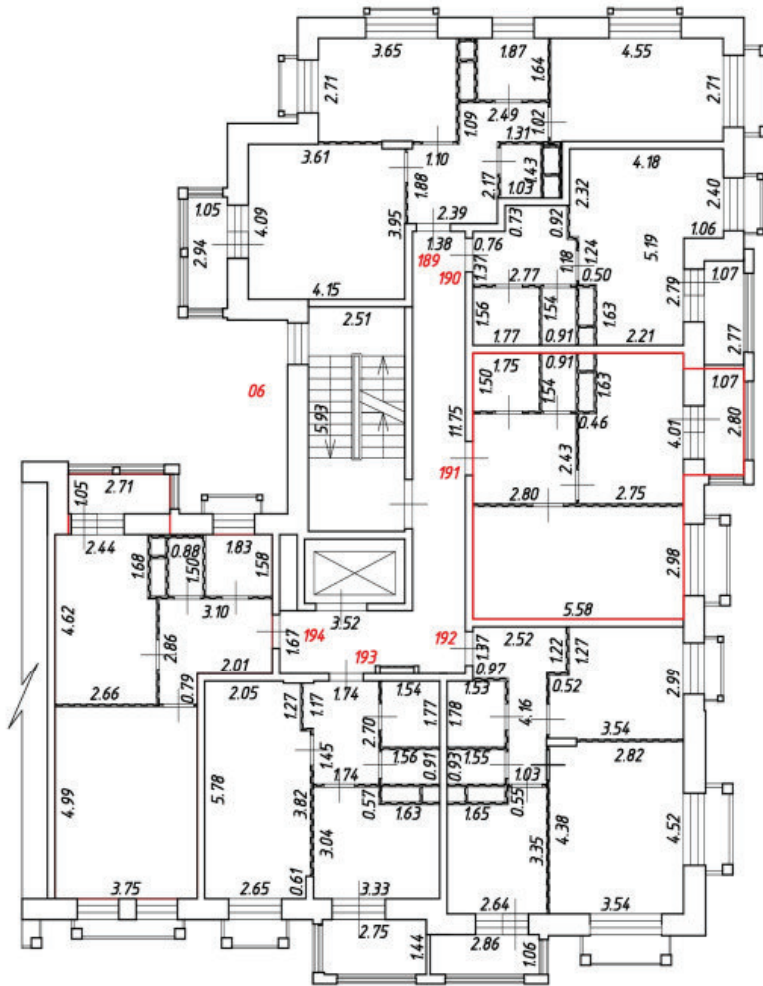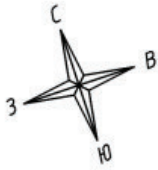



Масштаб 1:200

Условные обозначения:

№ п/п	Наименование условного знака	Изображение
1	Часть границы вночь образованного помещения	
2	Стена с окном и дверью	
3	Перегородка	
4	Лестница	
5	Дверь остекленная (на балкон, лоджию)	

План этажа (части этажа)

6 подъезд, 7 этаж

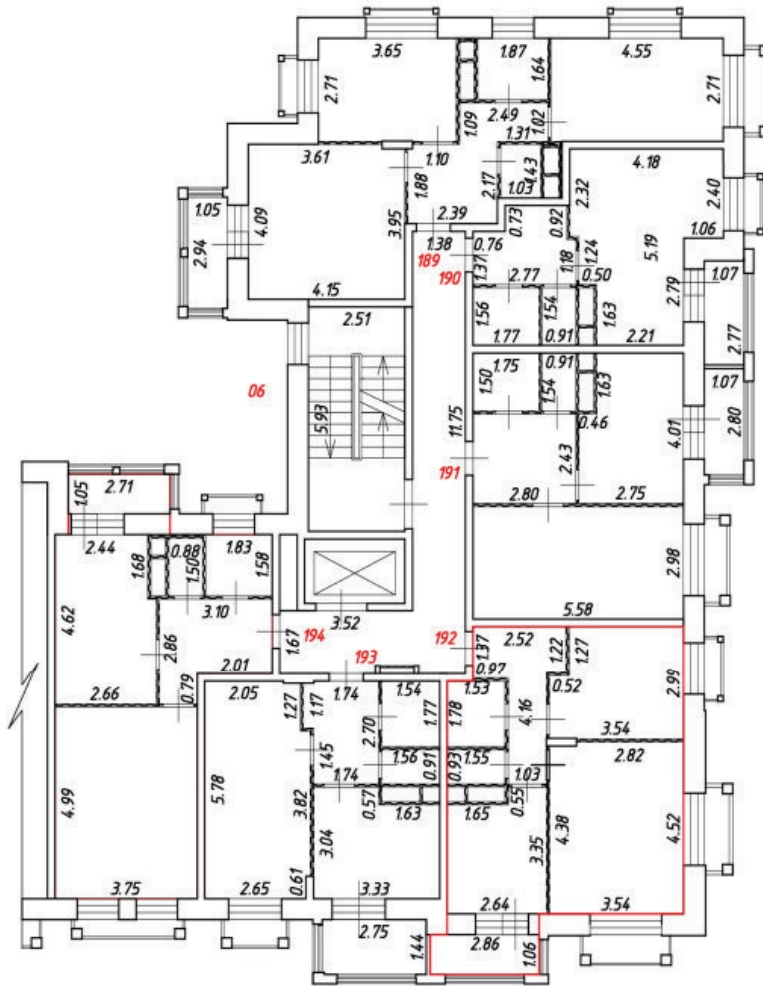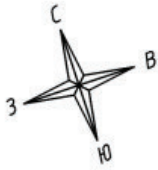



Масштаб 1:200

Условные обозначения:

№ п/п	Наименование условного знака	Изображение
1	Часть границы вночь образованного помещения	
2	Стена с окном и дверью	
3	Перегородка	
4	Лестница	
5	Дверь остекленная (на балкон, лоджию)	

План этажа (части этажа)

6 подъезд, 7 этаж

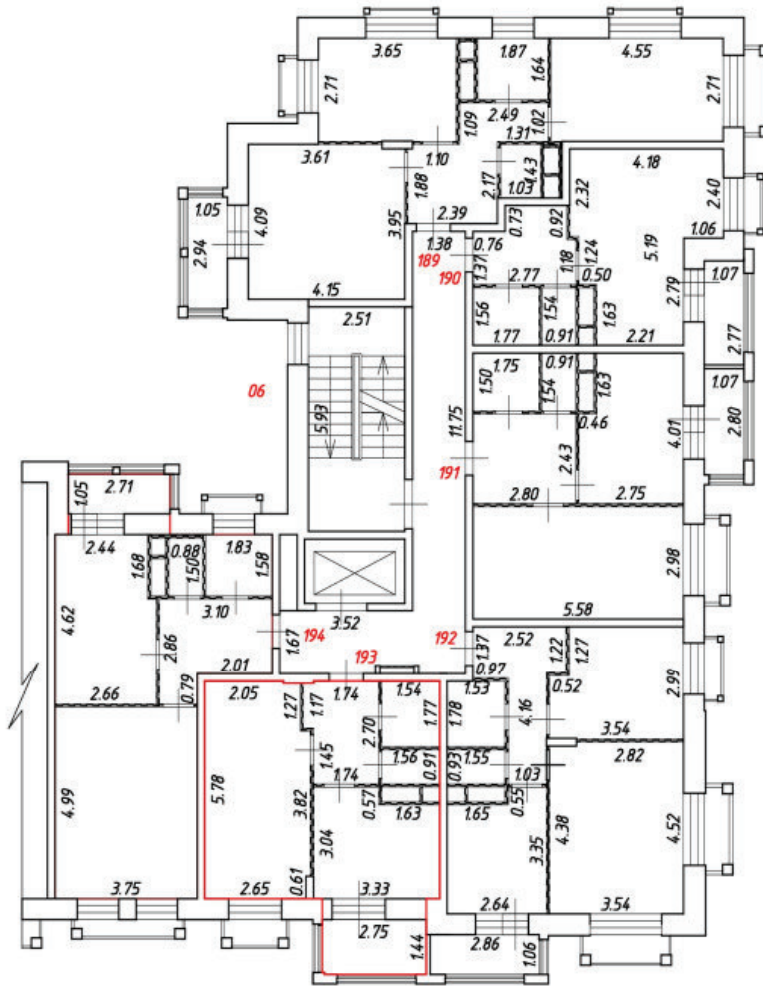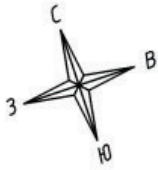



Масштаб 1:200

Условные обозначения:

№ п/п	Наименование условного знака	Изображение
1	Часть границы вночь образованного помещения	
2	Стена с окном и дверью	
3	Перегородка	
4	Лестница	
5	Дверь остекленная (на балкон, лоджию)	

План этажа (части этажа)

6 подъезд, 7 этаж

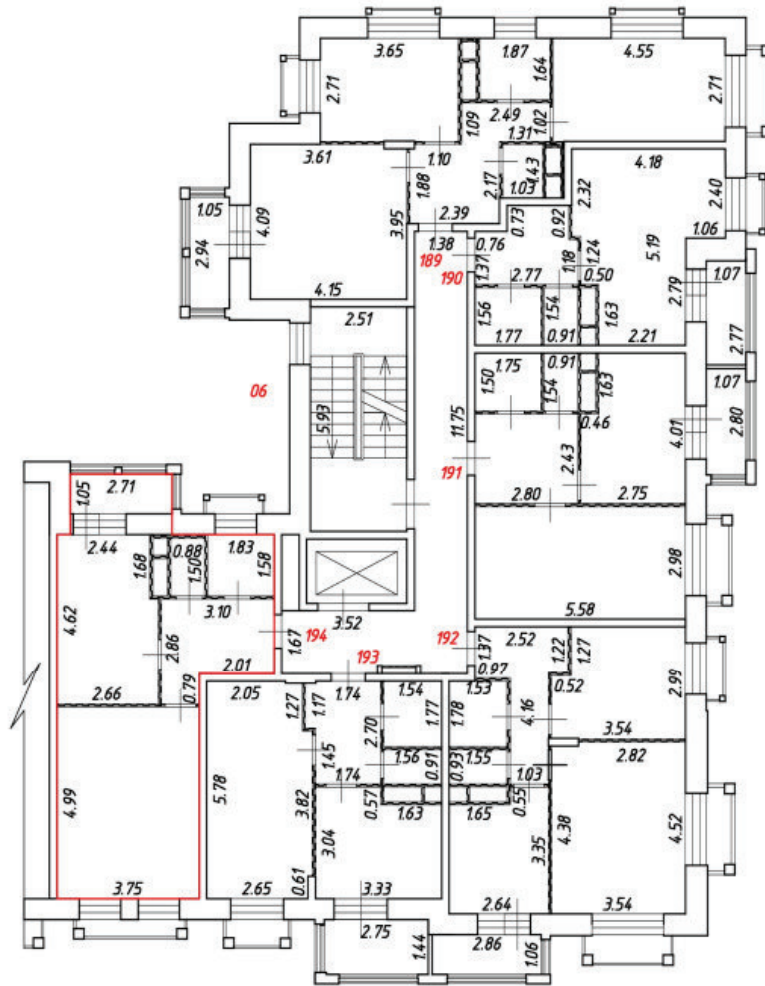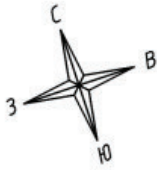



Масштаб 1:200

Условные обозначения:

№ п/п	Наименование условного знака	Изображение
1	Часть границы вночь образованного помещения	
2	Стена с окном и дверью	
3	Перегородка	
4	Лестница	
5	Дверь остекленная (на балкон, лоджию)	

План этажа (части этажа)

6 подъезд, 8 этаж

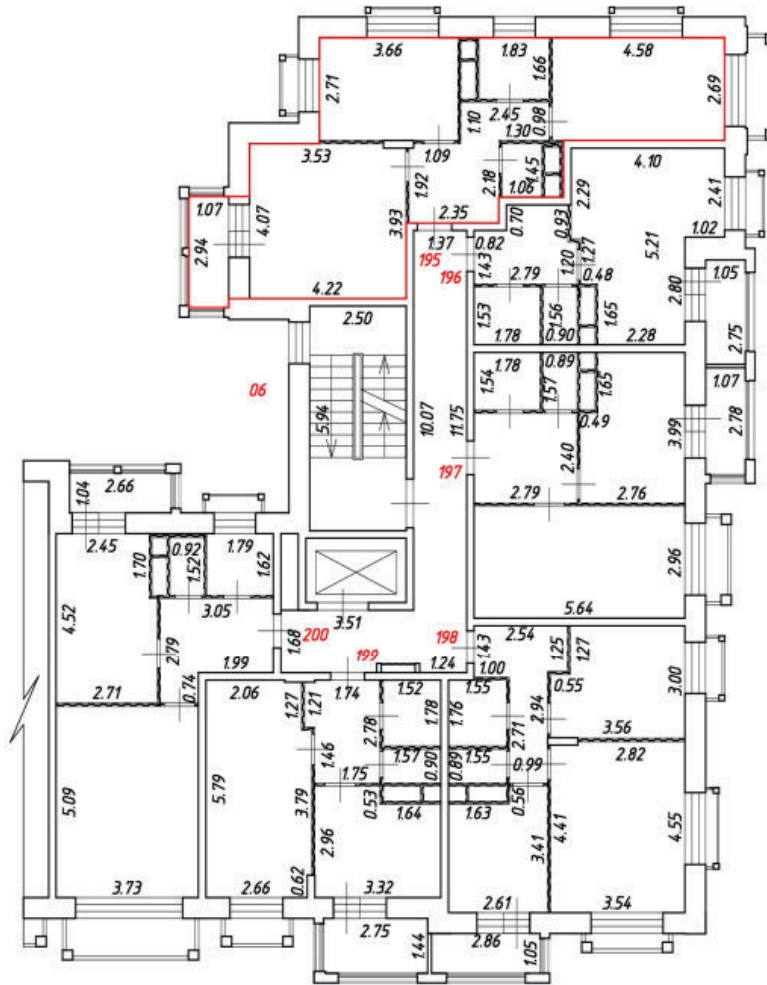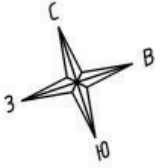



Масштаб 1:200

Условные обозначения:

№ п/п	Наименование условного знака	Изображение
1	Часть границы вночь образованного помещения	
2	Стена с окном и дверью	
3	Перегородка	
4	Лестница	
5	Дверь остекленная (на балкон, лоджию)	

План этажа (части этажа)

6 подъезд, 8 этаж

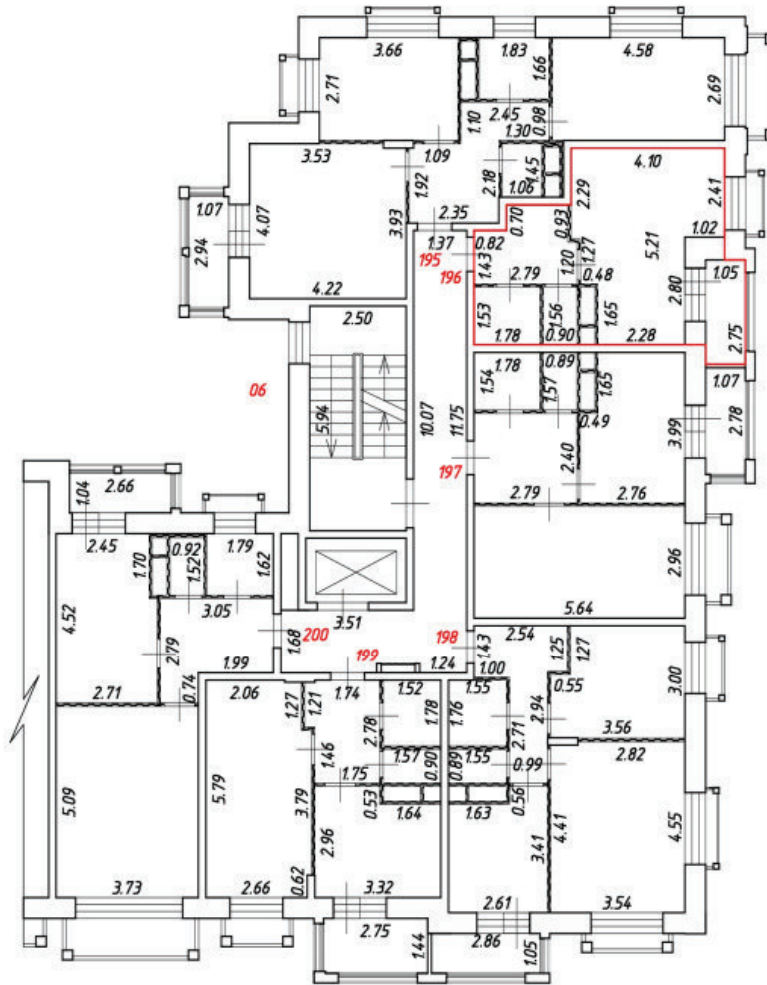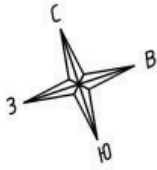



Масштаб 1:200

Условные обозначения:

№ п/п	Наименование условного знака	Изображение
1	Часть границы вночь образованного помещения	
2	Стена с окном и дверью	
3	Перегородка	
4	Лестница	
5	Дверь остекленная (на балкон, лоджию)	

План этажа (части этажа)

6 подъезд, 8 этаж

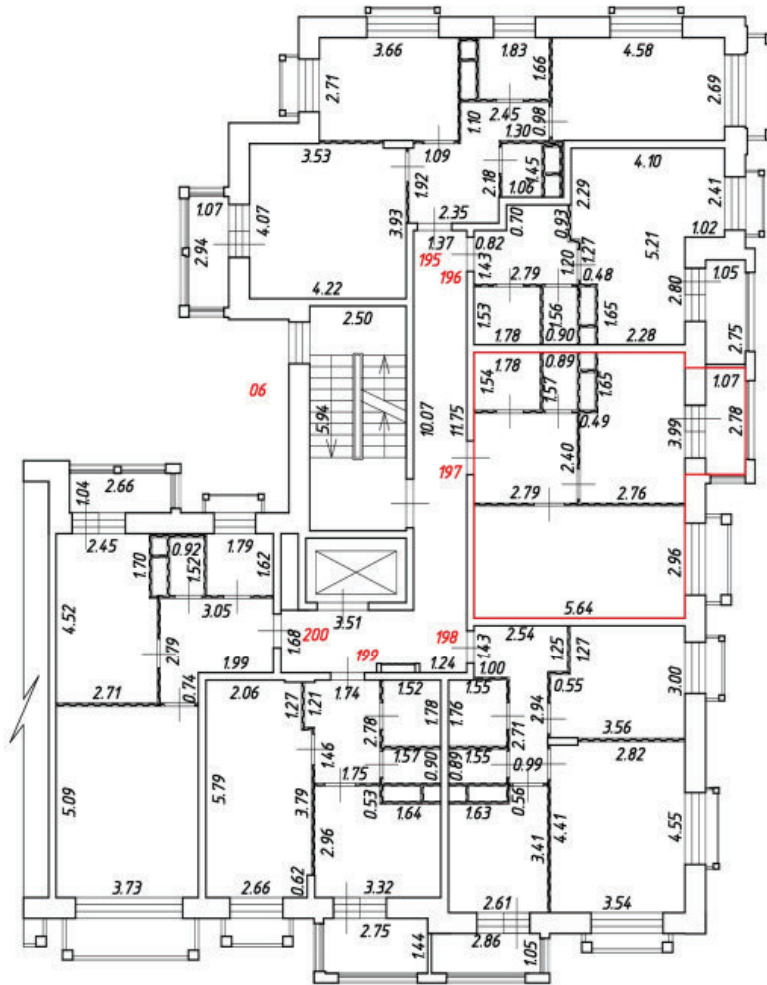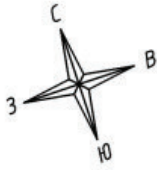



Масштаб 1:200

Условные обозначения:

№ п/п	Наименование условного знака	Изображение
1	Часть границы вночь образованного помещения	
2	Стена с окном и дверью	
3	Перегородка	
4	Лестница	
5	Дверь остекленная (на балкон, лоджию)	

План этажа (части этажа)

6 подъезд, 8 этаж

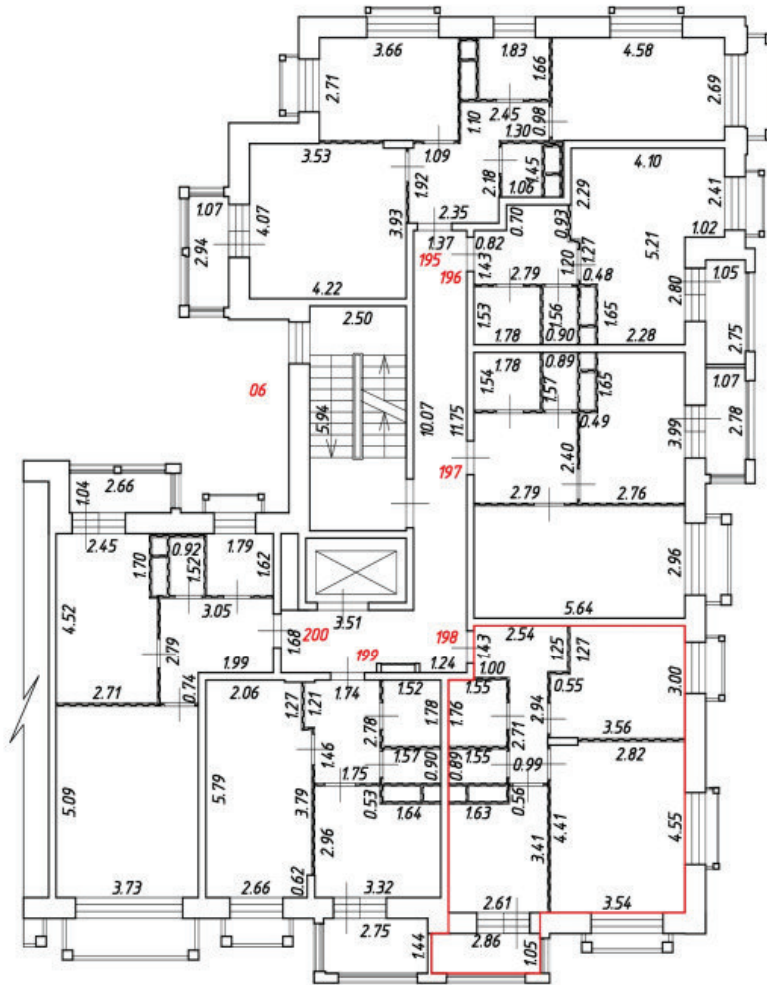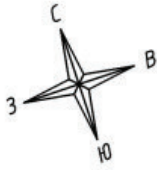



Масштаб 1:200

Условные обозначения:

№ п/п	Наименование условного знака	Изображение
1	Часть границы вночь образованного помещения	
2	Стена с окном и дверью	
3	Перегородка	
4	Лестница	
5	Дверь остекленная (на балкон, лоджию)	

План этажа (части этажа)

6 подъезд, 8 этаж

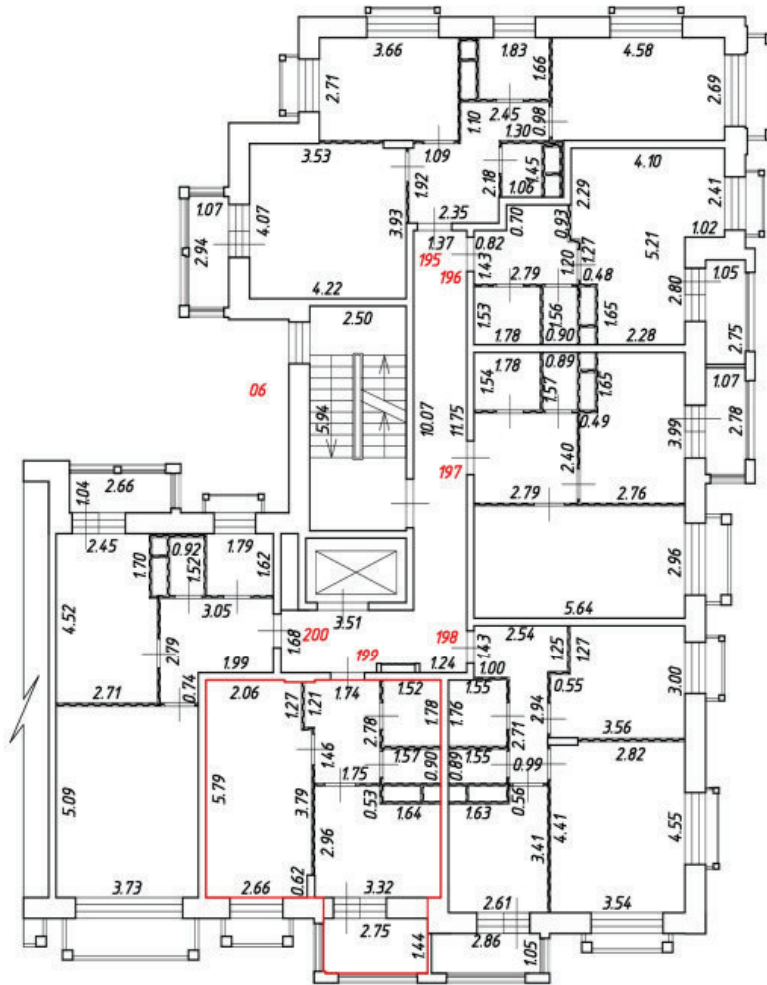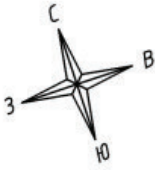



Масштаб 1:200

Условные обозначения:

№ п/п	Наименование условного знака	Изображение
1	Часть границы вночь образованного помещения	
2	Стена с окном и дверью	
3	Перегородка	
4	Лестница	
5	Дверь остекленная (на балкон, лоджию)	

План этажа (части этажа)

6 подъезд, 8 этаж

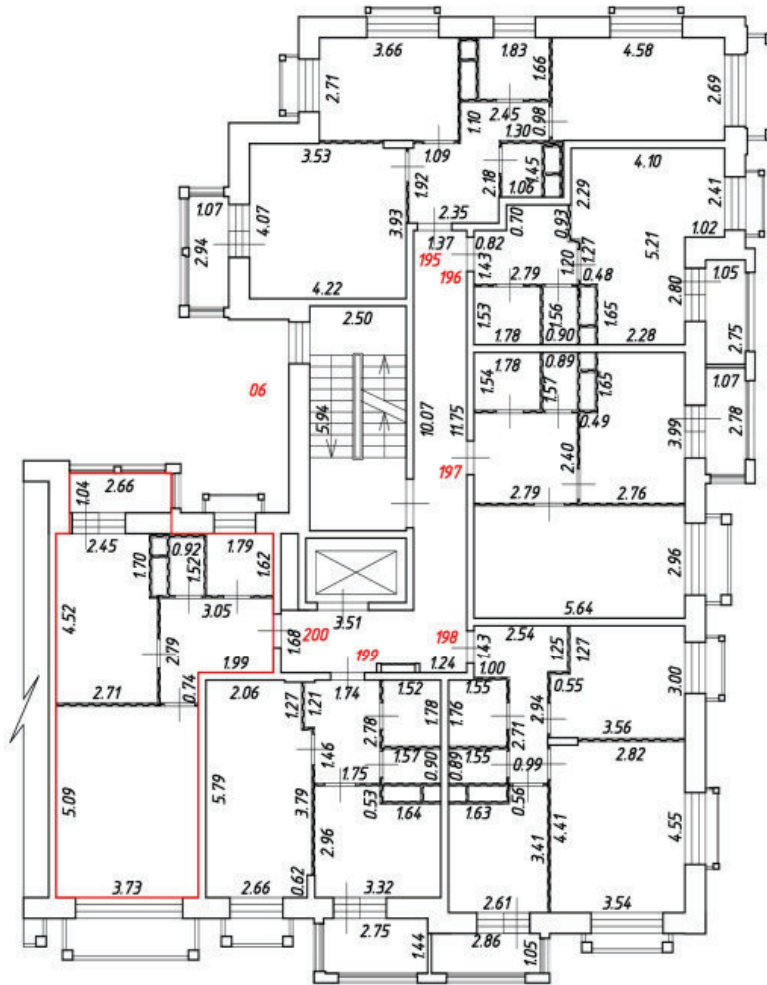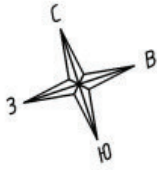



Масштаб 1:200

Условные обозначения:

№ п/п	Наименование условного знака	Изображение
1	Часть границы вночь образованного помещения	
2	Стена с окном и дверью	
3	Перегородка	
4	Лестница	
5	Дверь остекленная (на балкон, лоджию)	

План этажа (части этажа)

1 подъезд, подвальный этаж

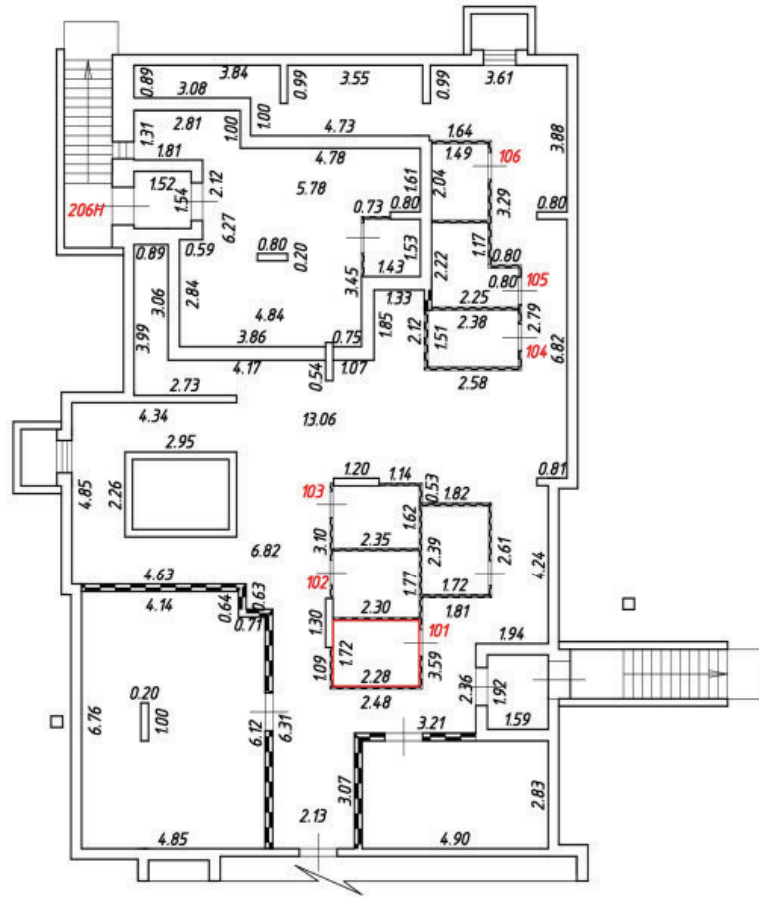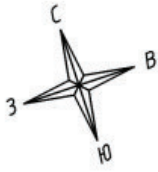



Масштаб 1:200

Условные обозначения:

№ п/п	Наименование условного знака	Изображение
1	Часть границы вновь образованного помещения	
2	Стена с окном и дверью	
3	Перегородка	
4	Лестница	

План этажа (части этажа)

1 подъезд, подвальный этаж

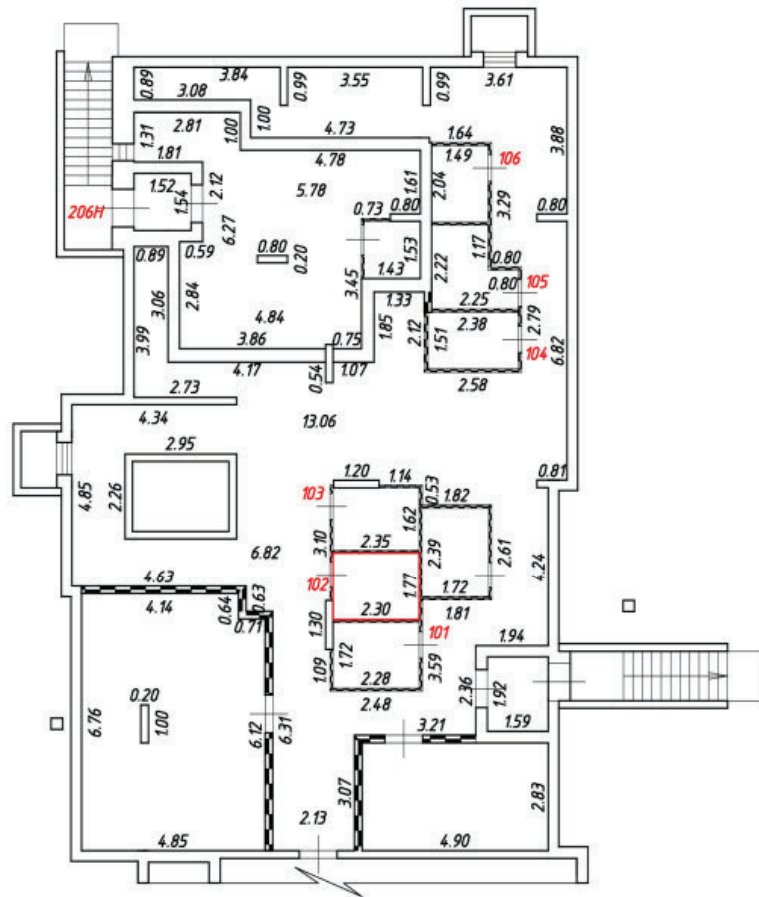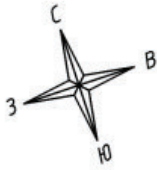



Масштаб 1:200

Условные обозначения:

№ п/п	Наименование условного знака	Изображение
1	Часть границы вновь образованного помещения	
2	Стена с окном и дверью	
3	Перегородка	
4	Лестница	

План этажа (части этажа)

1 подъезд, подвальный этаж

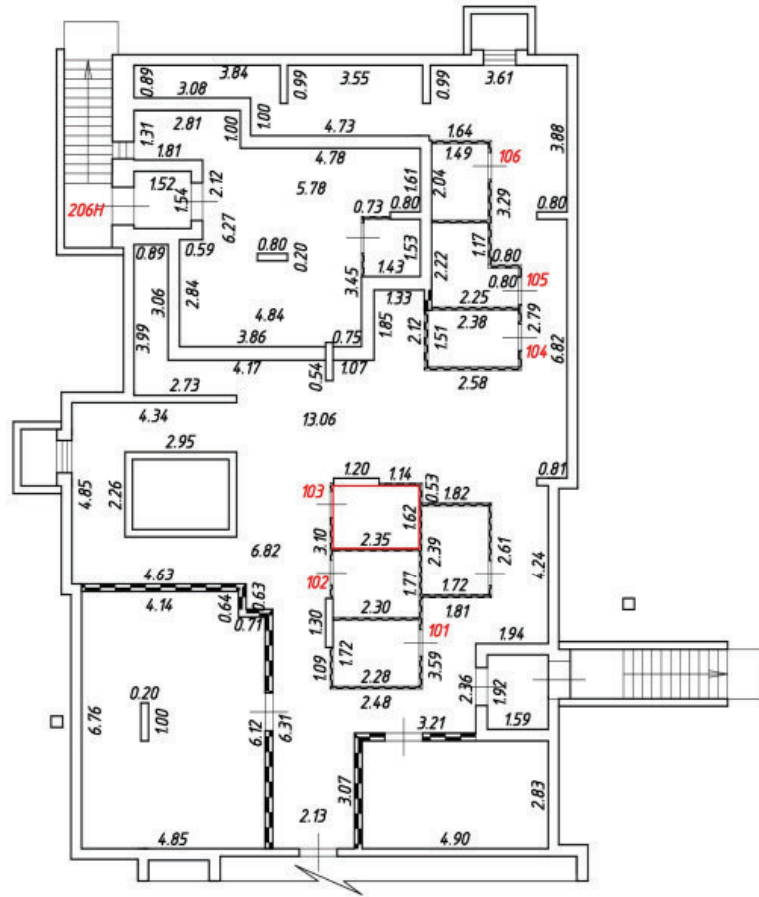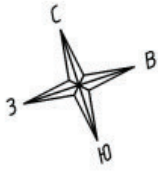



Масштаб 1:200

Условные обозначения:

№ п/п	Наименование условного знака	Изображение
1	Часть границы вновь образованного помещения	
2	Стена с окном и дверью	
3	Перегородка	
4	Лестница	

План этажа (части этажа)

1 подъезд, подвальный этаж

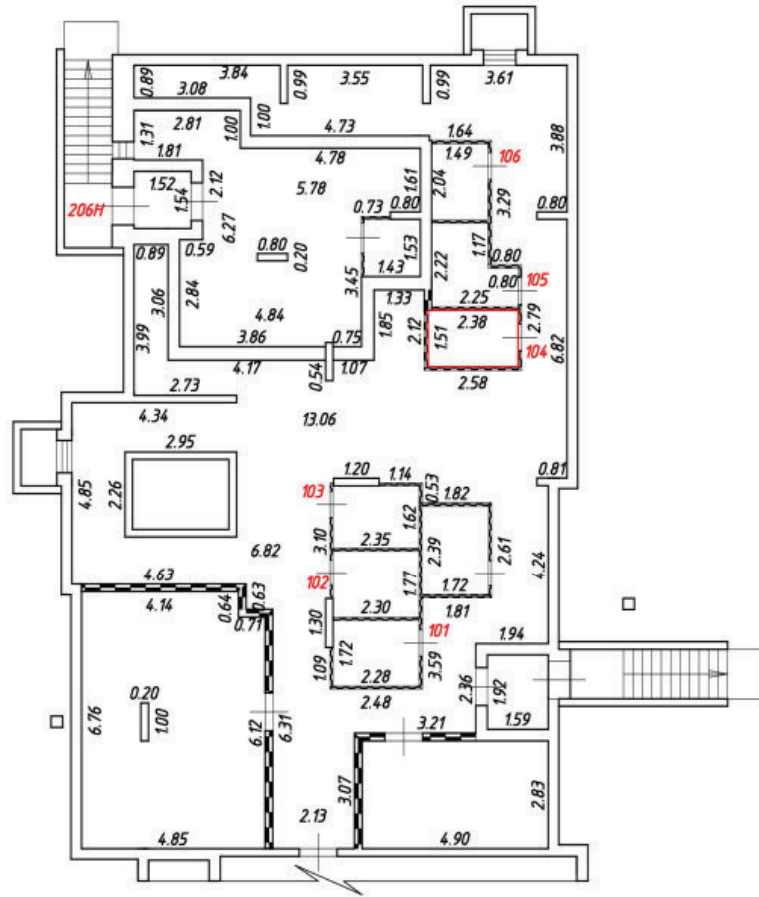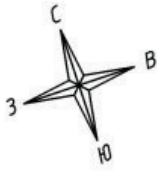



Масштаб 1:200

Условные обозначения:

№ п/п	Наименование условного знака	Изображение
1	Часть границы вновь образованного помещения	
2	Стена с окном и дверью	
3	Перегородка	
4	Лестница	

План этажа (части этажа)

1 подъезд, подвальный этаж

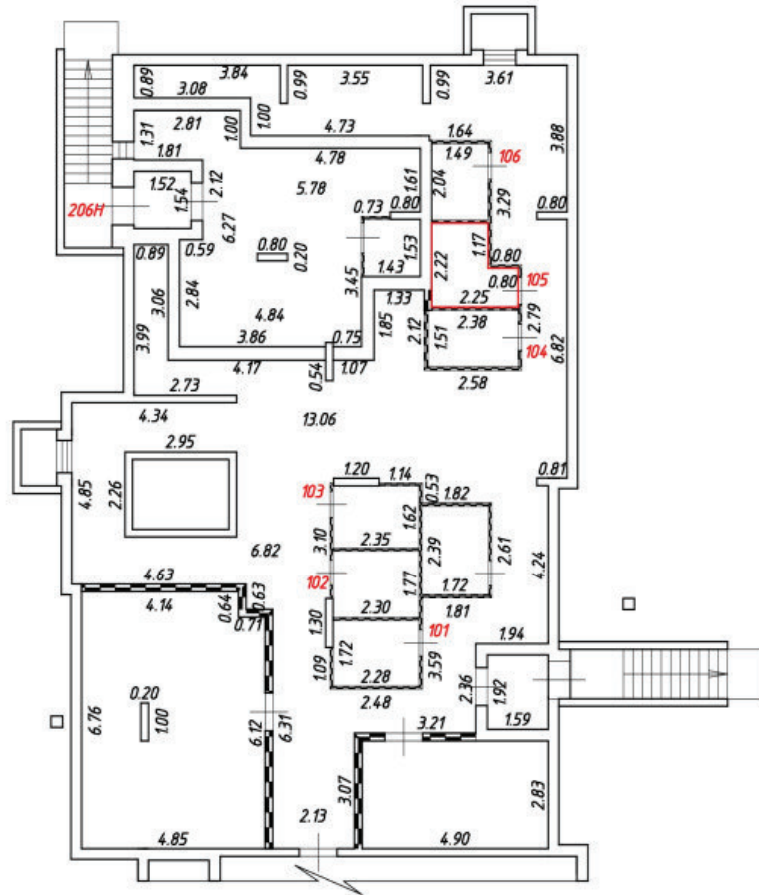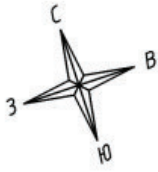



Масштаб 1:200

Условные обозначения:

№ п/п	Наименование условного знака	Изображение
1	Часть границы вновь образованного помещения	
2	Стена с окном и дверью	
3	Перегородка	
4	Лестница	

План этажа (части этажа)

1 подъезд, подвальный этаж

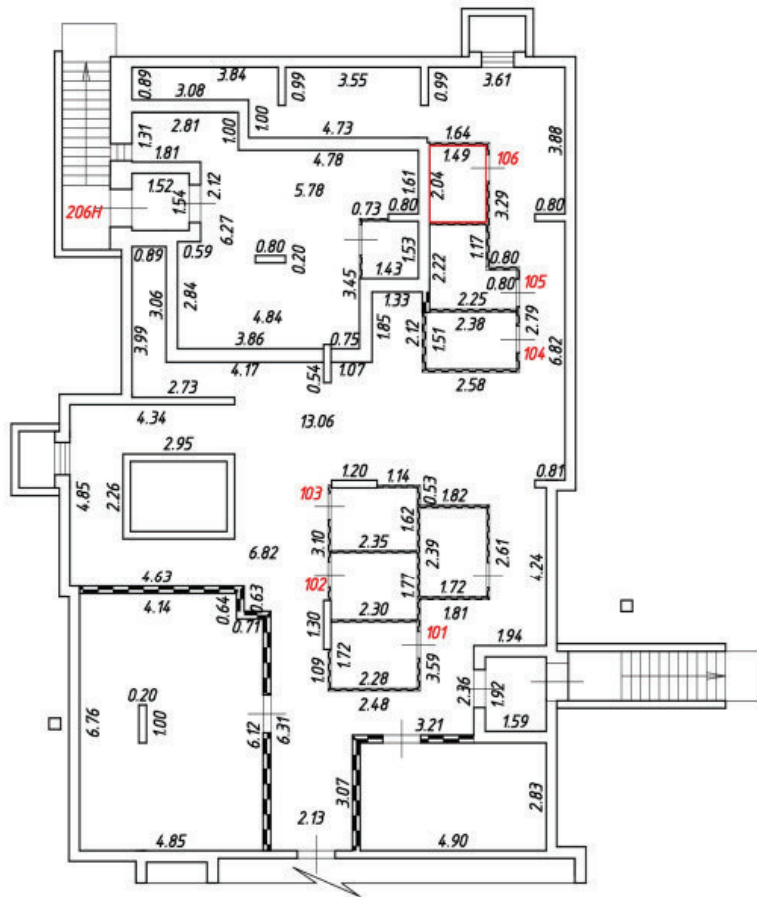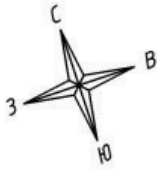



Масштаб 1:200

Условные обозначения:

№ п/п	Наименование условного знака	Изображение
1	Часть границы вновь образованного помещения	
2	Стена с окном и дверью	
3	Перегородка	
4	Лестница	

План этажа (части этажа)

2 подъезд, подвальный этаж

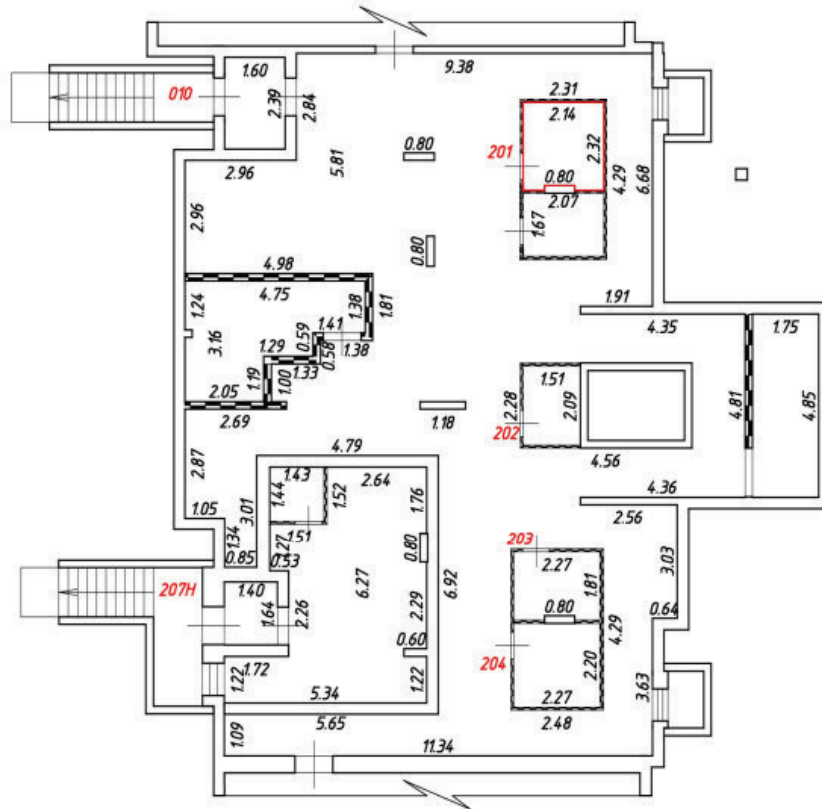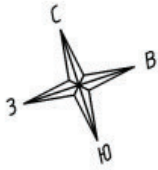



Масштаб 1:200

Условные обозначения:

№ п/п	Наименование условного знака	Изображение
1	Часть границы вновь образованного помещения	
2	Стена с окном и дверью	
3	Перегородка	
4	Лестница	

План этажа (части этажа)

2 подъезд, подвальный этаж

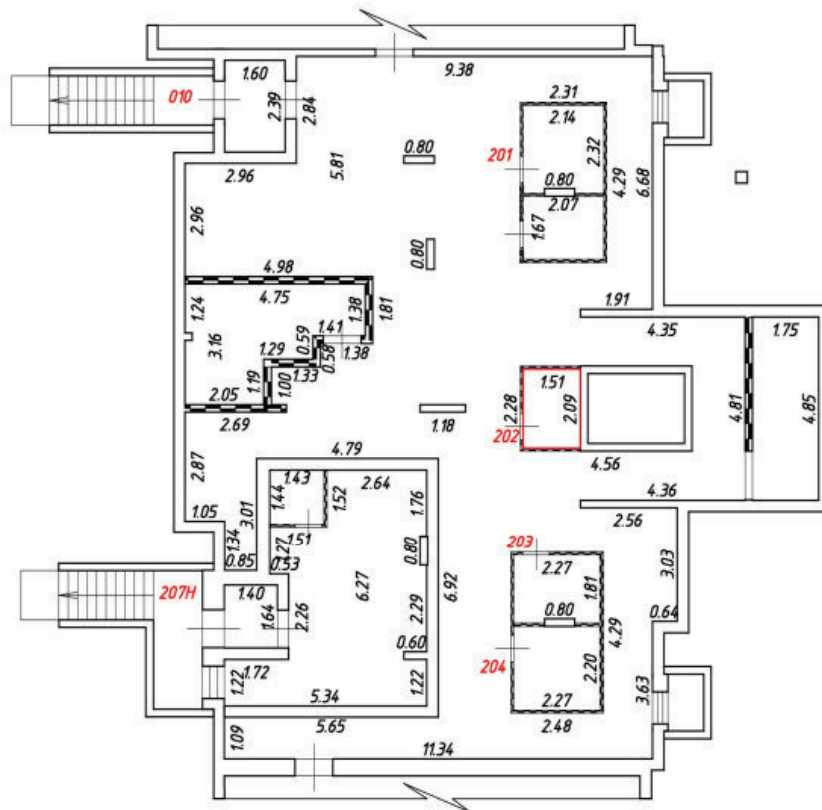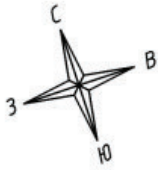



Масштаб 1:200

Условные обозначения:

№ п/п	Наименование условного знака	Изображение
1	Часть границы вновь образованного помещения	
2	Стена с окном и дверью	
3	Перегородка	
4	Лестница	

План этажа (части этажа)

2 подъезд, подвальный этаж

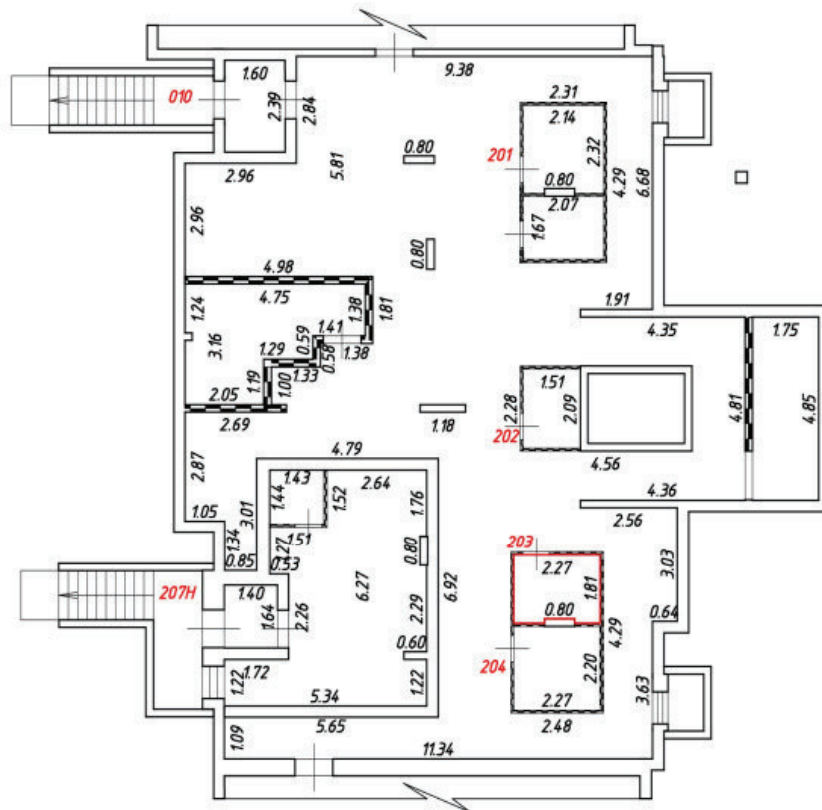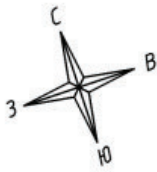



Масштаб 1:200

Условные обозначения:

№ п/п	Наименование условного знака	Изображение
1	Часть границы вночь образованного помещения	
2	Стена с окном и дверью	
3	Перегородка	
4	Лестница	

План этажа (части этажа)

2 подъезд, подвальный этаж

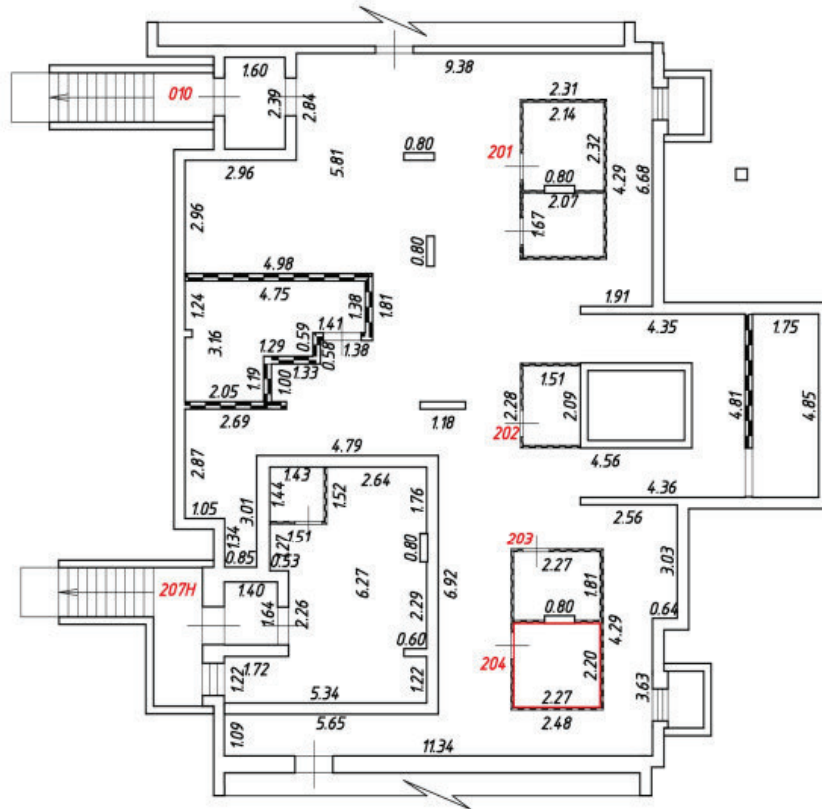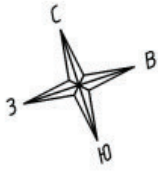



Масштаб 1:200

Условные обозначения:

№ п/п	Наименование условного знака	Изображение
1	Часть границы вновь образованного помещения	
2	Стена с окном и дверью	
3	Перегородка	
4	Лестница	

План этажа (части этажа)

3 подъезд, подвальный этаж

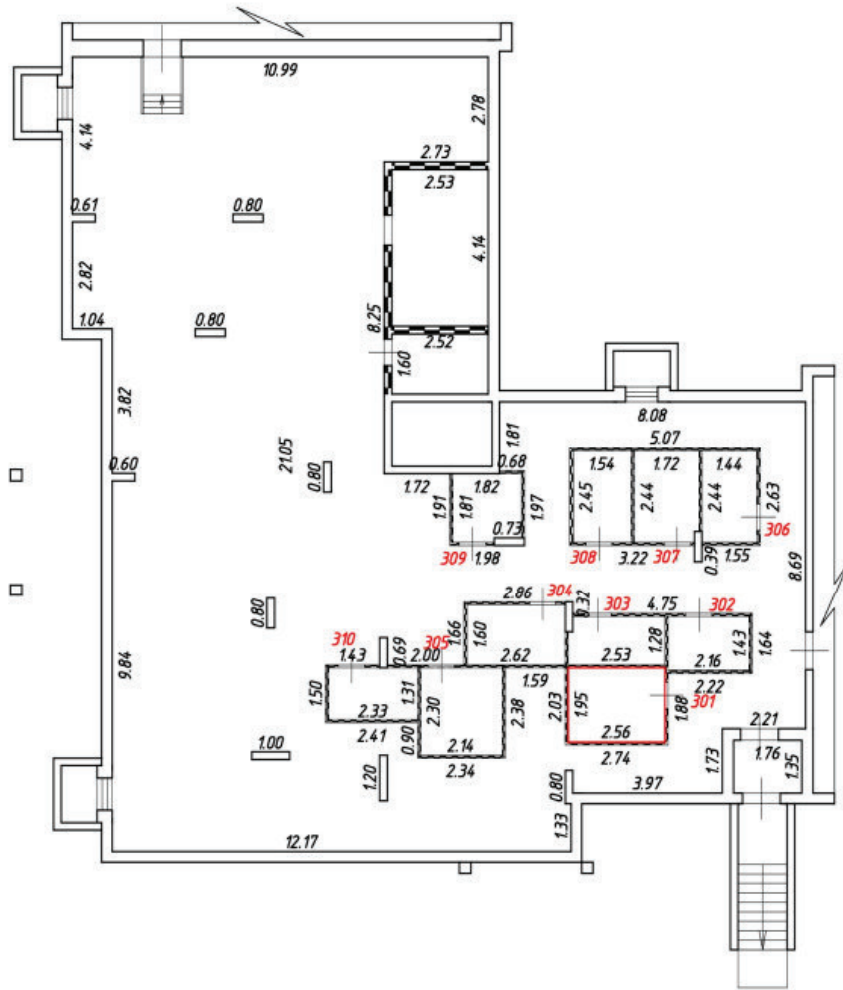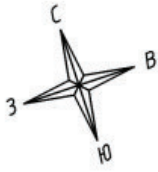



Масштаб 1:200

Условные обозначения:

№ п/п	Наименование условного знака	Изображение
1	Часть границы вновь образованного помещения	
2	Стена с окном и дверью	
3	Перегородка	
4	Лестница	

План этажа (части этажа)

3 подъезд, подвальный этаж

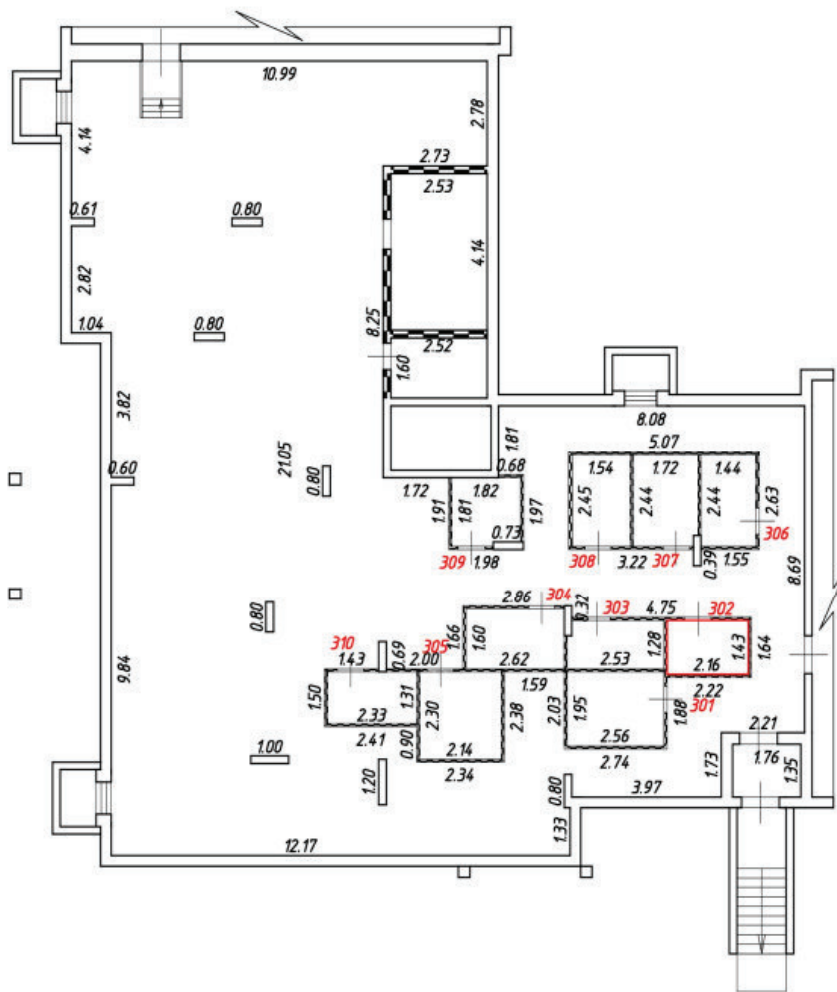
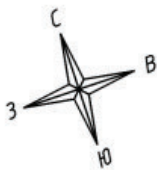


Масштаб 1:200
Условные обозначения:

№ п/п	Наименование условного знака	Изображение
1	Часть границы вновь образованного помещения	
2	Стена с окном и дверью	
3	Перегородка	
4	Лестница	

План этажа (части этажа)

3 подъезд, подвальный этаж

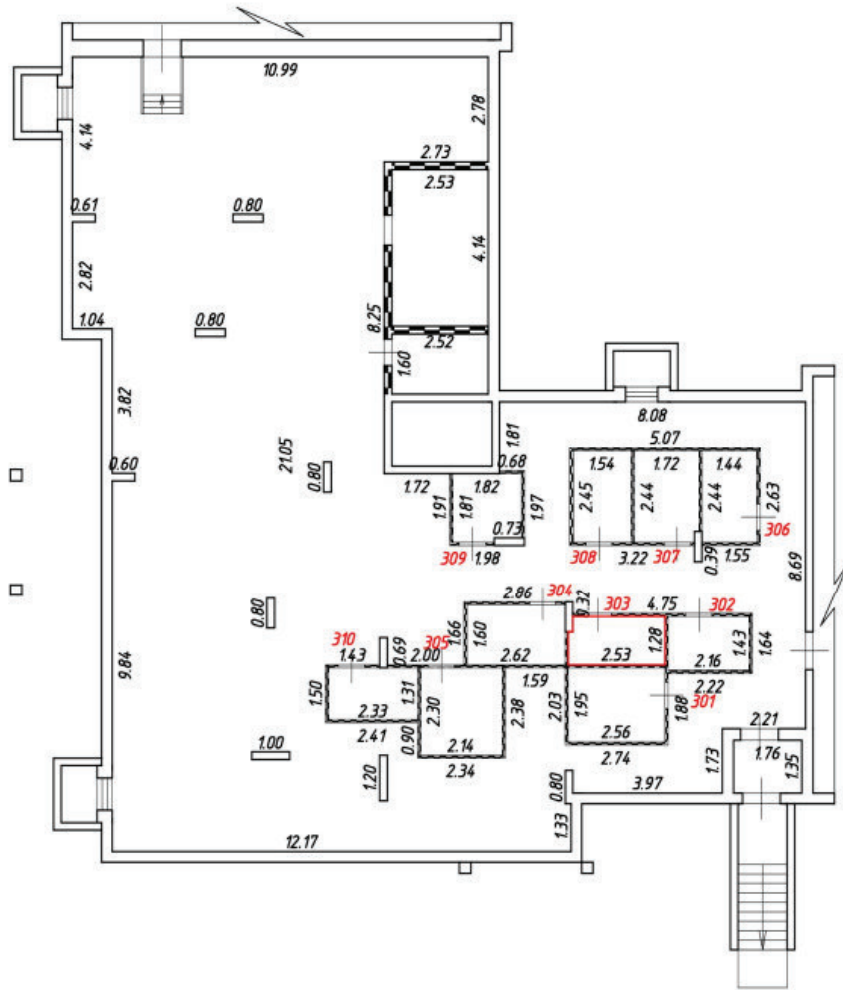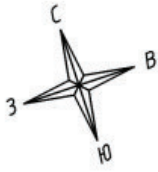



Масштаб 1:200

Условные обозначения:

№ п/п	Наименование условного знака	Изображение
1	Часть границы вновь образованного помещения	
2	Стена с окном и дверью	
3	Перегородка	
4	Лестница	

План этажа (части этажа)

3 подъезд, подвальный этаж

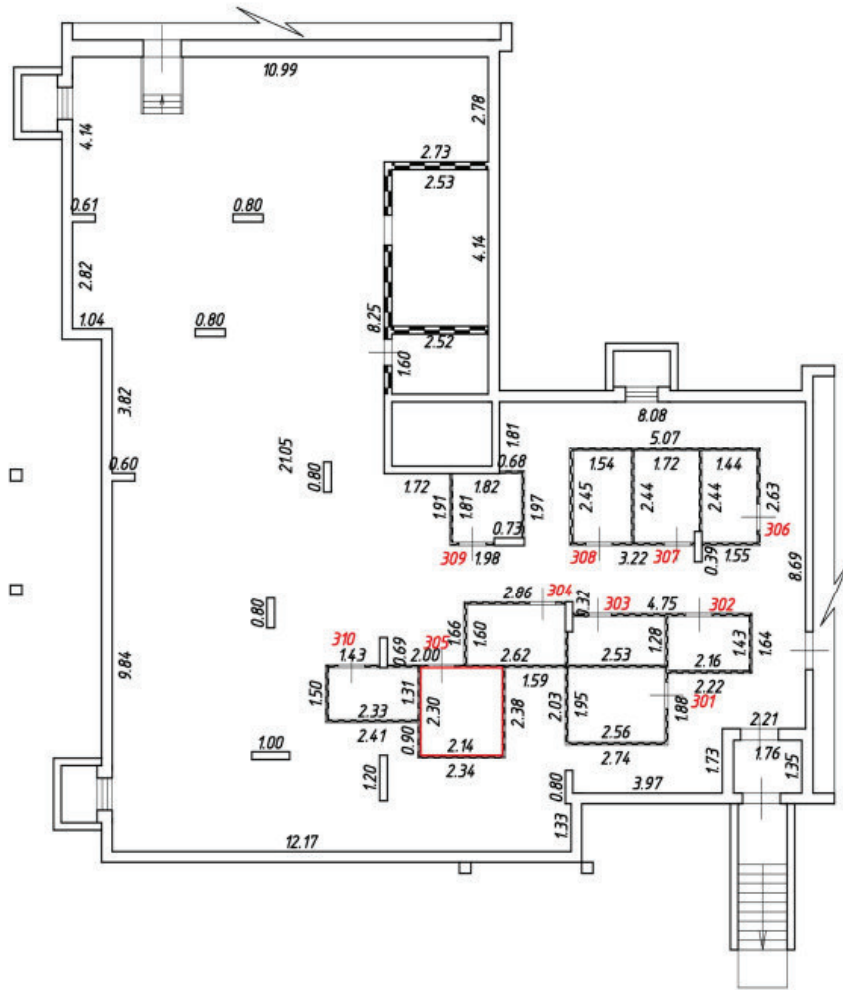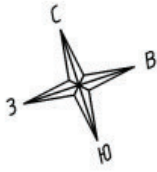



Масштаб 1:200

Условные обозначения:

№ п/п	Наименование условного знака	Изображение
1	Часть границы вновь образованного помещения	
2	Стена с окном и дверью	
3	Перегородка	
4	Лестница	

План этажа (части этажа)

3 подъезд, подвальный этаж

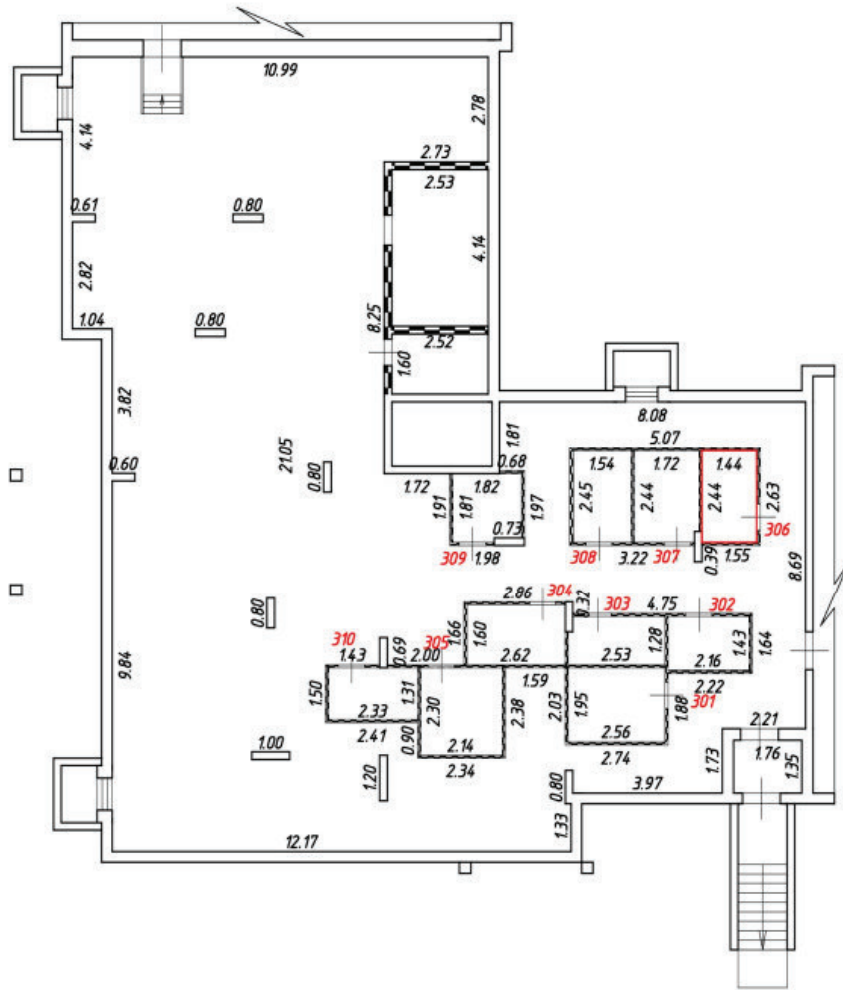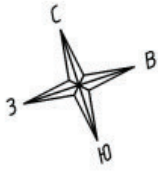



Масштаб 1:200

Условные обозначения:

№ п/п	Наименование условного знака	Изображение
1	Часть границы вновь образованного помещения	
2	Стена с окном и дверью	
3	Перегородка	
4	Лестница	

План этажа (части этажа)

3 подъезд, подвальный этаж

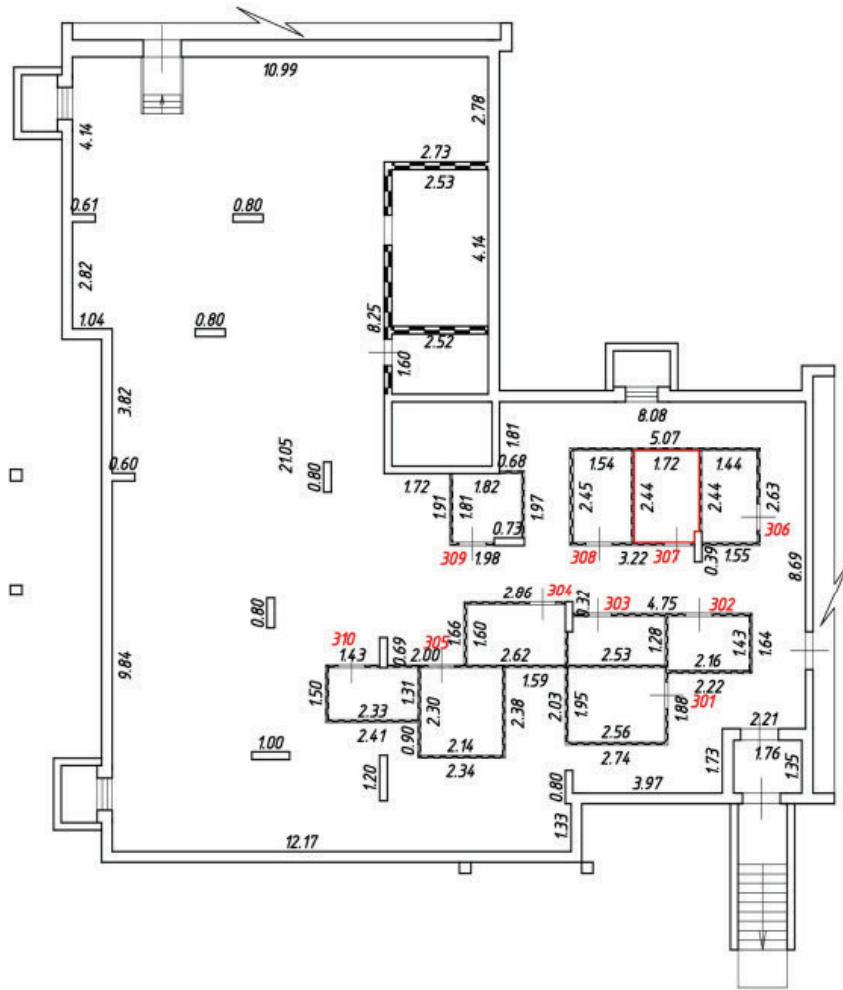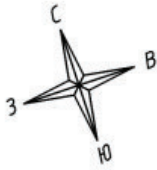



Масштаб 1:200

Условные обозначения:

№ п/п	Наименование условного знака	Изображение
1	Часть границы вновь образованного помещения	
2	Стена с окном и дверью	
3	Перегородка	
4	Лестница	

План этажа (части этажа)

3 подъезд, подвальный этаж

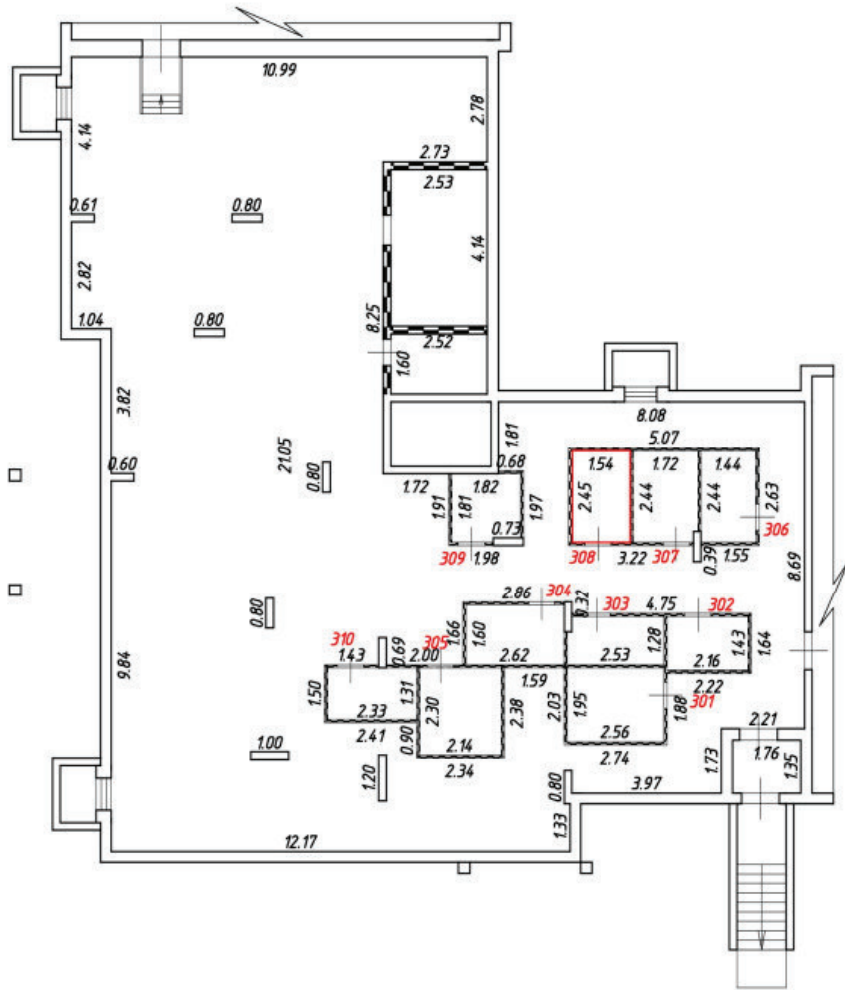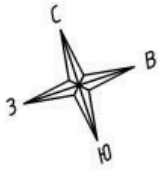



Масштаб 1:200

Условные обозначения:

№ п/п	Наименование условного знака	Изображение
1	Часть границы вновь образованного помещения	
2	Стена с окном и дверью	
3	Перегородка	
4	Лестница	

План этажа (части этажа)

3 подъезд, подвальный этаж

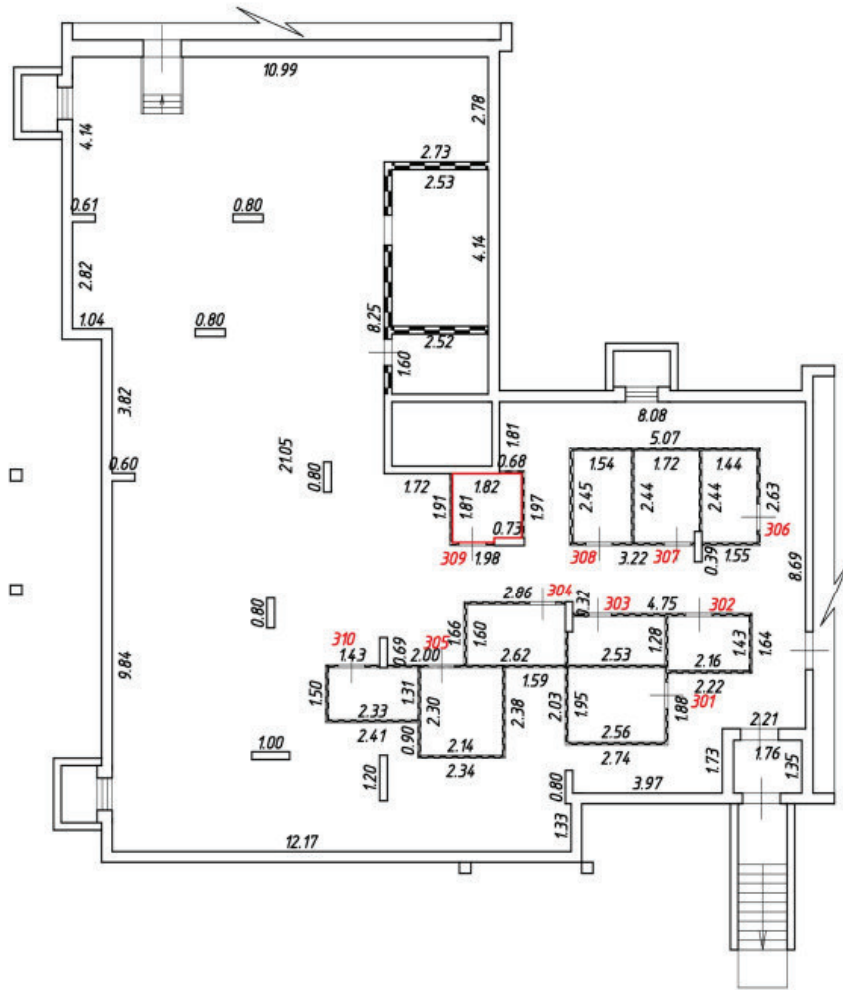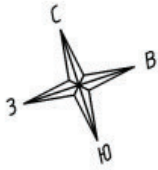



Масштаб 1:200

Условные обозначения:

№ п/п	Наименование условного знака	Изображение
1	Часть границы вновь образованного помещения	
2	Стена с окном и дверью	
3	Перегородка	
4	Лестница	

План этажа (части этажа)

3 подъезд, подвальный этаж

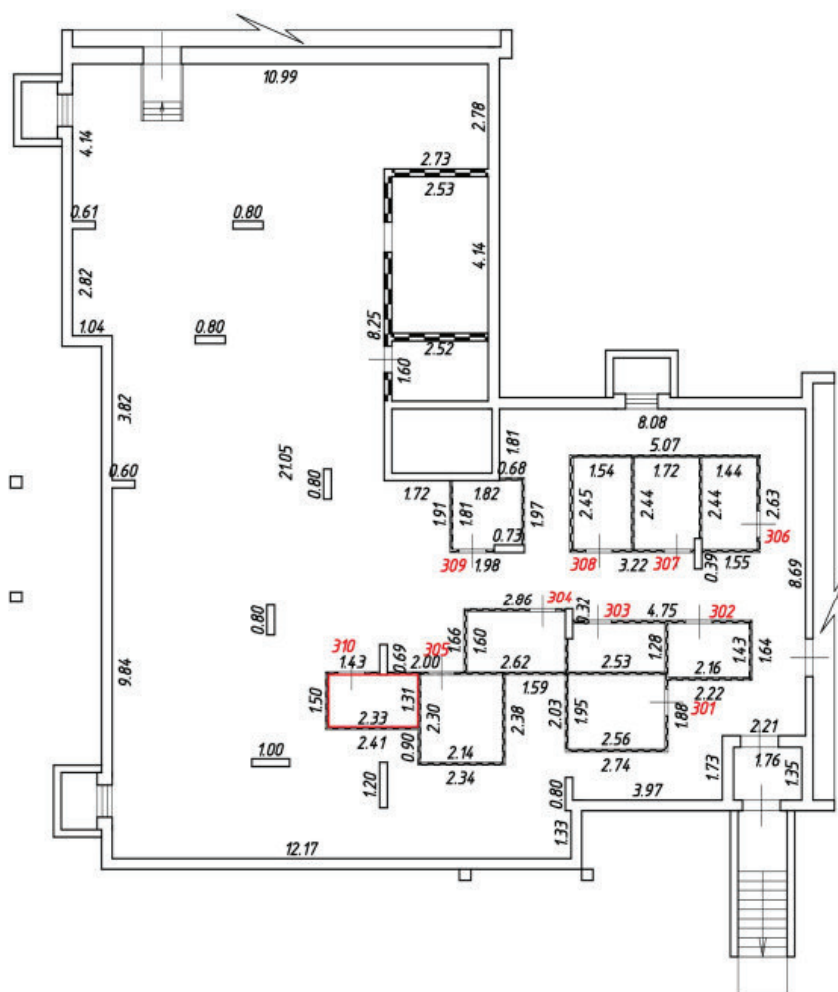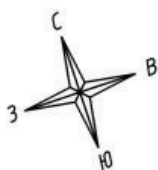



Масштаб 1:200

Условные обозначения:

№ п/п	Наименование условного знака	Изображение
1	Часть границы вновь образованного помещения	
2	Стена с окном и дверью	
3	Перегородка	
4	Лестница	

План этажа (части этажа)

4 подъезд, подвальный этаж

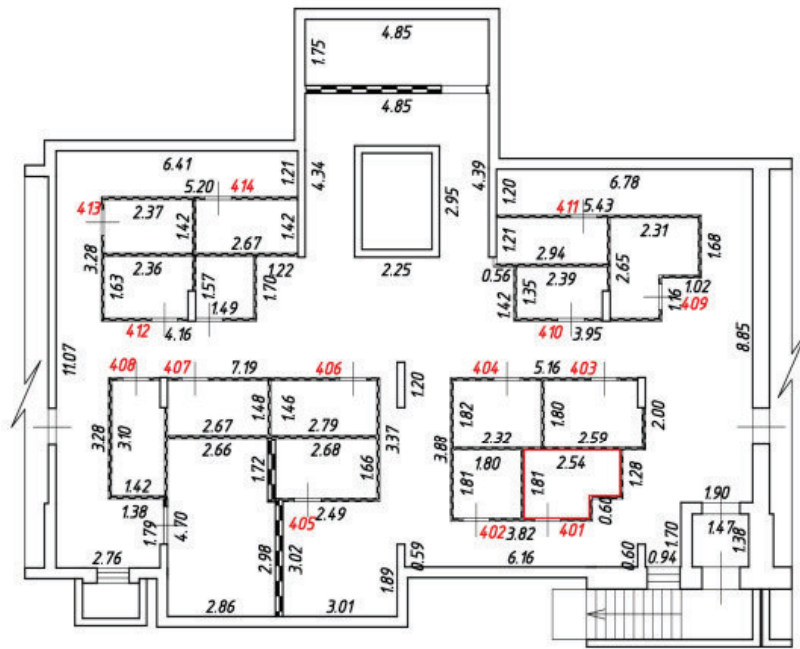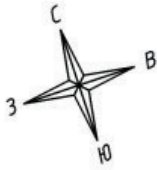



Масштаб 1:200

Условные обозначения:

№ п/п	Наименование условного знака	Изображение
1	Часть границы вновь образованного помещения	
2	Стена с окном и дверью	
3	Перегородка	
4	Лестница	

План этажа (части этажа)

4 подъезд, подвальный этаж

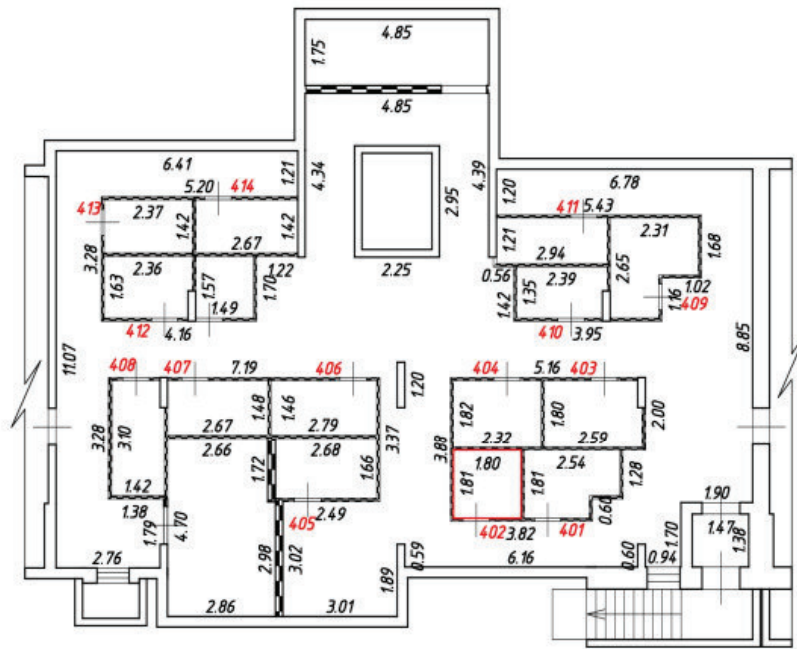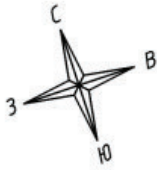



Масштаб 1:200

Условные обозначения:

№ п/п	Наименование условного знака	Изображение
1	Часть границы вновь образованного помещения	
2	Стена с окном и дверью	
3	Перегородка	
4	Лестница	

План этажа (части этажа)

4 подъезд, подвальный этаж

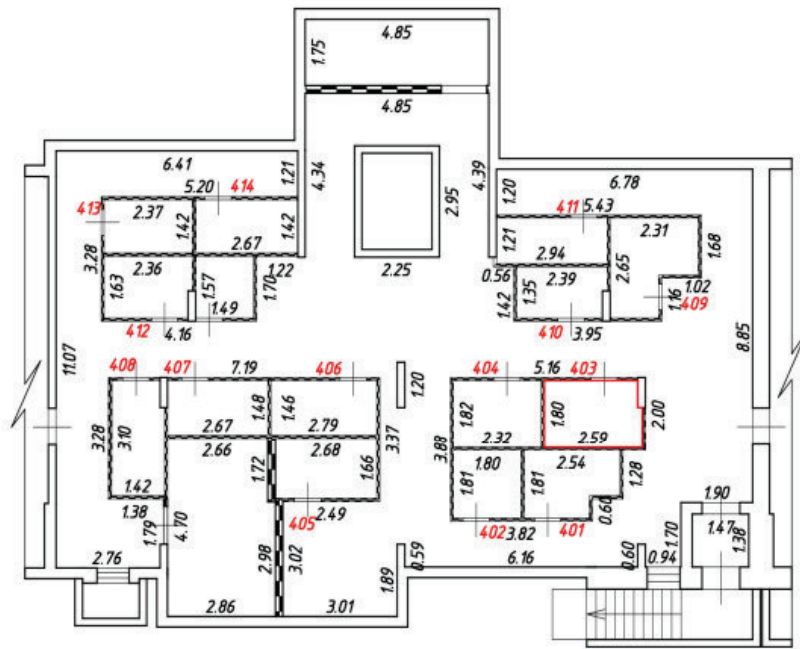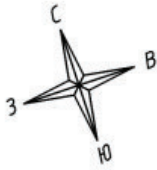



Масштаб 1:200

Условные обозначения:

№ п/п	Наименование условного знака	Изображение
1	Часть границы вновь образованного помещения	
2	Стена с окном и дверью	
3	Перегородка	
4	Лестница	

План этажа (части этажа)

4 подъезд, подвальный этаж

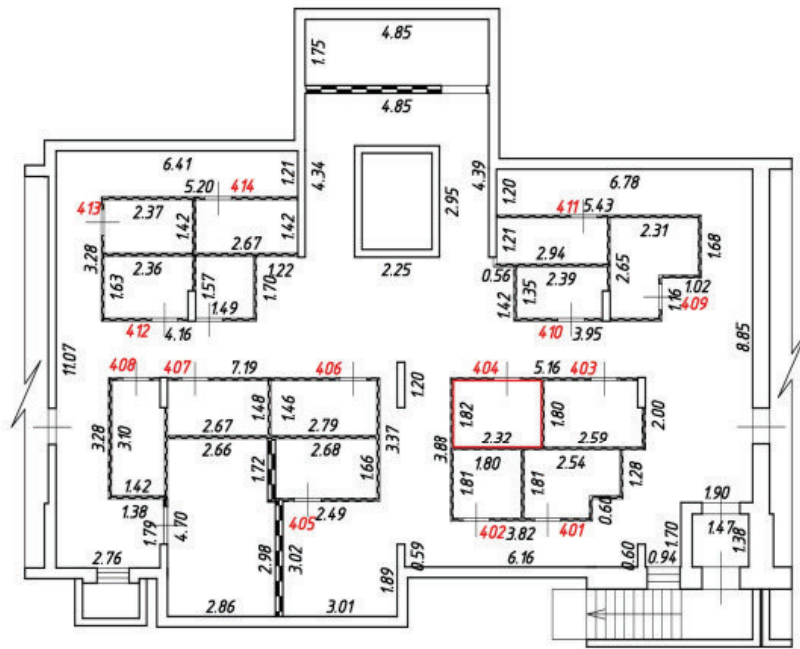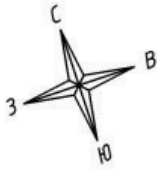



Масштаб 1:200

Условные обозначения:

№ п/п	Наименование условного знака	Изображение
1	Часть границы вновь образованного помещения	
2	Стена с окном и дверью	
3	Перегородка	
4	Лестница	

План этажа (части этажа)

4 подъезд, подвальный этаж

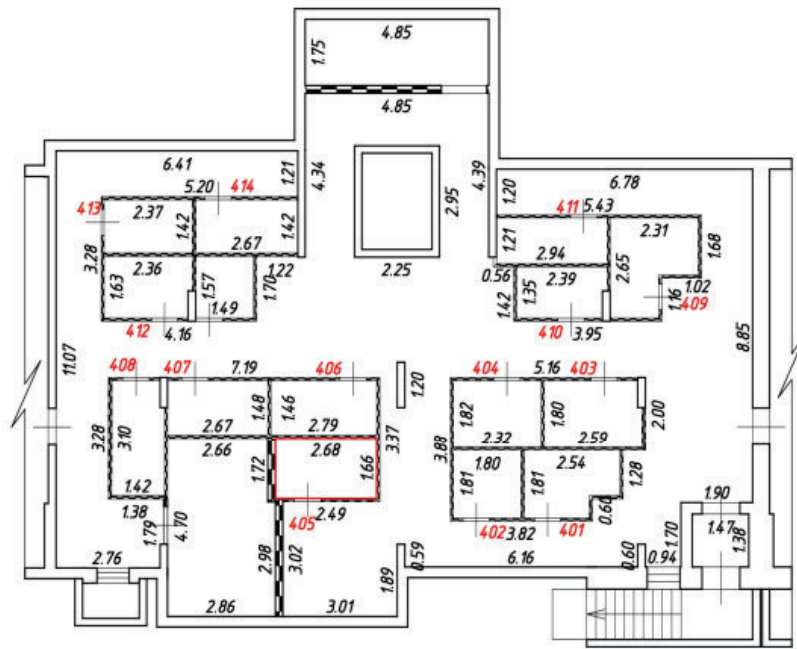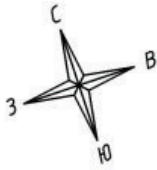



Масштаб 1:200

Условные обозначения:

№ п/п	Наименование условного знака	Изображение
1	Часть границы вновь образованного помещения	
2	Стена с окном и дверью	
3	Перегородка	
4	Лестница	

План этажа (части этажа)

4 подъезд, подвальный этаж

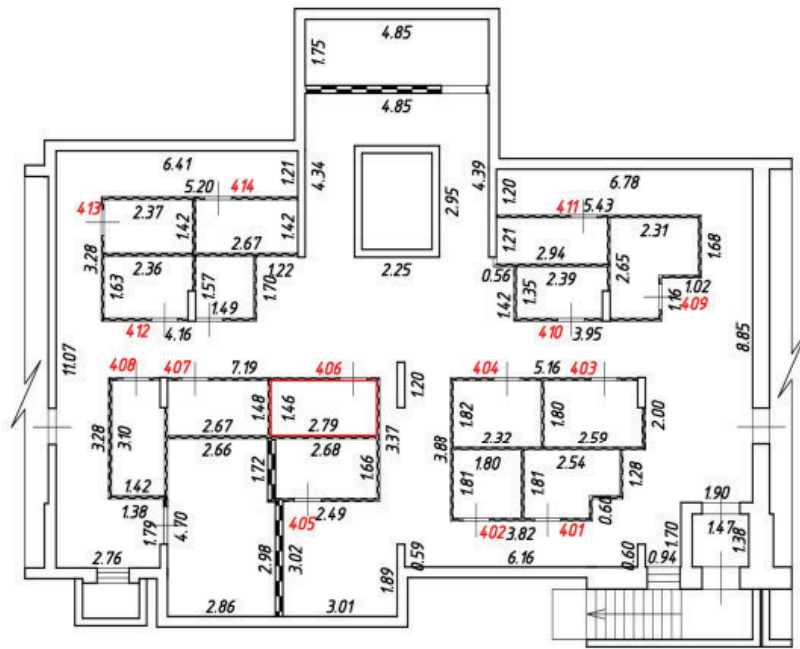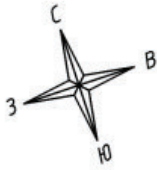



Масштаб 1:200

Условные обозначения:

№ п/п	Наименование условного знака	Изображение
1	Часть границы вновь образованного помещения	
2	Стена с окном и дверью	
3	Перегородка	
4	Лестница	

План этажа (части этажа)

4 подъезд, подвальный этаж

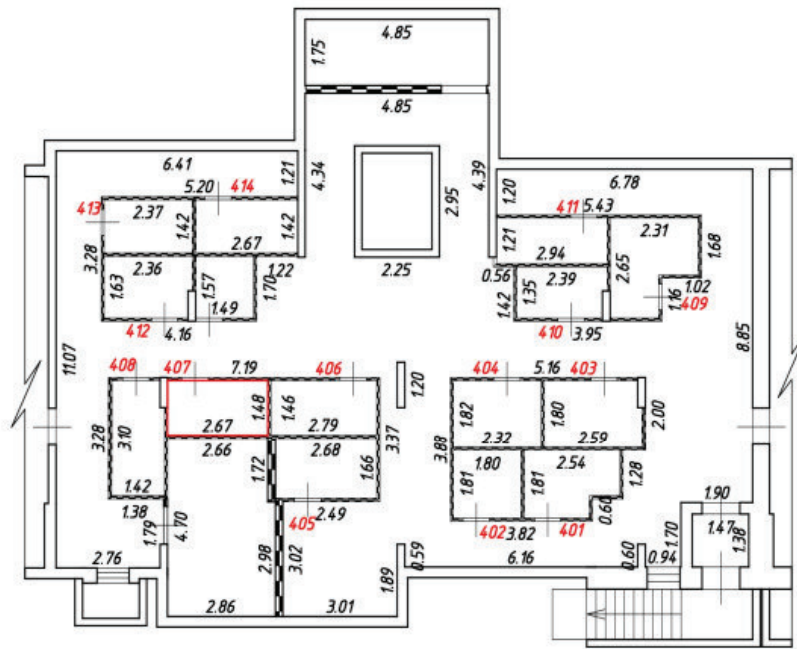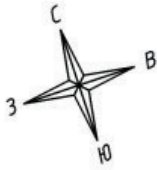



Масштаб 1:200

Условные обозначения:

№ п/п	Наименование условного знака	Изображение
1	Часть границы вновь образованного помещения	
2	Стена с окном и дверью	
3	Перегородка	
4	Лестница	

План этажа (части этажа)

4 подъезд, подвальный этаж

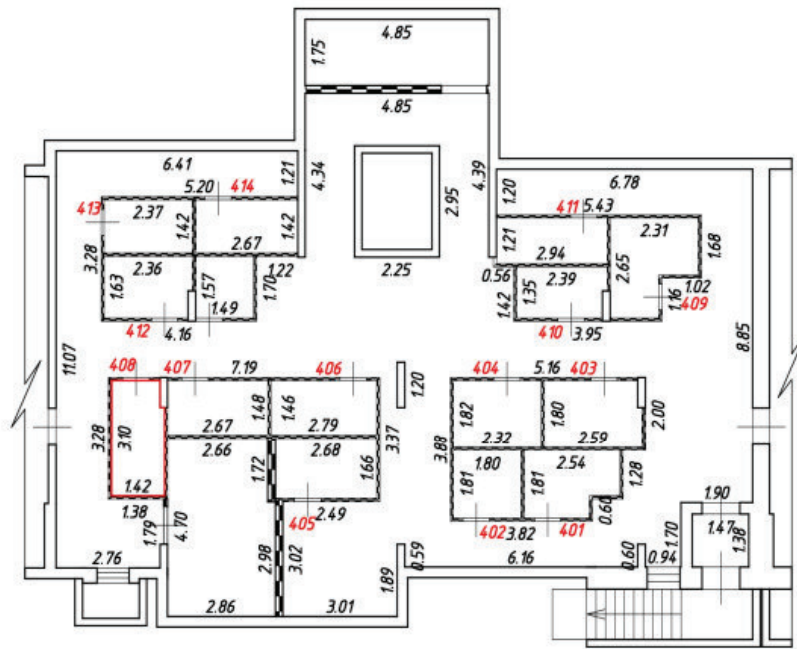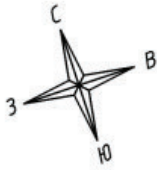



Масштаб 1:200

Условные обозначения:

№ п/п	Наименование условного знака	Изображение
1	Часть границы вновь образованного помещения	
2	Стена с окном и дверью	
3	Перегородка	
4	Лестница	

План этажа (части этажа)

4 подъезд, подвальный этаж

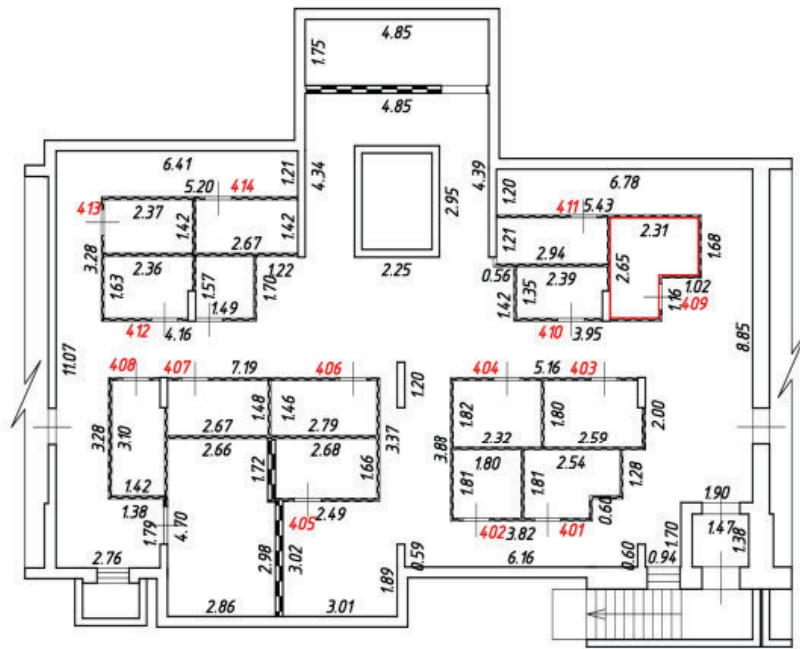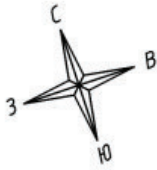



Масштаб 1:200

Условные обозначения:

№ п/п	Наименование условного знака	Изображение
1	Часть границы вновь образованного помещения	
2	Стена с окном и дверью	
3	Перегородка	
4	Лестница	

План этажа (части этажа)

4 подъезд, подвальный этаж

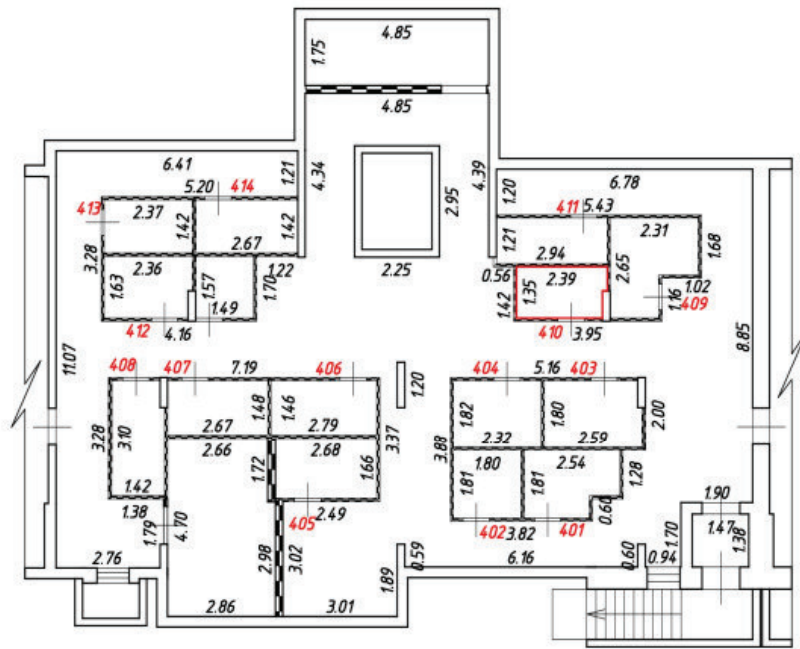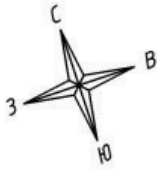



Масштаб 1:200

Условные обозначения:

№ п/п	Наименование условного знака	Изображение
1	Часть границы вновь образованного помещения	
2	Стена с окном и дверью	
3	Перегородка	
4	Лестница	

План этажа (части этажа)

4 подъезд, подвальный этаж

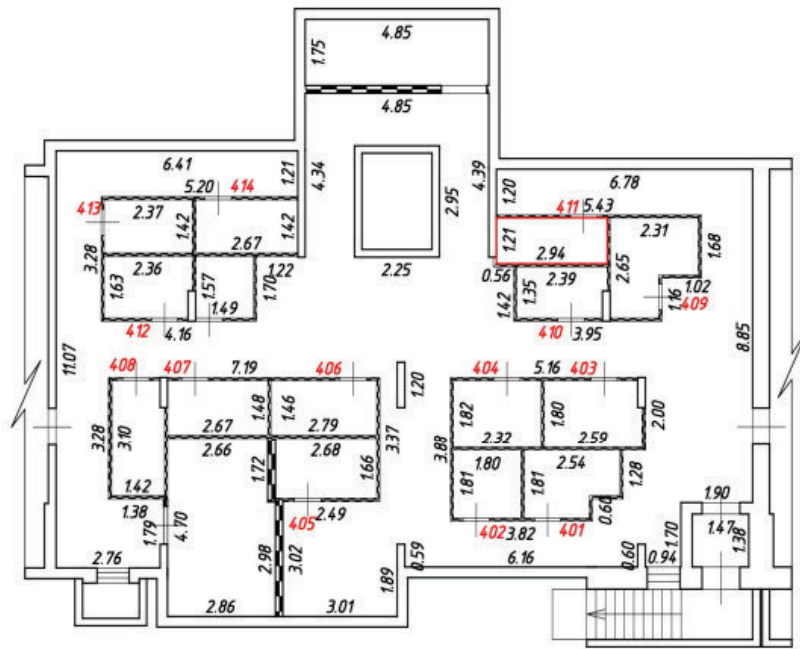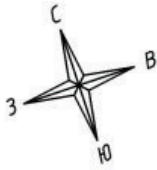



Масштаб 1:200

Условные обозначения:

№ п/п	Наименование условного знака	Изображение
1	Часть границы вновь образованного помещения	
2	Стена с окном и дверью	
3	Перегородка	
4	Лестница	

План этажа (части этажа)

4 подъезд, подвальный этаж

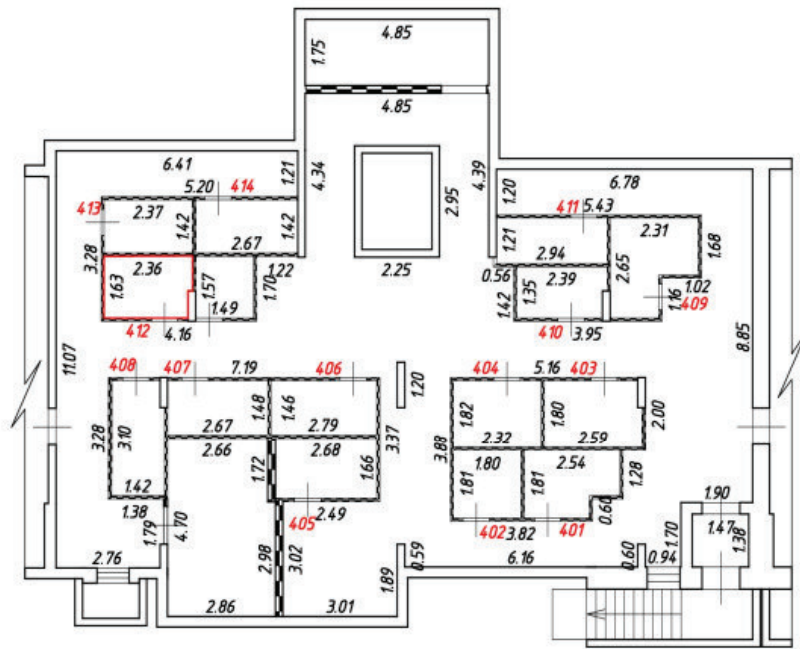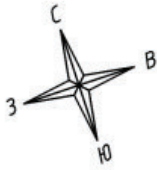



Масштаб 1:200

Условные обозначения:

№ п/п	Наименование условного знака	Изображение
1	Часть границы вновь образованного помещения	
2	Стена с окном и дверью	
3	Перегородка	
4	Лестница	

План этажа (части этажа)

4 подъезд, подвальный этаж

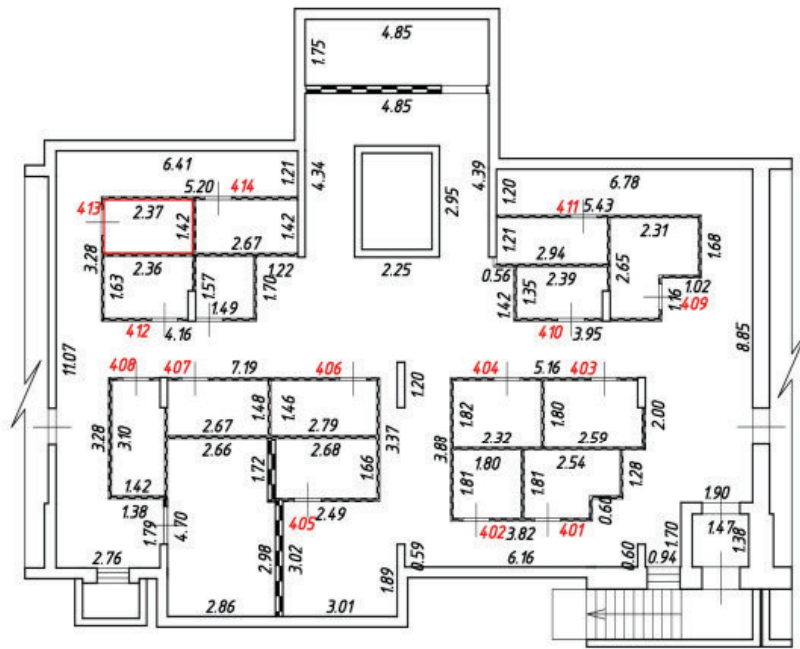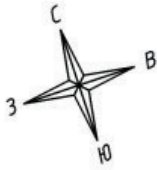



Масштаб 1:200

Условные обозначения:

№ п/п	Наименование условного знака	Изображение
1	Часть границы вновь образованного помещения	
2	Стена с окном и дверью	
3	Перегородка	
4	Лестница	

План этажа (части этажа)

4 подъезд, подвальный этаж

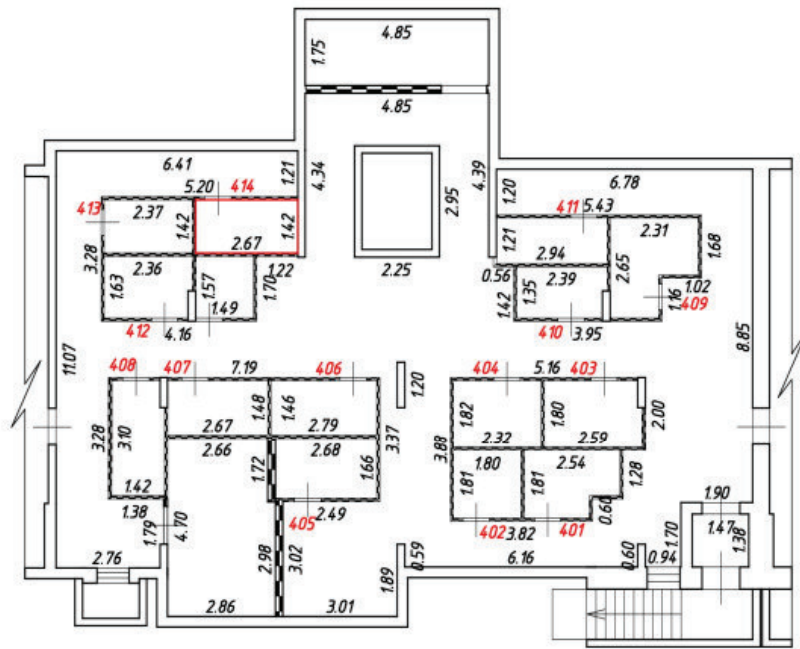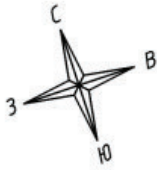



Масштаб 1:200

Условные обозначения:

№ п/п	Наименование условного знака	Изображение
1	Часть границы вновь образованного помещения	
2	Стена с окном и дверью	
3	Перегородка	
4	Лестница	

План этажа (части этажа)

5 подъезд, подвальный этаж

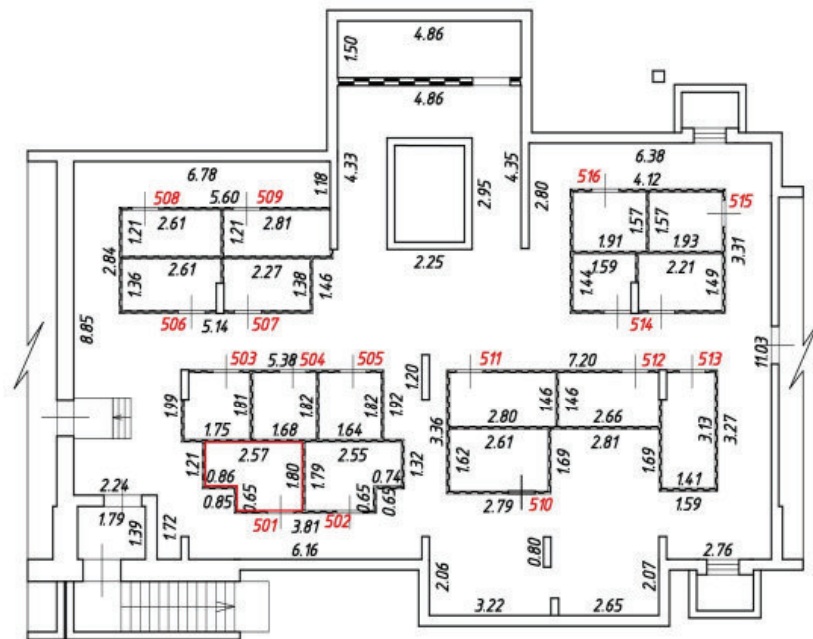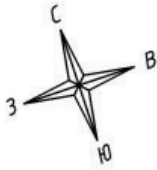



Масштаб 1:200

Условные обозначения:

№ п/п	Наименование условного знака	Изображение
1	Часть границы вновь образованного помещения	
2	Стена с окном и дверью	
3	Перегородка	
4	Лестница	

План этажа (части этажа)

5 подъезд, подвальный этаж

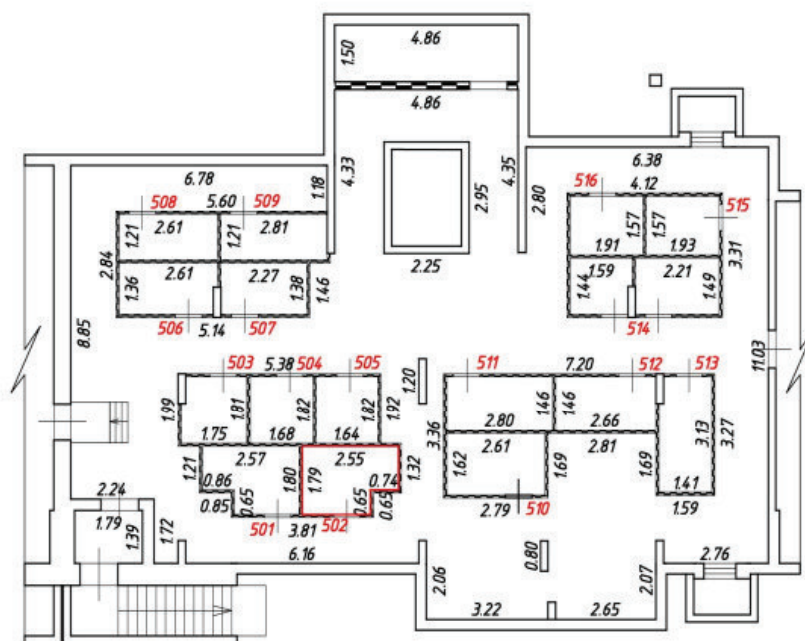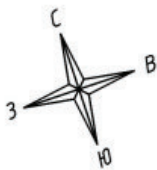



Масштаб 1:200

Условные обозначения:

№ п/п	Наименование условного знака	Изображение
1	Часть границы вновь образованного помещения	
2	Стена с окном и дверью	
3	Перегородка	
4	Лестница	

План этажа (части этажа)

5 подъезд, подвальный этаж

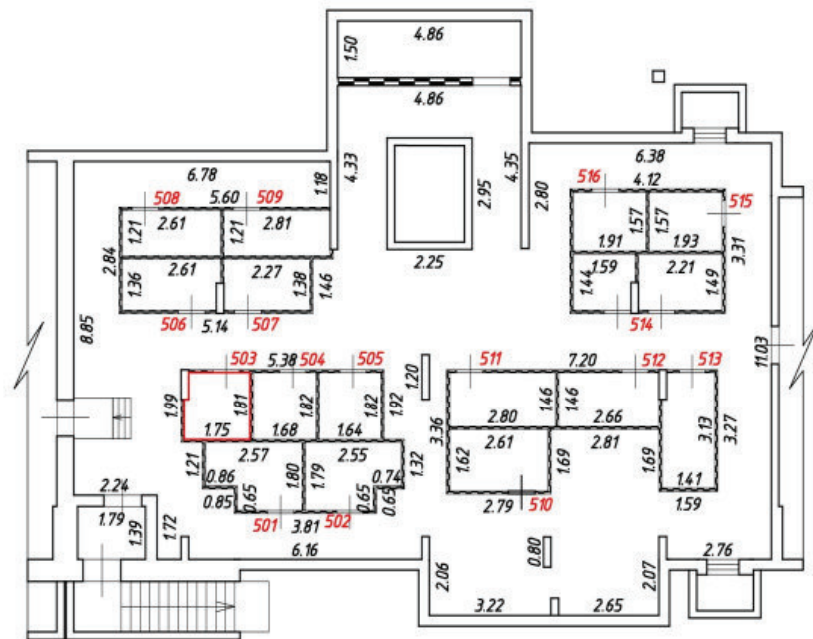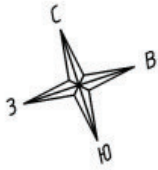



Масштаб 1:200

Условные обозначения:

№ п/п	Наименование условного знака	Изображение
1	Часть границы вночь образованного помещения	
2	Стена с окном и дверью	
3	Перегородка	
4	Лестница	

План этажа (части этажа)

5 подъезд, подвальный этаж

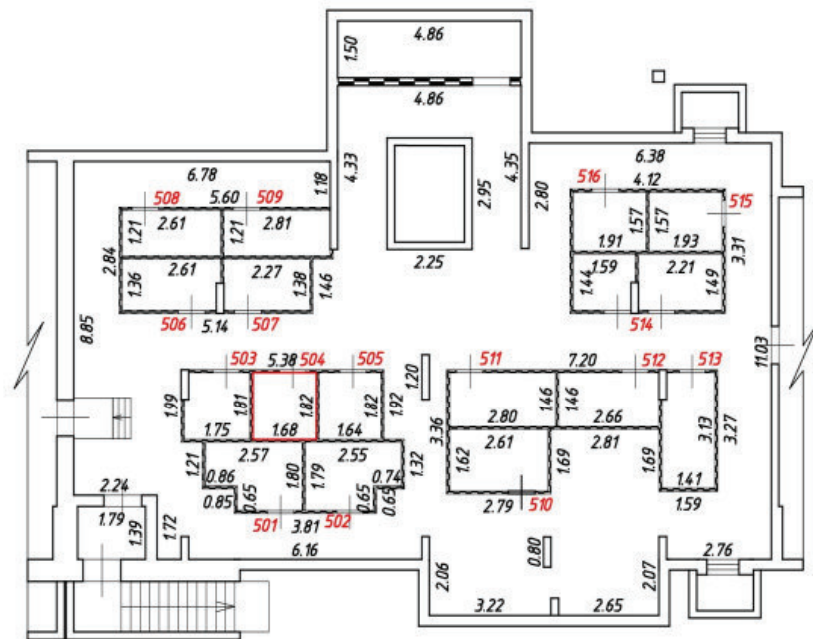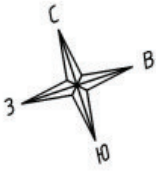



Масштаб 1:200

Условные обозначения:

№ п/п	Наименование условного знака	Изображение
1	Часть границы вновь образованного помещения	
2	Стена с окном и дверью	
3	Перегородка	
4	Лестница	

План этажа (части этажа)

5 подъезд, подвальный этаж

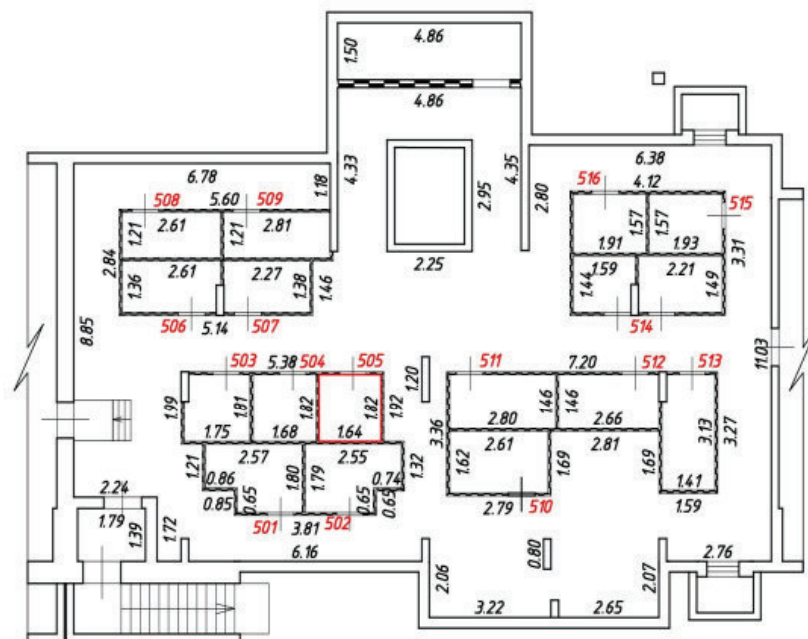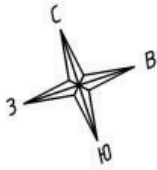



Масштаб 1:200

Условные обозначения:

№ п/п	Наименование условного знака	Изображение
1	Часть границы вновь образованного помещения	
2	Стена с окном и дверью	
3	Перегородка	
4	Лестница	

План этажа (части этажа)

5 подъезд, подвальный этаж

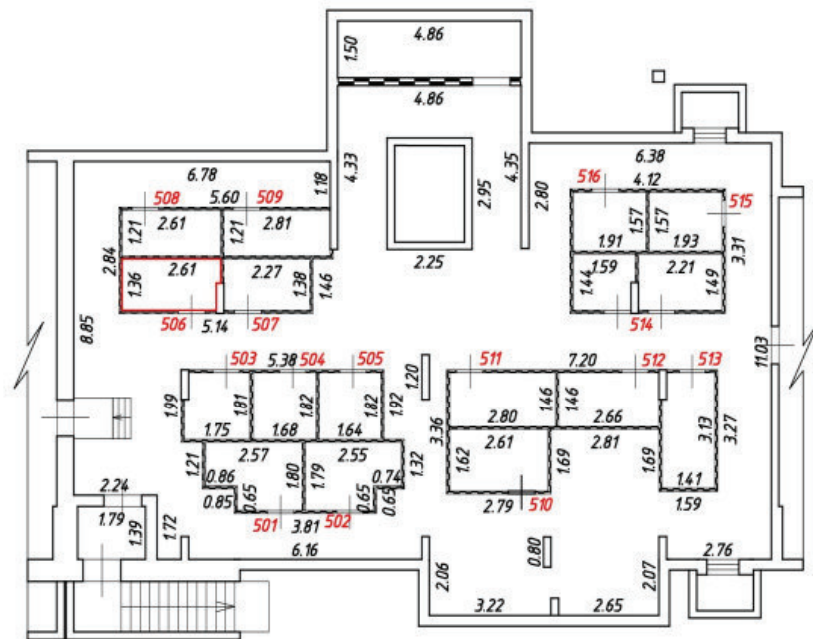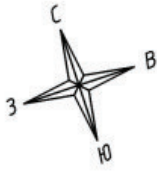



Масштаб 1:200

Условные обозначения:

№ п/п	Наименование условного знака	Изображение
1	Часть границы вновь образованного помещения	
2	Стена с окном и дверью	
3	Перегородка	
4	Лестница	

План этажа (части этажа)

5 подъезд, подвальный этаж

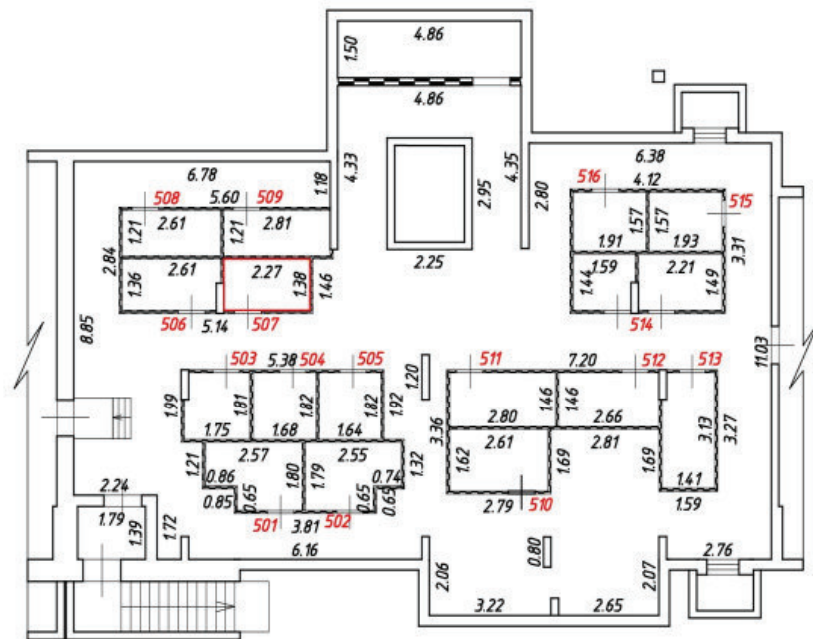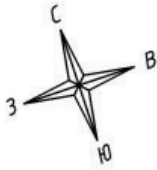



Масштаб 1:200

Условные обозначения:

№ п/п	Наименование условного знака	Изображение
1	Часть границы вновь образованного помещения	
2	Стена с окном и дверью	
3	Перегородка	
4	Лестница	

План этажа (части этажа)

5 подъезд, подвальный этаж

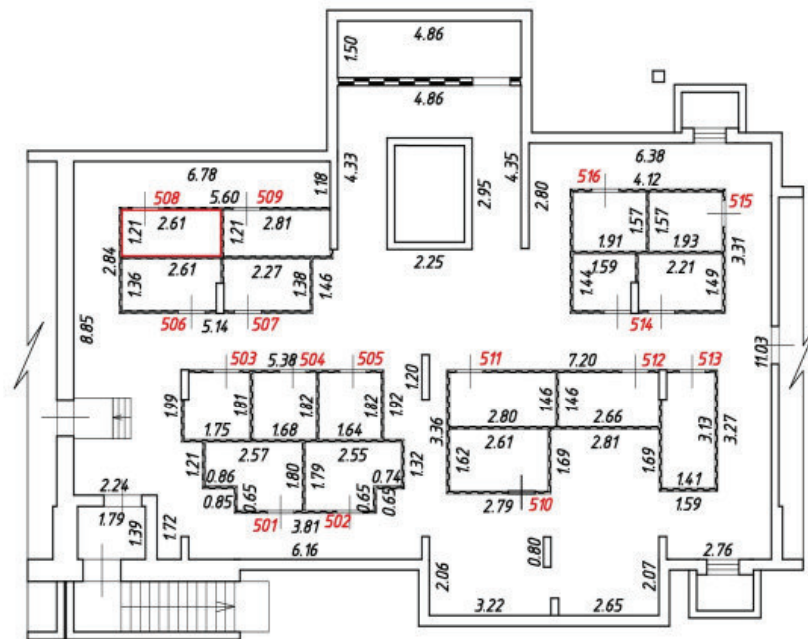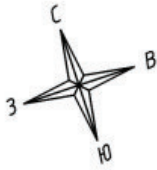



Масштаб 1:200

Условные обозначения:

№ п/п	Наименование условного знака	Изображение
1	Часть границы вновь образованного помещения	
2	Стена с окном и дверью	
3	Перегородка	
4	Лестница	

План этажа (части этажа)

5 подъезд, подвальный этаж

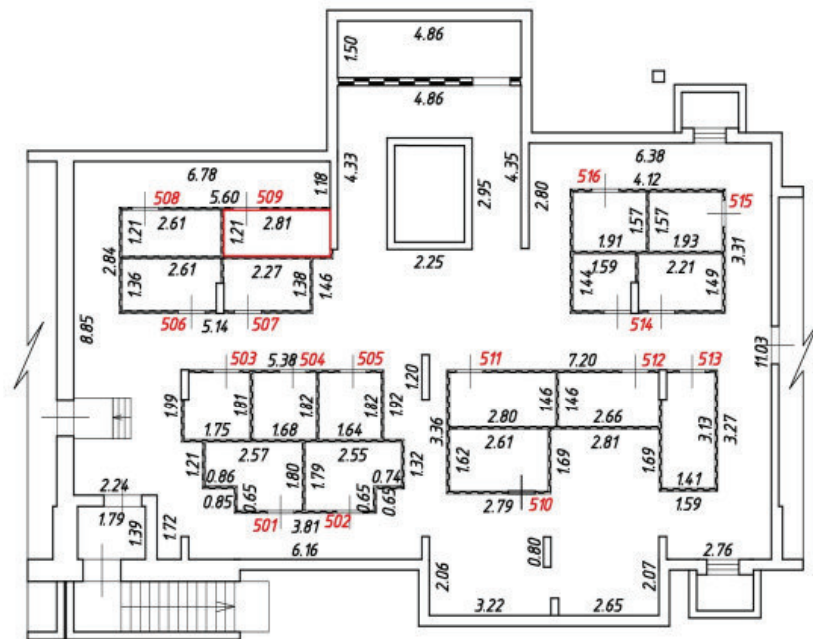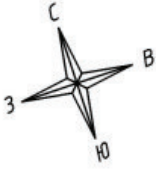



Масштаб 1:200

Условные обозначения:

№ п/п	Наименование условного знака	Изображение
1	Часть границы вновь образованного помещения	
2	Стена с окном и дверью	
3	Перегородка	
4	Лестница	

План этажа (части этажа)

5 подъезд, подвальный этаж

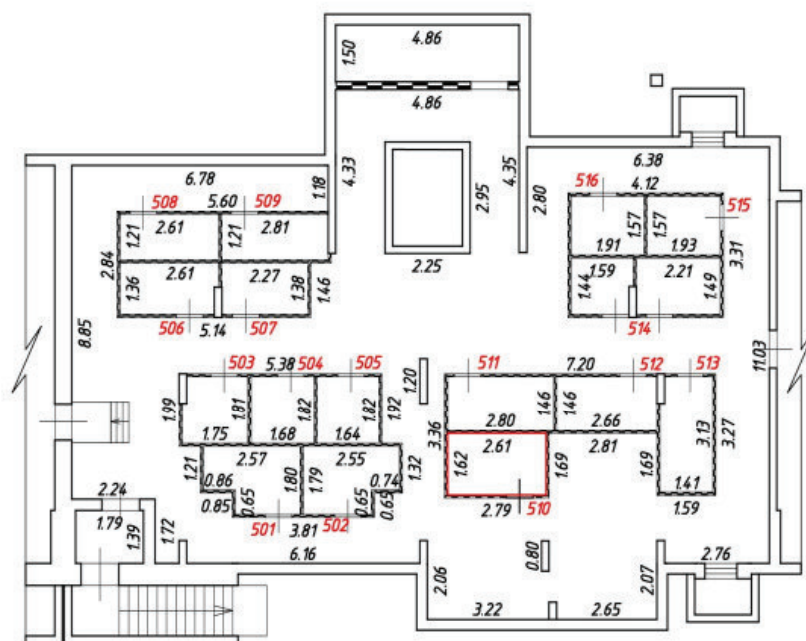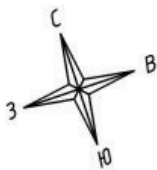



Масштаб 1:200

Условные обозначения:

№ п/п	Наименование условного знака	Изображение
1	Часть границы вновь образованного помещения	
2	Стена с окном и дверью	
3	Перегородка	
4	Лестница	

План этажа (части этажа)

5 подъезд, подвальный этаж

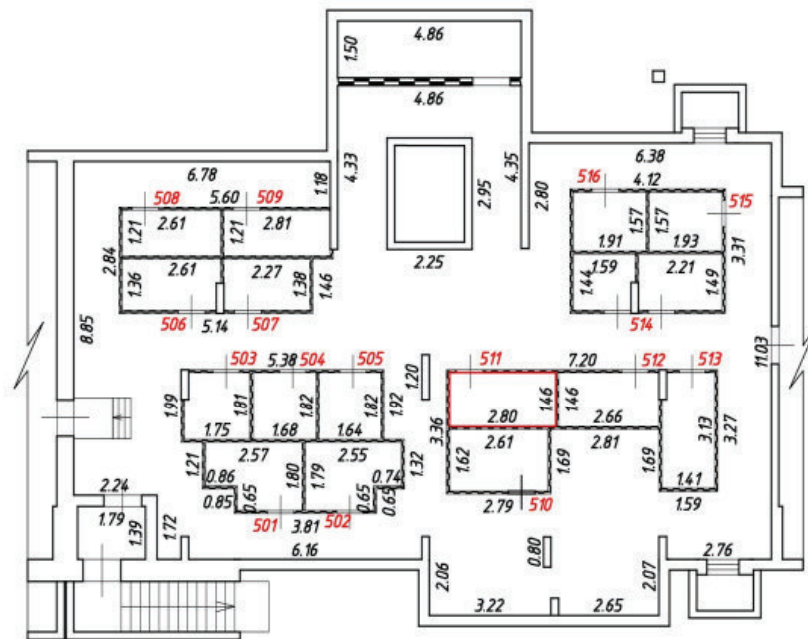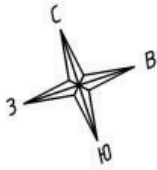



Масштаб 1:200

Условные обозначения:

№ п/п	Наименование условного знака	Изображение
1	Часть границы вновь образованного помещения	
2	Стена с окном и дверью	
3	Перегородка	
4	Лестница	

План этажа (части этажа)

5 подъезд, подвальный этаж

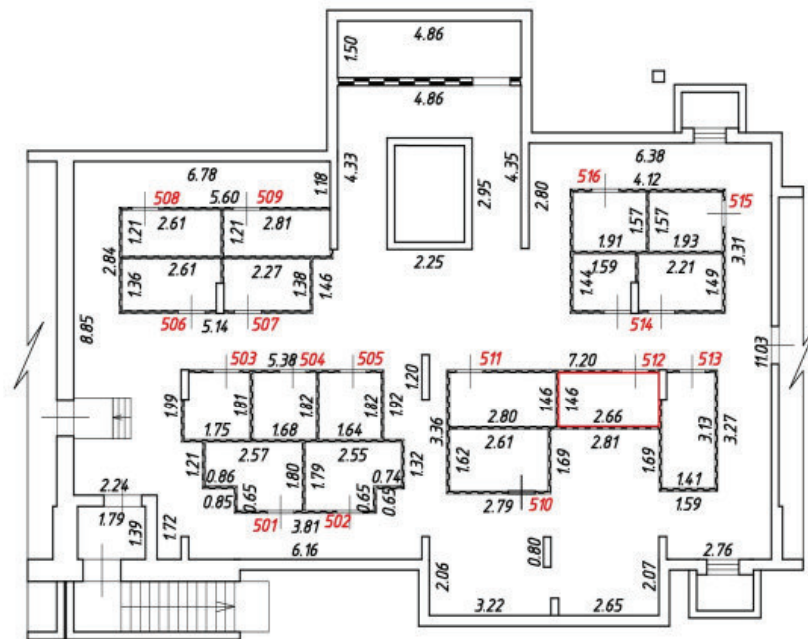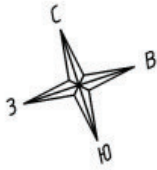



Масштаб 1:200

Условные обозначения:

№ п/п	Наименование условного знака	Изображение
1	Часть границы вновь образованного помещения	
2	Стена с окном и дверью	
3	Перегородка	
4	Лестница	

План этажа (части этажа)

5 подъезд, подвальный этаж

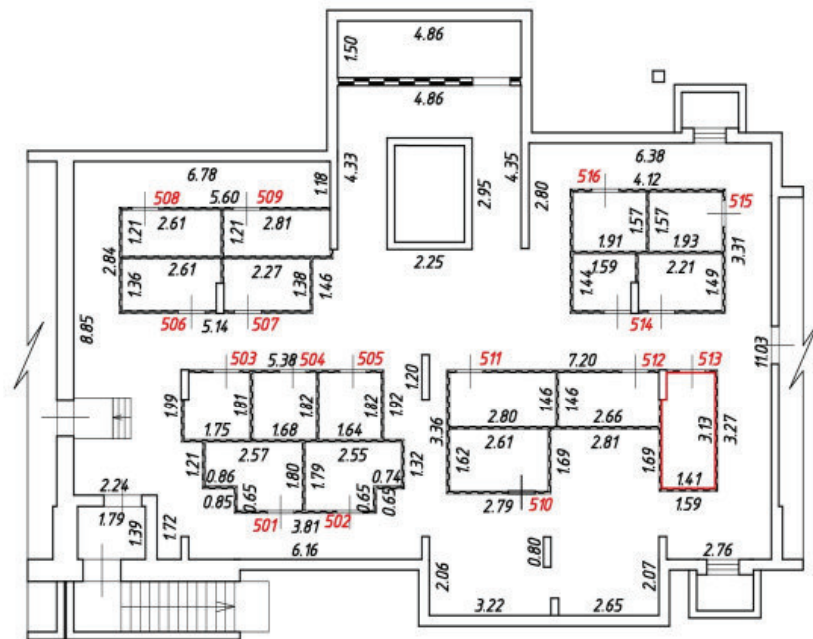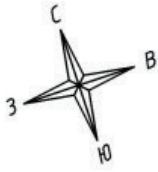



Масштаб 1:200

Условные обозначения:

№ п/п	Наименование условного знака	Изображение
1	Часть границы вновь образованного помещения	
2	Стена с окном и дверью	
3	Перегородка	
4	Лестница	

План этажа (части этажа)

5 подъезд, подвальный этаж

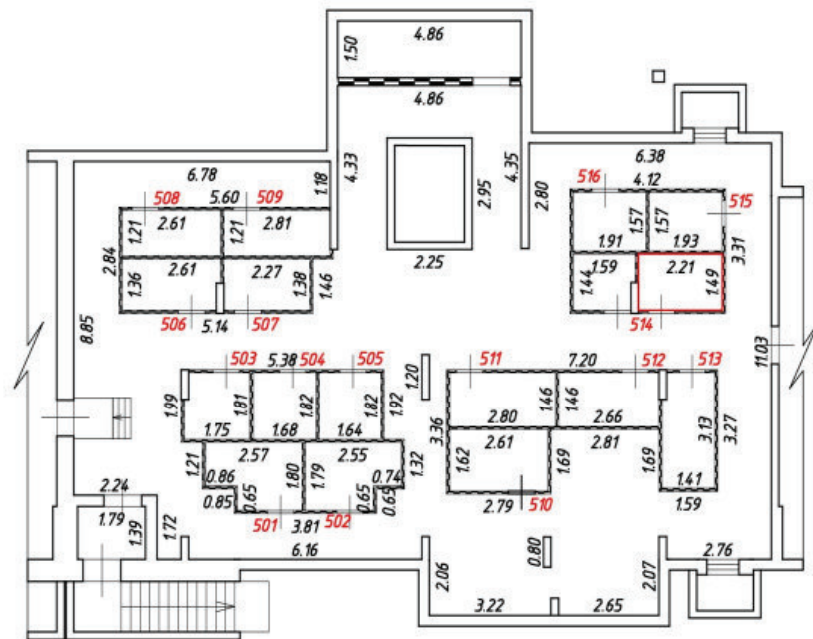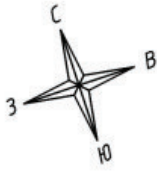



Масштаб 1:200

Условные обозначения:

№ п/п	Наименование условного знака	Изображение
1	Часть границы вновь образованного помещения	
2	Стена с окном и дверью	
3	Перегородка	
4	Лестница	

План этажа (части этажа)

5 подъезд, подвальный этаж

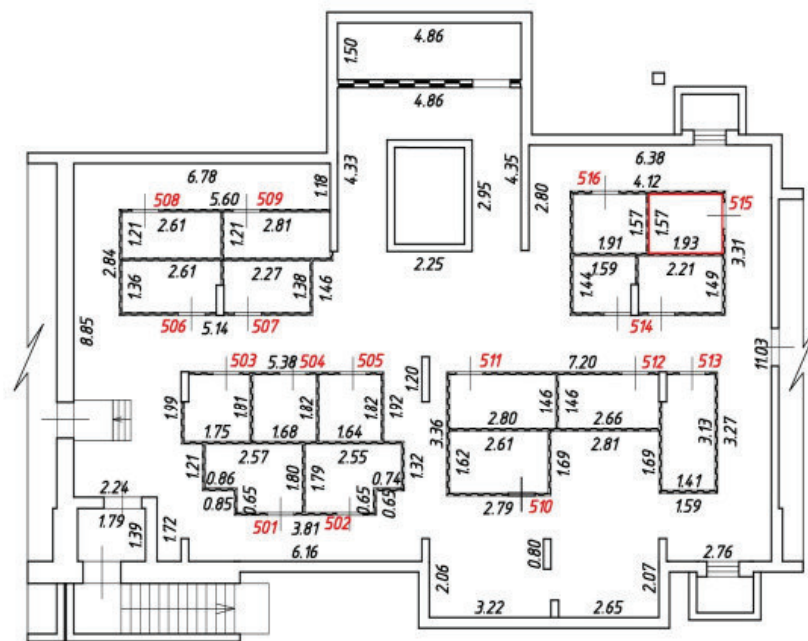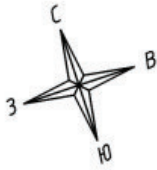



Масштаб 1:200

Условные обозначения:

№ п/п	Наименование условного знака	Изображение
1	Часть границы вновь образованного помещения	
2	Стена с окном и дверью	
3	Перегородка	
4	Лестница	

План этажа (части этажа)

5 подъезд, подвальный этаж

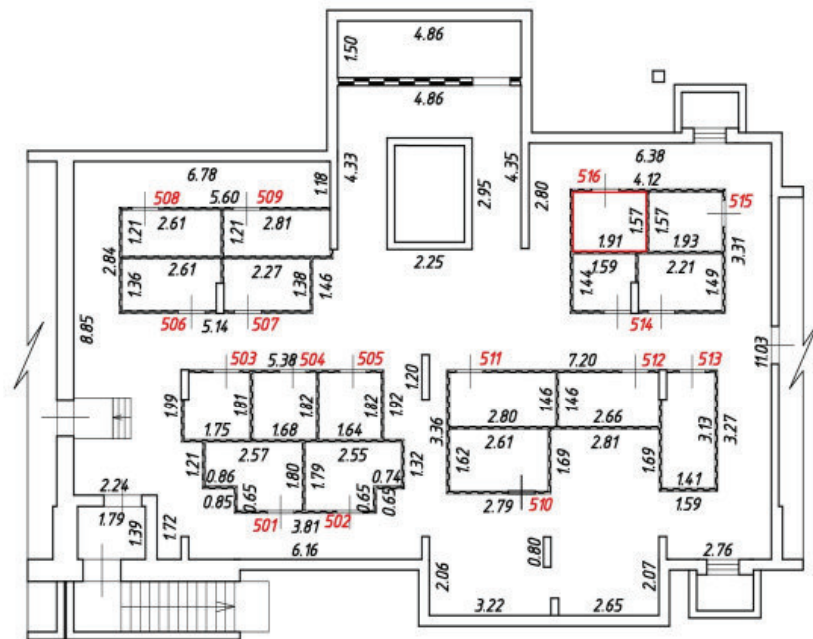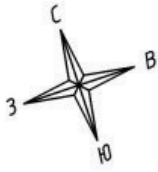



Масштаб 1:200

Условные обозначения:

№ п/п	Наименование условного знака	Изображение
1	Часть границы вновь образованного помещения	
2	Стена с окном и дверью	
3	Перегородка	
4	Лестница	

План этажа (части этажа)

6 подъезд, подвальный этаж

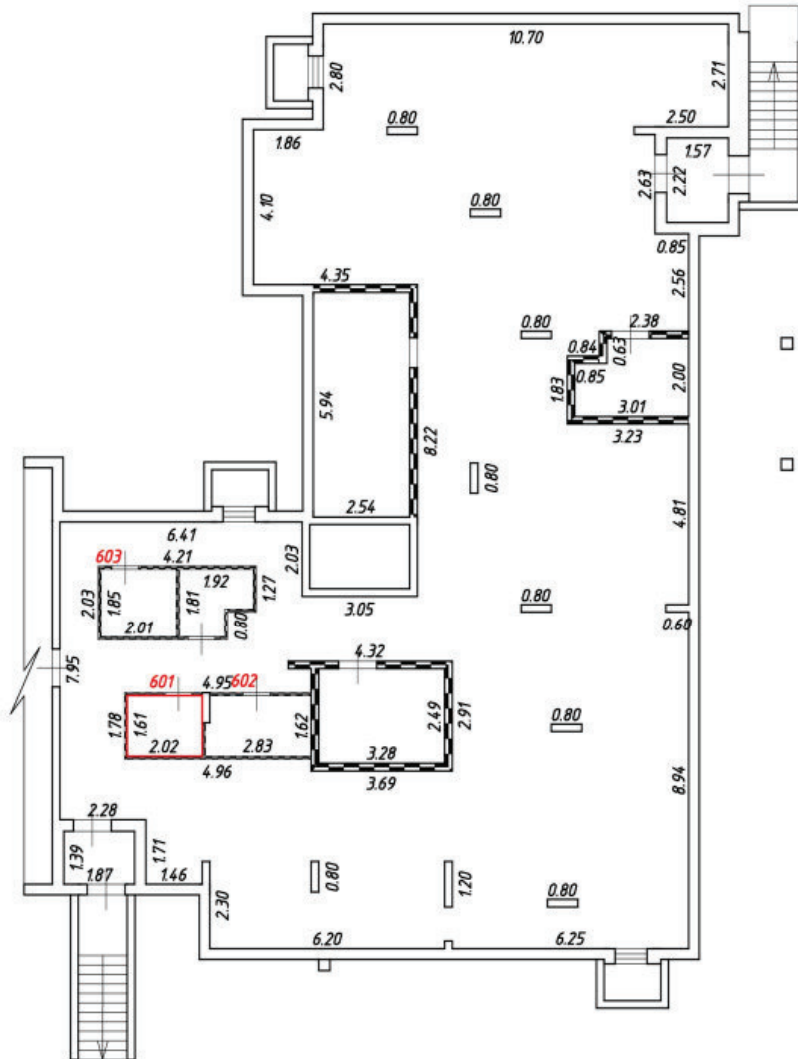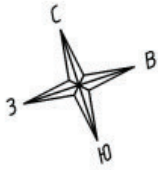



Масштаб 1:200

Условные обозначения:

№ п/п	Наименование условного знака	Изображение
1	Часть границы вновь образованного помещения	
2	Стена с окном и дверью	
3	Перегородка	
4	Лестница	

План этажа (части этажа)

6 подъезд, подвальный этаж

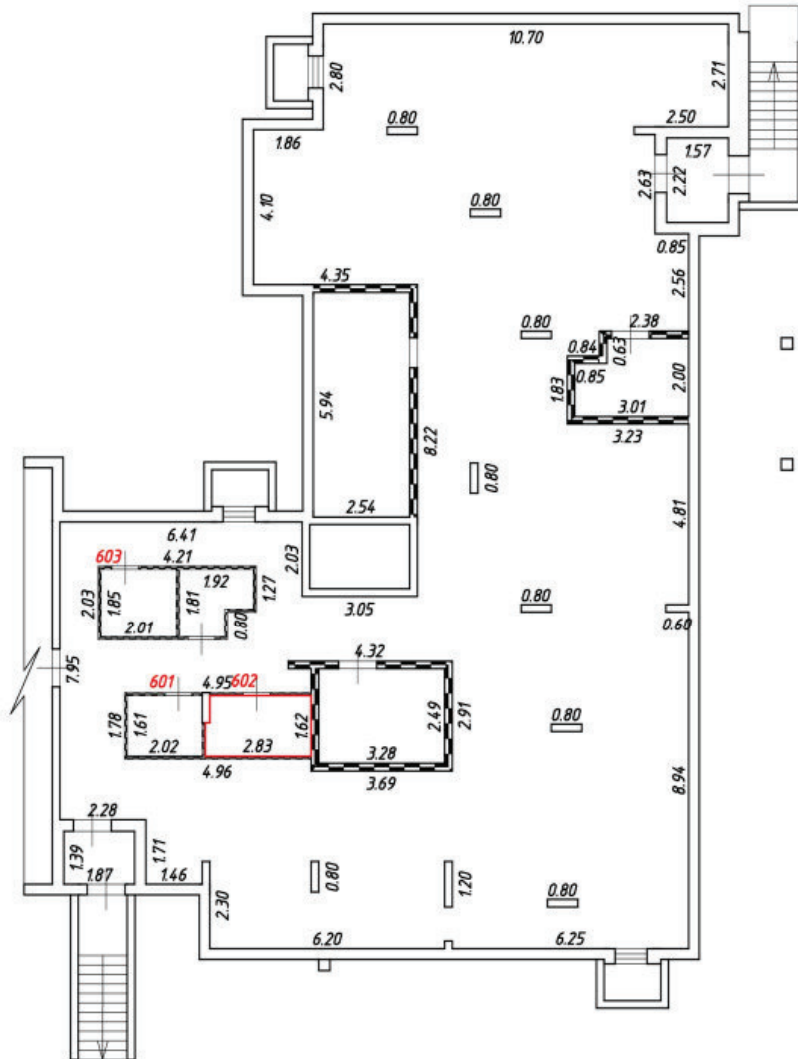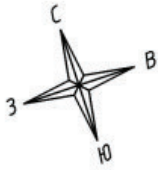



Масштаб 1:200

Условные обозначения:

№ п/п	Наименование условного знака	Изображение
1	Часть границы вновь образованного помещения	
2	Стена с окном и дверью	
3	Перегородка	
4	Лестница	

План этажа (части этажа)

6 подъезд, подвальный этаж

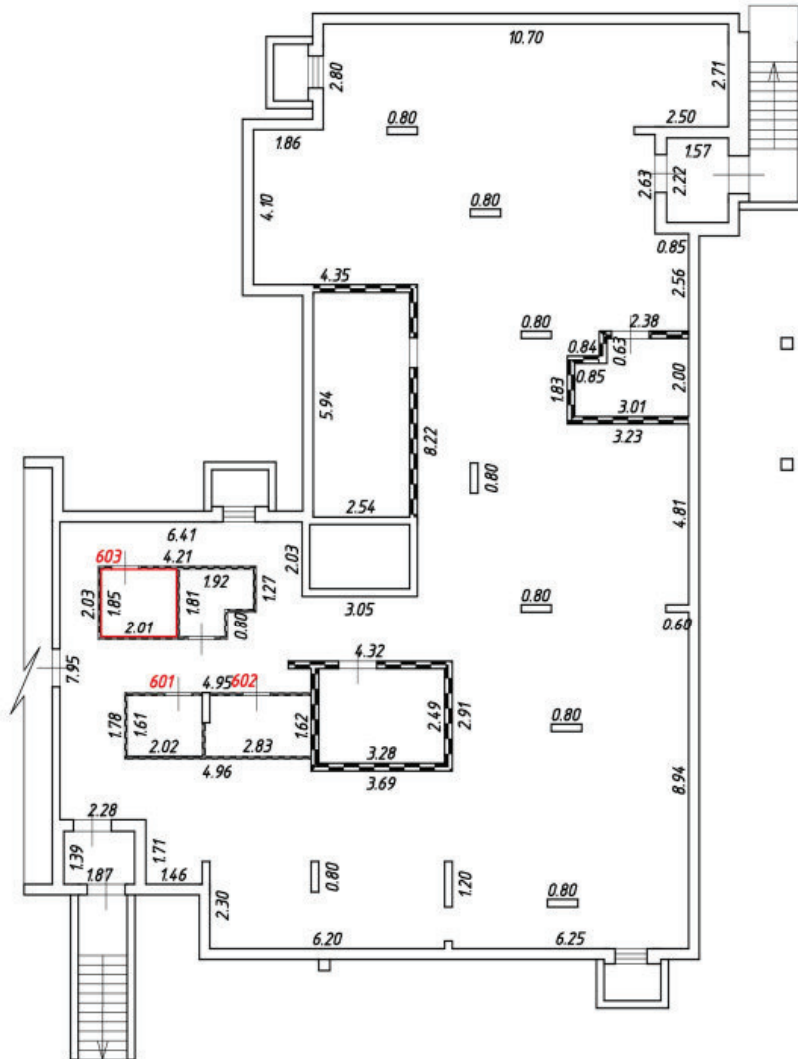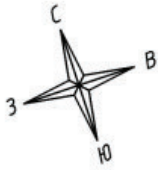

Масштаб 1:200

Условные обозначения:

№ п/п	Наименование условного знака	Изображение
1	Часть границы вновь образованного помещения	
2	Стена с окном и дверью	
3	Перегородка	
4	Лестница	